



De transformatoren van NS/ProRail zijn gelegen aan het spoorweginfrastructuurpad en niet in de hoek zoals op de schets staat aangegeven. In deze ruimte is de laagspanningsruimte aanwezig. Vanuit deze ruimte is er een toegang tot de hoofddruivende kast en de MER ruimte. Ook is er in de laagspanningsruimte een vetvanginstallatie van de wagens. Om de vetvanginstallatie te kunnen legen, maar ook in de toekomst eventuele installaties te kunnen vervangen, is het noodzakelijk dat deze zijde van het gebouw toegankelijk blijft. Wij eisen hiervoor een vrije strook van min. 5 meter.

Waarschijnlijk overbodig en u ook bekend, zitten aan die zijde van het gebouw ook de nooduitgang van het stadhuis voorzien en zijn ook de transformatoren van het stadhuis in die hoek gesitueerd. De deuren naar enkele techniekruimten zijn op 1 meter boven maaiveld. Hiervoor dient in de toekomst een bordes of iets dergelijks voor een goede ontsluiting worden gecreeerd.

In de zone langs de zijgevel van het stadhuis liggen veel kabels en leidingen. Wij adviseren hiervoor een klikmelding te doen.

Ik heb de opmerkingen ook op eerder ontvangen schets gemaakt.

Wij kunnen ons voorstellen dat de strook onder de Slinger vrij gehouden wordt van bebouwing waardoor hierdoor de bereikbaarheid van de techniekruimten ook geborgd wordt.

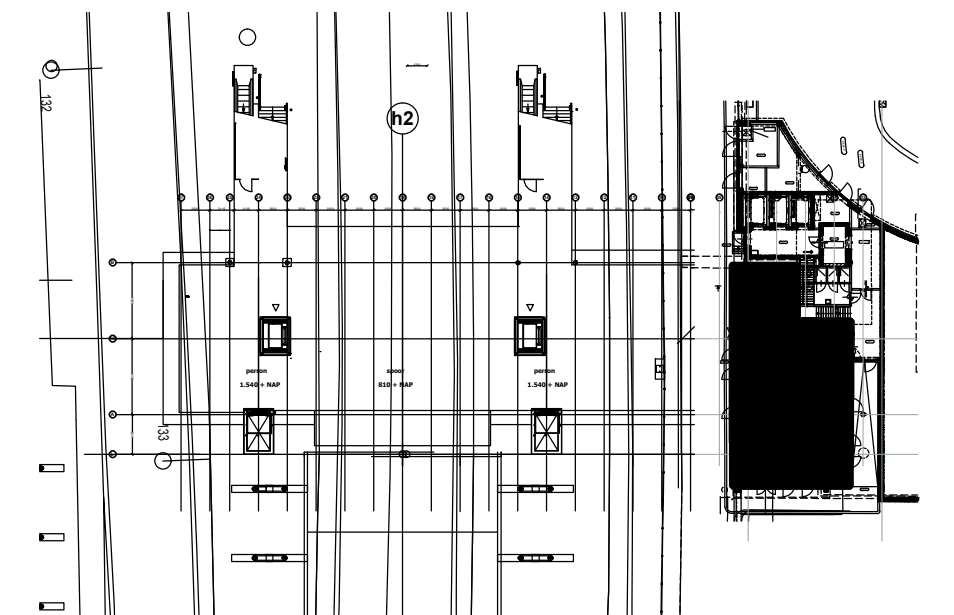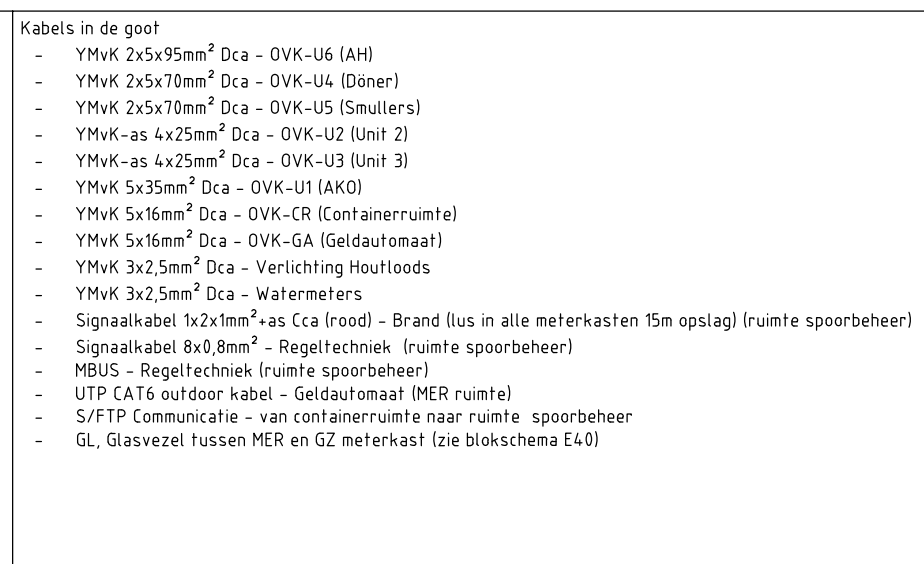

Symbol	Omschrijving
	(Hoofd) aardleiding (E), functionele aarde (E)
	19 inch kast (800x800)
	Aansluitpunt 1 fase, nul en beschermingscontact
	Aansluitpunt 3 fasen, nul en beschermingscontact
	Aansluitpunt data bedraad
	Armatuur met fluorescentiebuislamp 58 W
	Armatuur met fluorescentiebuislamp 58 W, nood
	Armatuur met fluorescentiebuislamp 58 W, nood
	Armatuur met fluorescentiebuislamp 58 W, op wand
	Detector, plafond
	Enkelpolige schakelaar met wandcontactdoos
	Noodverlichtingsarmatuur, transparant, vluchtweg beneden, wand
	Verdeelinrichting
	Verdeelinrichting
	Verdeelinrichting van derden (met vermogen)
	Wandcontactdoos 1-voudig met beschermingscontact
	Wandcontactdoos 2-voudig met beschermingscontact

Code	Fabrikant	Type Nr	Lamp	Omschrijving	Montagewijze	Aantal	Vermogen
E	Norton	WDO 84 13700LM 1550	LED	4000K 3700LM IP66 IK03	Opbouw	14	28
EN	Norton	WDO 84 13700LM 1550 N000	LED	4000K 3700LM IP66 IK03 + Decentrale Noodunit	Opbouw	1	28

Er kunnen geen rechten ontleend worden aan de tekening zolang deze op de tekening zijn aangegeven en de tekening niet is veranderd in maatvoering.									
A					ES	23-01-2020			
Revisie	Omschrijving				Gewijzigd	Datum Wijz.	Gecontroleerd	Datum con	
Getekend	De Groot Inst.	15-11-2019					Uitgave A		
Gecontroleerd									
	Naam	Datum					Schaal 1:100	Formaat A1	
NS Stations Postbus 2534 3500 GM Utrecht				Elektrotechnische tekening SGB Begane grond					
				Zaandam					
Lijncode				Kilometring			Tekeningnummer		
524				71.0-71.4			ZD000200EX01		

Transformatoren
NS/ProRail

Nooduitgang
Stadhuis

Klic melding over
aanwezigheid
kabels en leidingen

vrije zone tbv bereikbaarheid,
uitwisselbaarheid toekomst en
ledigen vetvanginstallatie

spoor

bouwterrein

Provinciale
weg

Houtveldtunnel

