


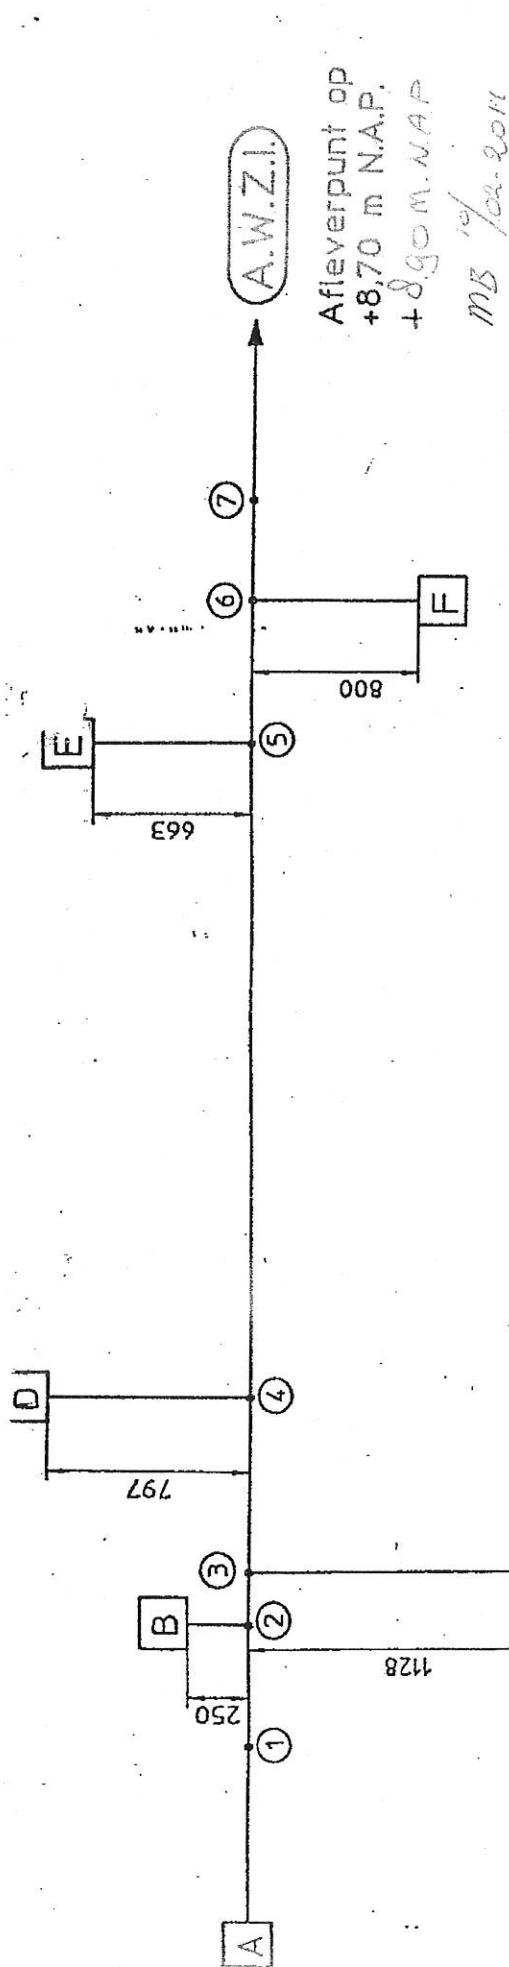

	533	704	223	700	2722	526	463	814	lengte in meters uitw. diameter en wand- diktes in millimeters	material
	Ø660,4x12,7	Ø616x11,1	Ø718x12,8	Ø820x14,5				Ø863,6x14		STAAL
	STAAL	GLASVEZELVERSTERKT KUNSTSTOF, Fabr. POLYBONNA, drukklasse PN6, Stijfheid 5000								

GEMAAL A: EMMASTRAAT ----- Q= 854 m³/uur, B.O.K. aanvoerriool = -4,20 N.A.P. (is instagpeil).
 GEMAAL B: SURNAMESTRAAT ----- Q= 442 m³/uur, B.O.K. aanvoerriool = -4,30 N.A.P. (is instagpeil).
 GEMAAL C: BURG. JANSENLAAN ----- Q= 552 m³/uur, B.O.K. aanvoerriool = -4,35 N.A.P. (is instagpeil).
 GEMAAL D: IJVOGELPLEIN ----- Q= 345 m³/uur, B.O.K. aanvoerriool = -4,56 N.A.P. (is instagpeil).
 GEMAAL E: Ht. OUDELANDSAMBACHT ----- Q= 341 m³/uur, B.O.K. aanvoerriool = -4,30 N.A.P. (is instagpeil).
 GEMAAL F: HOUTKOPERSTRAAT ----- Q= 60 m³/uur, B.O.K. aanvoerriool = -3,50 N.A.P. (is instagpeil).

K-waarde van de leidingen zijn (resp. lage K / hoge K):
 Van glasvezelversterkt kunststof en PVC is 0,05 / 0,5
 Van staal en gietijzer is 0,5 / 2

Gemaal A is een gemaal met 3 pompen waarbij de capaciteit van 854 m³/uur met tweepompsbedrijf gerealiseerd wordt. De derde is reserve.
 Gemaal B t/m F zijn gemalen met 2 pompen, waarvan 1 pomp reserve is.



gemeentewerken zwijndrecht

tel.: 078 - 12 69 44 burgemeester de bruihelaan 45 3331 AC zwijndrecht

LEIDINGSCHEMA HOOFDRIJOL

werk:	afdeling:	onderdeel:	bestek nr. 532
			15-13-214