

LED verlichting

Sportpark DE Bosberg

Sportpark laan 4
6071 PX Swalmen

Totaal 20 masten

Totaal 20 armaturen

masten met 1 armatuur	masten met 2 armaturen	masten met 3 armaturen
20	0	0

Sportpark Boukoul

Hoenderberg 4
6071 NA Boukoul

Totaal 9 masten

Totaal 9 armaturen

masten met 1 armatuur	masten met 2 armaturen	masten met 3 armaturen
9	0	0

Sportpark De Wijher

Jagerstraat 1
6042 KA Roermond

Totaal 38 masten (exclusief Tennis)

Totaal 57 armaturen (excl Tennis)

masten met 1 armatuur	masten met 2 armaturen	masten met 3 armaturen
23	11	4

Sportpark Wolfsberg te Herten

Gerbergaweg 20
6049 EE Herten

Totaal 24 masten

Totaal 44 armaturen

masten met 1 armatuur	masten met 2 armaturen	masten met 3 armaturen
8	12	4

Sportpark Kitskensberg

Oudekeulsebaan 180
6045 GB Roermond

Totaal 19 masten

Totaal 21 armaturen

masten met 1 armatuur	masten met 2 armaturen	masten met 3 armaturen
17	2	0


Totaal alle sportparken

110 masten (excl Tennisbanen de Wijher)

151 armaturen (excl Tennisbanen de Wijher)


20 masten
20 armaturen

Sportpark De Bosberg
Overzichtstekening

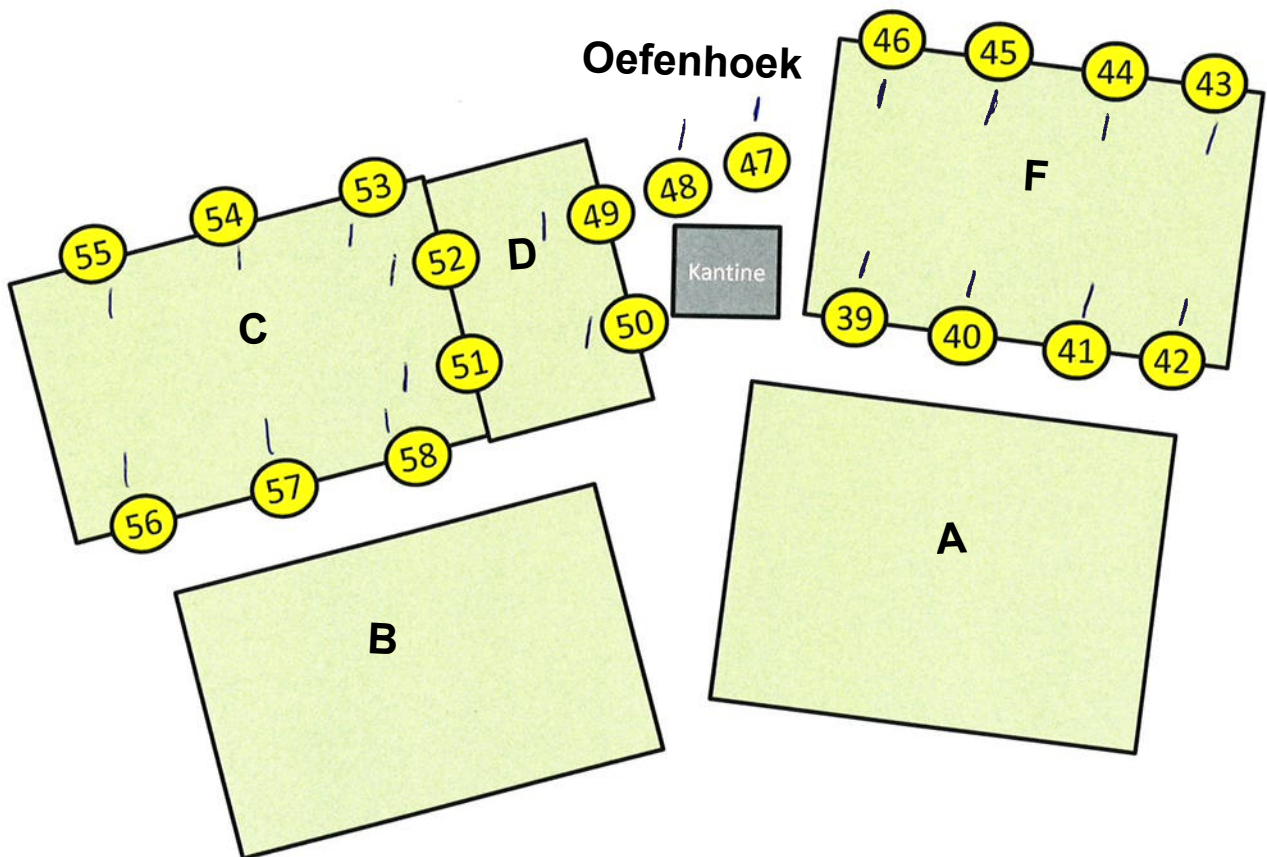

g masten
g armaturen


Sportpark De Boekoel
Overzichtstekening

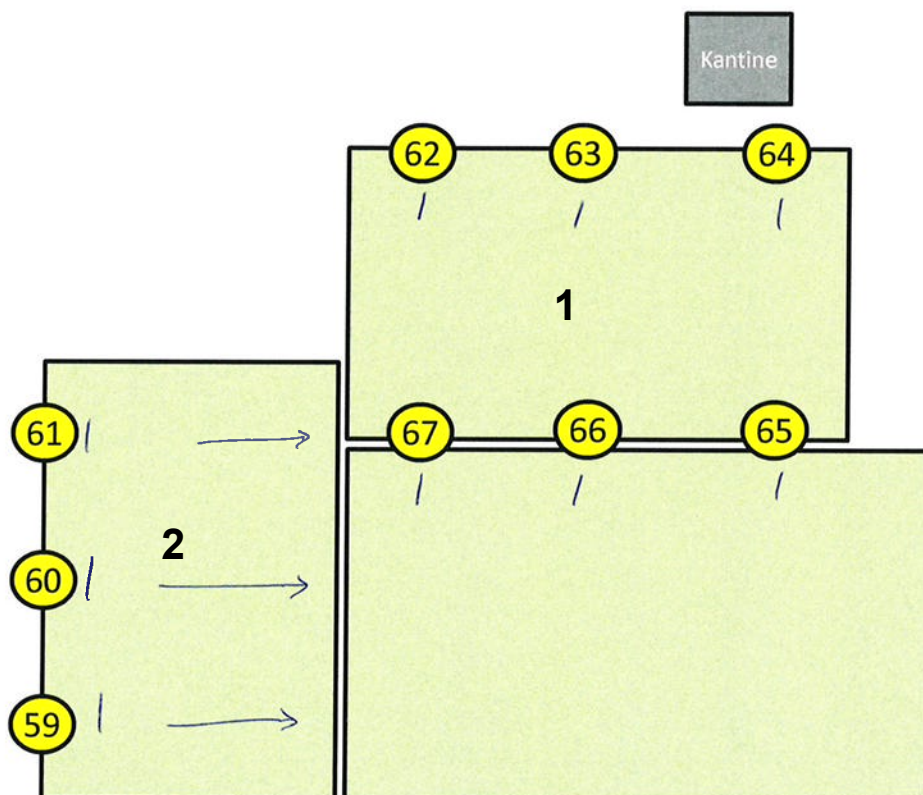

38 masten
57 lampen.

Tennispark niet van Gemeente


Sportpark De Wijher
Overzichtstekening

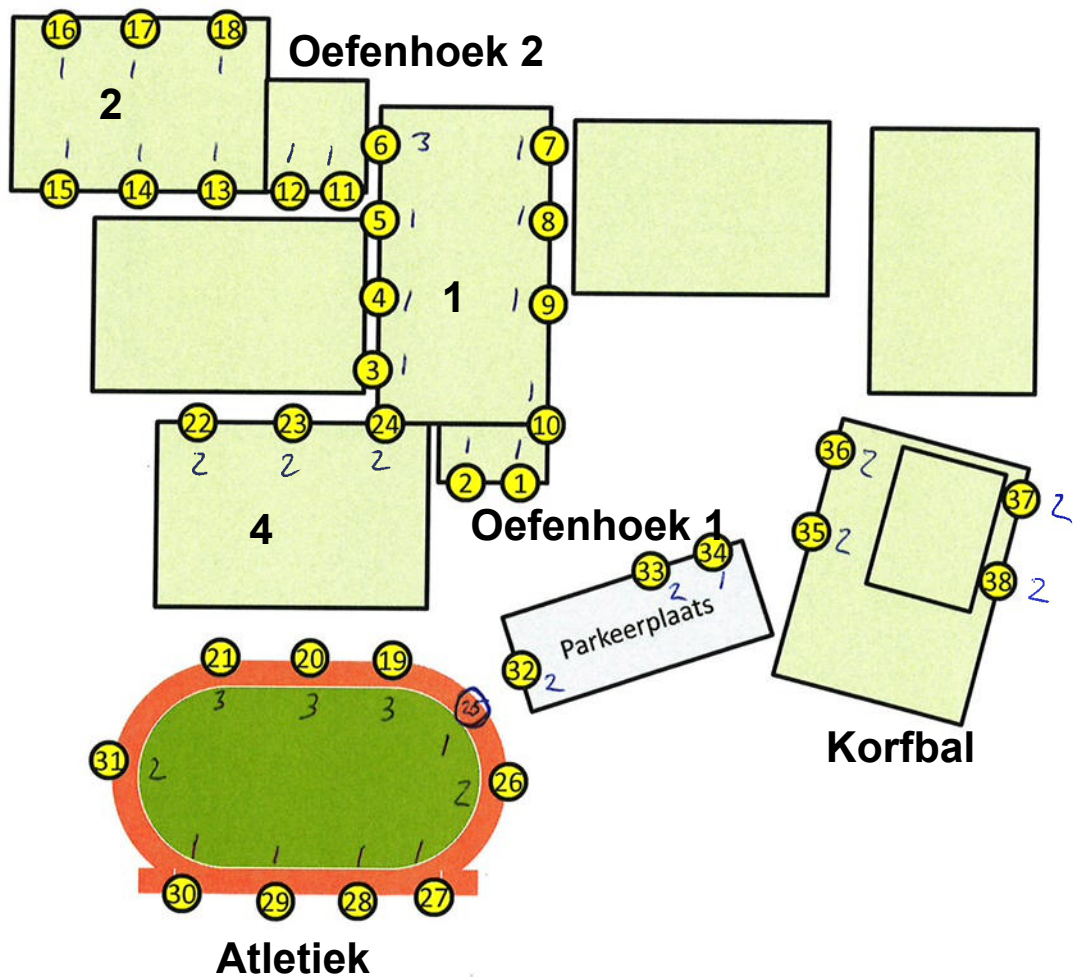

24 masten
44 armaturen

Sportpark Wolfsberg
Overzichtstekening

Gerbergaweg

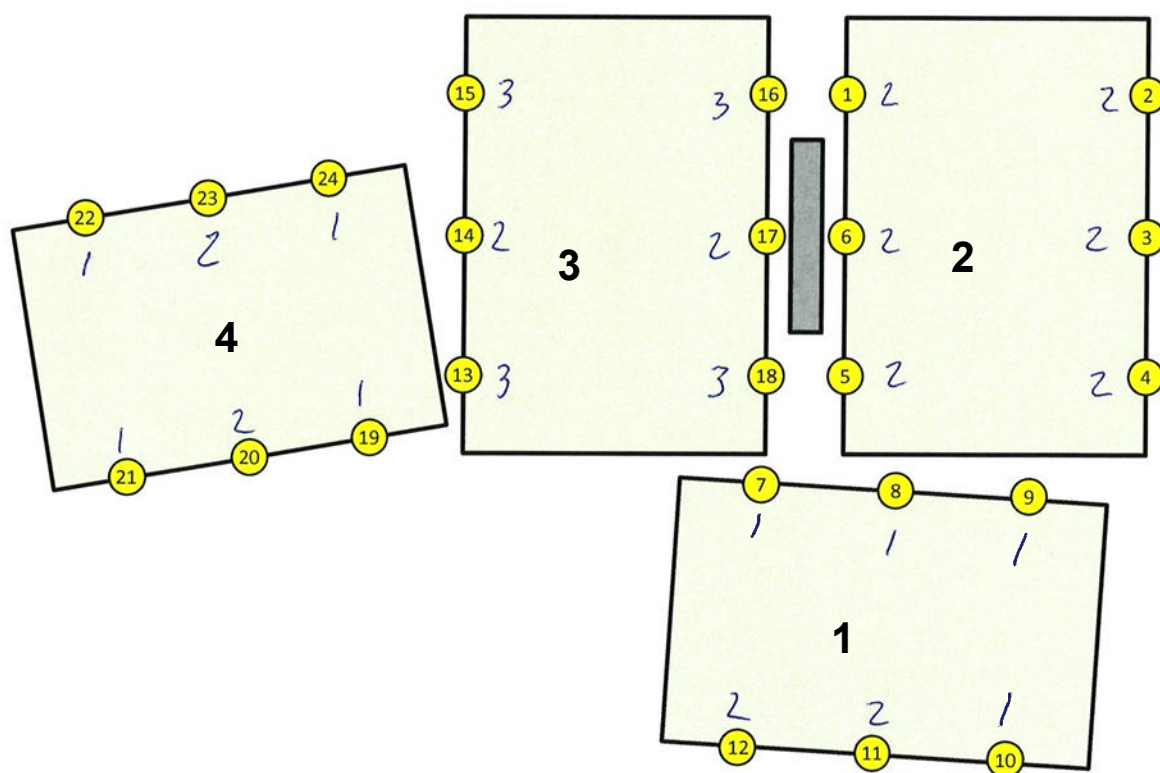

19 masten
21 armaturen

Sportpark Kitskensberg
Overzichtstekening

