



Bijlage 4 Voorbeelden van vastleggen leiding aan harde topografie


Maatvoering uit het verlengde van een gevel mag in principe nooit langer dan 3 maal de gevellengte zijn. Dit geldt voor alle topografische objecten die doorverlengd worden.

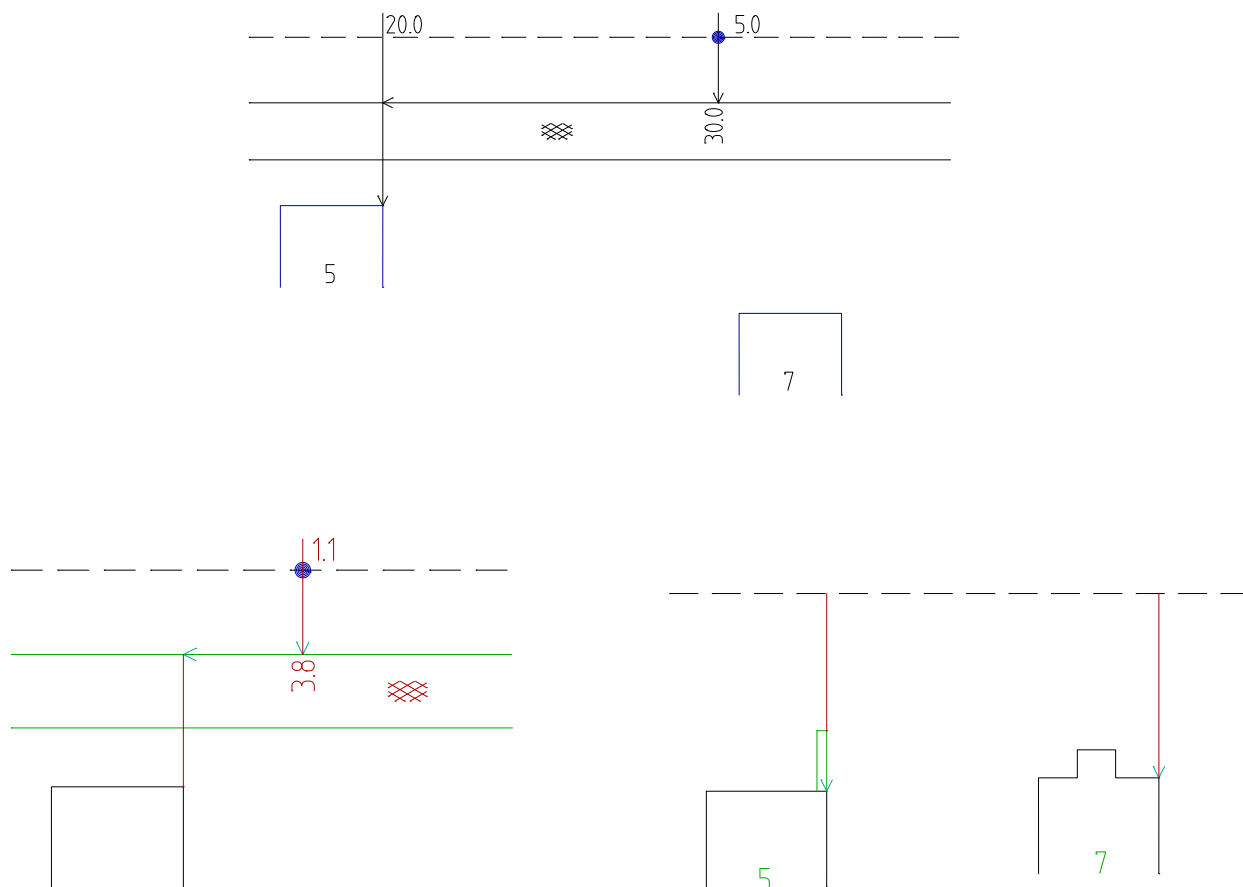

Aangebouwde muren (carports / overkappingen, windschermen, bloembakken, e.d.) nooit gebruiken om maatvoering aan te koppelen. Dit geldt eveneens voor trottoirs behorende bij bebouwing.

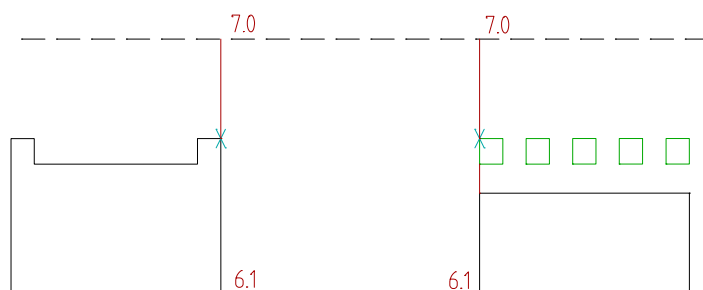

Indien het nulpunt voor maatvoering niet eenduidig is (bijv. t.g.v. beer, pilaar) dan altijd de gehele zijgevel meten.

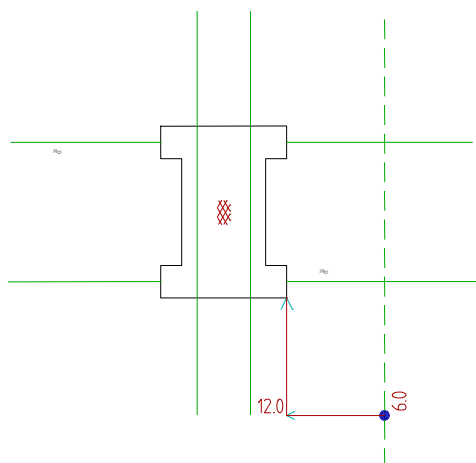

Kunstwerken alleen uit buitenbegrenzing meten.