


Locatie : PIETER CORNELISZ. HOOFSTRAAT t.h.v. NR. 63 Status: FICTIEVE CASE
Wijk : 3 Datum: 25-03-2014
Buurt : 14 Wijziging -
Schaal 1:200

Locatienummer:

NVT

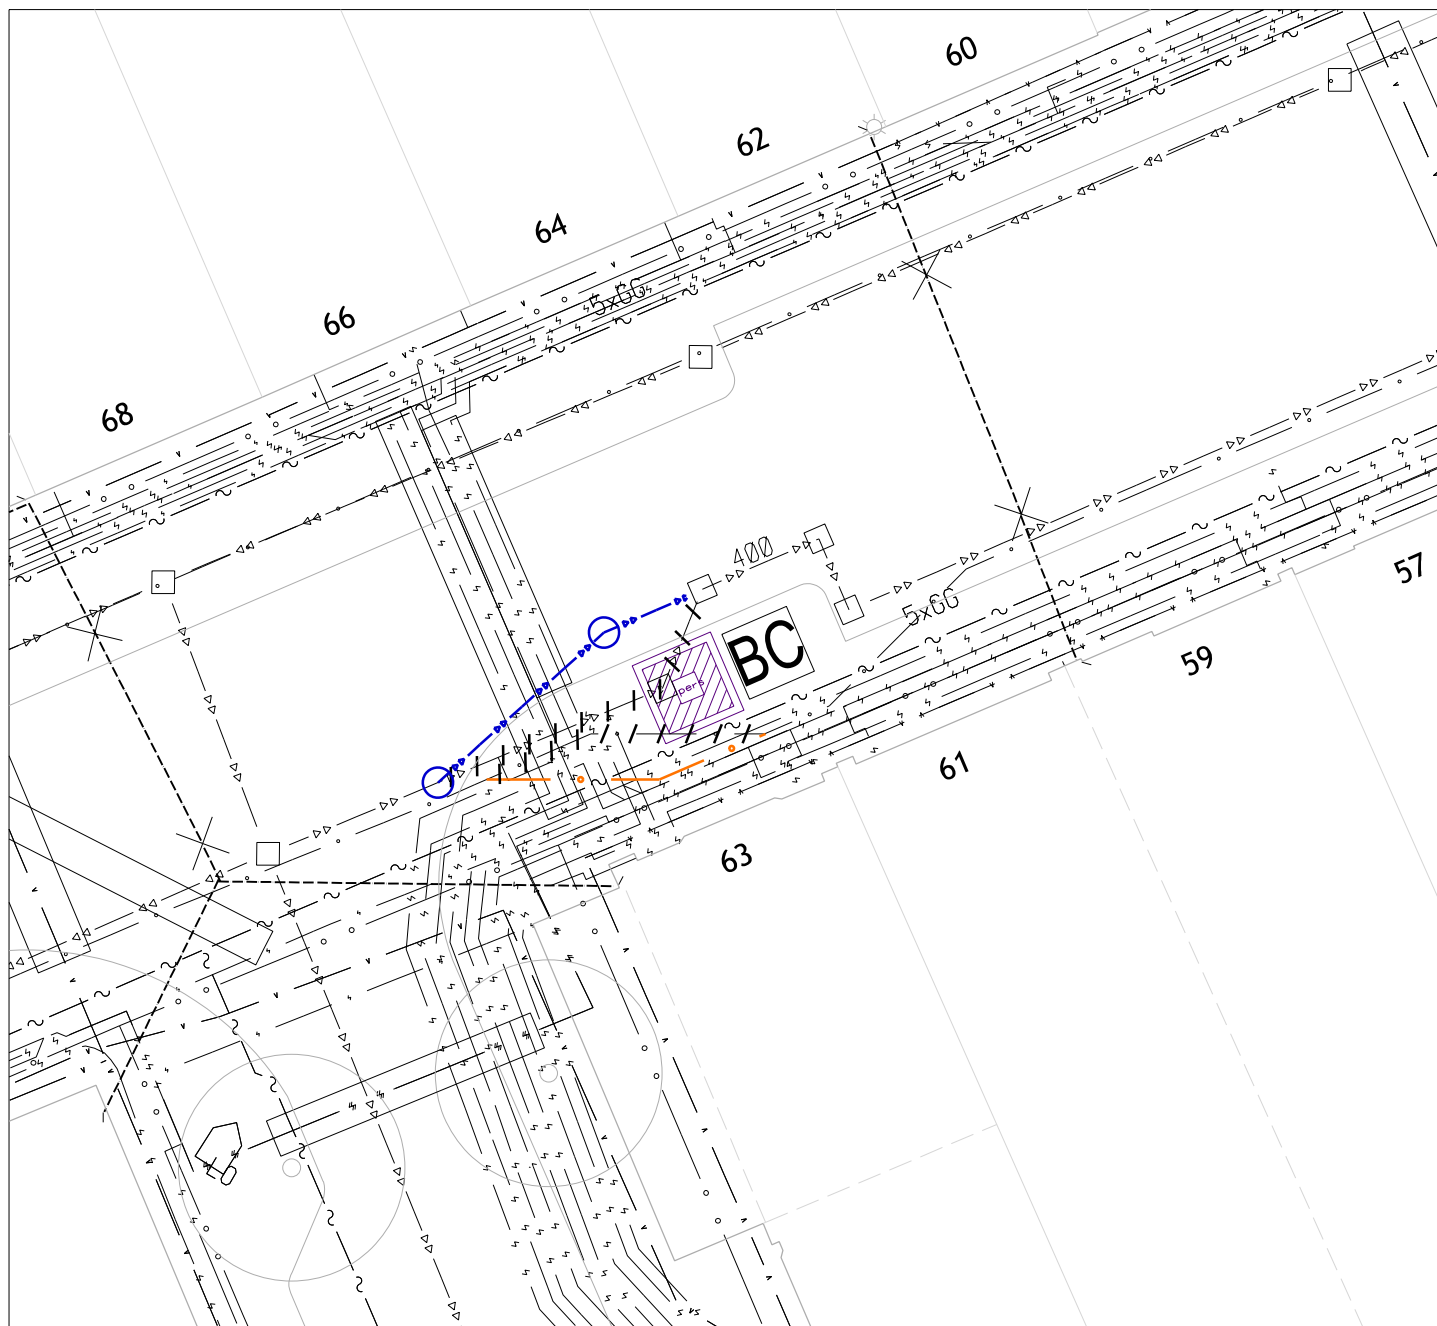

Legenda



Geplande
Perscontainer(s)



Bestaande container



Boom



Lichtmast



Rioolput

Verklaring Kabels & Leidingen:

Waternet Afvalwater
 Waternet Drinkwater
 Liander Gas
 Liander Electra
 Telecom
 Colt
 UPC
 BT
 Eurofiber
 KPN
 Tele 2
 Verizon

Vervallen kabel / leiding

Nieuw tracé Liander Gas

Nieuw tracé Waternet Afvalwater

Nieuwe put Waternet Afvalwater

