

Gevel 11

Gevel 12

Gevel 13



Gevel 14




Gevel 15



Gevel 16


draaipunt (rechte projectie)

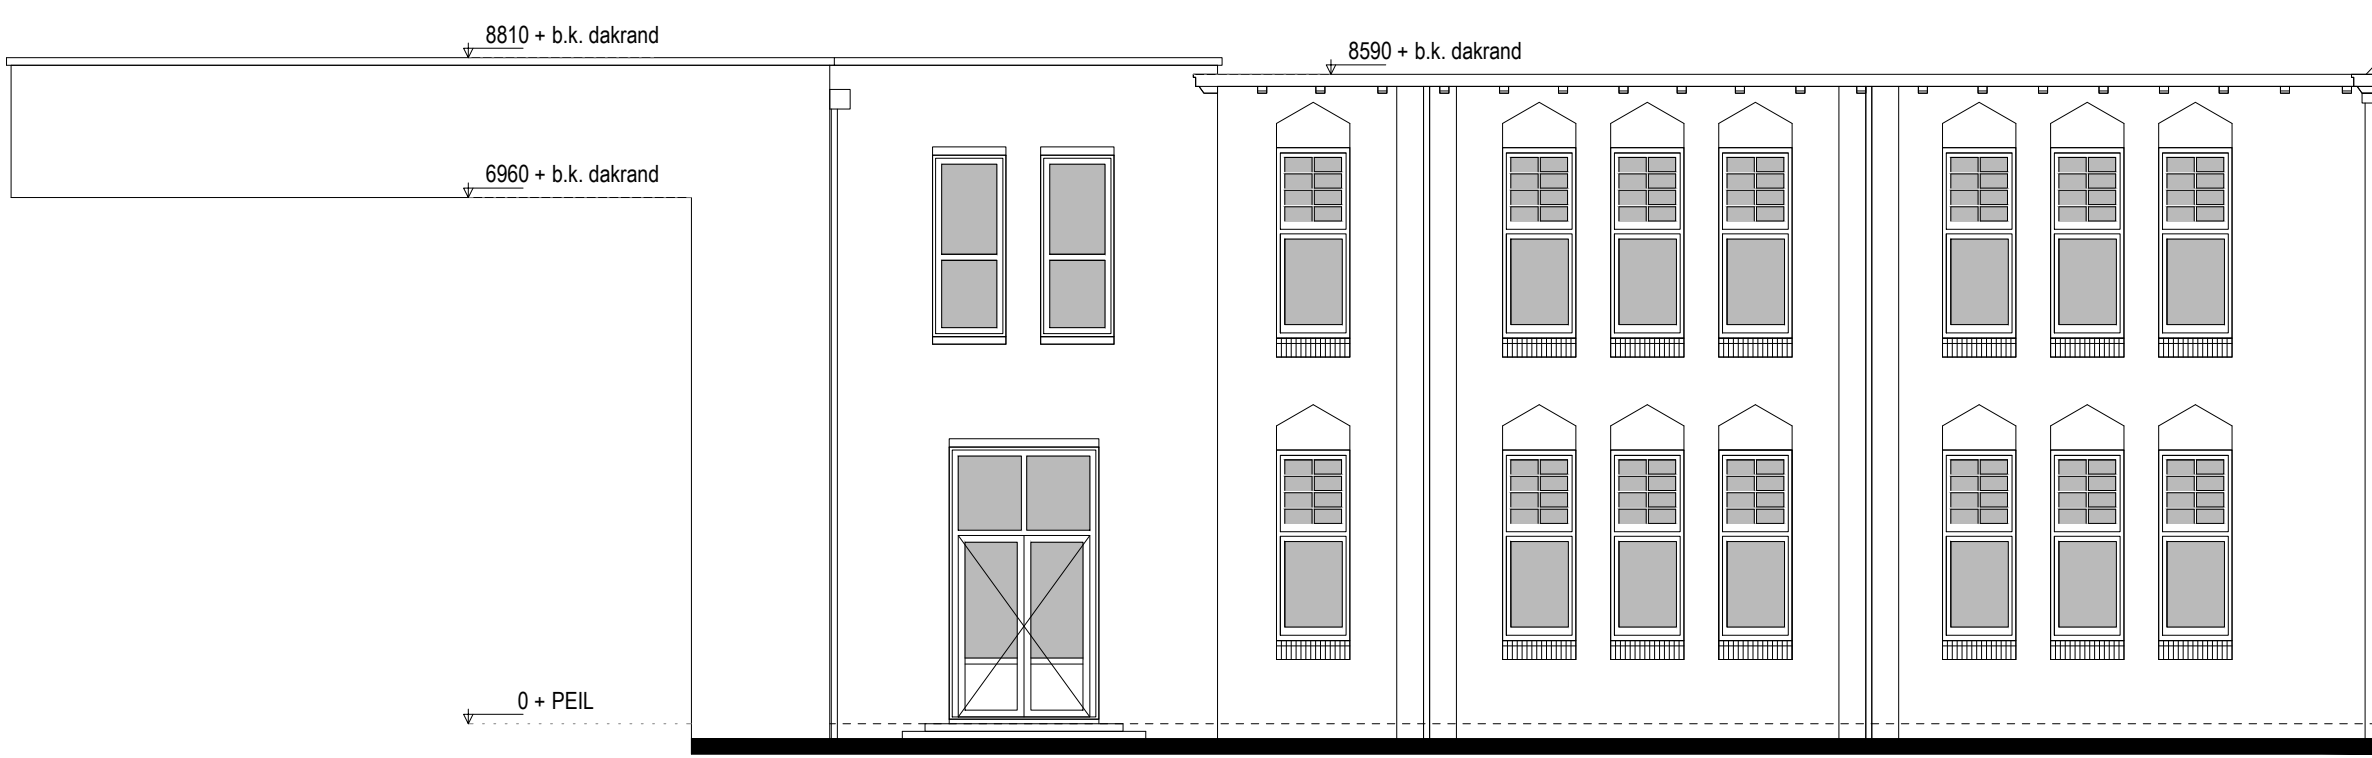


Gevel 17



Gevel 18

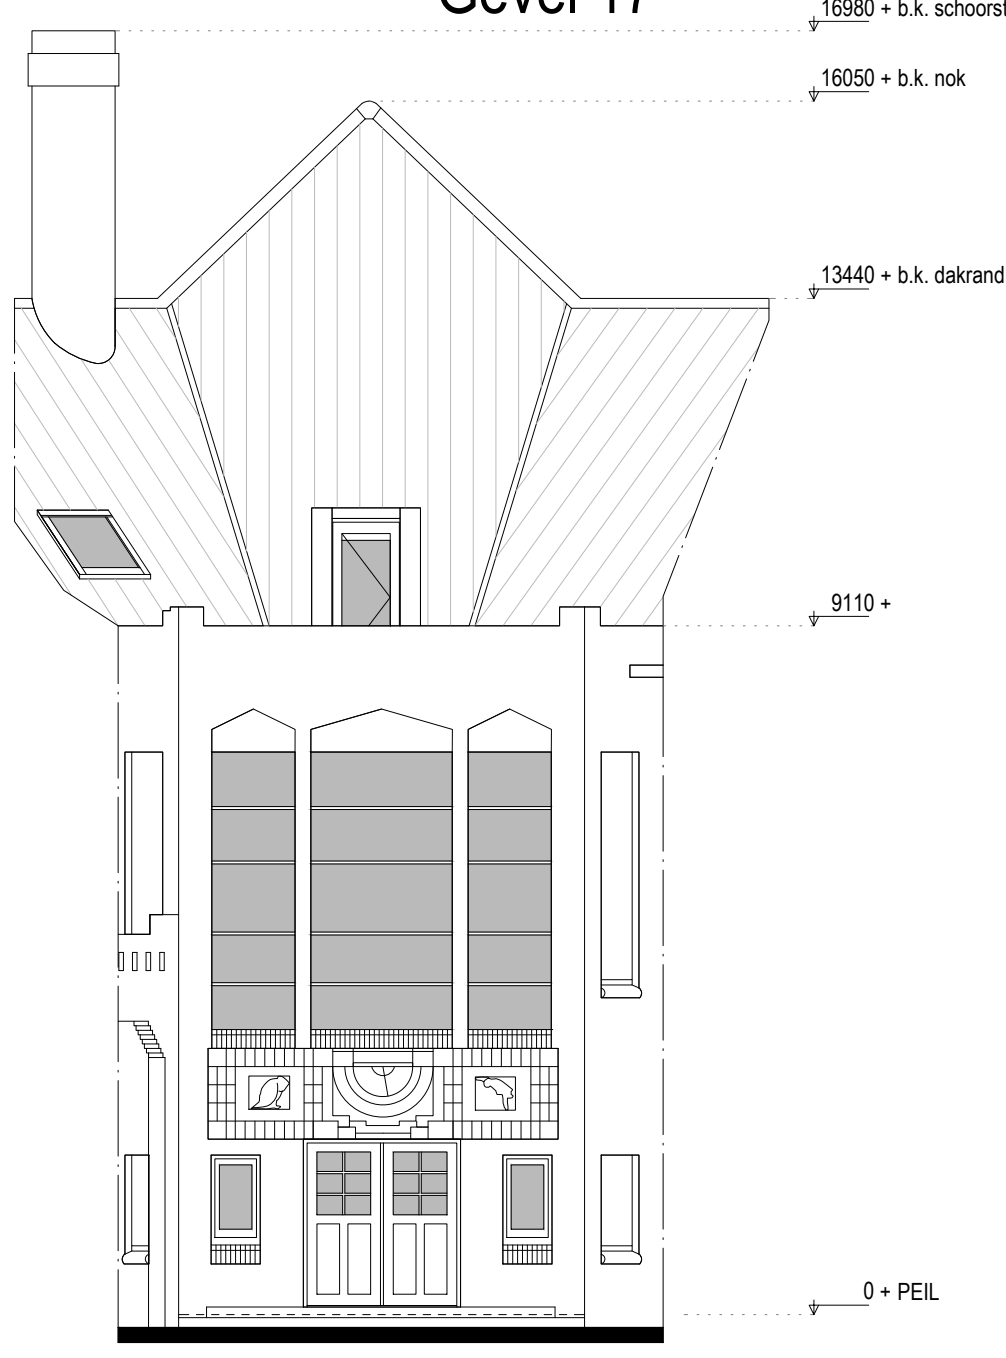

Gevel 19

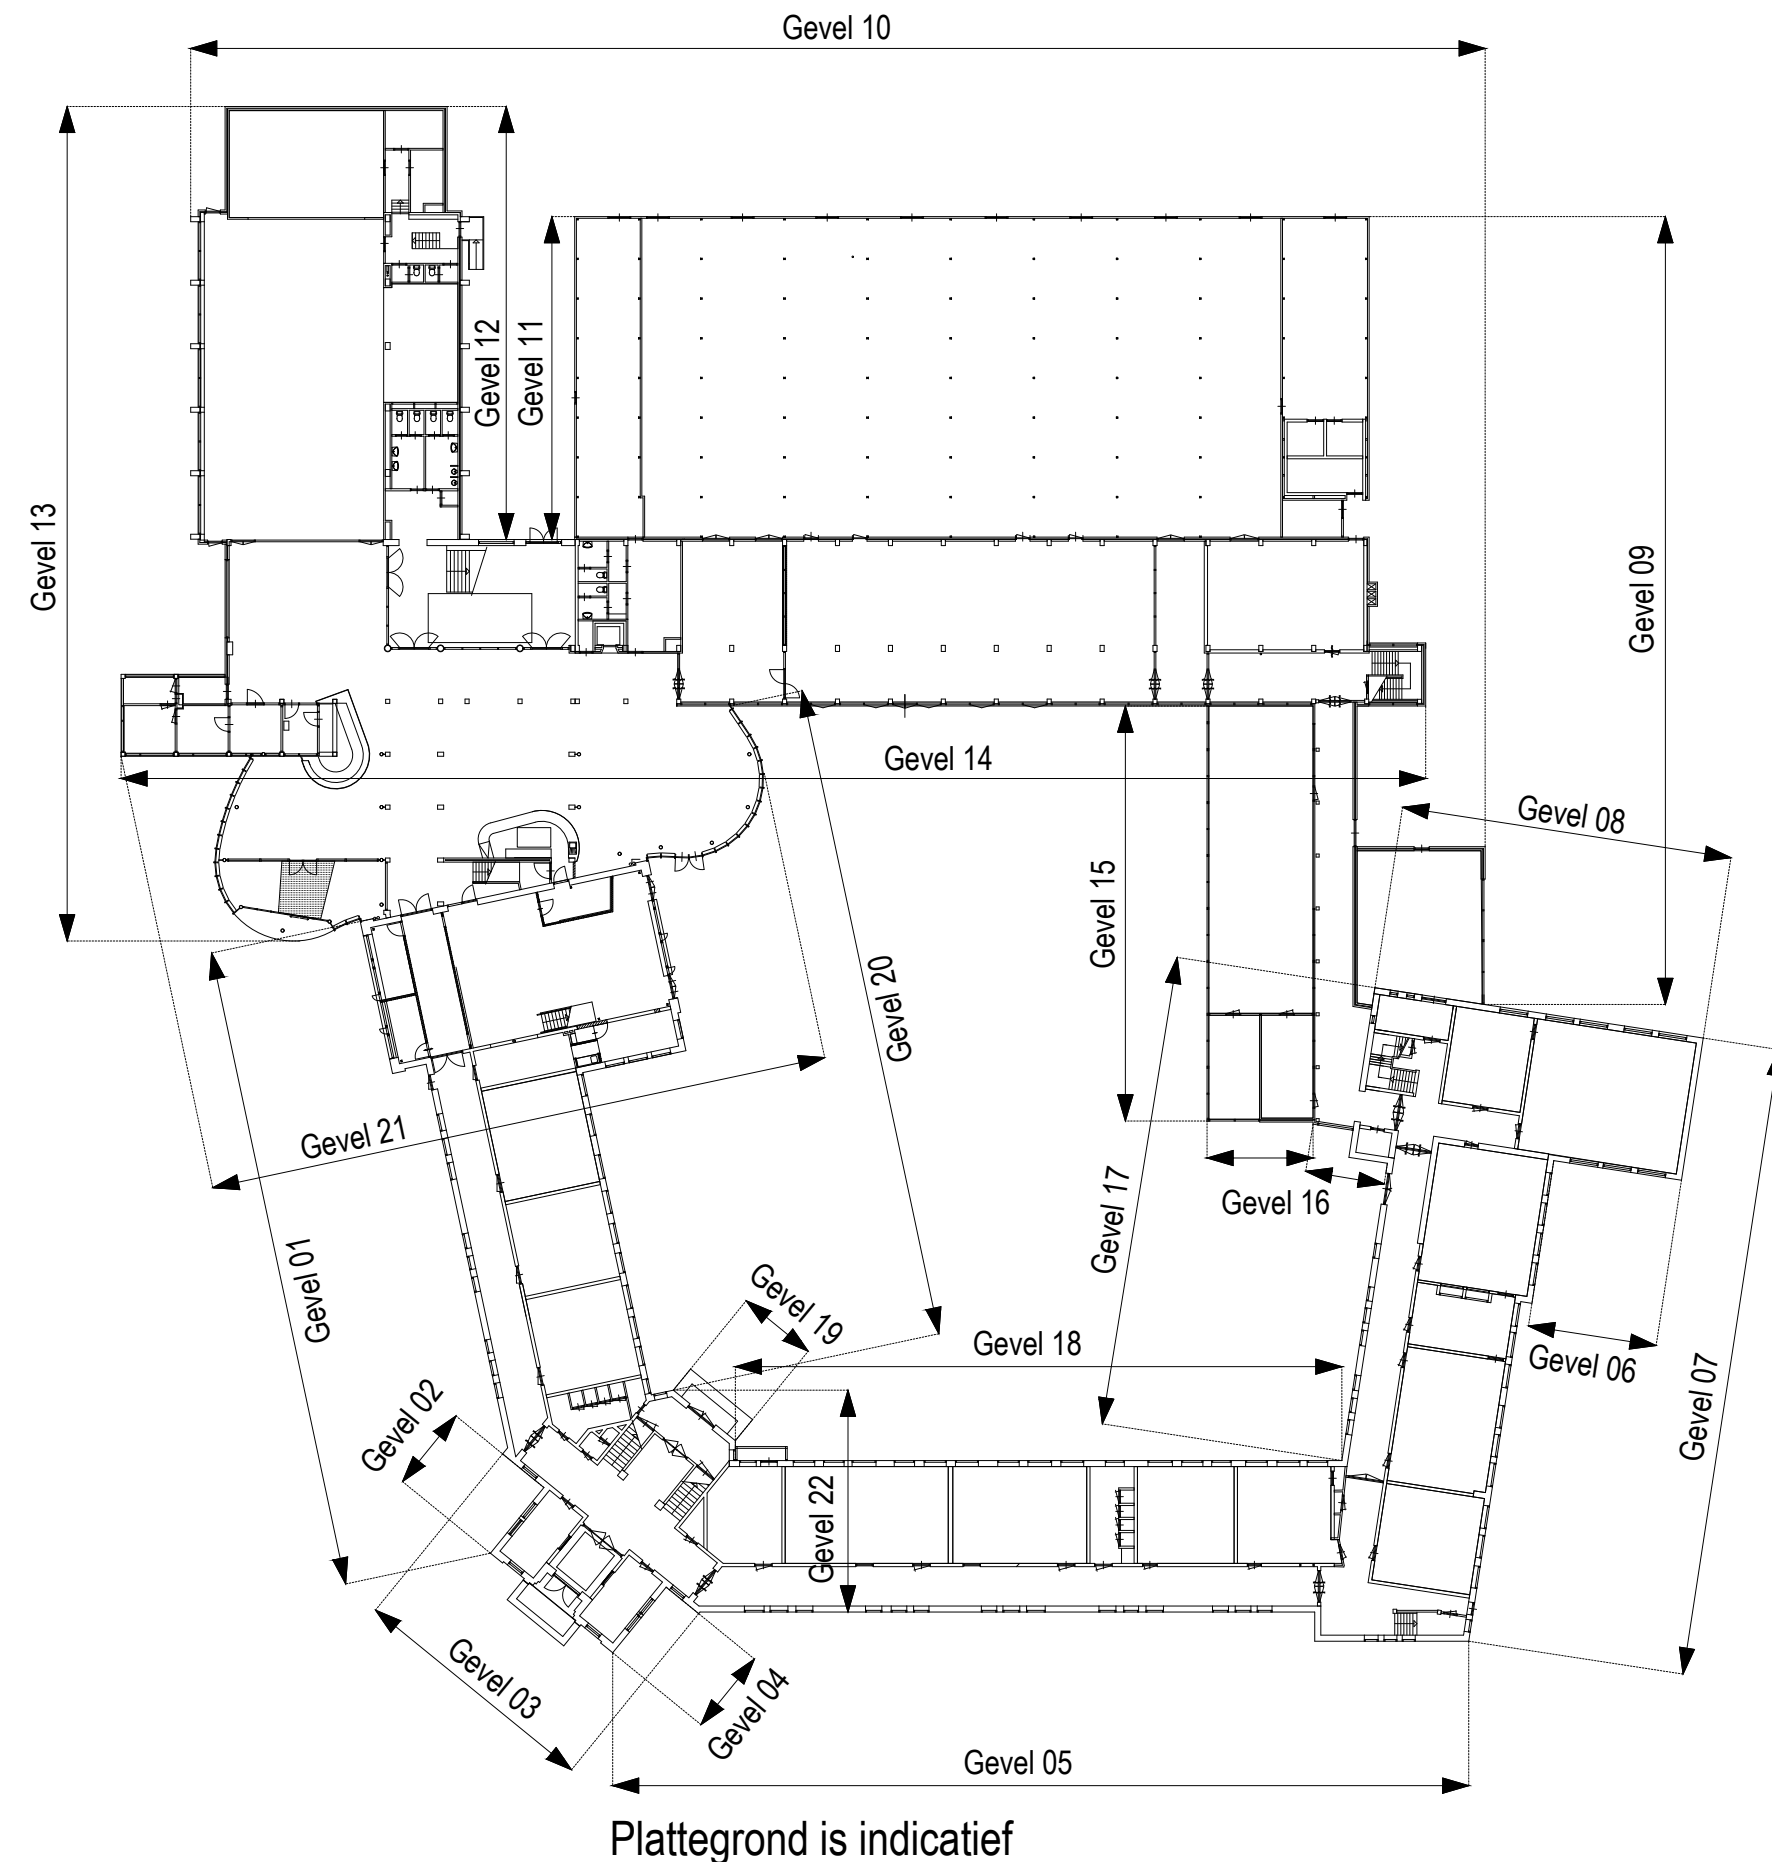

alphaplan adviseurs in bouwen		Henry Dunantweg 4 2402-NL Alphen aan den Rijn Tel. (0172) 484 000 E-mail mail@alphaplan.nl	
project	Vastgoeddigitalisatie Bonavature college Leiden	projectnummer	21048 BT-04
opdrachtgever	Stichting Confessioneel Onderwijs Leiden (SCOL)	versie	2 datum 30-03-2021
ontwerper	School Kagerstraat	formaat	A0 schaal 1:100
Gevel aanzichten 11 t/m 19 Bestaande toestand		getekend	W. van Leersum
toegevoegd		ingekeurd	R. de Graaf
naar		ingekeurd	R. Vermeij