



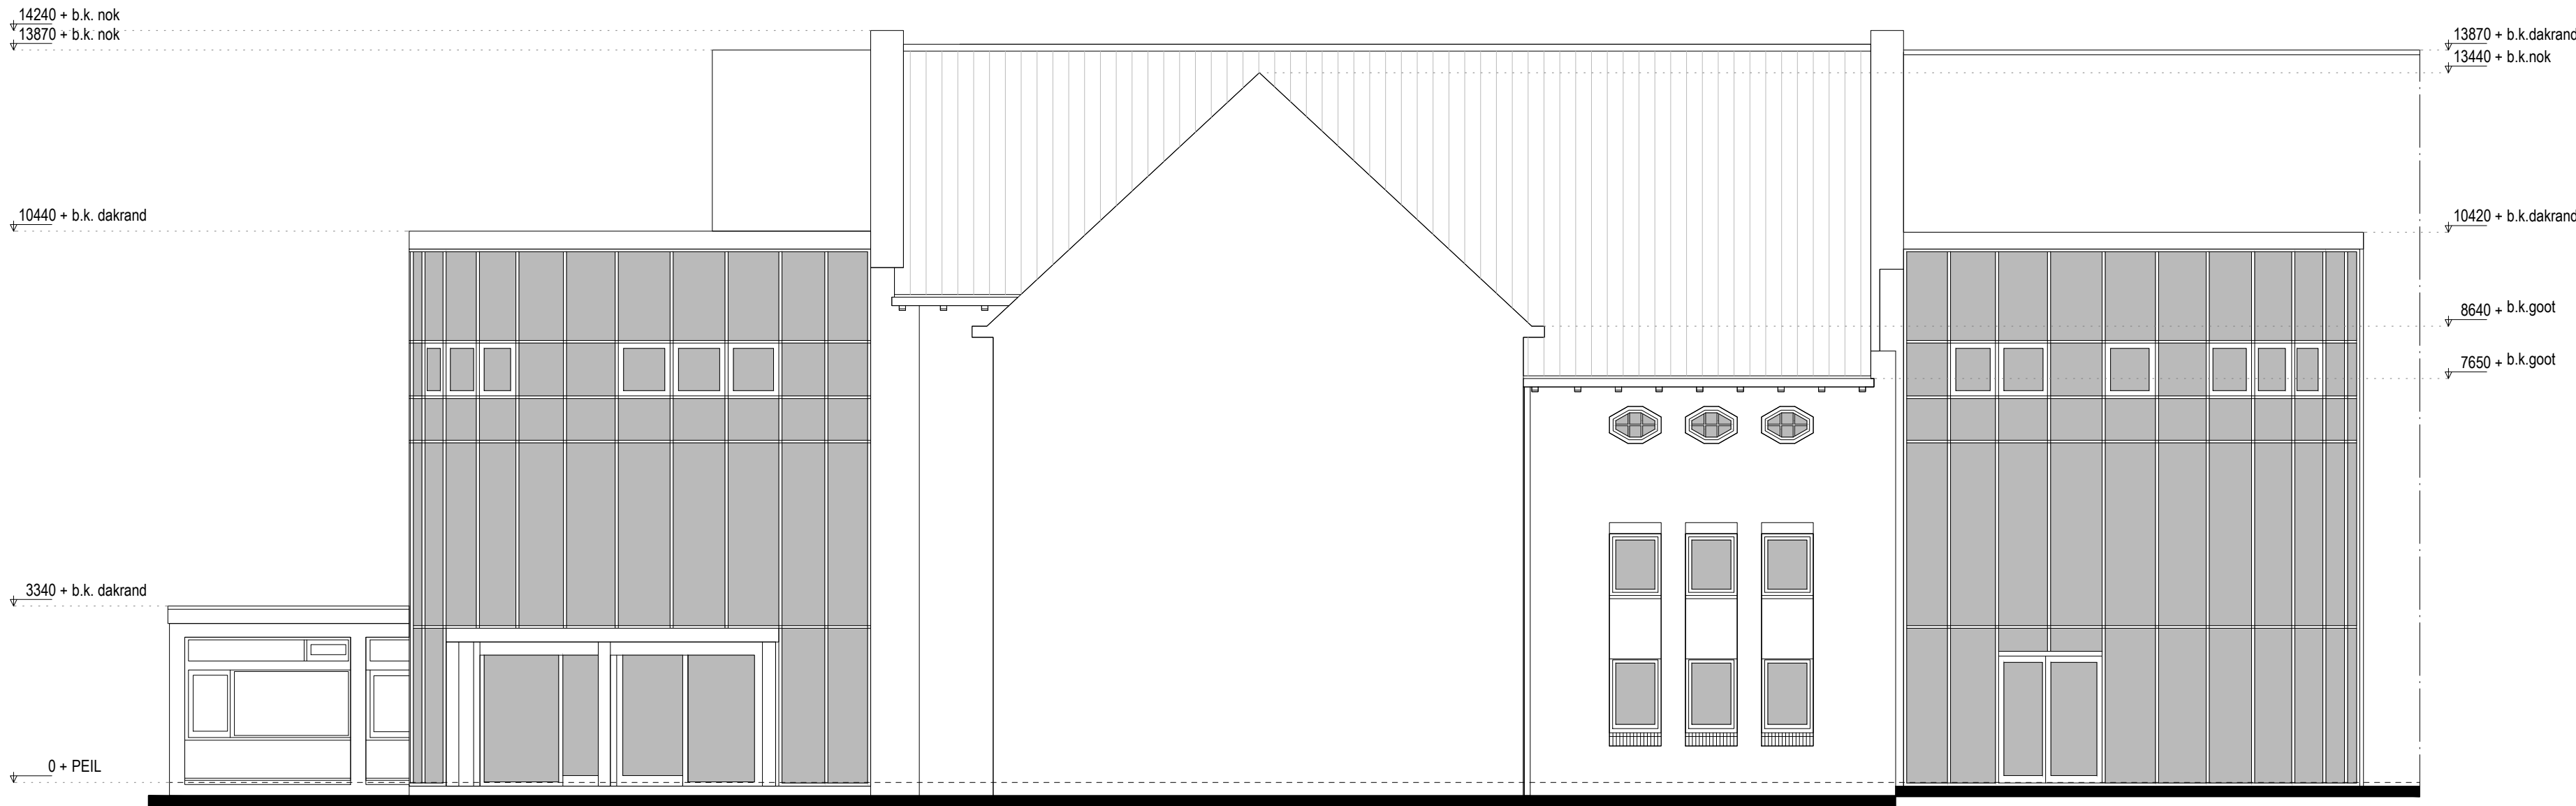


Gevel 20

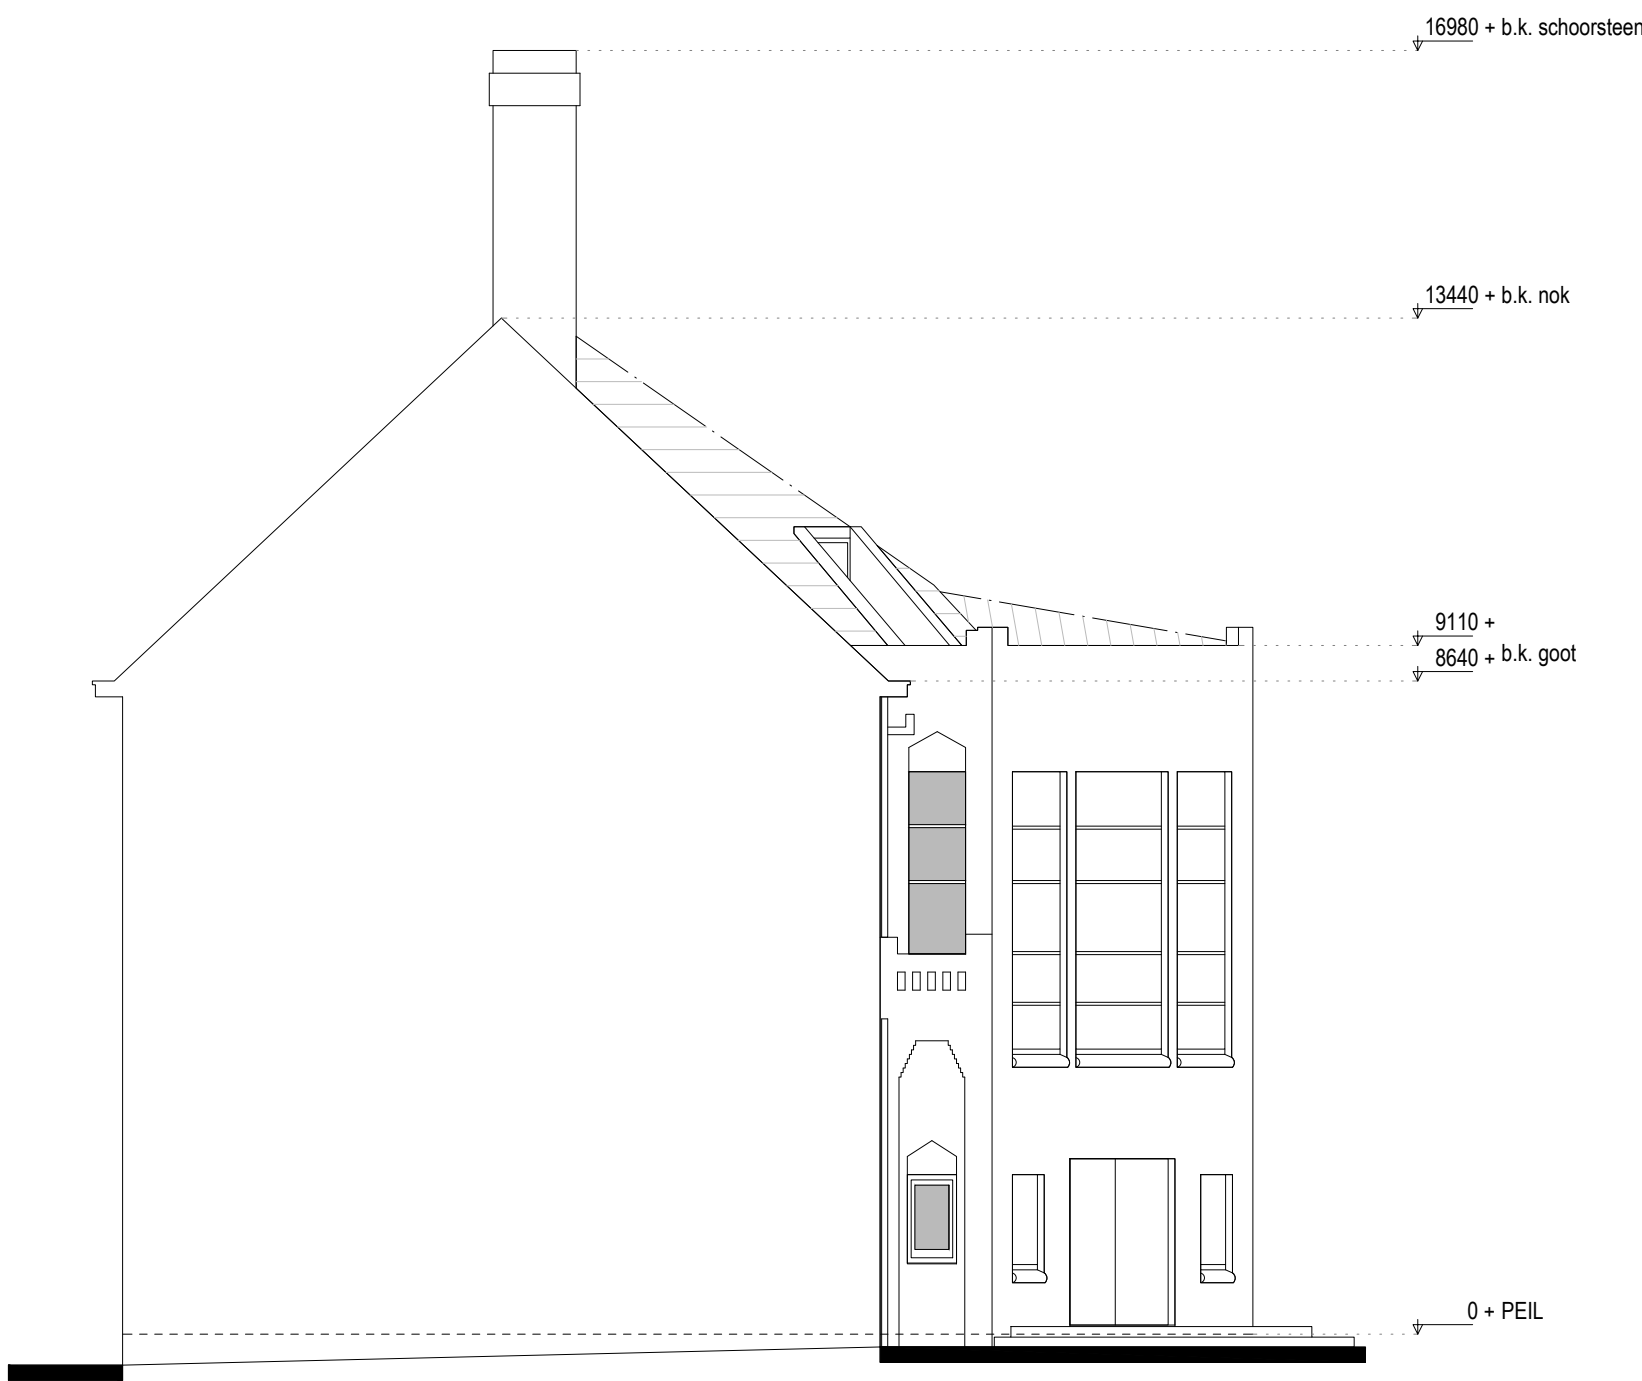

Gevel 21



Gevel 22

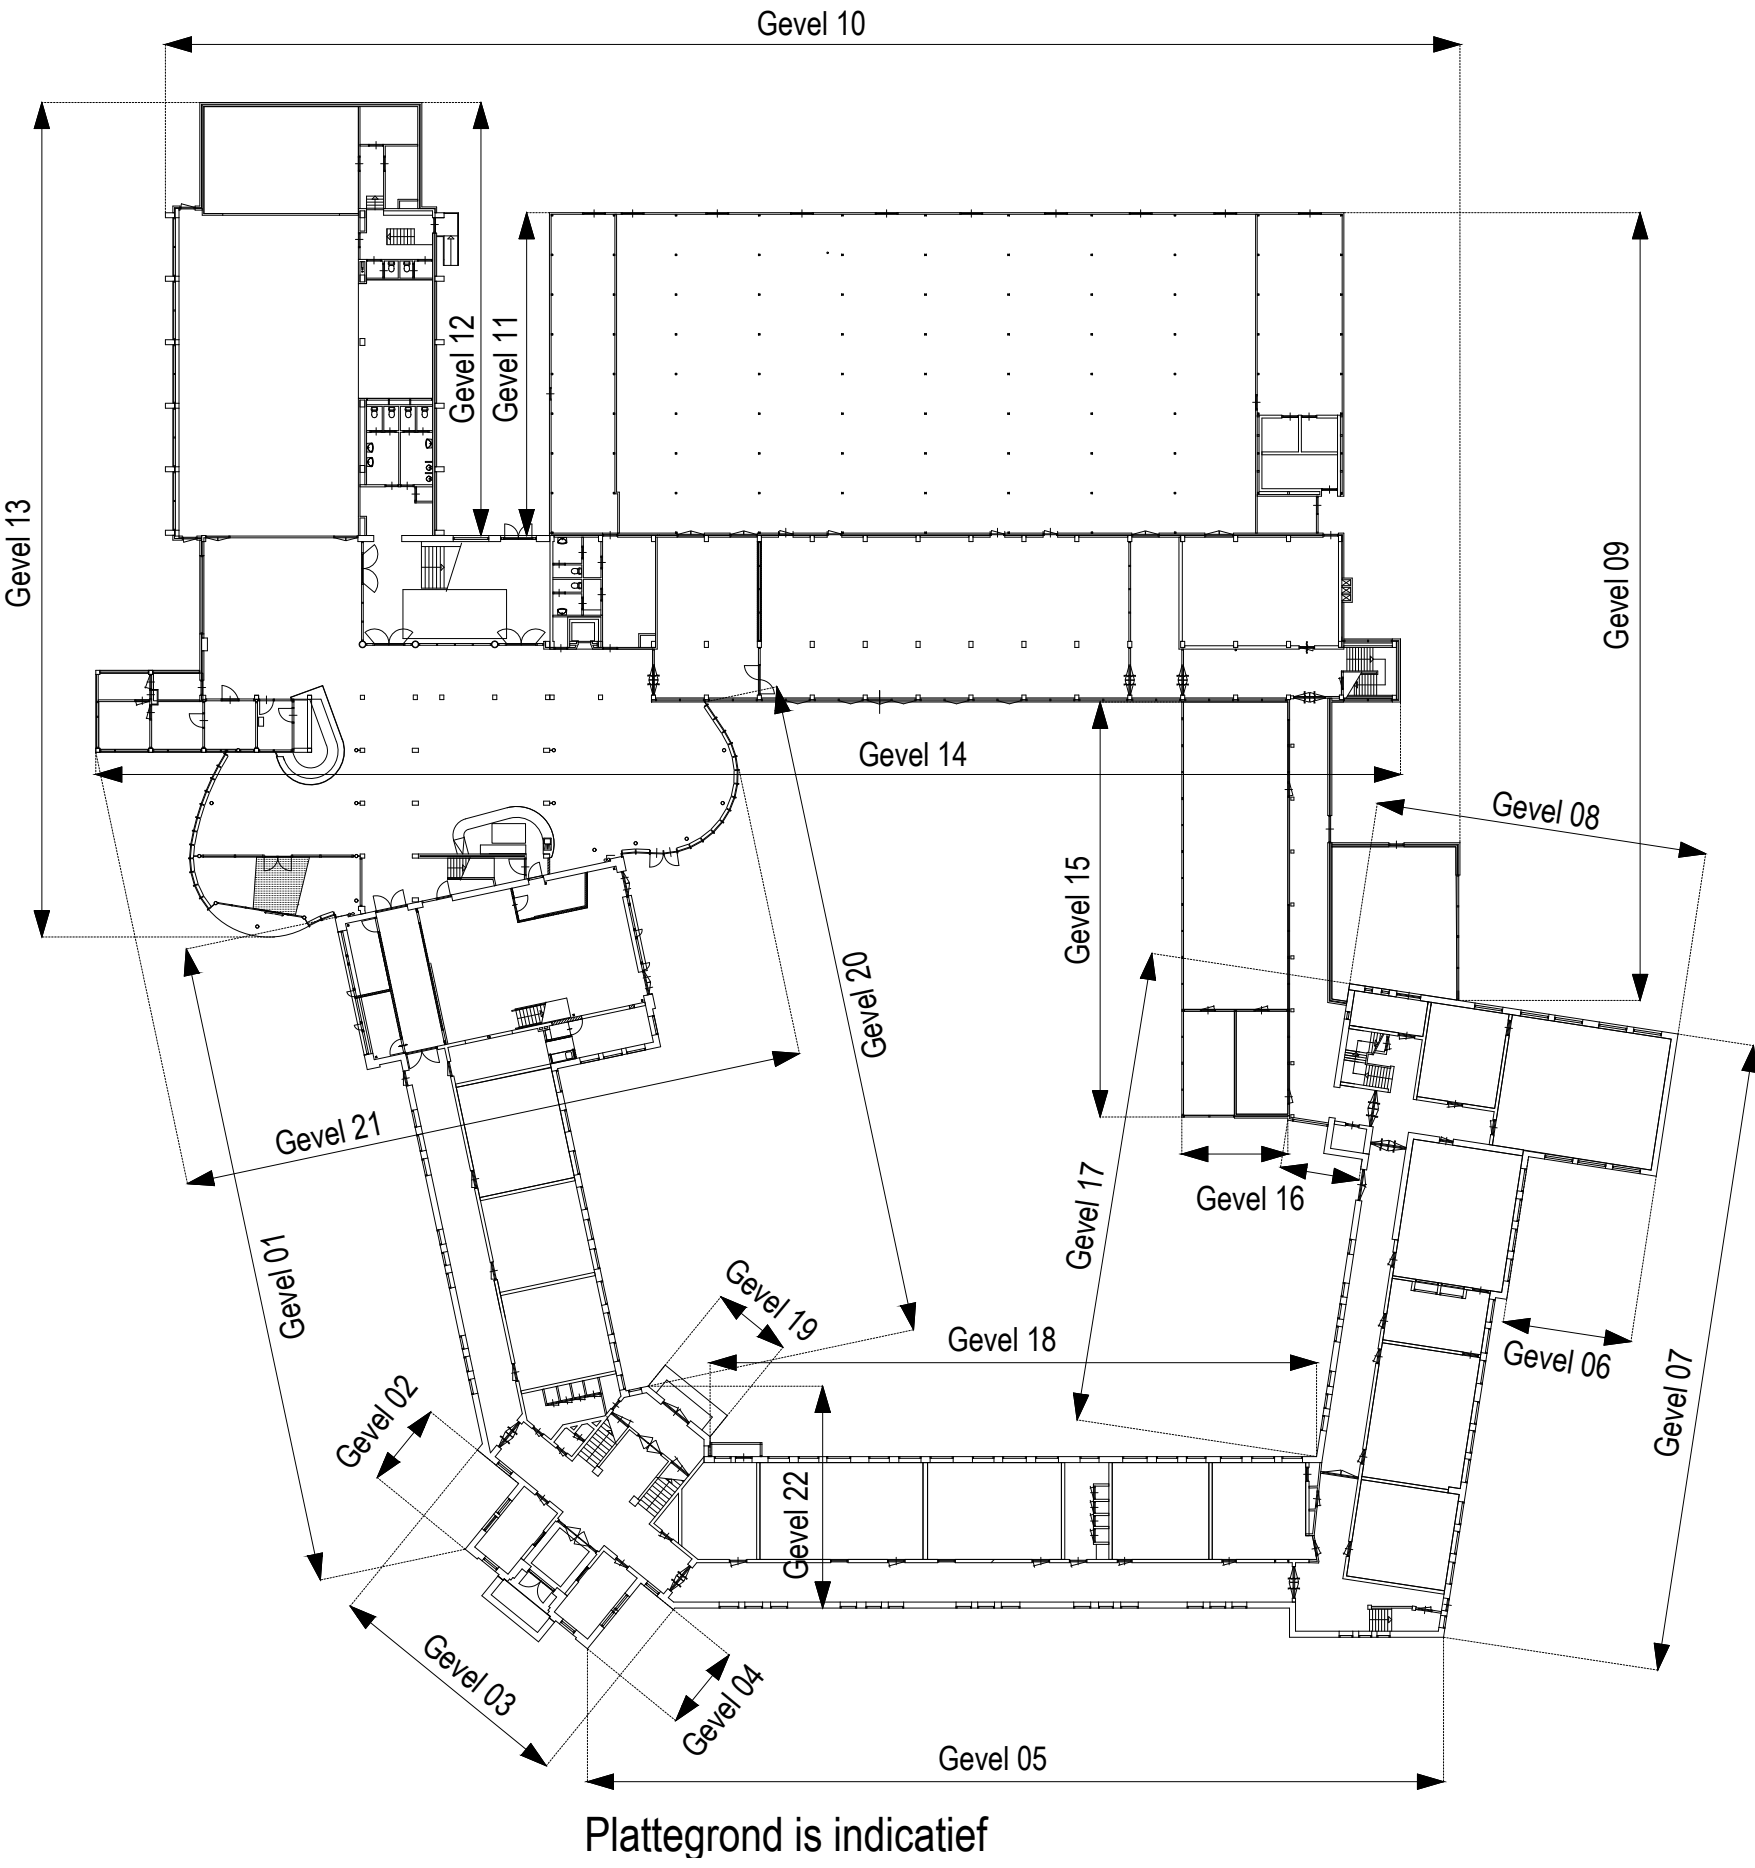

alphaplan adviseurs in bouwen		Henry Dunantweg 4 2402 NP Alphen aan den Rijn Tel. (0172) 484 000 E-mail mail@alphaplan.nl	
project:	Vastgoeddigitalisatie Bonavature college Leiden	projectnummer:	21048 BT-05
opdrachtgever:	Stichting Confessioneel Onderwijs Leiden (SCOL)	verse:	2 datum: 30-03-2021
ontdekt:	School Kagerstraat Gevel aanzichten 20 t/m 22 Bestaande toestand	formaat:	A0 schaal: 1:100
fase:	Gebruik (exploitatie)	getekend:	W. van Leersum paraaf: <i>[Signature]</i>
		projectleider:	R. de Graaf paraaf: <i>[Signature]</i>
		projectvoort:	R. Vermeij paraaf: <i>[Signature]</i>