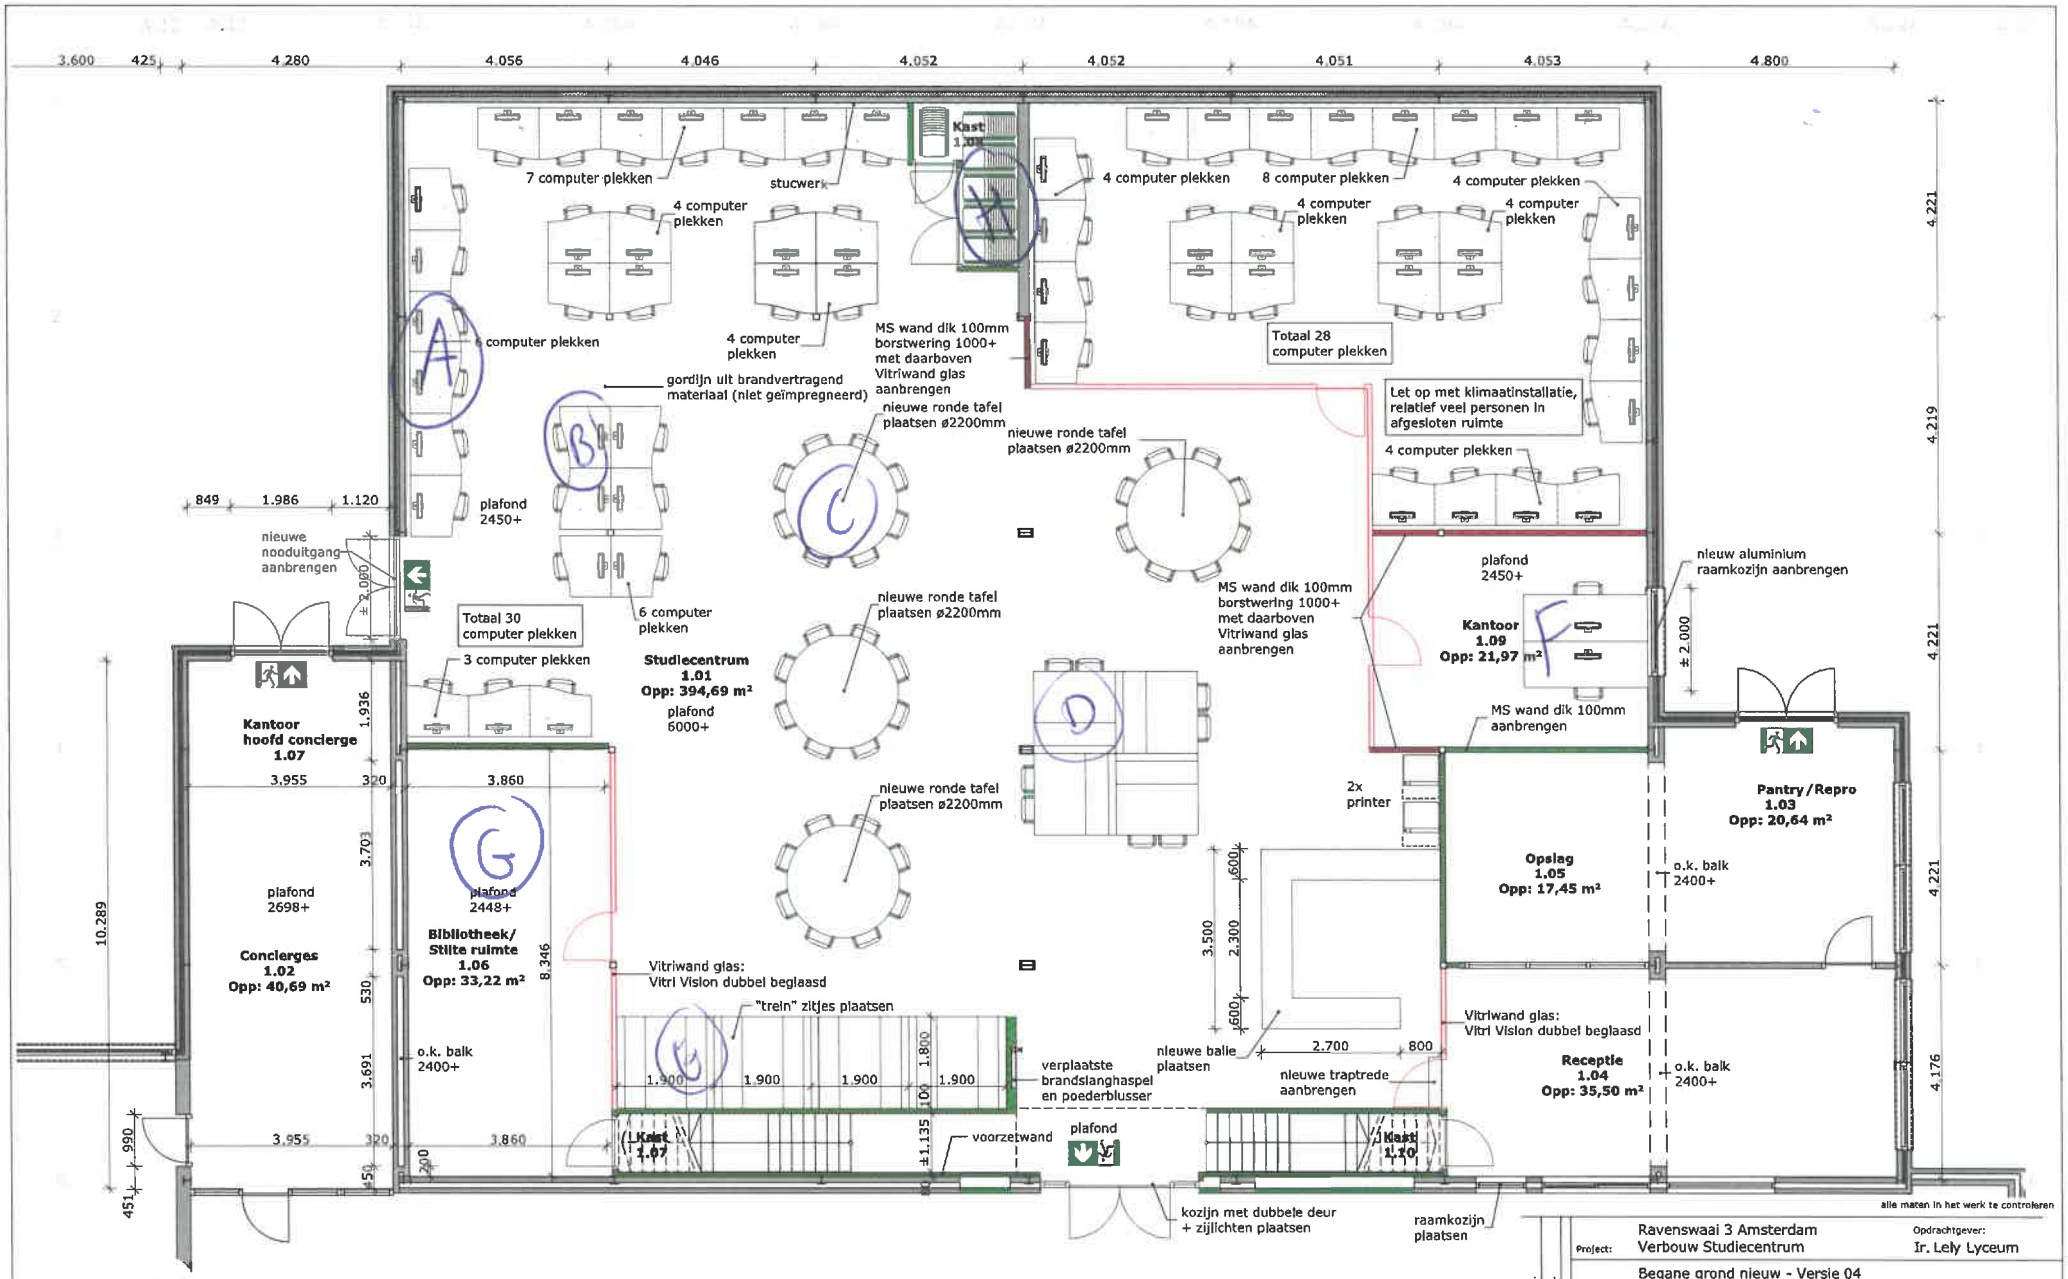

Begane grond nieuw

alle maten in het werk te controleren

Project:	Ravenswaai 3 Amsterdam Verbouw Studiecentrum	Opdrachtgever:	Ir. Lely Lyceum
Onderwerp:	Begane grond nieuw - Versie 04	Tek. nr. :	DO-14
		Proj.nr. :	P219-04
		Schaal :	1:100
		Datum :	31-05-2024
		Getekend :	F.v.E.
		Formaat :	A3

B 07-11-2024 F.v.E.
A 06-09-2024 F.v.E.

rijking. bouwkundig advies
Nieuwstraat 18
3628 AC Kockengen
T : 0346 27 55 27
E : info@rijking.nl
W : www.rijking.nl

© Alle rechten voorbehouden. Zonder schriftelijke toestemming van RIJKING mag NIETS uit deze tekening vermenigvuldigd en/of openbaar gemaakt worden.