




Project
De Nieuwe Kolk
Assen

Schaal
1:5

Wijzigingen	Datum
-------------	-------

Aard



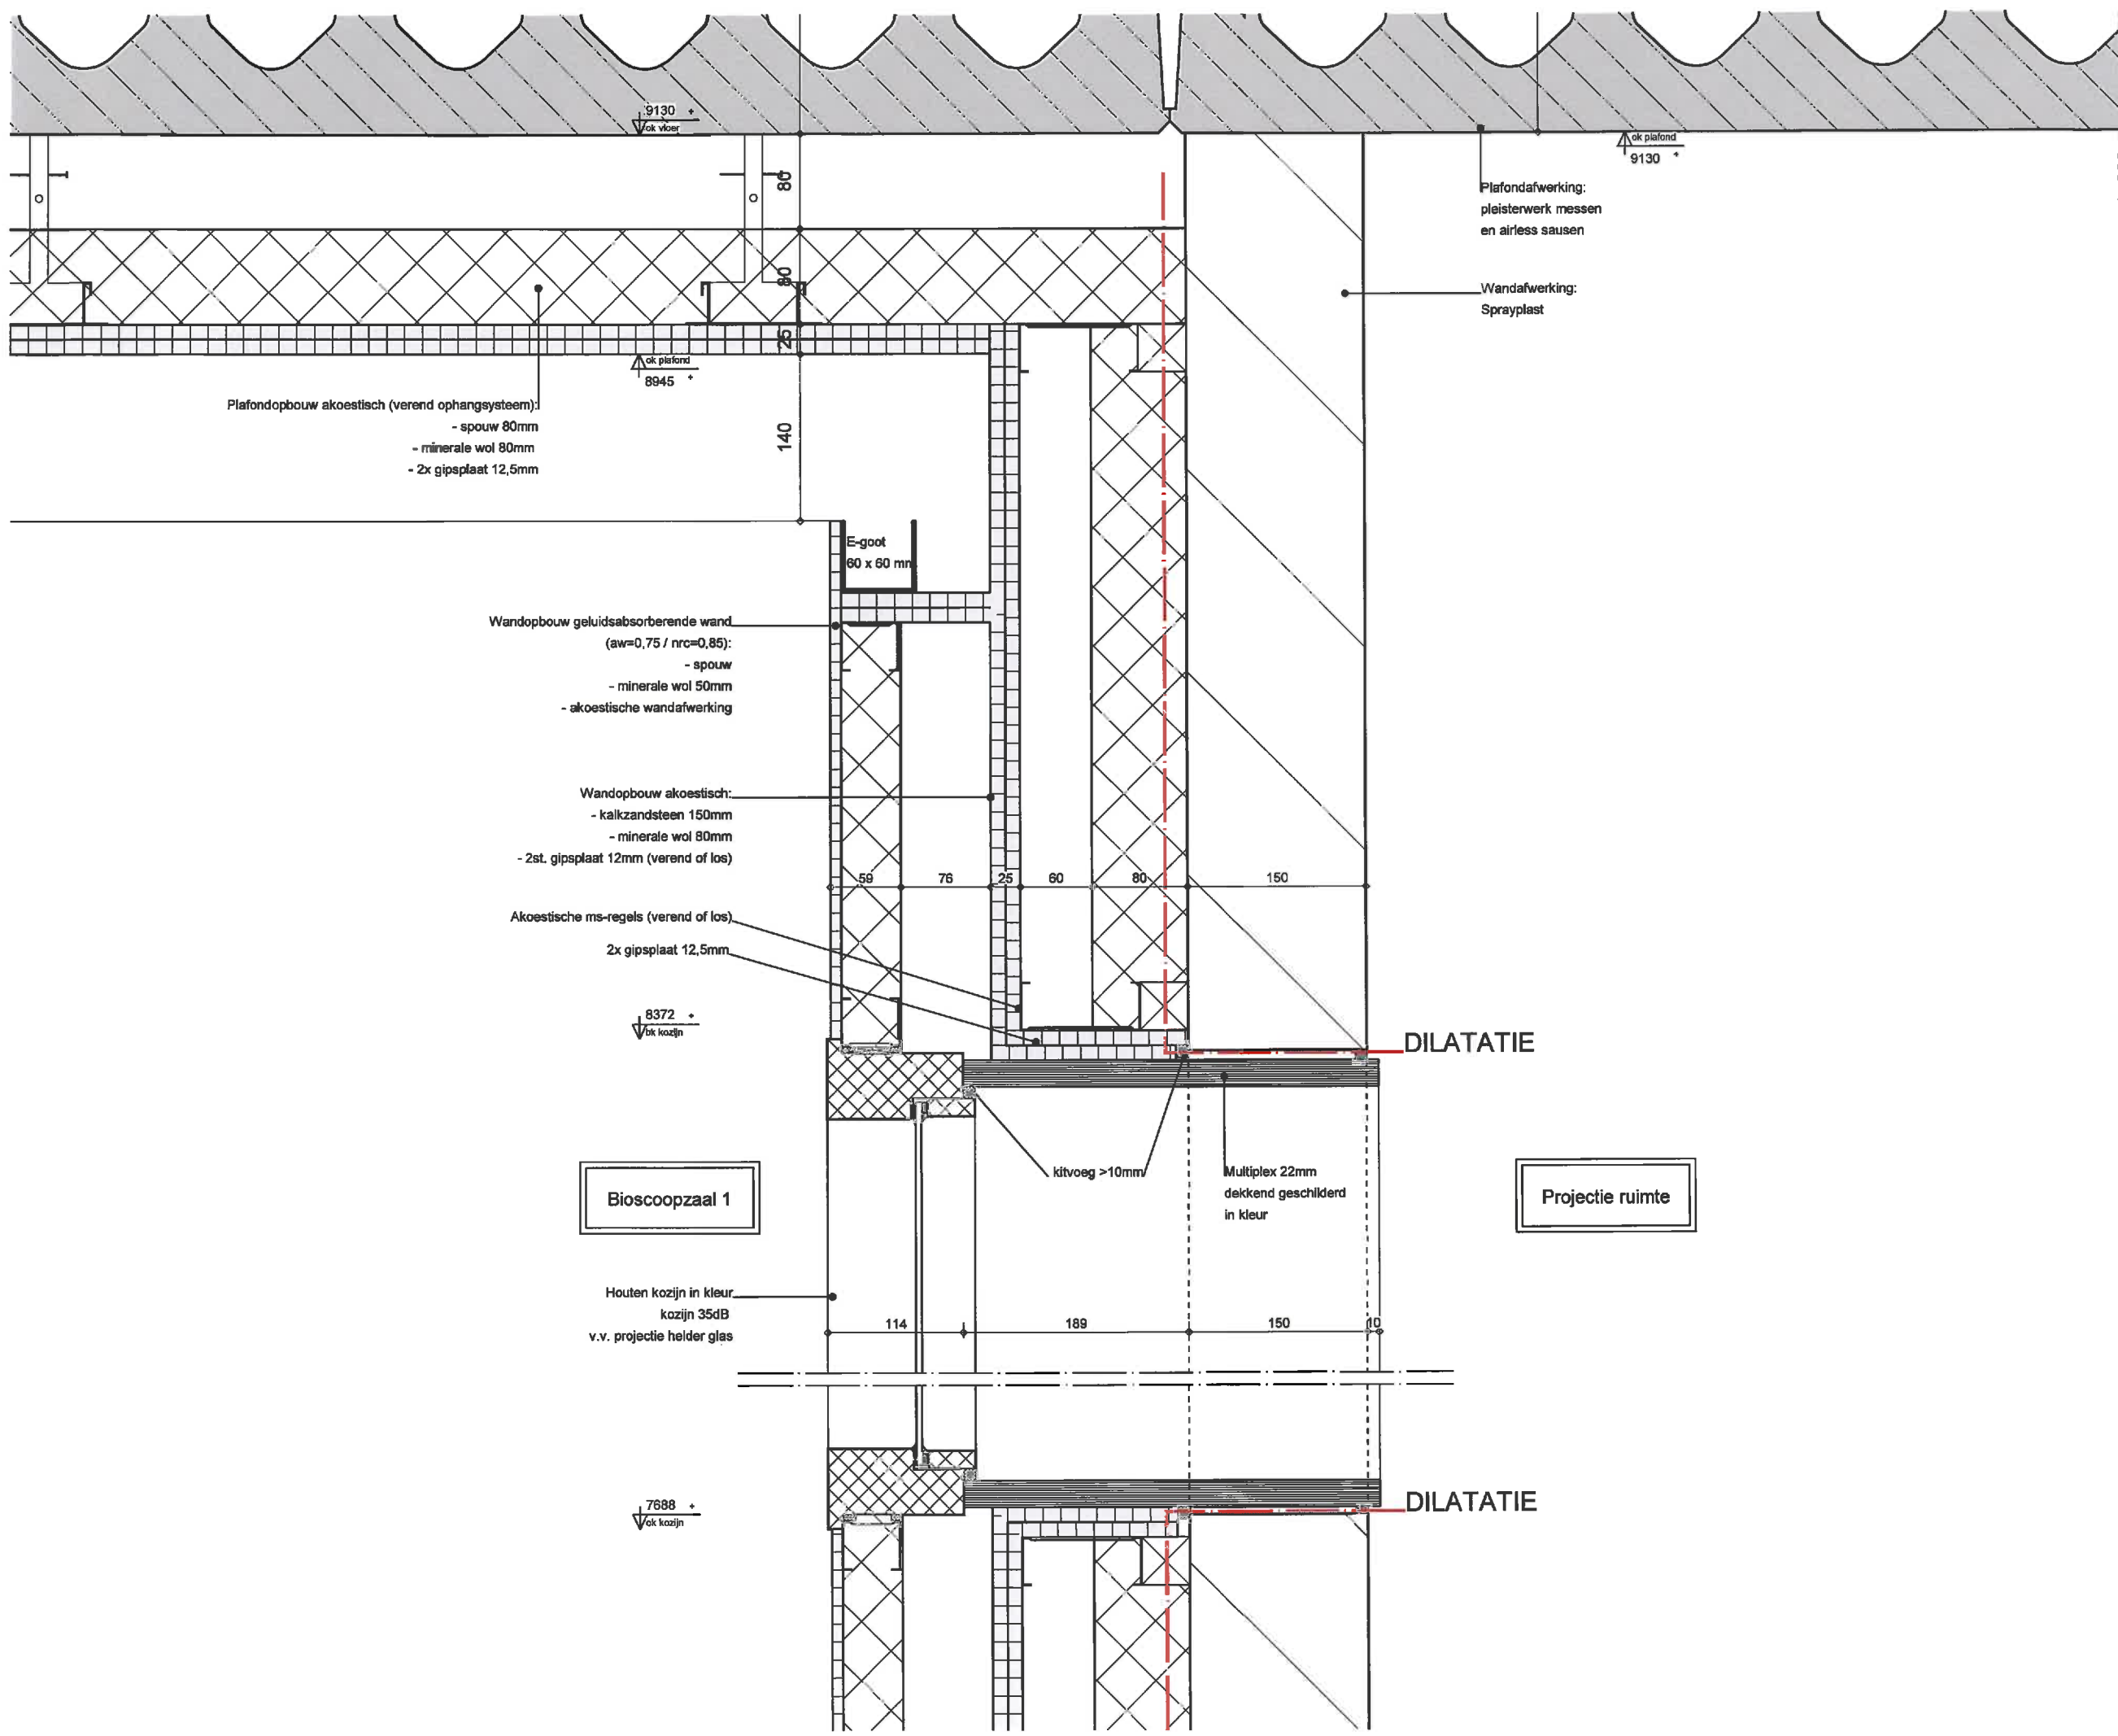

D811

Project
De Nieuwe Kolk
Assen

Projectnummer
080405

Schaal
1:5

Datum
16-02-2011

Wijzigingen
Datum

Aard