


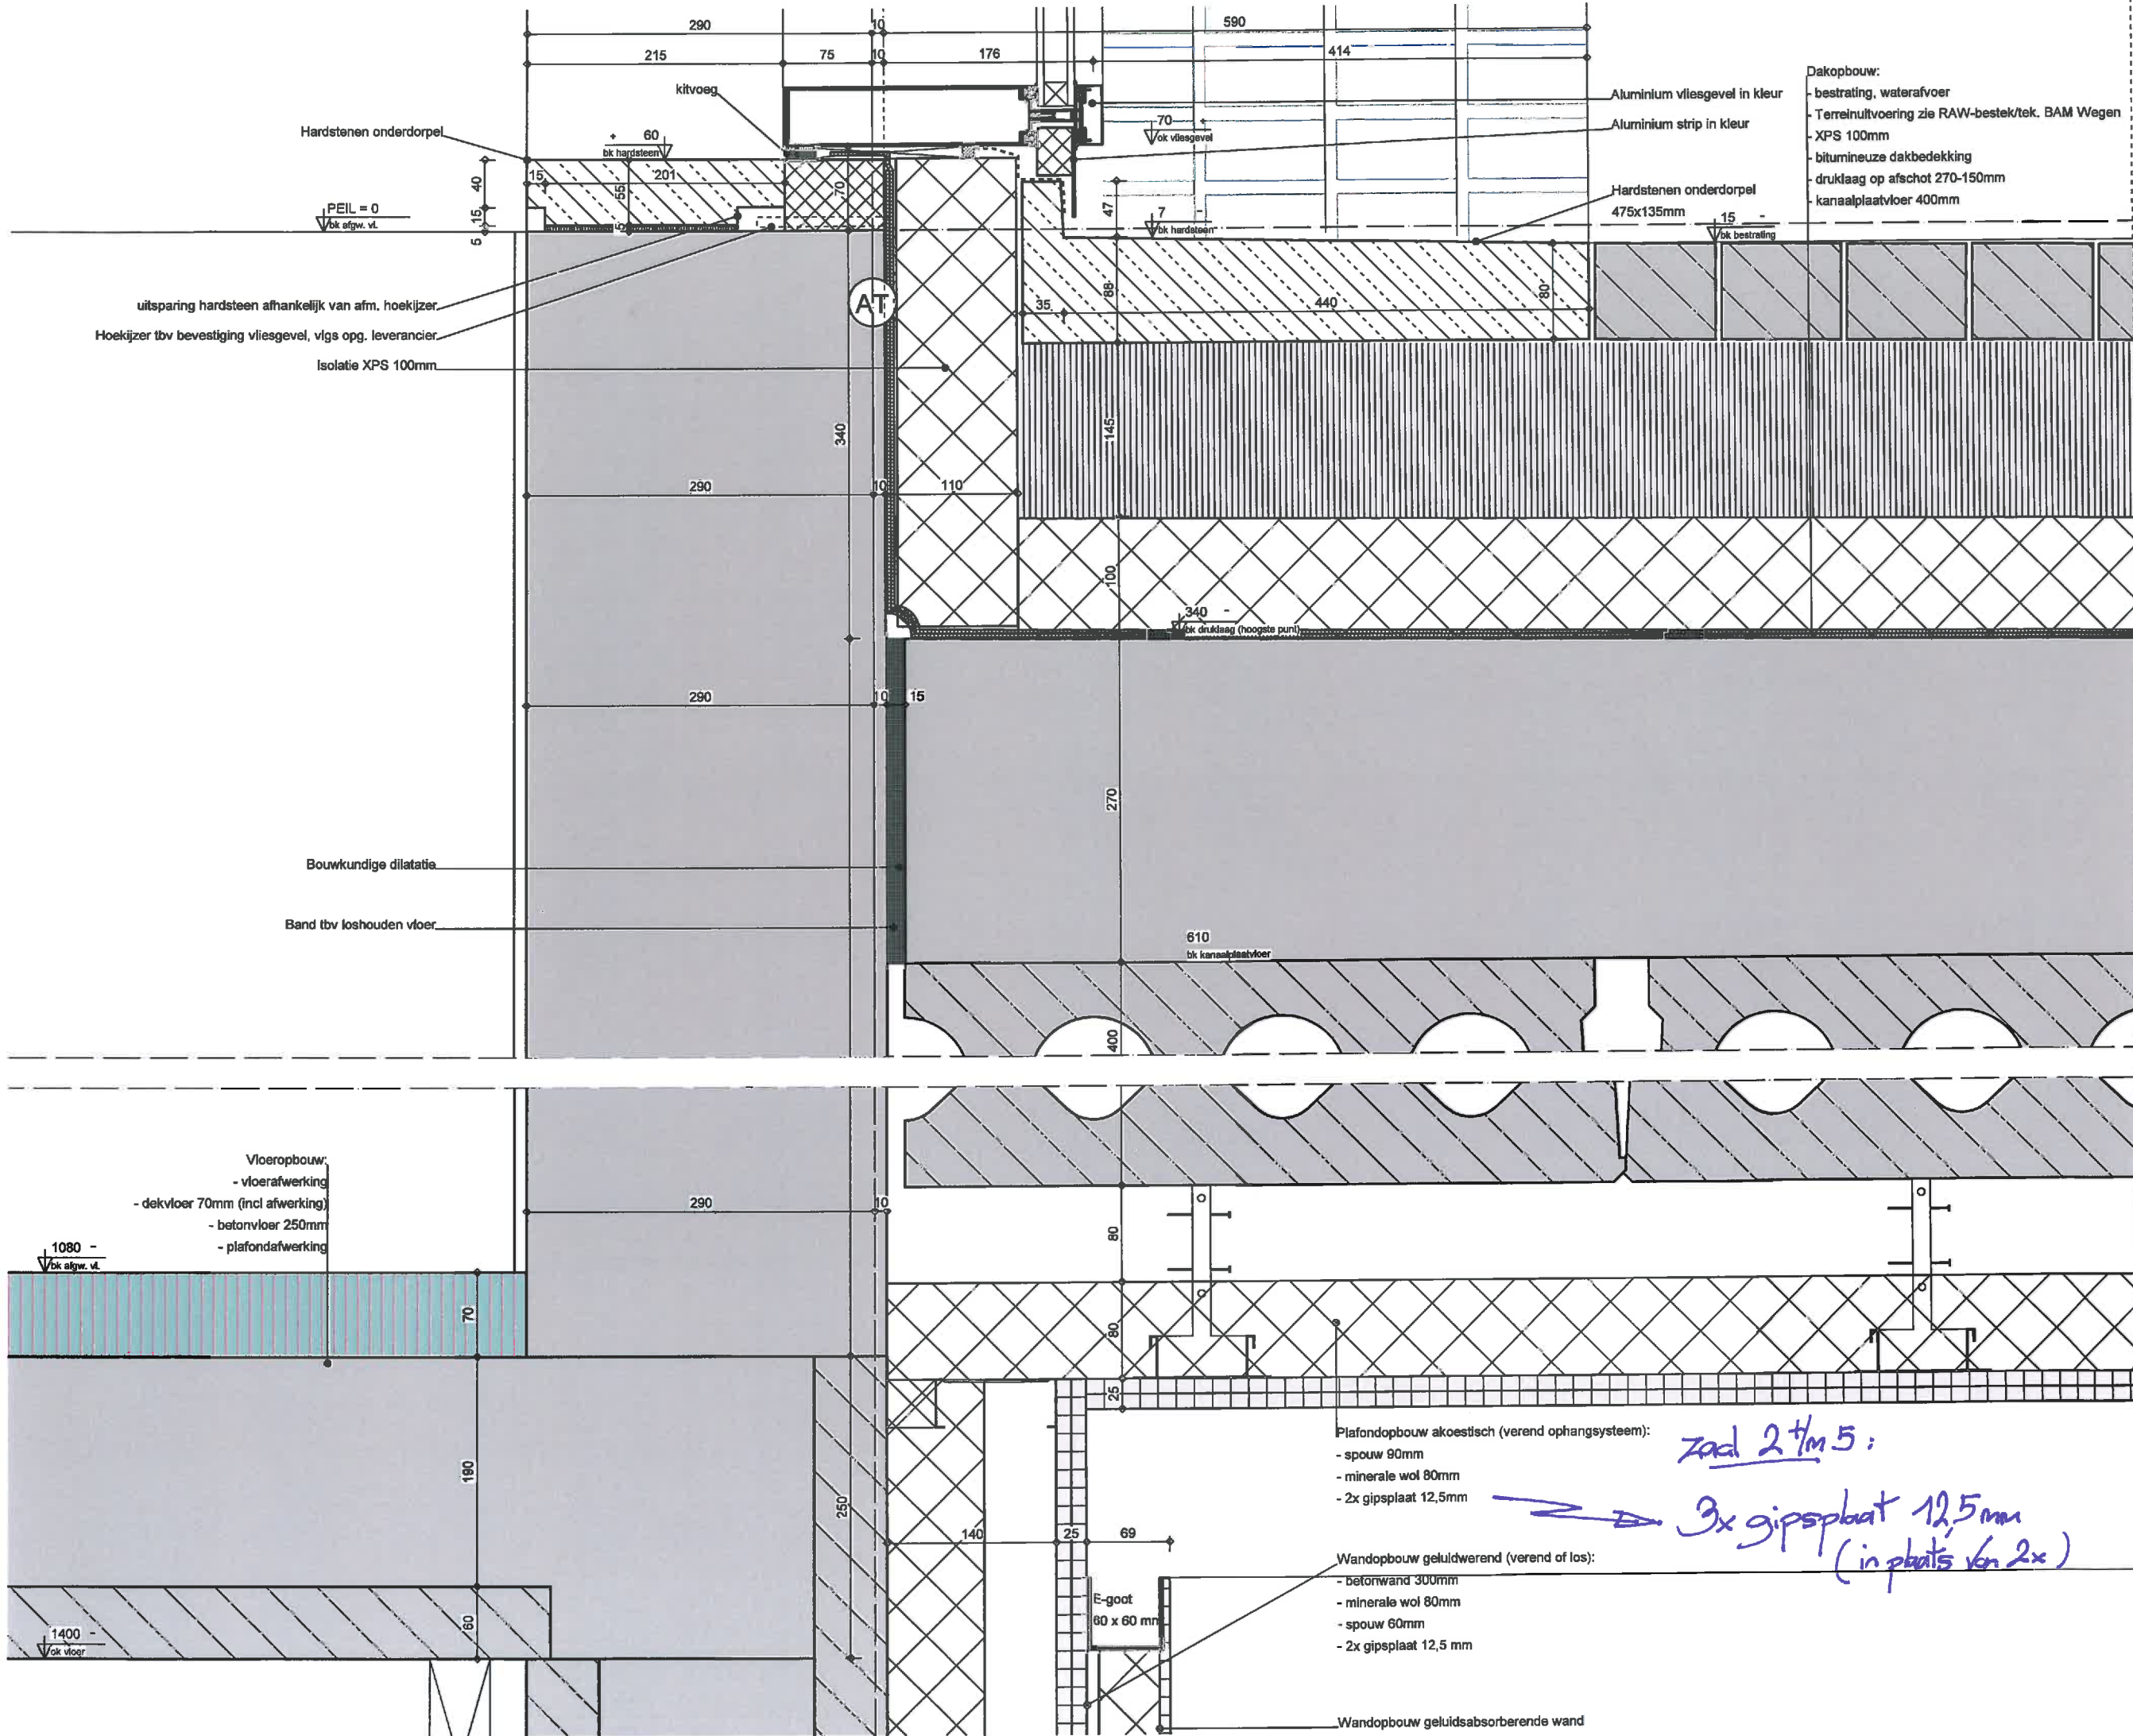

Brandwerendheid hoofddr.constr.
vlgs opgave constr.

Bevestigingen i.o.m. leverancier

Beglazing volgens kozijnstaat
en bestek

D241

Project
De Nieuwe Kolk



Projectnummer
080405

Schaal
1:5

Datum
04-02-2011

Wijzigingen
Datum
18-02-2011



Aard

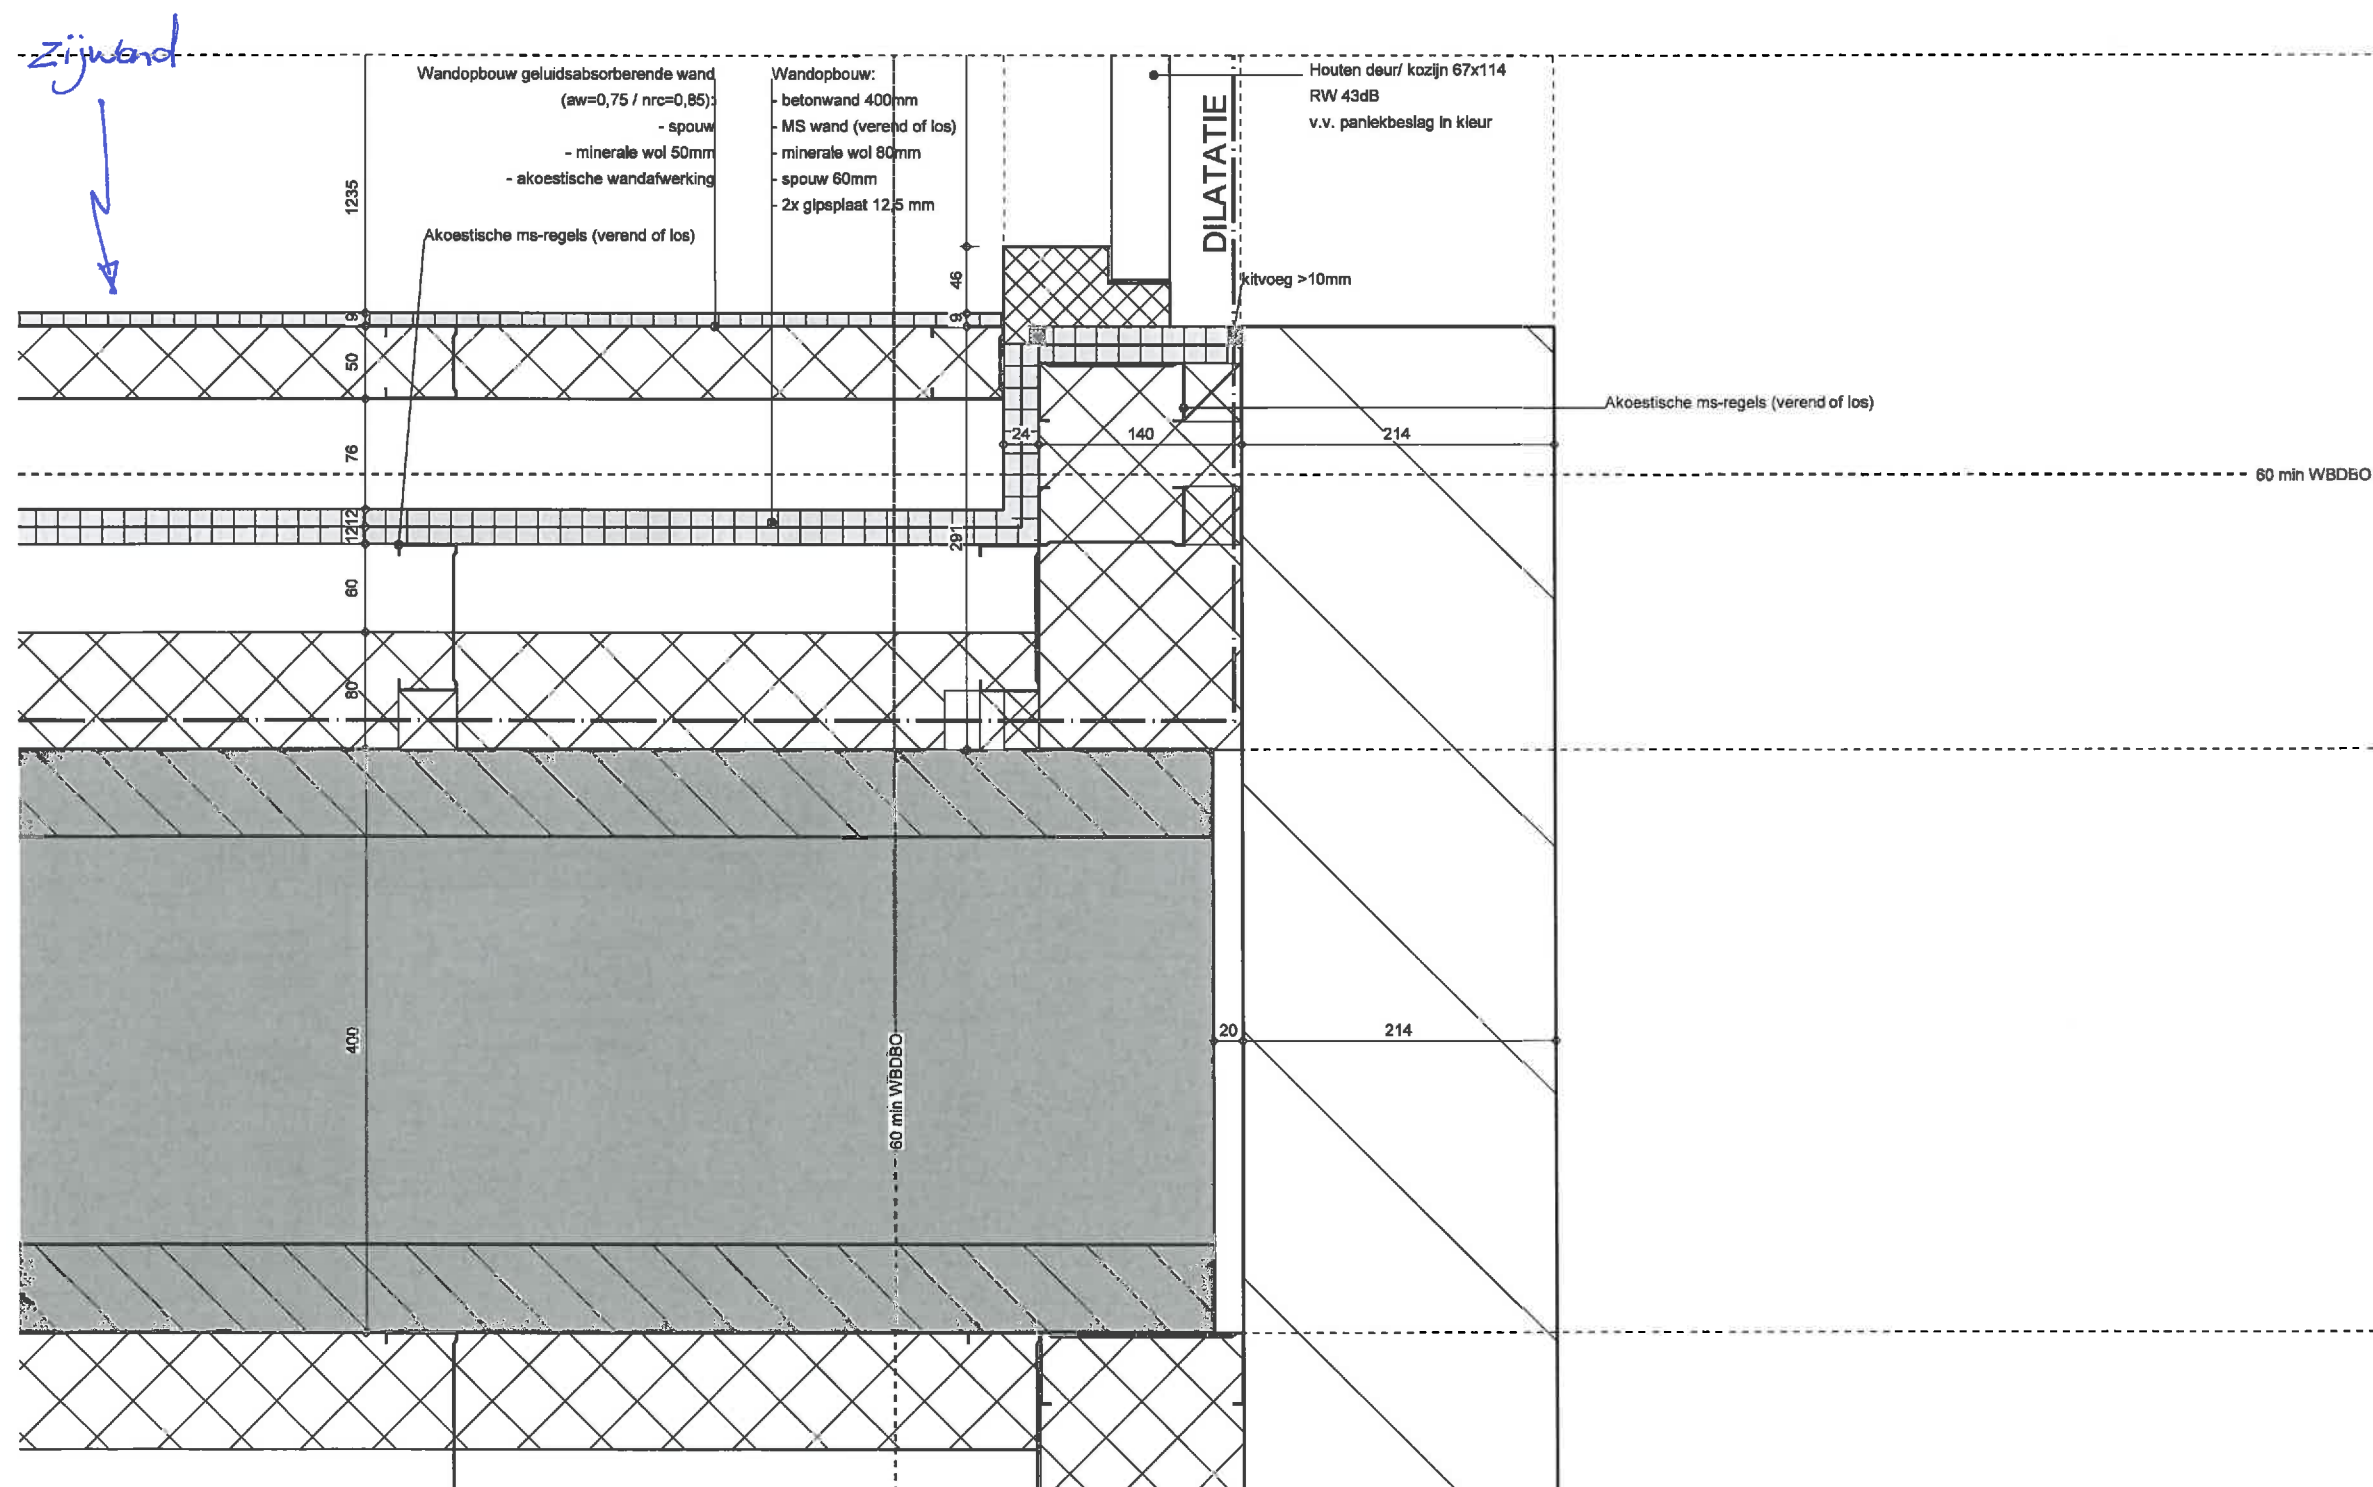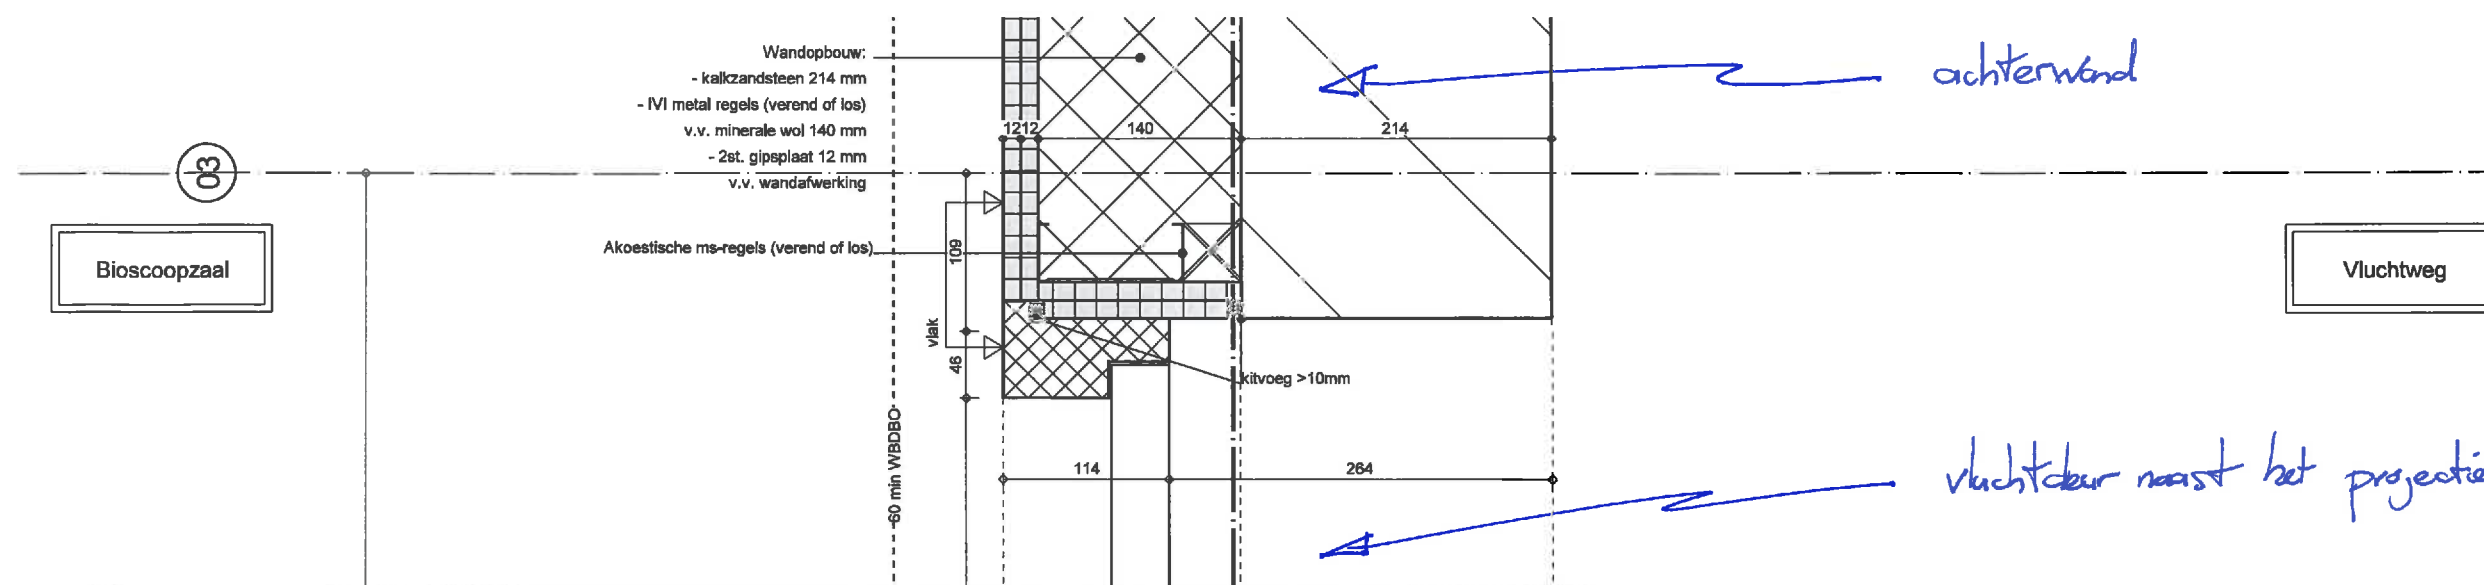

D529

Project
De Nieuwe Kolk
AssenProjectnummer
080405Schaal
1:5Datum
16-02-2011Wijzigingen
Datum

Aard

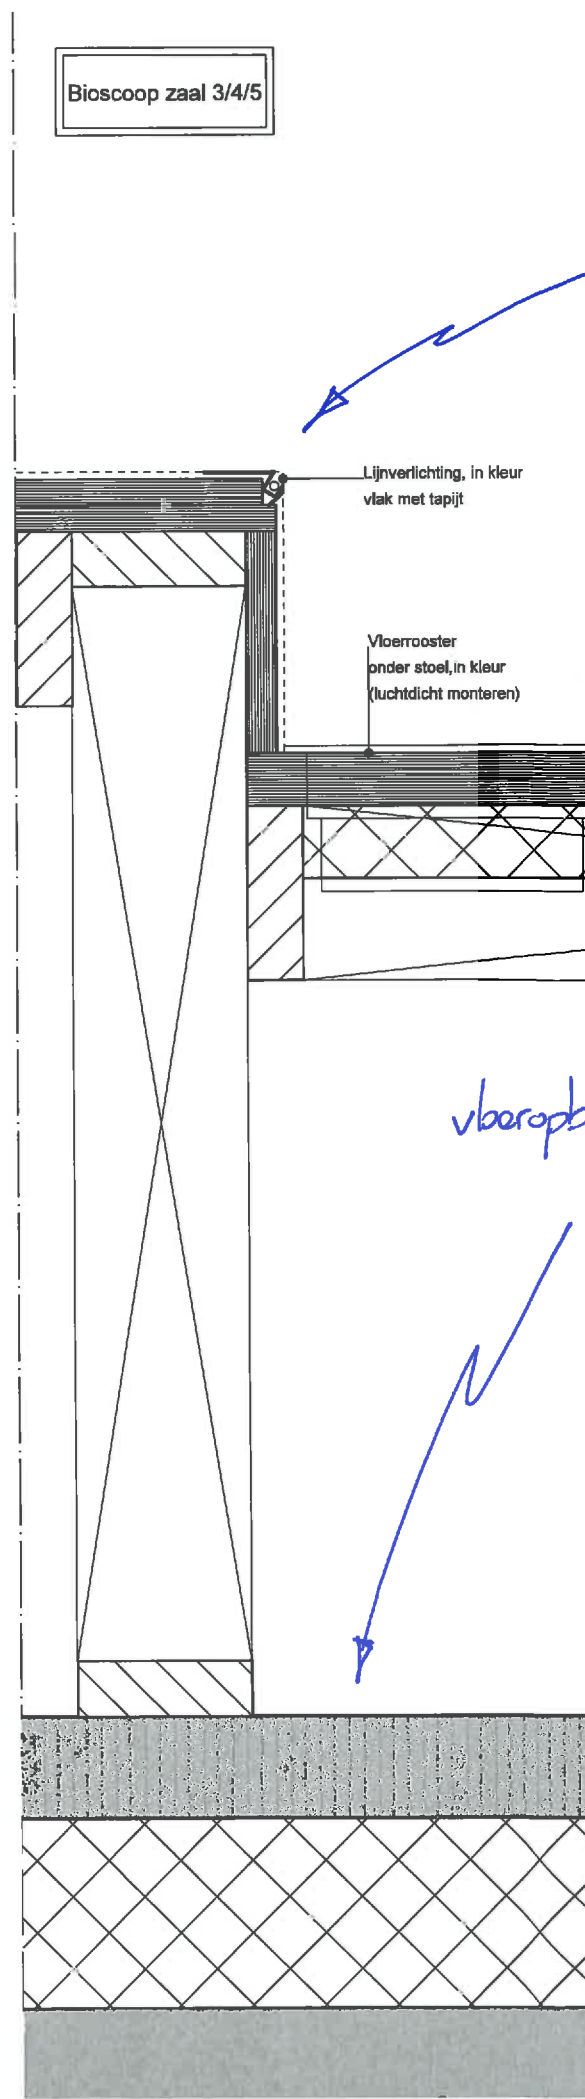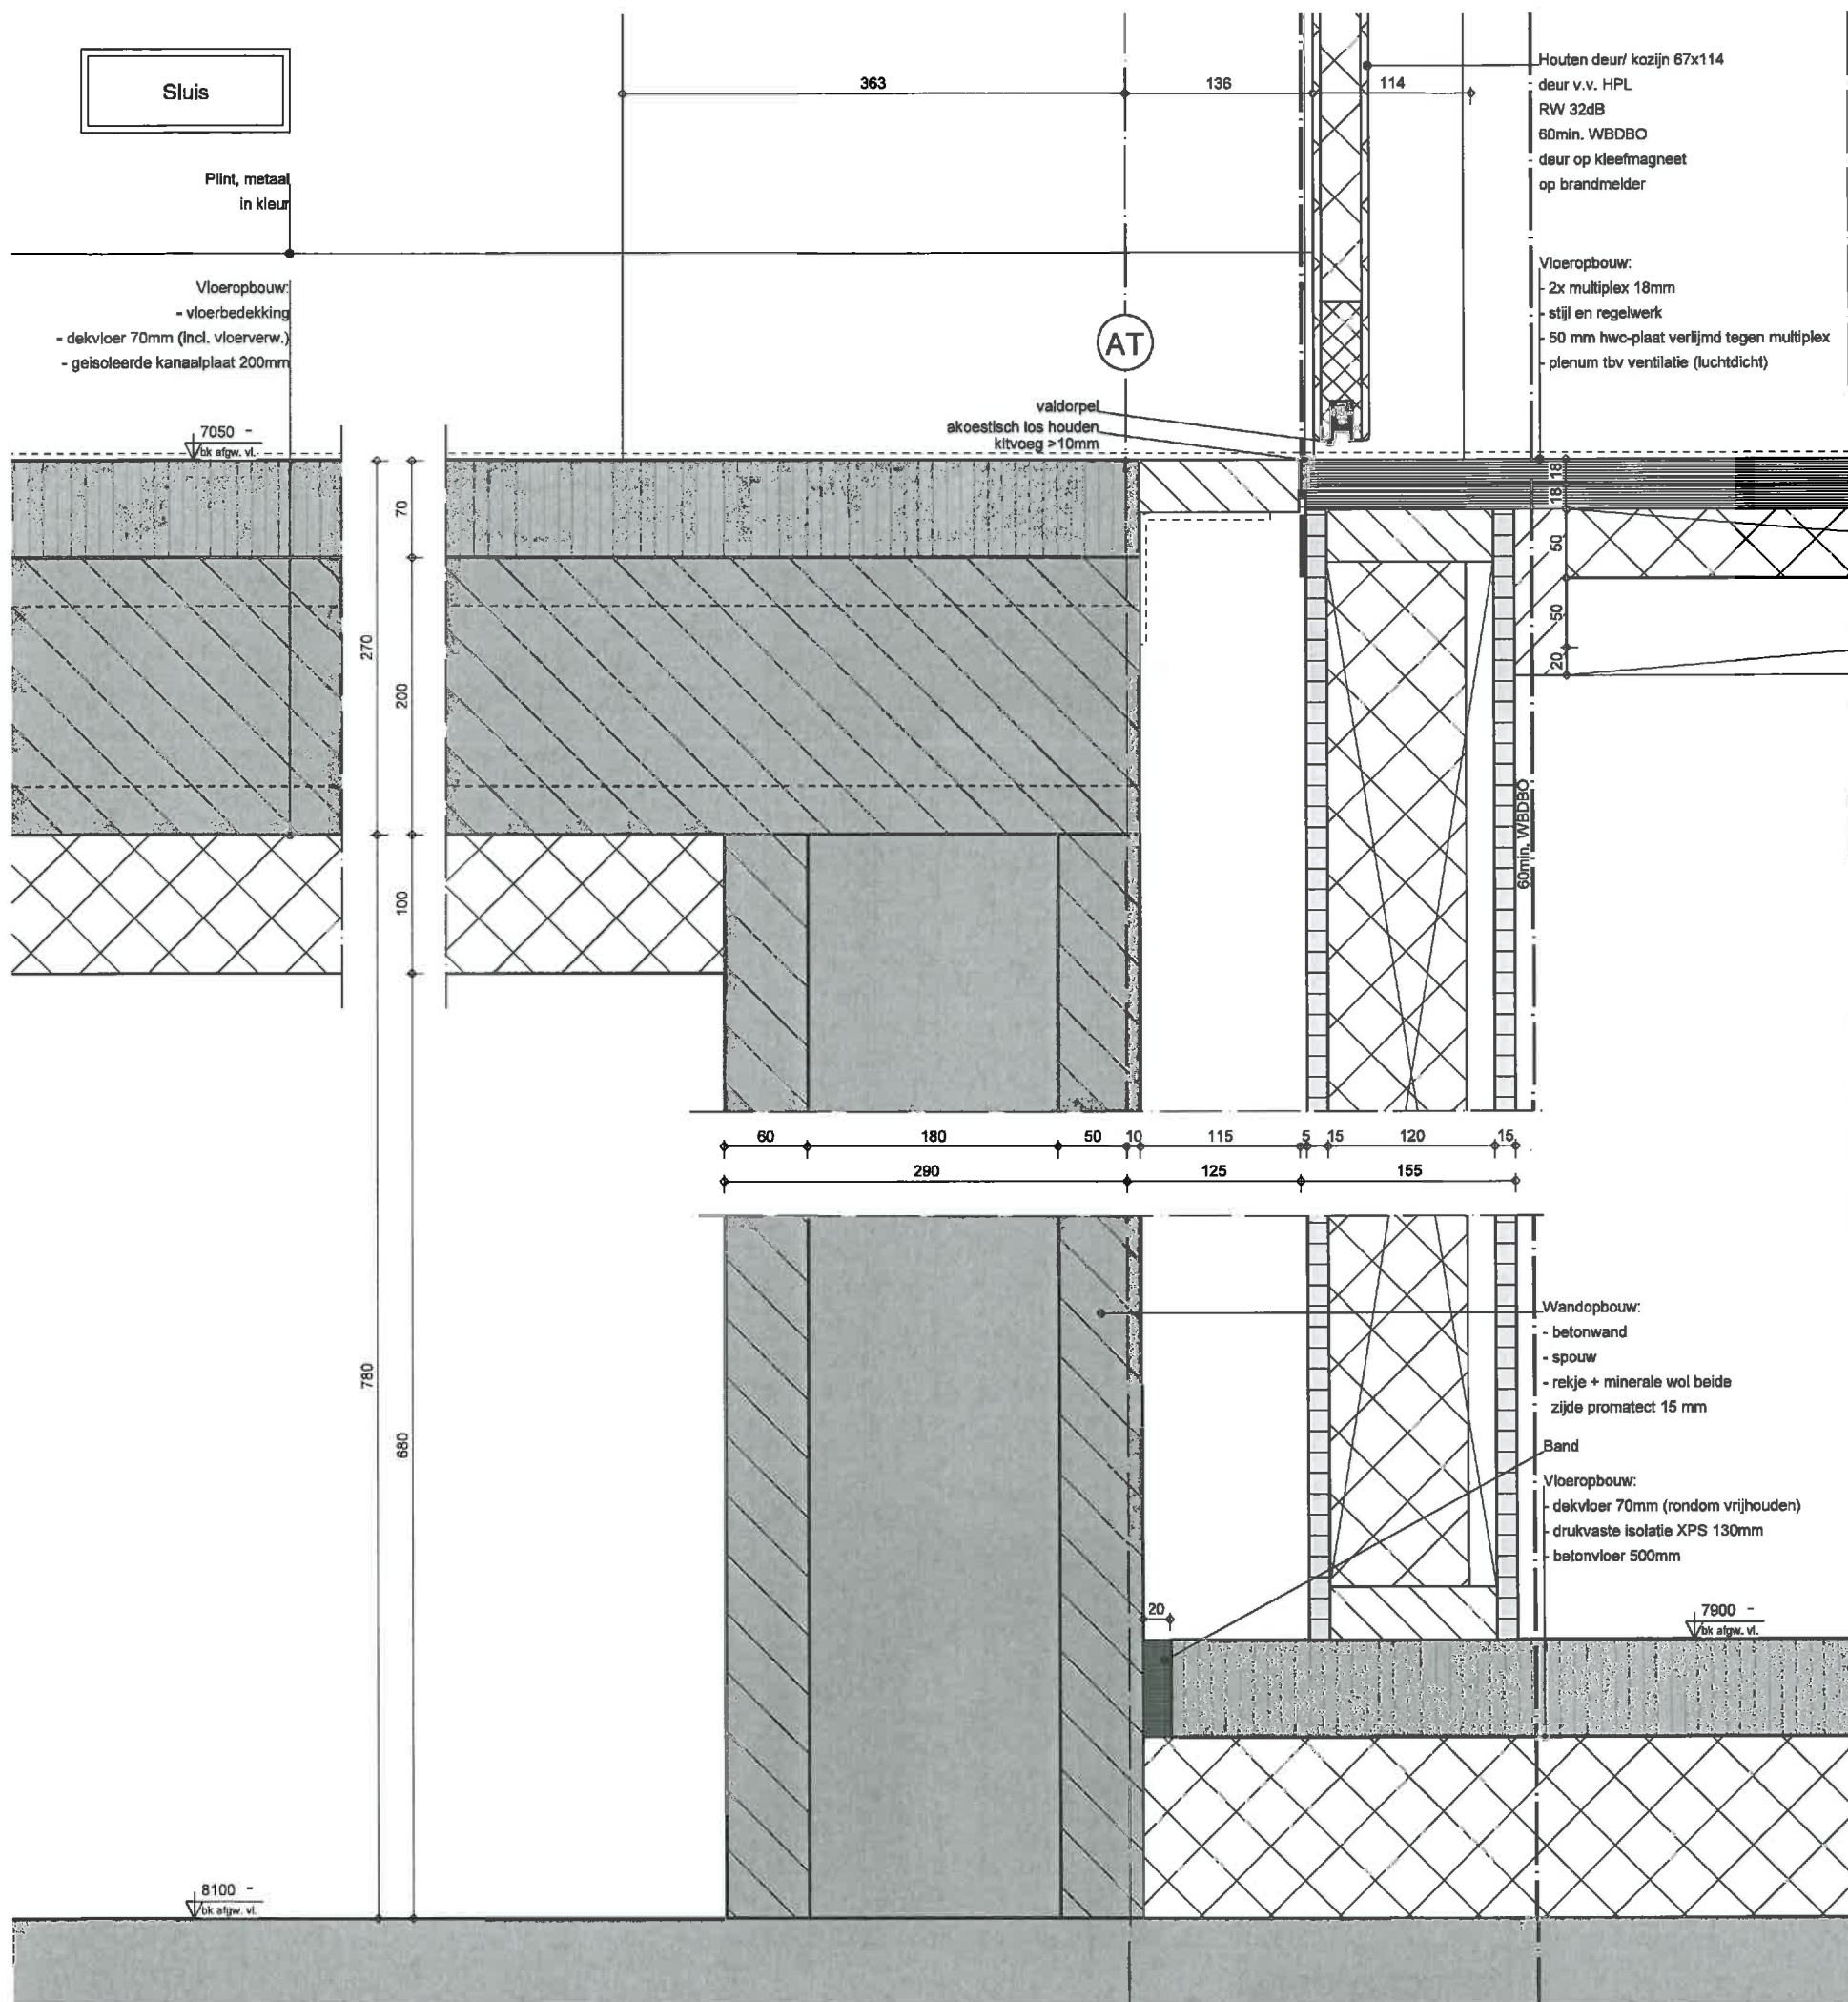

DeZwarteHond.
GREINER
VANGOOR
HUIJTEN
ARCHITECTEN BV

tribune opbouw

D603

Project
De Nieuwe Kolk
Assen


Projectnummer
080405

Schaal
1:5


Datum
16-02-2011

Wijzigingen
Datum

Aard

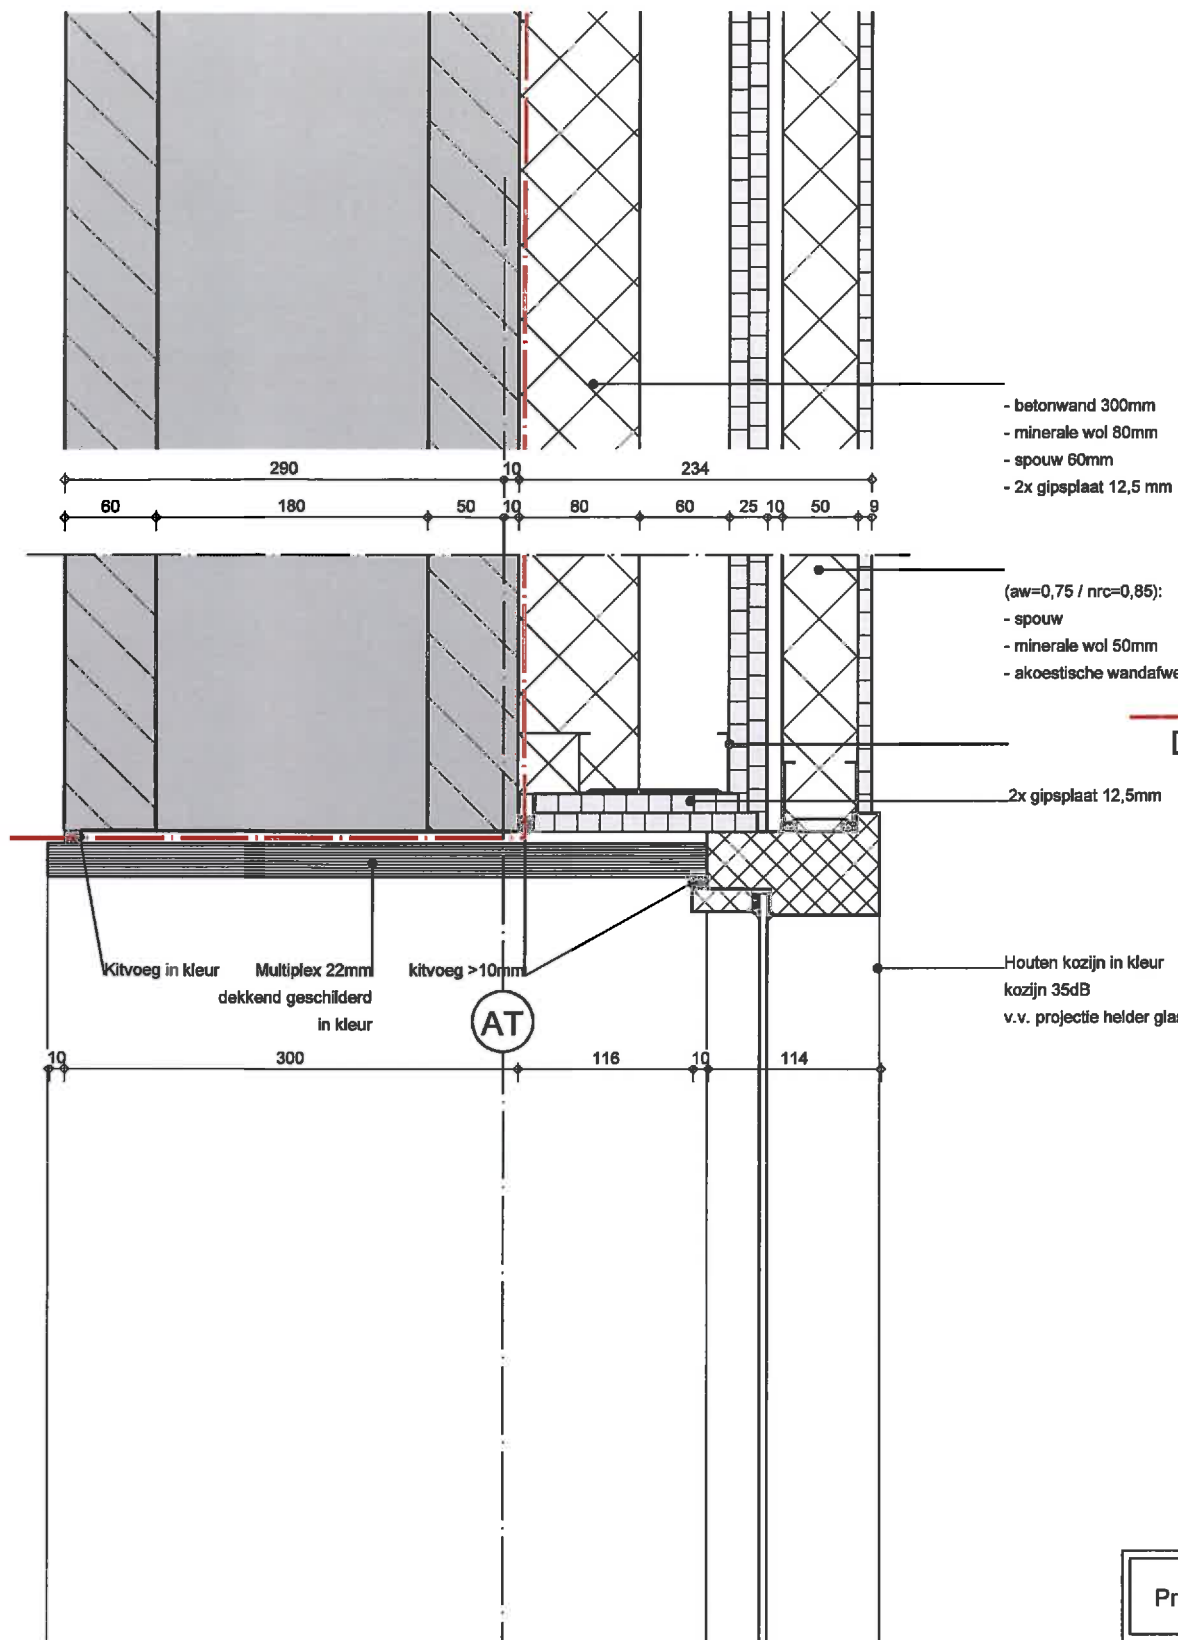

HORIZONTAAL DETAIL

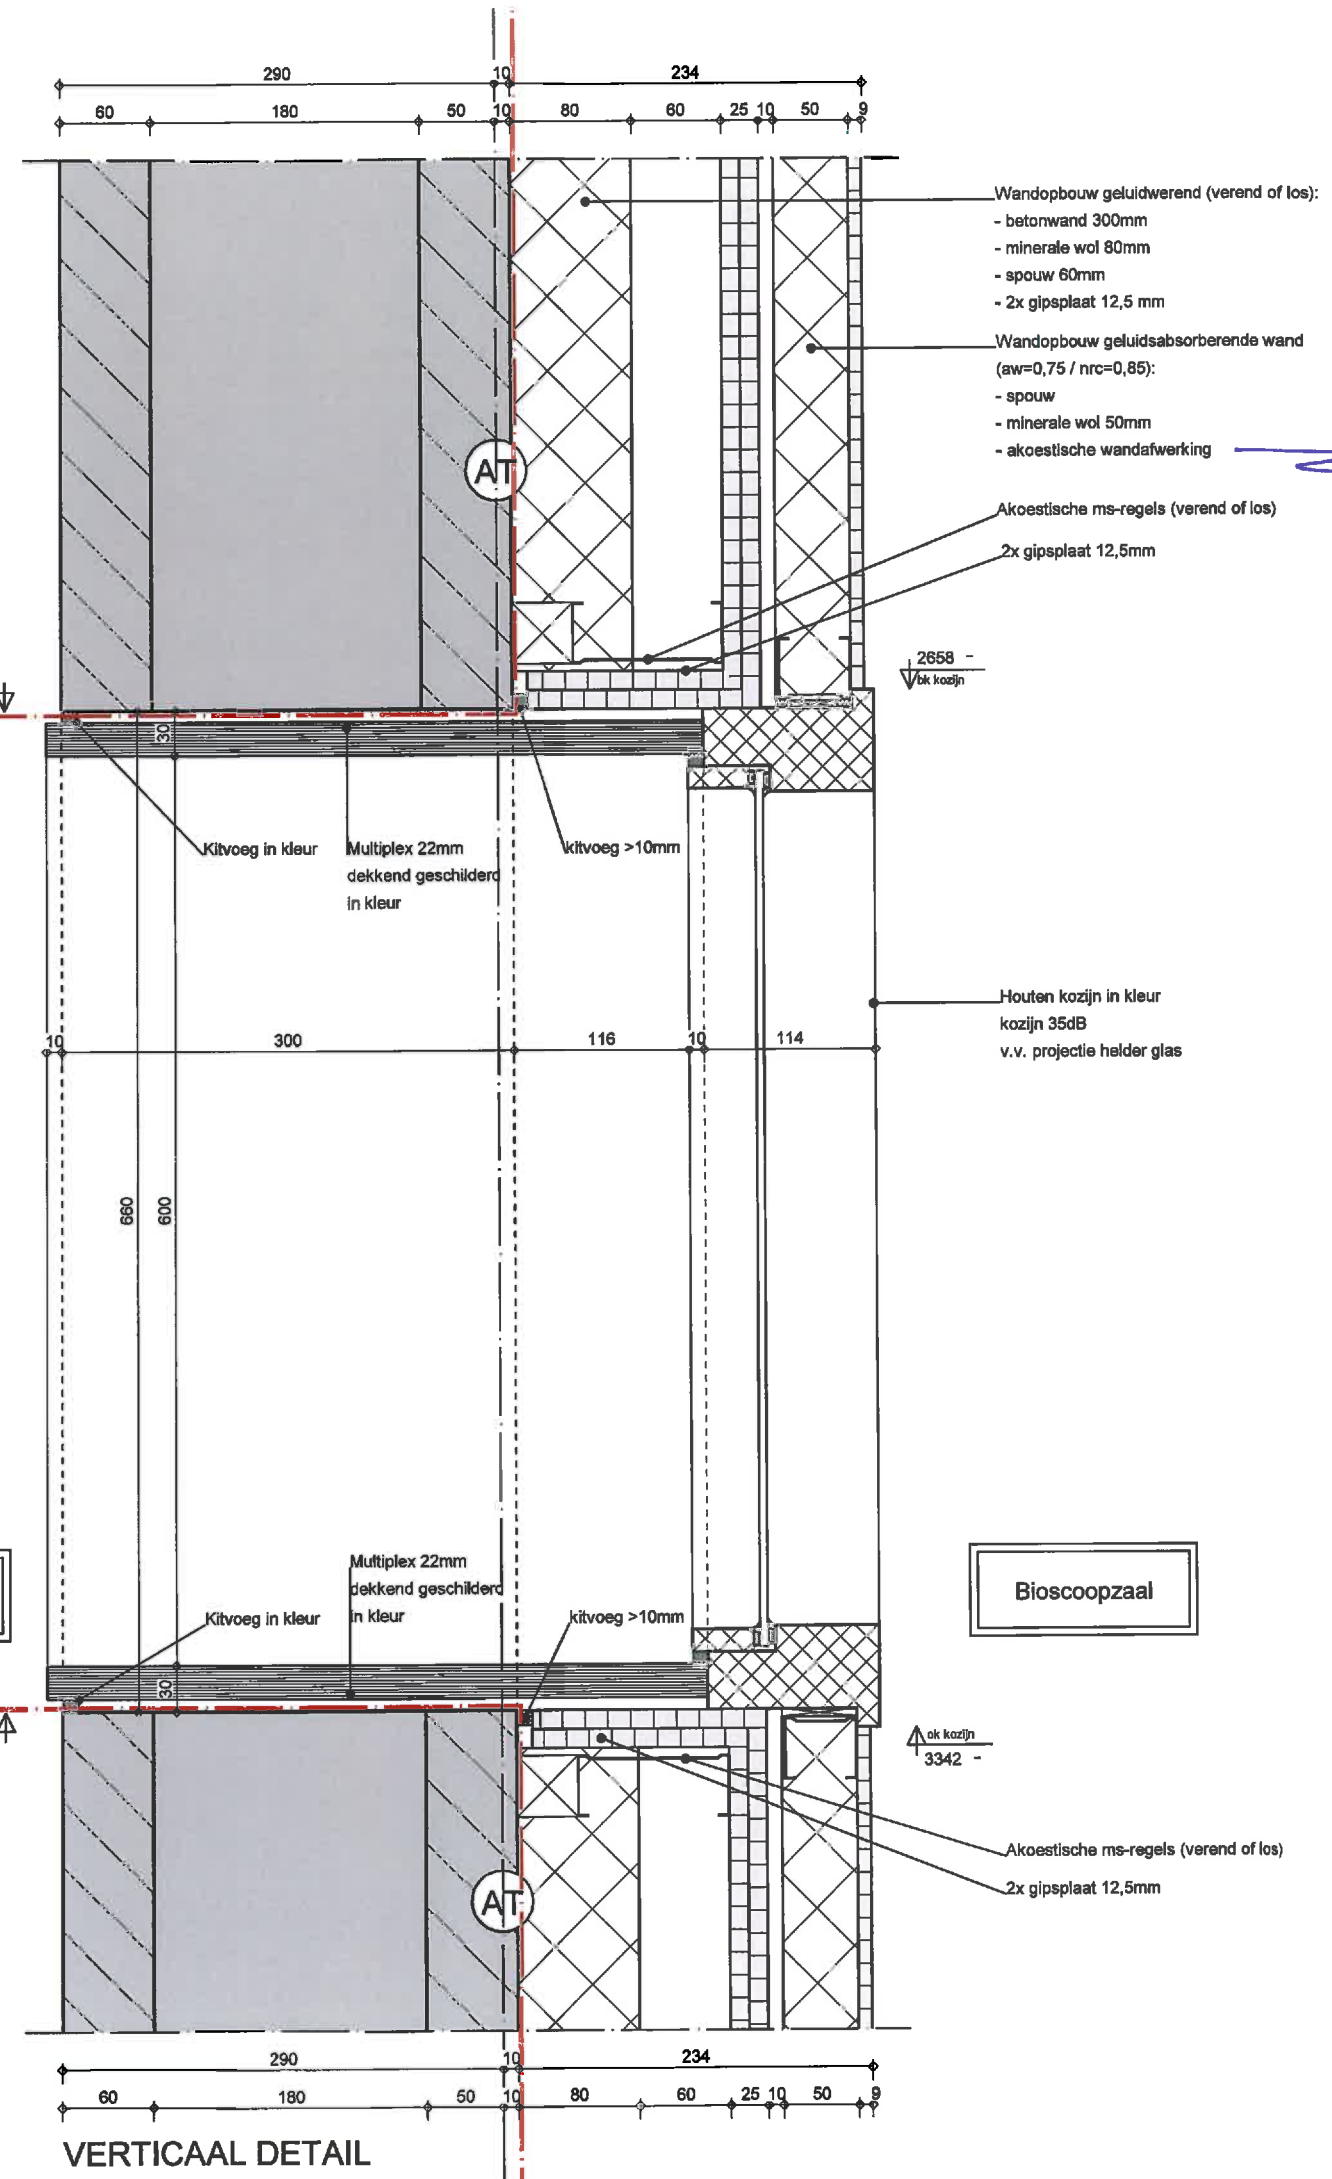

VERTICAAL DETAIL

D604

Project
De Nieuwe Kolk
Assen

Projectnummer
080405

Schaal
1:5

Datum
16-02-2011

Wijzigingen
Datum

Aard

textiel i.p.v.
gips