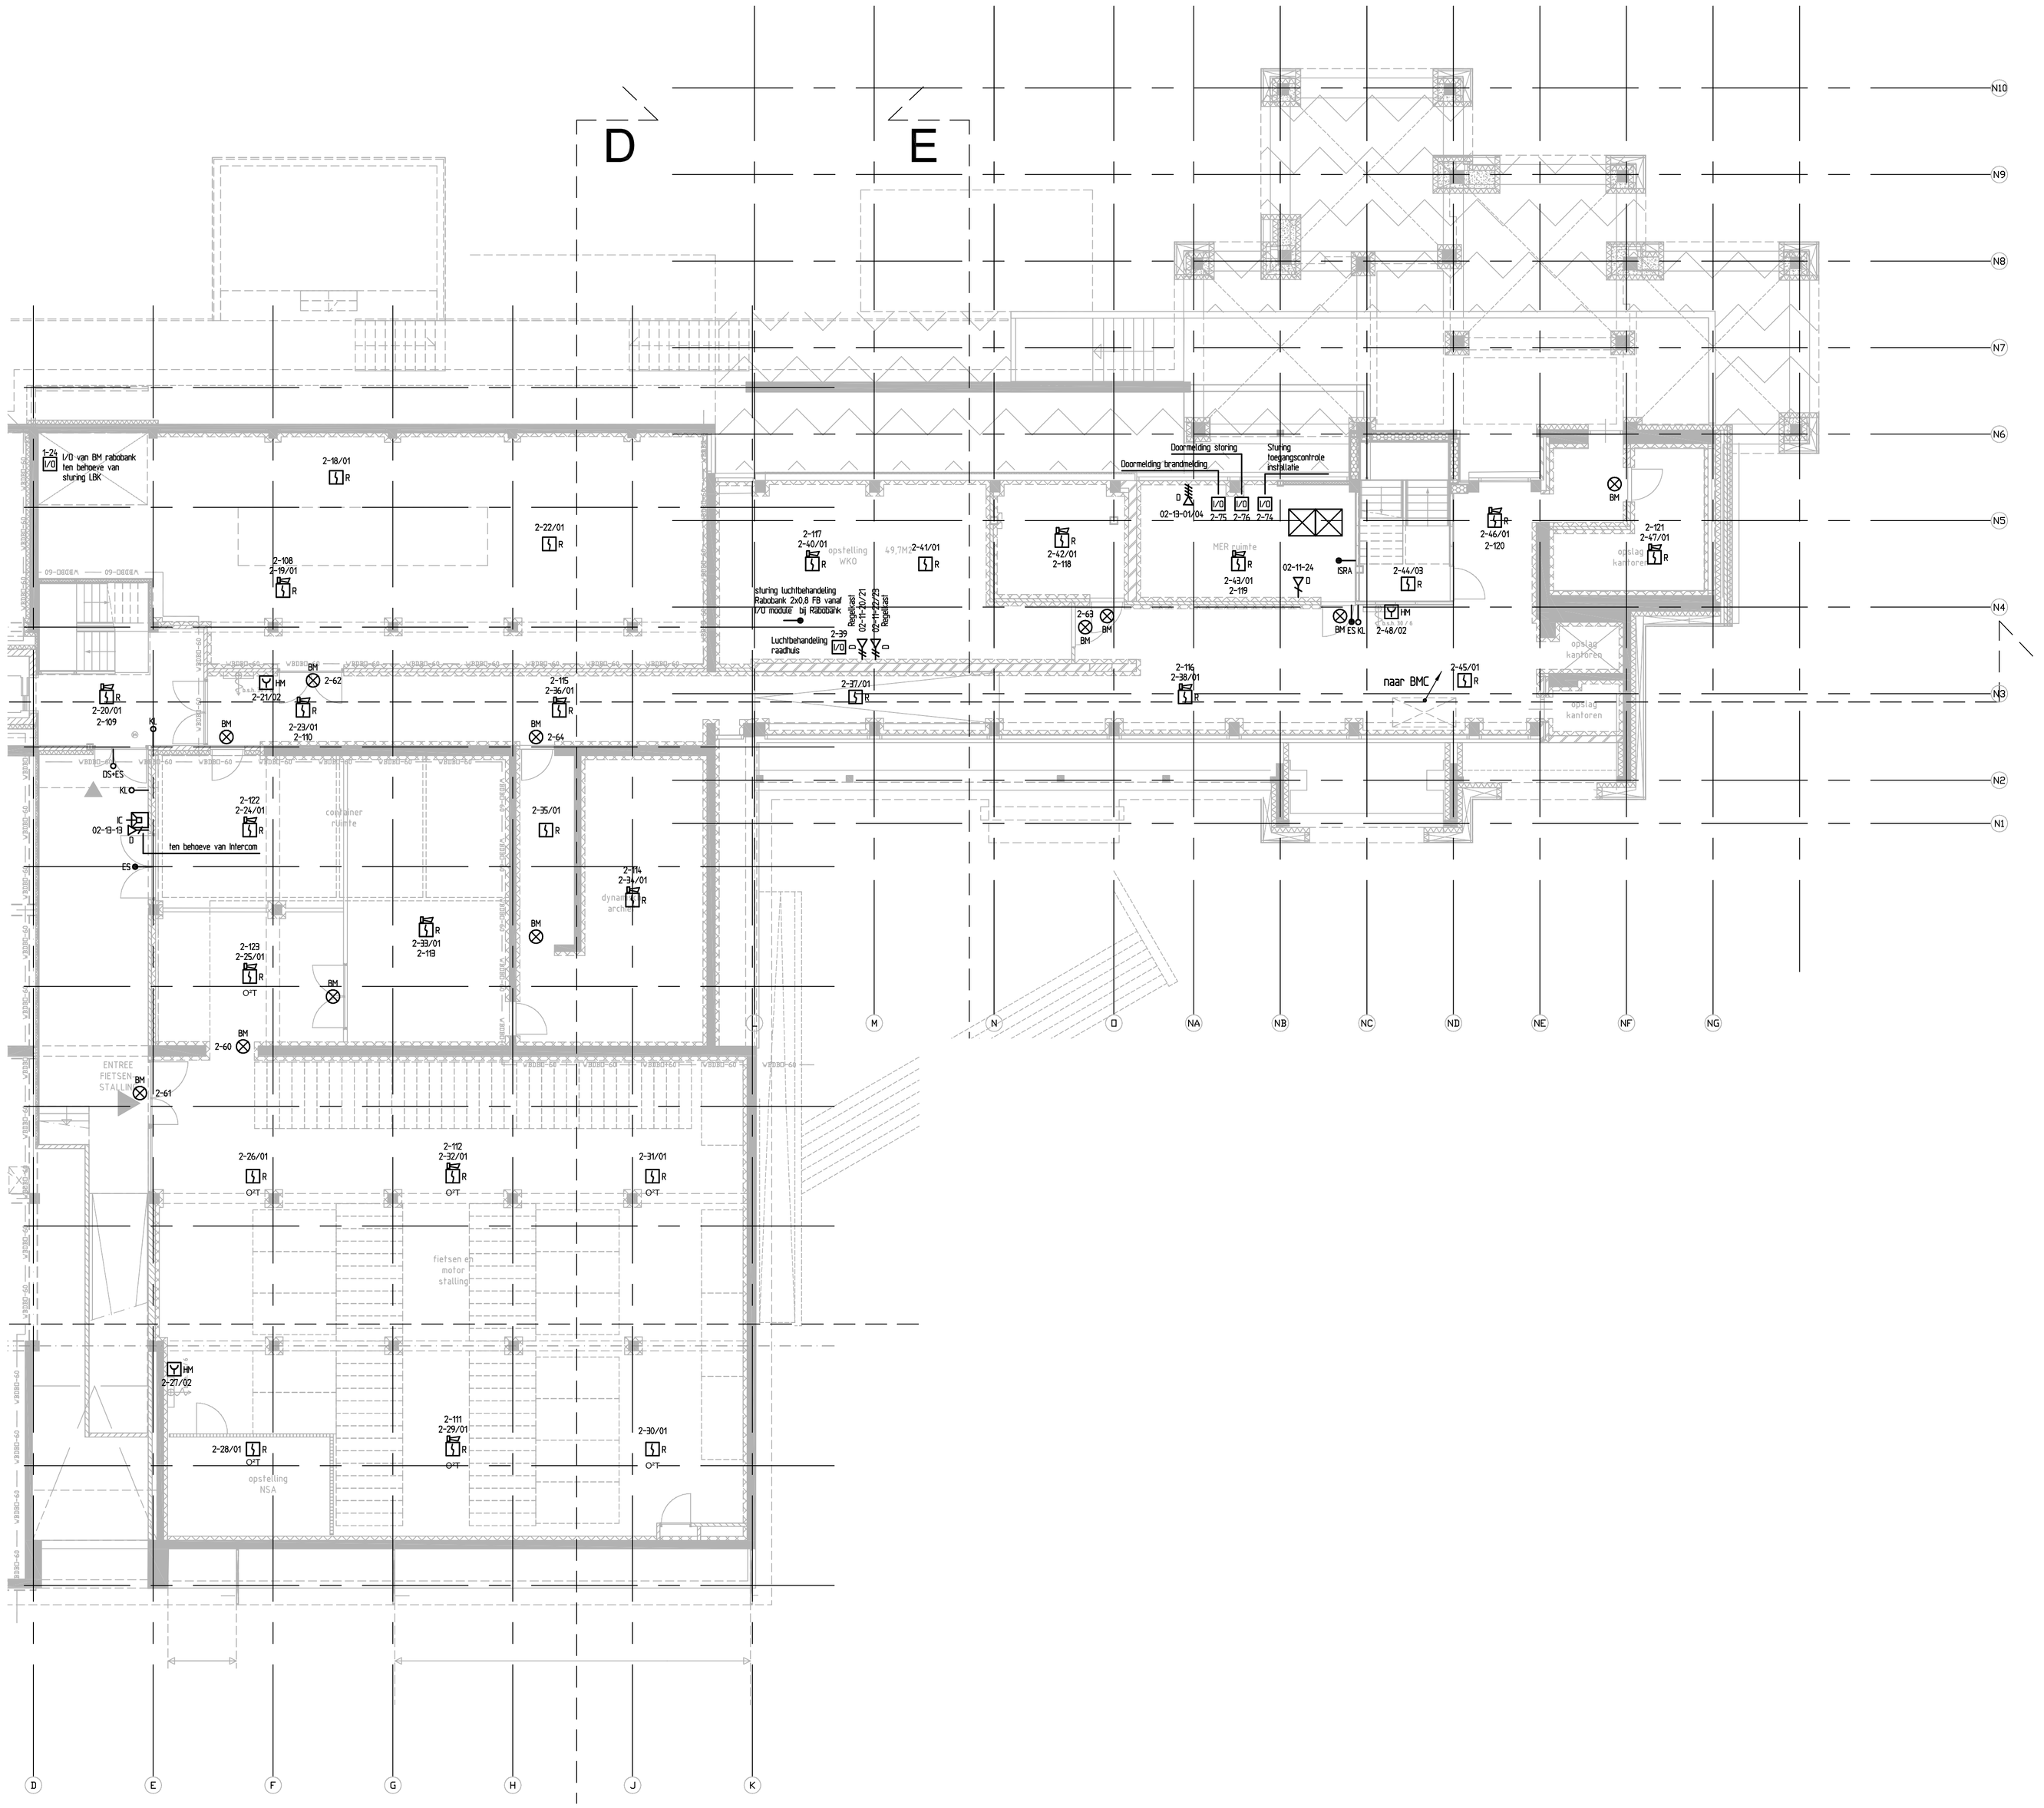

Legenda Communicatie

D	Aansluitpunt data CAT6, dubbel, boven plafond op kabelgoot
D	Aansluitpunt data CAT6, enkel
D	Aansluitpunt data CAT6, dubbel
CAI	Ledige leiding tbv CAI
TC	Ledige leiding tbv toegangscontrole
INT	Ledige leiding tbv intercom
AV	Ledige leiding tbv A.V
BEL	Ledige leiding tbv bel installatie
DS	Ledige leiding tbv deurstandsignalering
CCTV	Ledige leiding tbv camera's
BEV	Ledige leiding tbv beveiliging
INBR	Ledige leiding tbv inbraak installatie
EZ	Energiezuil
VD	Vloerdoos
	Wandgoot
	Patchkast

Legenda Brandmeld

R	Automatische melder (optisch) met slowwhoop
R	Optische rookmelder brandmeld- en ontruimingsinstallatie
O*T R	Optische/thermische multi-sensor melder met slow whoo
O*T R	Optische/thermische multi-sensor melder
T	Thermische rookmelder brandmeld- en ontruimingsinstallatie
HM	Handmelder brandmeld- en ontruimingsinstallatie (kleur rood)
	Slow whoop signaalgever brandmeld- en ontruimingsinstallatie (kleur wit)
BM	Nevenindicator
	Flitslicht
I/O	I/O stuurmodule
BMC	Brandmeld-/ontruiming centrale

Opmerkingen

- gehele installatie uitvoeren in opbouw
- Nummering componenten in de ringlus: lusnummer 01-01/01 Groepnummer, Melderadres

Groepnummer

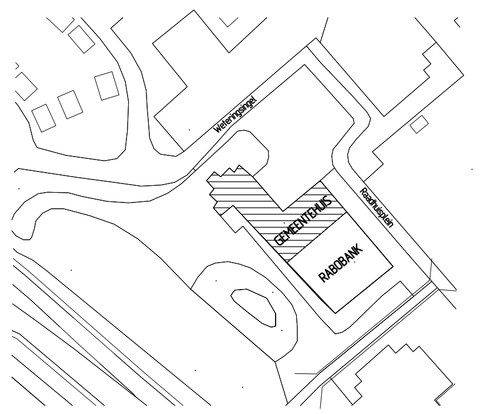

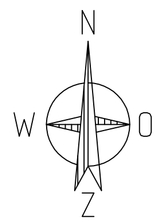

SITUATIE
schaal 1:2000

REVISIE MAART 2015

WIJZ	DATUM	OMSCHRIJVING	GETEKEND	CONTROLE	GEZIEN
C	25-3-2015		RL	JvV	JvV
B	23-7-2014		AHO	JvV	
A	14-3-2014		AHO	JvV	

PROJECT: Raadhuis Krimpen a/d IJssel

ONDERWERP: Elektrotechnische installatie
Data installatie + BMI
Kelder (Raadhuis)

GETEKEND	PHE
DATUM	19-2-2014
CONTROLE	EKR
GEZIEN	
SCHAAL	1:100
FORMAAT	A0
PROJECTNUMMER	T1308024
TEKENING NR.	E64-1K(G)
BLAD VAN	WIJZIGING C

Imtech
BUILDING SERVICES B.V.
RIVIUMBOULEVARD 122, CAPELLE A/D IJSSEL
POSTBUS 8584
3009 AN ROTTERDAM
TEL. 088 98 84400
FAX

FILE: E62-00