


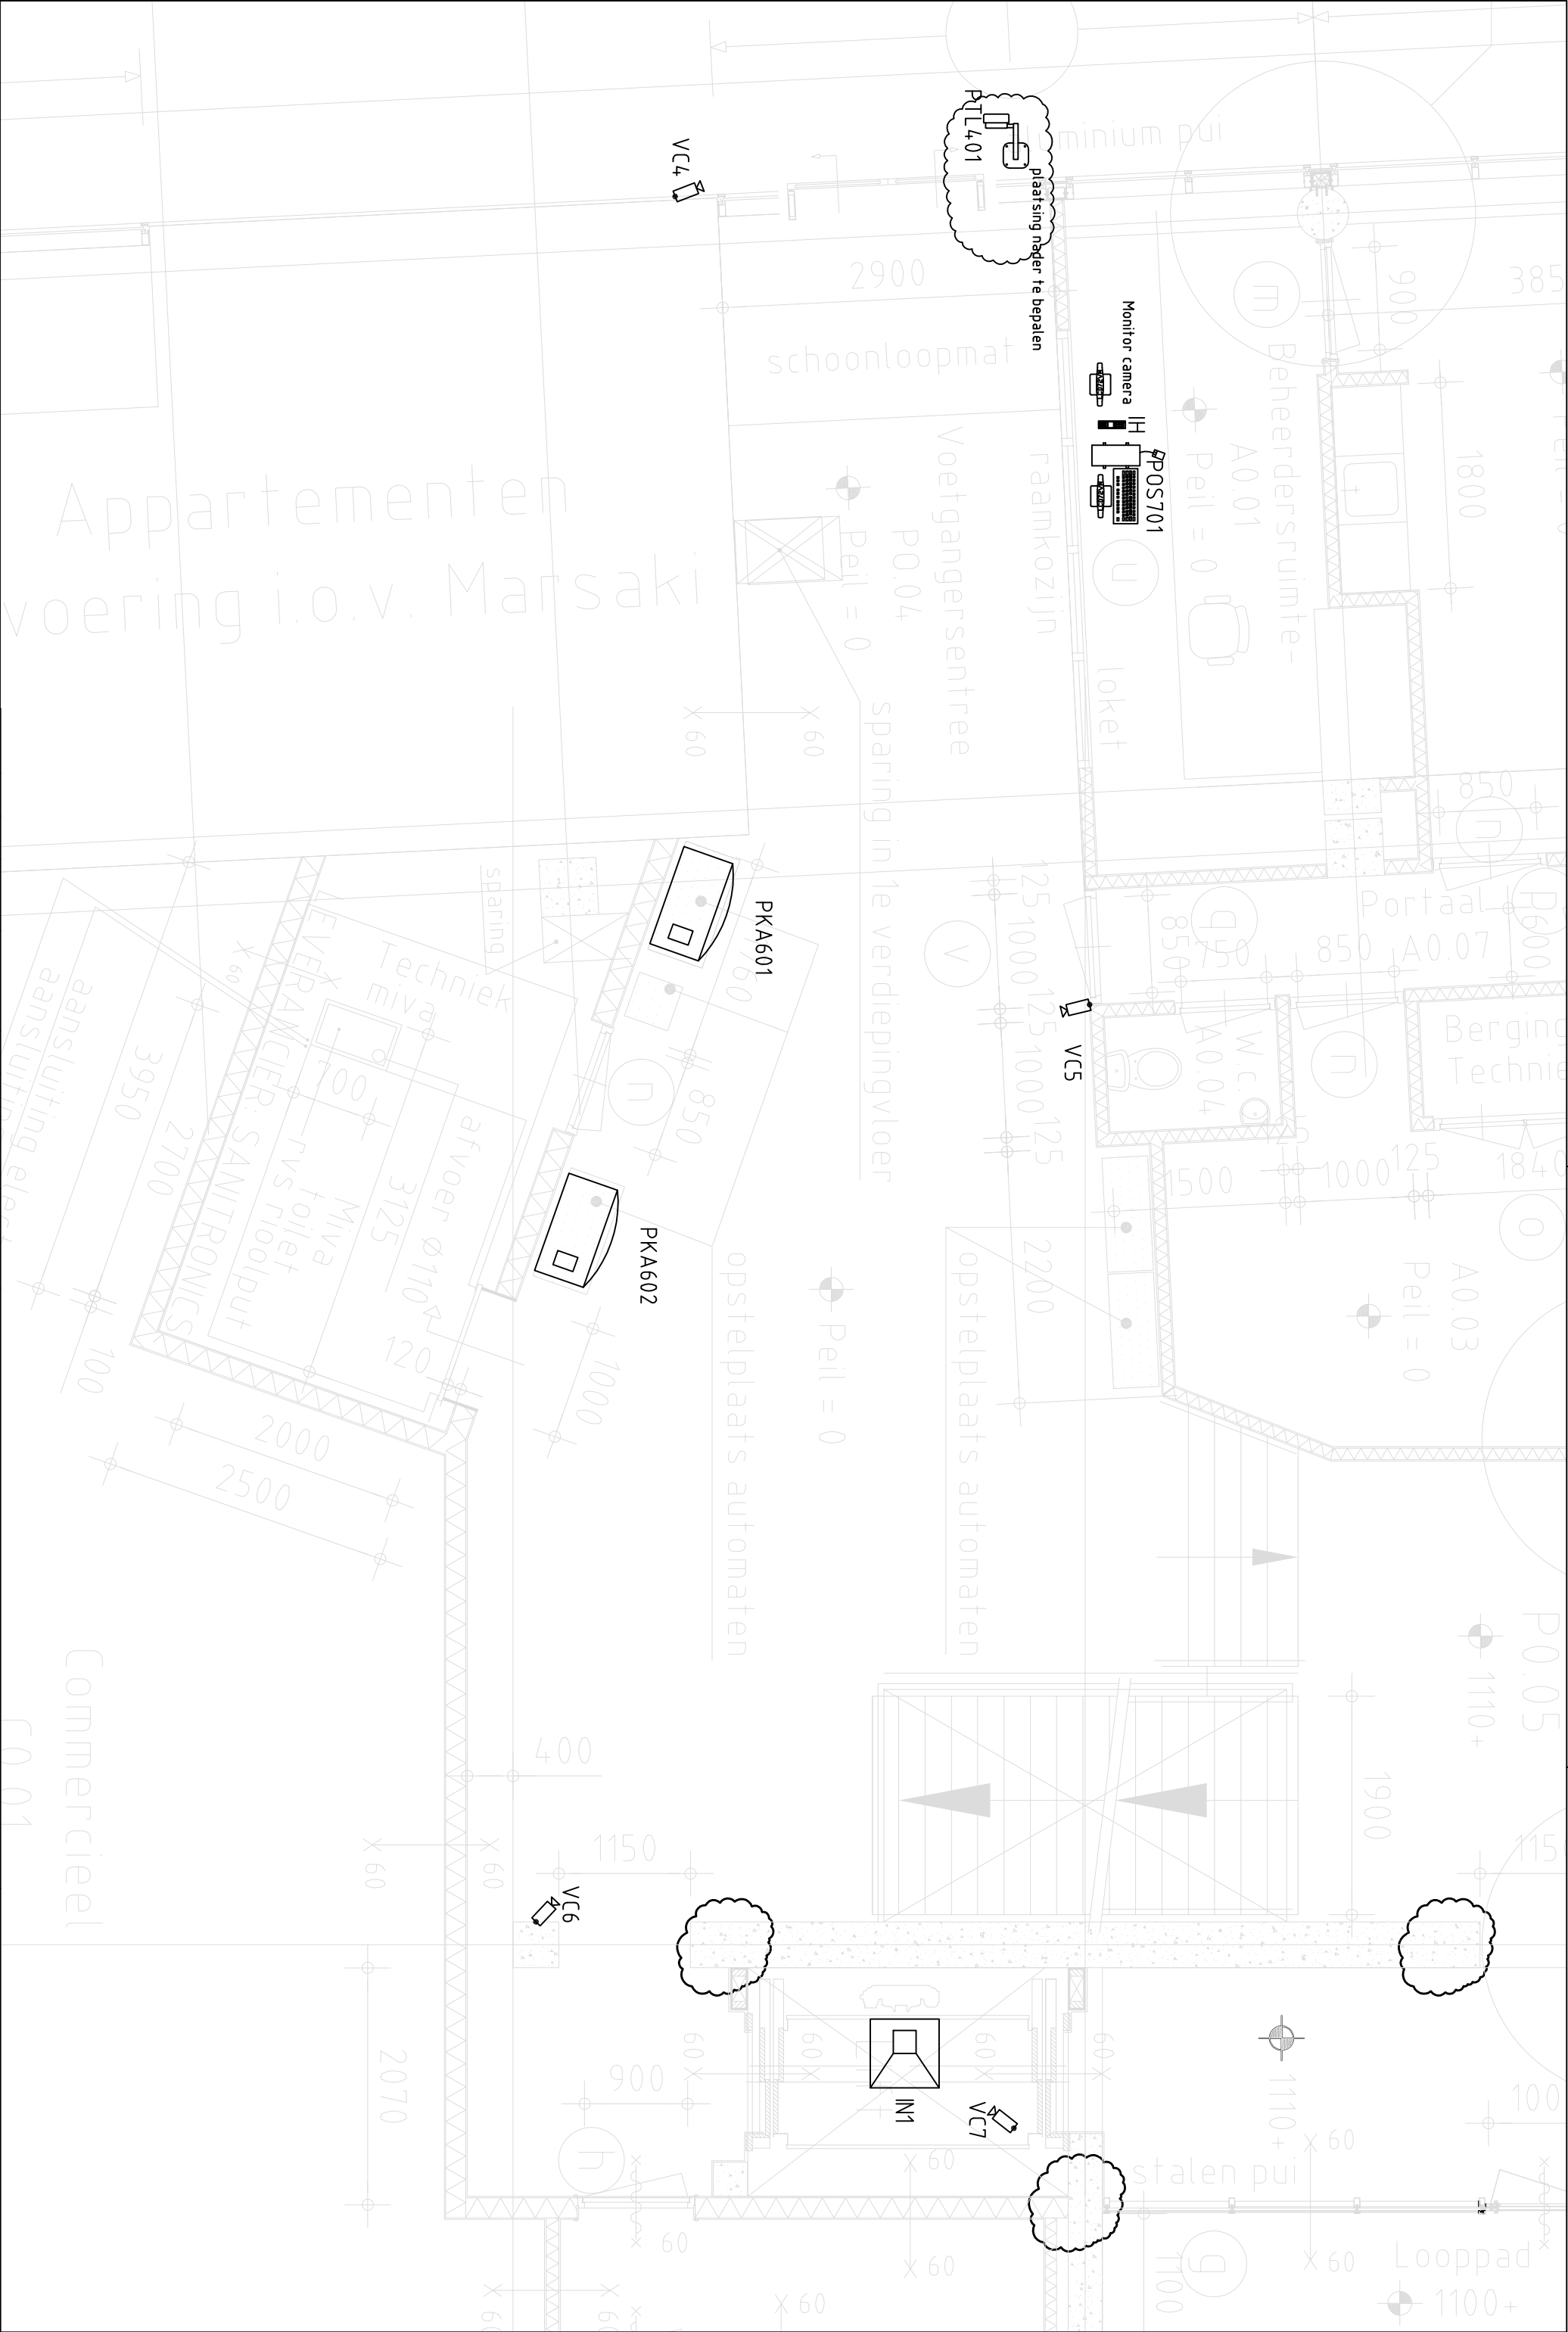

0	RBE	18-12-08	ter dk	d
A	RBE	22-01-09	ter dk	e
B	RBE	27-01-09	ter dk	f
C	RBE	12-02-09	definitief	g

Projectnaam	: West wal
Plaats	: Goes
Projectnummer	: vda8098

A3
1:50
vdab09852 53 54