


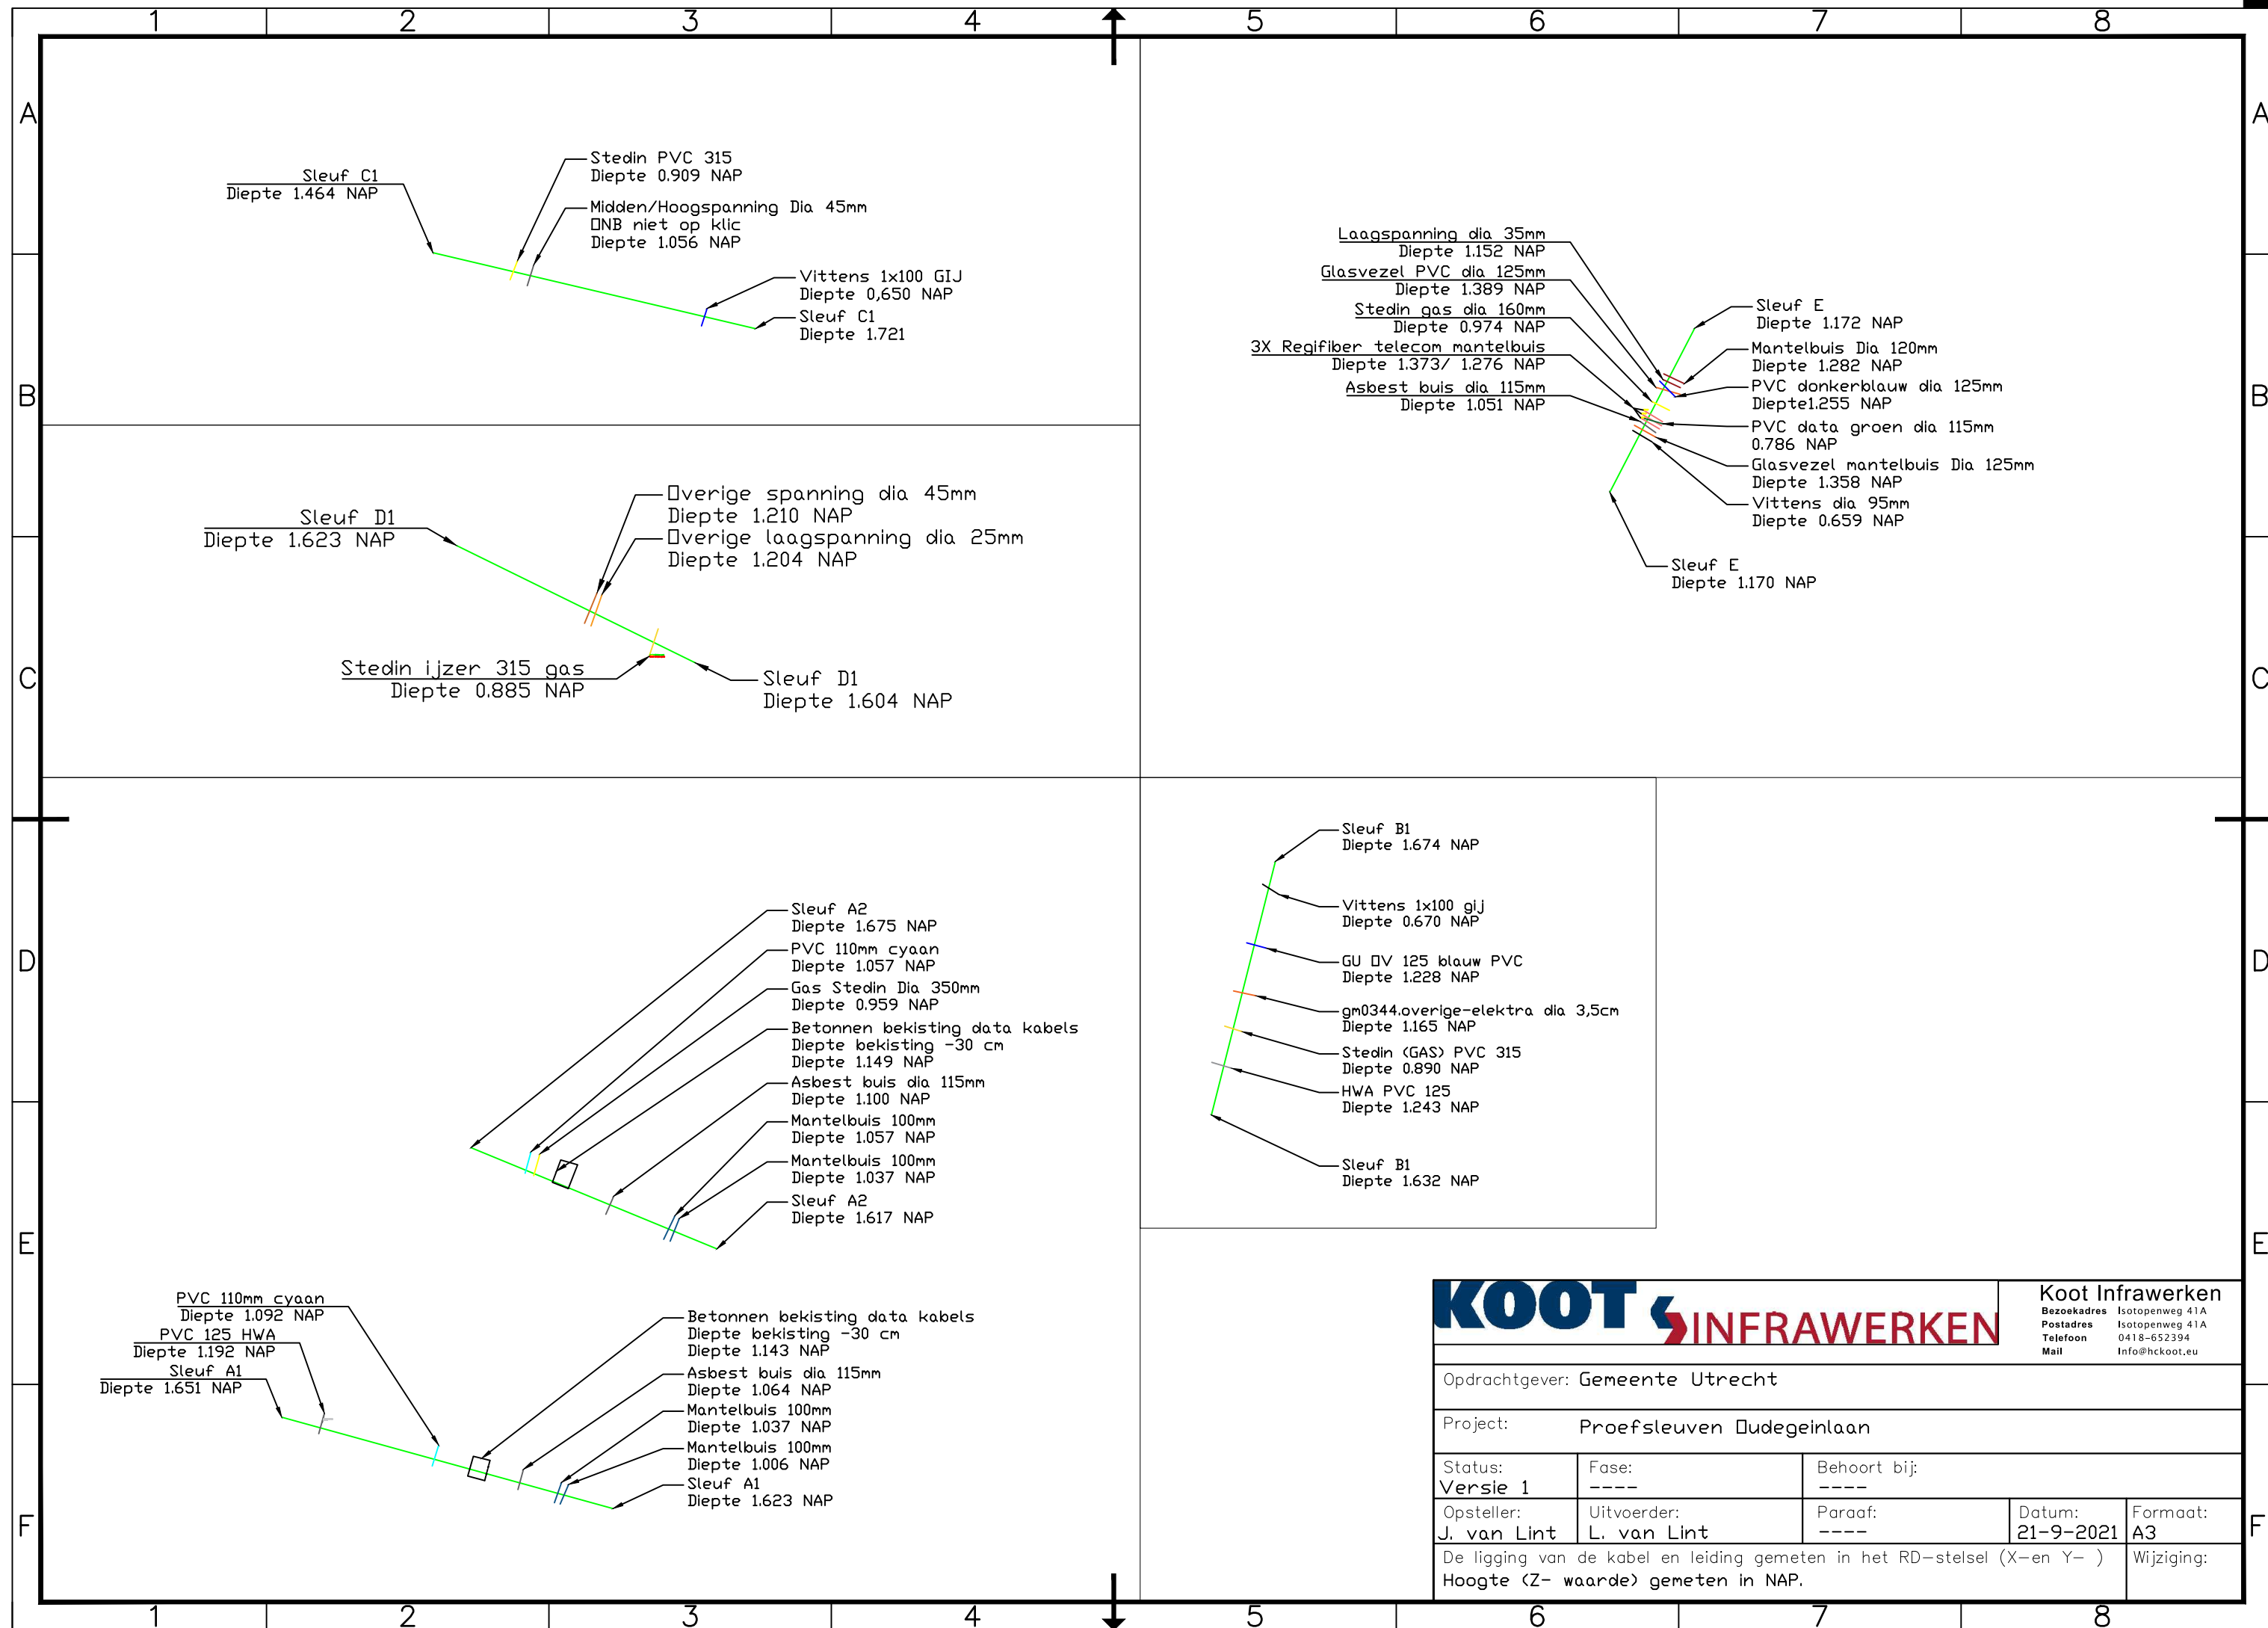

Koot Infrawerken
Bezoekadres Isotopenweg 41A
Postadres Isotopenweg 41A
Telefoon 0418-652394
Mail info@hckoot.eu

Opdrachtgever: Gemeente Utrecht				
Project: Proefsleuven Oudegeinlaan				
Status: Versie 1	Fase: ----	Behoort bij: ----		
Opsteller: J. van Lint	Uitvoerder: L. van Lint	Paraaf: ----	Datum: 21-9-2021	Formaat: A3
De ligging van de kabel en leiding gemeten in het RD-stelsel (X-en Y-) Hoogte (Z- waarde) gemeten in NAP.				Wijziging: