



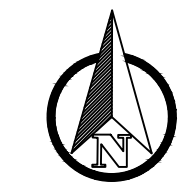

Overzichtstekening (1:1000)

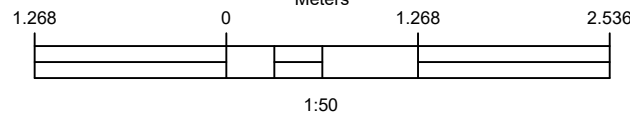

OPMERKINGEN

- Meting uitgevoerd met GPS, tenzij anders vermeld
- Coördinatenstelsel RD(x,y) en NAP(z)
- Maten in meters, tenzij anders vermeld
- Materiaalnamen in millimeters, tenzij anders vermeld
- Peilmaten in meters t.o.v. N.A.P., tenzij anders vermeld
- Diameters in millimeters, tenzij anders vermeld

KOOT
INFRAWERKEN

Opdrachtgever : Gemeente Utrecht	Gepland door : J. J. van Lier
Project : Oudegein Proefsleuven	Formaat : A0
Opdracht : Bestaande kabels en leidingen	Schaal : 1 : 500
Opdracht : Inmeting	Status : Def
Datum : 08-10-2021	Tekeningnummer : 211008/GEM/OUDE/01