


Draaiboek Interne verhuizing IBC en diensten naar gebouwdeel Brussel Zomer 2025

- Concept -

19 mei 2025

Yolanda Remmel

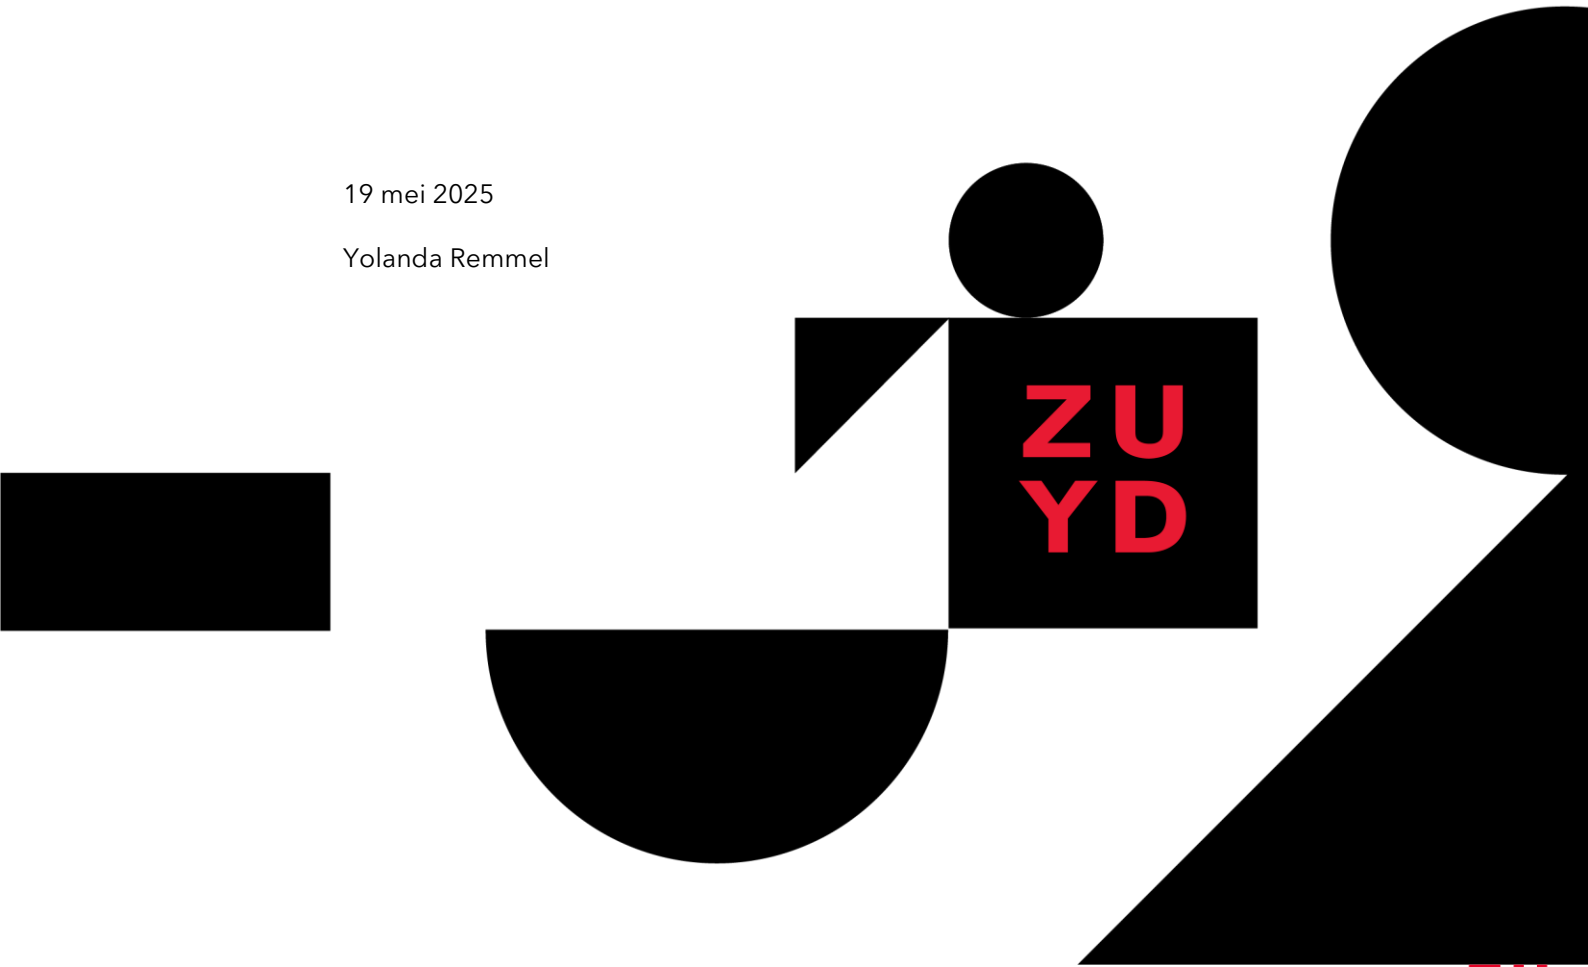

**ZU
YD**

Liftenplan

Vanaf 1 juli moet er een goederenlift en personen lift beschikbaar zijn voor de verhuizer

Vanaf 7 juli zijn alle liften in gebouwdeel Brussel beschikbaar voor de verhuizing.

Bij eventuele problemen met de lift kan men terecht bij de supportmedewerkers.

LIFT NR	KERN	TYPE	AFMETING(LXBXH)	BESCHIKBAAR VAN-TOT
LIFT 1	BRW	PERSONENLIFT		
LIFT 2	BRW	GOEDERENLIFT		

Bufferruimte/opslag (extern)

Meubilair kan tijdelijk opgeslagen worden in de gang van het souterrain gebouw Brussel.

Oud meubilair wordt direct afgevoerd.

Uithuizen logistiek

Aanrijroute via Ravelijnstraat, looproute via leveranciersingang naar gebouwdeel Bastion.

1 Logistiek

Laad- en los locatie.

Leveranciersingang, aanrijdroute via Ravelijnstraat (achteringang)

Bijlagen

Formulier 1 Intake: Algemene interne verhuisinformatie

<i>Intake</i>		<i>toelichting</i>
<i>Datum melding</i>	15 mei 2025	
<i>Naam contactpersoon interne verhuizing</i>	Yolanda Remmel	
<i>Budget</i>		
<i>Datum gewenste verhuizing</i>	Week 28 en 29	
<i>Aantal medewerkers verhuizen/herinrichting</i>	Ca 75	Teams ES en IC&T, directie en bedrijfsbureau IBC, lectoren IBC, teamleiders IB, Locatiedienst, bureau onderwijs en planning roostering FB, decanen en studentpsycholoog, bedrijfsarts, overige centrale diensten (alleen nog flex)
<i>(nieuwe) Ruimtes</i>	BR.B.01, BR.B.03, BR.B.04, BR.B.05, BR.B.09; BR.B.18, BR.B.21, BR.B.22, BR.B.23 BR.B.24 BR.1.01, BR.1.02, BR.1.03, BR.1.04, BR.1.05, BR.1.09, BR.1.10, BR.1.11, BR.1.12, BR.1.13, BR.1.17, BR.1.18, BR.1.22, BR.1.27 BR.2.14a, BR.2.16, BR.2.17, BR.2.19 BR.3.11, BR.3.10	Zie scenario voor september 2025 van ICS
<i>Welke spullen verhuizen</i>	Verhuisdozen, kasten, bureaus m bureaustoelen vergadersets	
<i>Nieuw meubilair</i>	Alleen daar waar echt noodzakelijk	Zoveel mogelijk werken met bestaand meubilair
<i>Nieuwe opstelling</i>	Ja	Zie scenario voor september 2025 van ICS
<i>Verbouwing nodig</i>	Nee	
<i>Technische aanpassing nodig</i>	Ja	Voorzieningen receptie onderbrengen bij Servicedesk

Formulier 2 Activiteitenplanning

Datum	Nieuwe Ruimte	Activiteiten	Wie	Status	(Nieuwe) gebruikers
02-06-2025	BA.B. RA.B	Leveren extra containers voor (vertrouwelijk) papier en zakken voor afvalscheiding	SD Support		
02-06-2025		Leveren verhuisdozen Kratjes / stickers	SD Support	Bestellen bij verhuizer	
		Naambordjes wijzigen	SD C		
		Sleutels	SD C		
7/7-18/7	BA.B.01 t/m BA.B.13 RA.B.11 t/m RA.B 14	Witte bureaus en Gispen Zinn Bureaustoelen en Gispen Kasten herverdelen in kantoren Brussel (zie stikking) Al het oud meubilair afvoeren			Kunsten
7/7-18/7	BA.B.14	Vergaderopstelling naar BR.1.10 Fauteuils tijdelijk naar opslag BR.S			Kunsten
7/7-18/7	BR.B.01	2 kleine witte Gispen bureaus bijplaatsen (1 uit BR.2.7; 1 bij bestellen)			Servicedesk
7/7-18/7	BR.B03	1 wit bureau uit BR.B.05 erbij plaatsen; Overlegtafel en stoelen naar BR.B.05 verplaatsen			Servicedesk en Locatiemanagement
7/7-18/7	BR.B.04	Opstelling laten staan;			Secretariaat IBC

		1 kast uit BR.B.05 bij plaatsen			Leila Medjadji The Buursma
7/7-18/7	BR.B.05	3 witte bureaus + bureaustoel herverdelen (zie stickers) Grijze lamellenkast afvoeren Witte hoge Gispen kast naar BR.B.04 Lage Gispen kast uit BR.1.17 en Zit- sta bureau uit BR.1.17 bij plaatsen			Yvette Froeling Directeur IBC
7/7-18/7	BR.B.09	Leegmaken; materialen naar opslag BR.S			Uitleen Kunsten
7/7-18/7	BR.B.18	Leerlingsetjes naar opslag BR.S. Plaatsen van 7 witte bureaus en bureaustoelen uit BA.B (zie stickers) Plaatsen van hoge Gispen kast uit			Flexkantoor IC&T
7/7-18/7	BR.B.21	Behandelbank naar BR.2.14a Overig meubilair afvoeren Plaatsen van vergaderset uit BR.B.22			Overleg 6 persoons IC& T
7/7-18/7	BR.B.22	Huidig meubilair afvoeren Plaatsen van 1 wit bureau met bureaustoel uit BR.B.05			Stiltewerkplek IC&T
7/7-18/7	BR.B.23	Huidig meubilair afvoeren Plaatsen van 1 wit bureau met bureaustoel uit BR.B.05			Stiltewerkplek IC&T
7/7-18/7	BR.B.24	Leerlingsetjes naar BR.1.07 Plaatsen van 10 witte bureaus en bureaustoelen uit BA.B (zie stickers) Plaatsen van hoge Gispen kast uit			Flexkantoor IC&T

7/7-18/7	BR.1.01	Oud meubilair afvoeren Plaatsen van 2 witte lamellen kasten en 4 witte werkplekken uit BR.1.18			Bureau Onderwijs
	BR.1.02	Opstelling laten staan			Team ES
7/7-18/7	BR.1.03	Vergaderopstelling tijdelijk naar opslag BR.S Plaatsen van 4 witte bureaus met bureaustoel uit BR.1.18 Plaatsen van 1 Gispen kast uit BR.1.18			Team ES
7/7-18/7	BR.1.04	Oud meubilair afvoeren Plaatsen van vergaderset uit BAB.05 Plaatsen van 1 wit bureau met bureaustoel uit BR.1.09 Plaatsen van Gispen kast uit BR.1.18			Teamleider ES
7/7-18/7	BR.1.05	Oud meubilair afvoeren Plaatsen van 3 witte bureaus uit BR.1.09 Plaatsen van Gispen kast uit BR.1.18			Team ES
7/7-18/7	BR.1.07	Afvoeren oud meubilair Plaatsen van 32 leerlingsetjes uit BR.B.24			
7/7-18/7	BR.1.09	Herverdelen van bureausets (zie stickering) Plaatsen van vergaderset uit BR.1.17			Vergader algemeen
7/7-18/7	BR.1.10	2 beuken bureaus naar BR.3.10 en 2 beuken bureaus naar BR.3.11 verplaatsen			Vergader algemeen


		Plaatsen van vergaderset uit BA.B.14			
7/7-18/7	BR.1.11	Meubilair laten staan			Team ES
7/7-18/7	BR.1.12	Oude meubels afvoeren; 4 witte werkplekken uit BR.1.09 plaatsen			Team ES
7/7-18/7	BR.1.13	Werkplekken laten staan Overlegtafel afvoeren. Kleine witte overlegtafel uit BR.1.18 bijplaatsen			Team ES
7/7-18/7	BR.1.17	Verplaatsen van vergaderset naar BR.1.09 Plaatsen van 5 witte werkplekken (1 uit BR.2.16; 1 uit BR.2.06... .. Plaatsen van 1 witte kast uit BR.1.18			Team ES
7/7-18/7	BR.1.18	Meubilar herverdelen (zie stickering 1 laag zitje naar portaal voor auditorium; 1 laag zitje naar BR.2.16 Plaatsen van gehele inrichting uit BR.1.27			Communityruimte ES
7/7-18/7	BR.1.22	Meubilair laten staan			1 stilte en 4 persoonsoverlegplek Algemeen IBC
7/7-18/7	BR.1.27	Verplaatsen van gehele inrichting naar BR.1.18 Plaatsen van 56 witte leerlingensetjes uit opslag			Nieuw klas/projectlokaal
7/7-18/7	BR.2.14 a	Behandeltafel uit BR.B.21 in smalle kantoortje plaatsen			Flexplek algemeen en behandeltafel bedrijfsarts

		Werkplekinrichting laten staan. Poefjes naar de opslag Vergadersetting naar de bieb BR.B.07			
7/7-18/7	BR.2.16	1 bureau laten staan. 1 werkplek naar BR.2.17 1 werkplek naar BR.2.19 Persoonlijke opstelling en kastjes uit BR.2.06 plaatsen 1 zitje uit BR.1.18 plaatsen			Studentpsycholoog
7/7-18/7	BR.2.17	Vergaderopstelling naar opslag 1 werkplek uit BR.2.16			Decaan
7/7-18/7	BR.2.19	Vergaderopstelling naar opslag 1 werkplek uit BR.2.16			Decaan
7/7-18-7	BR.2.31 en BR.2.33	Materialen verplaatsen naar opslag BR.S			Kunsten
7/7-18/7	BR.3.10	Meubilair naar opslag BR.S. 2 beuken werkplekken uit BR.1.10 plaatsen Lamellenkast uit ... plaatsen			Nikos Kalogeras
7/7-18/7	BR.3.11	Meubilair naar opslag Br.S. 2 beuken werkplekken uit BR.1.10 plaatsen Lamellenkast uit ... plaatsen			Teamleiders IB

NB: afhankelijk van de nieuwe bestemming/wensen van de Kunsten zal de verdieping BR.2. (m.u.v. de dwarsgang) geheel afgevoerd kunnen worden. Met uitzondering van de gestickerde items met nieuwe bestemming.


Begane grond - scenario september 2025

Gebouwdeel Brussel & Hasselt

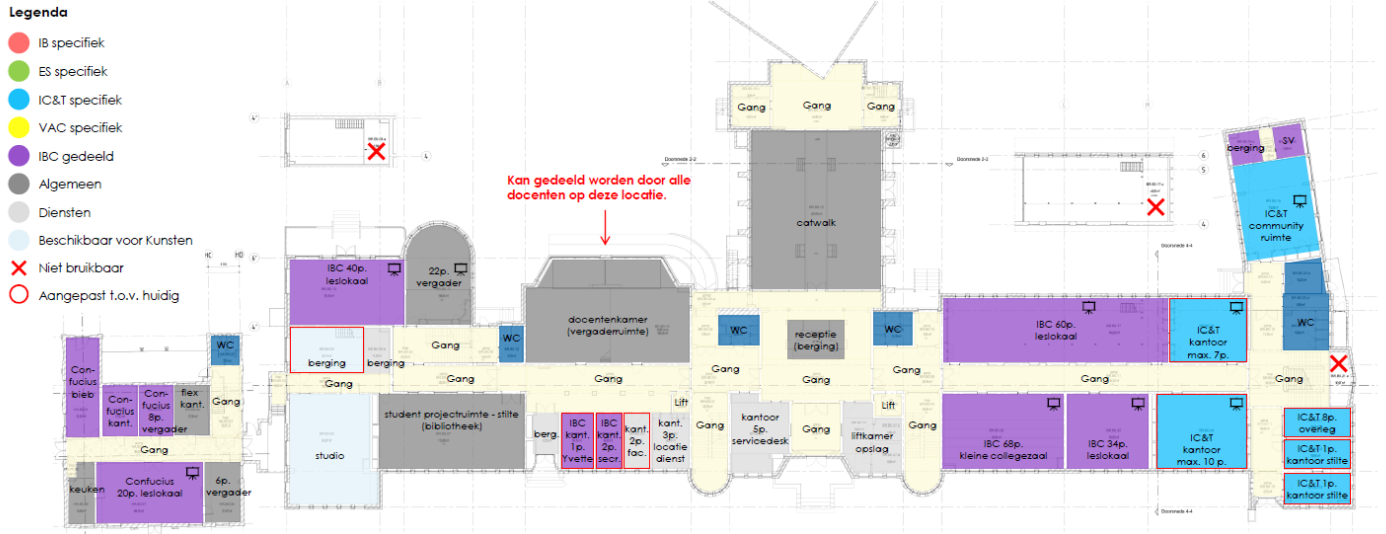


Verdieping 1 - scenario september 2025

Gebouwdeel Brussel & Hasselt

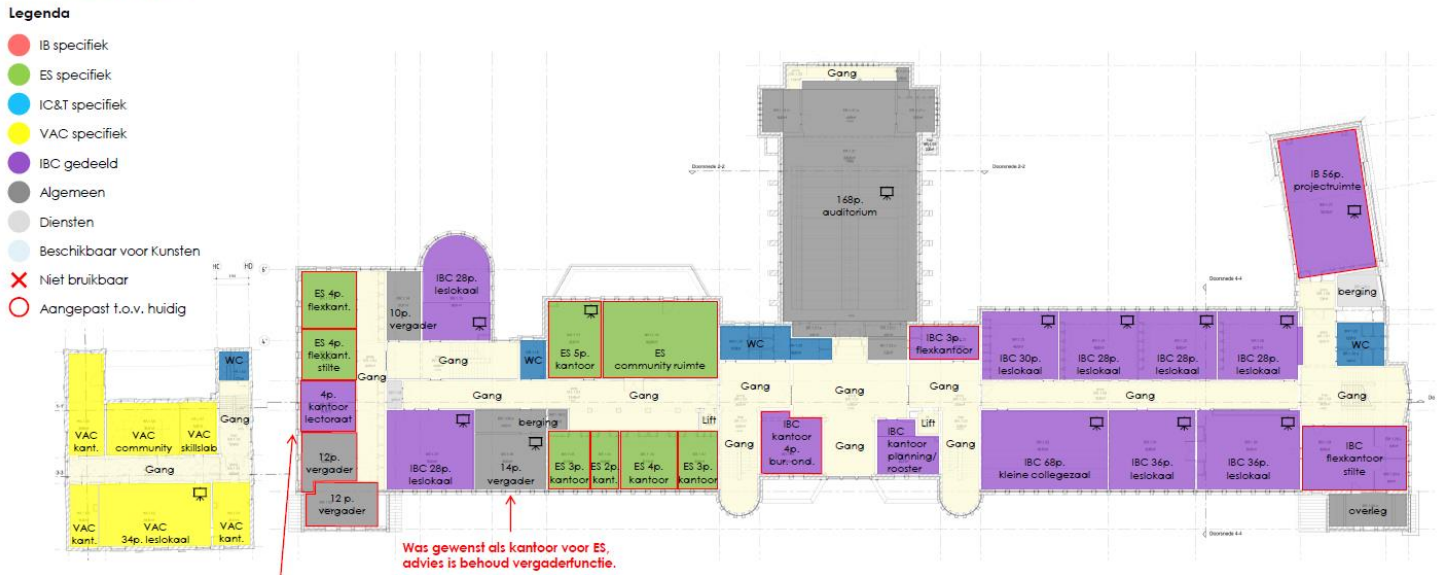

Verdieping 2 - scenario september 2025

Gebouwdeel Brussel & Hasselt

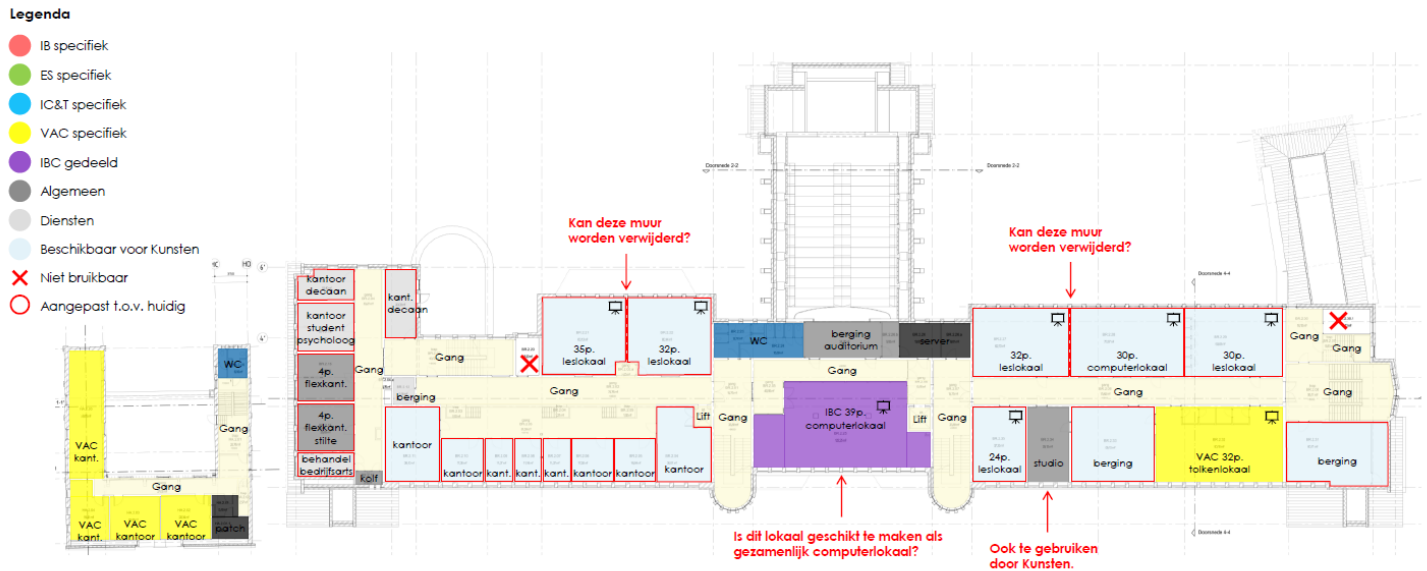

Verdieping 3 - scenario september 2025

Gebouwdeel Brussel & Hasselt

