

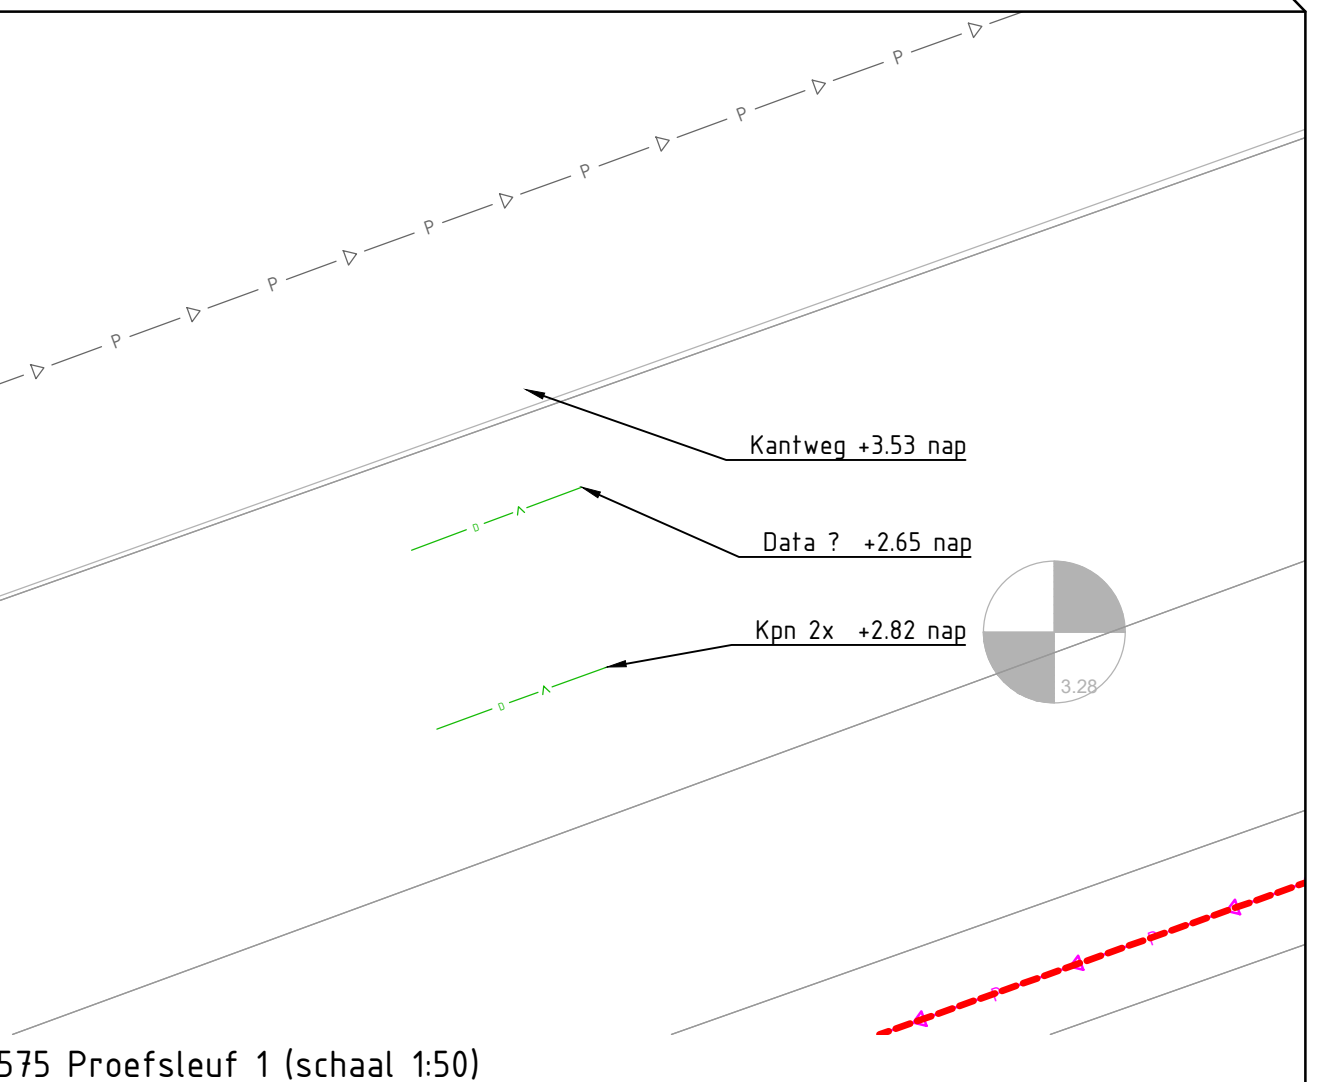
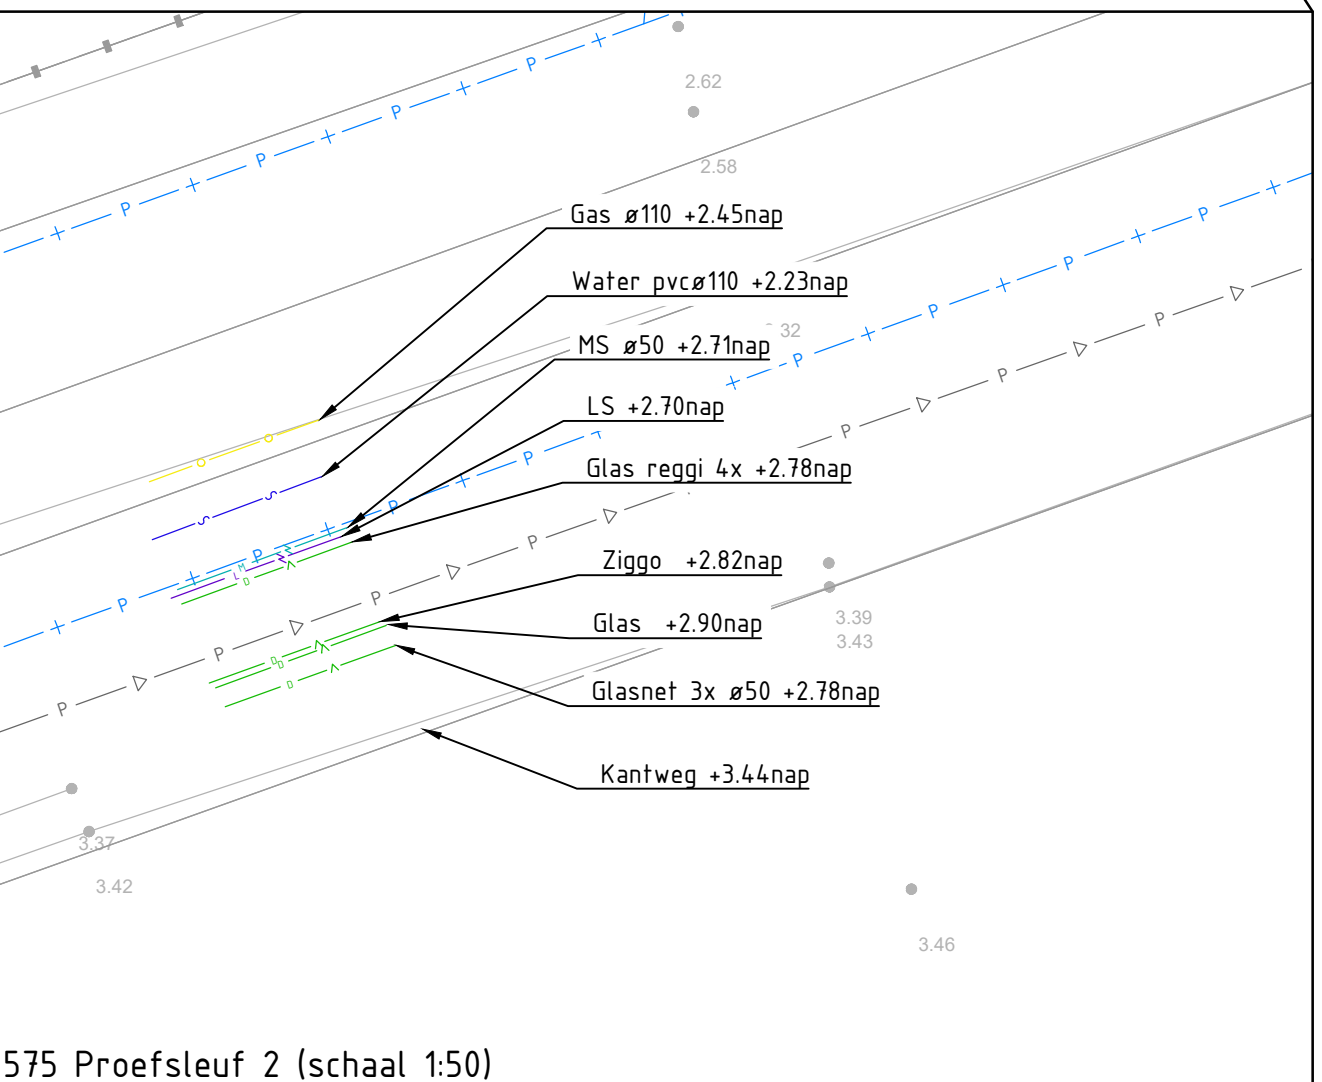
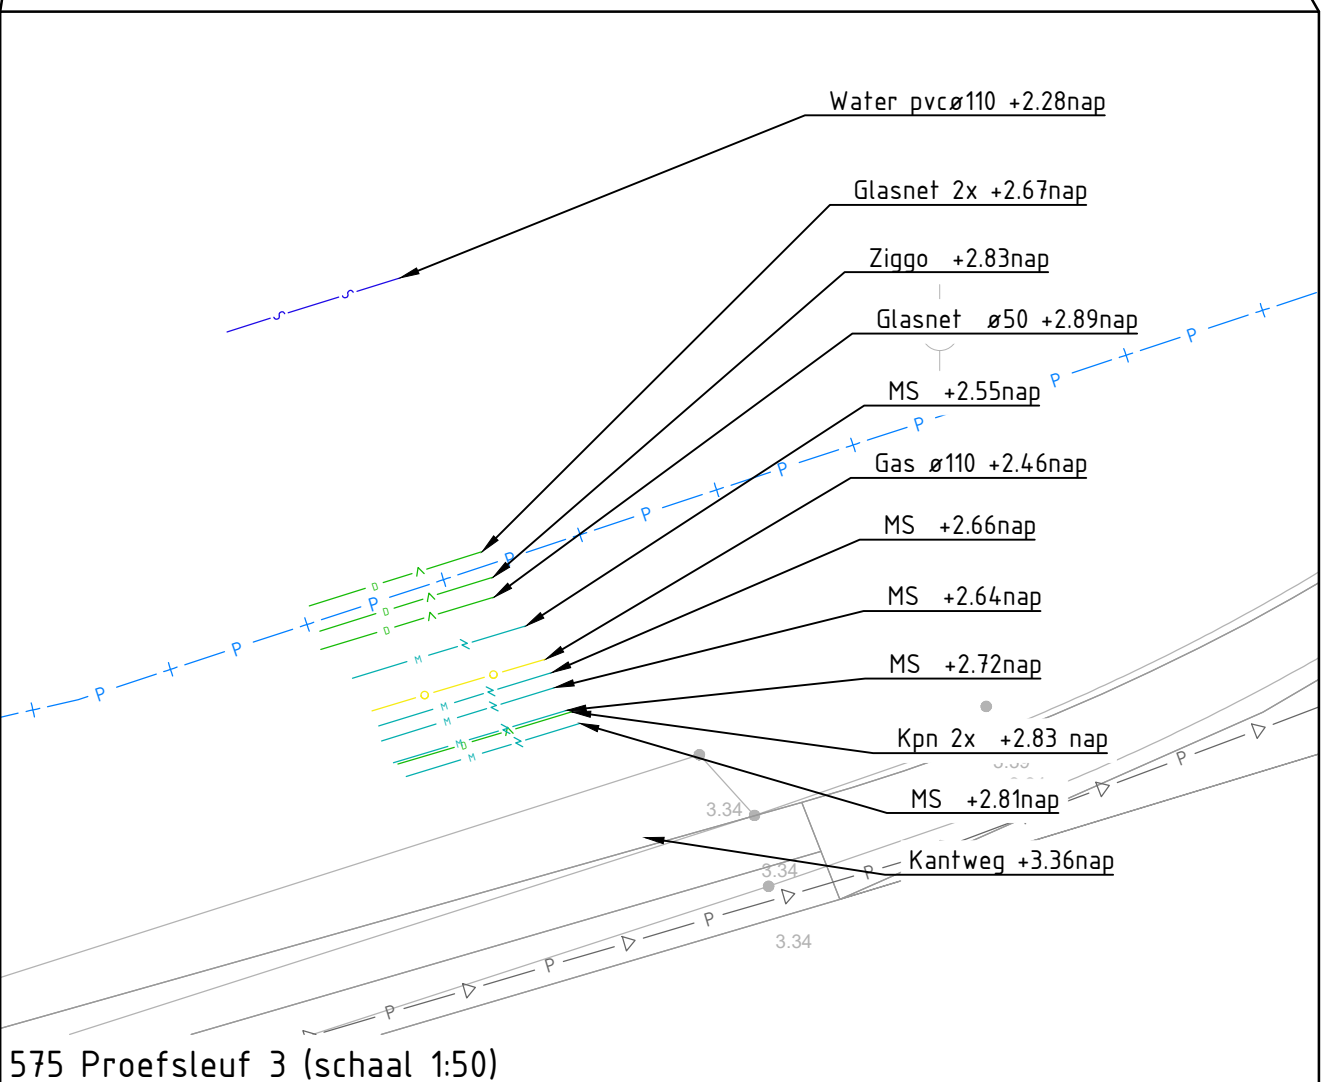
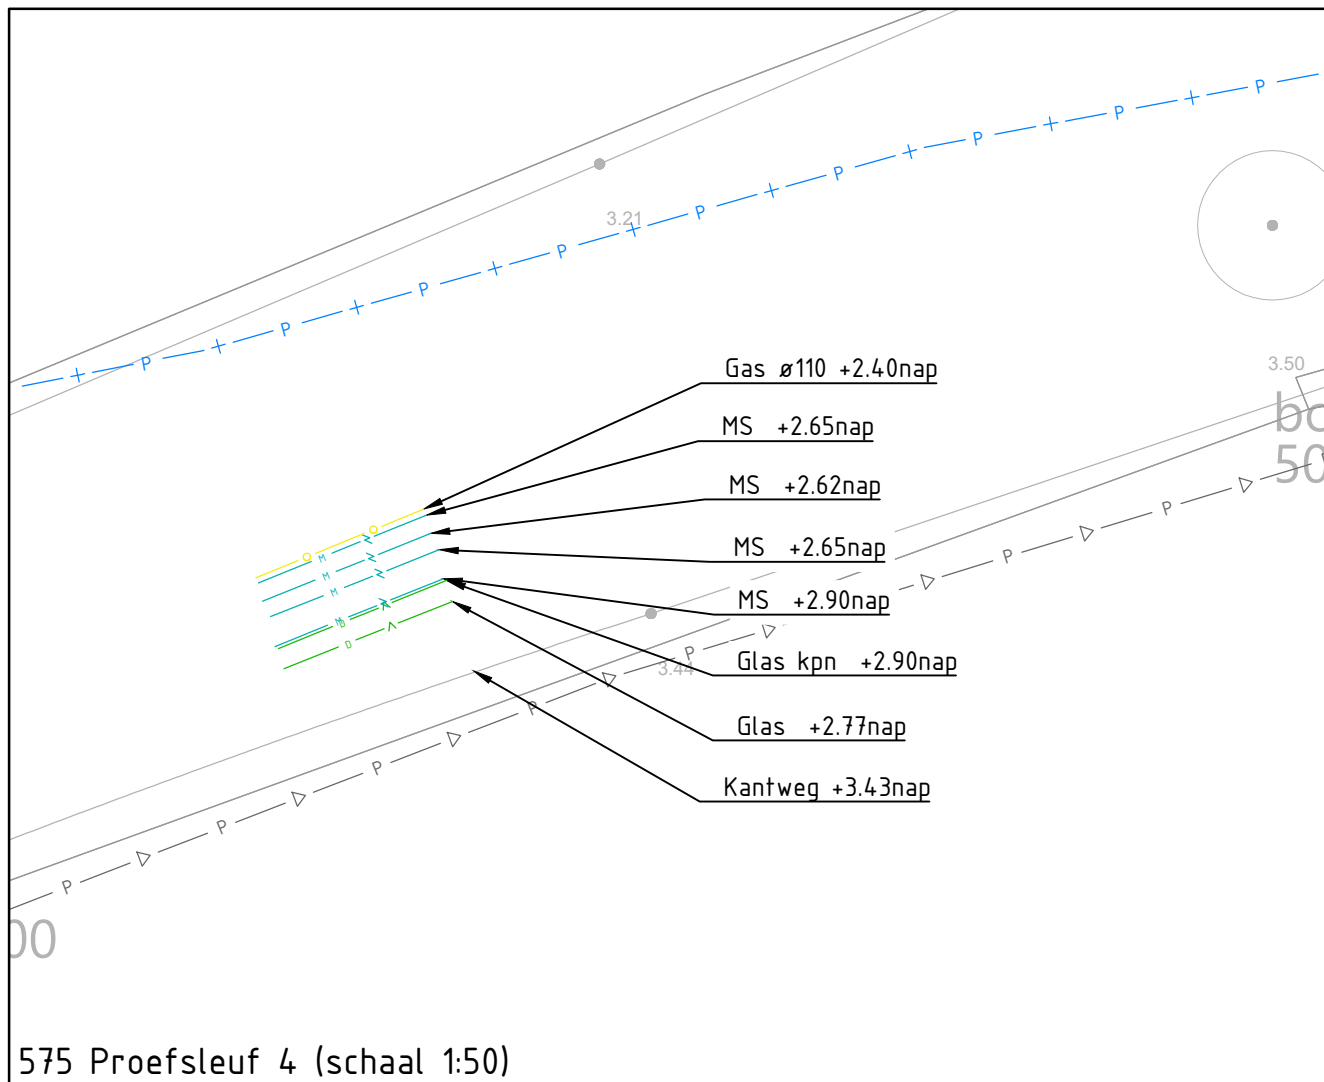


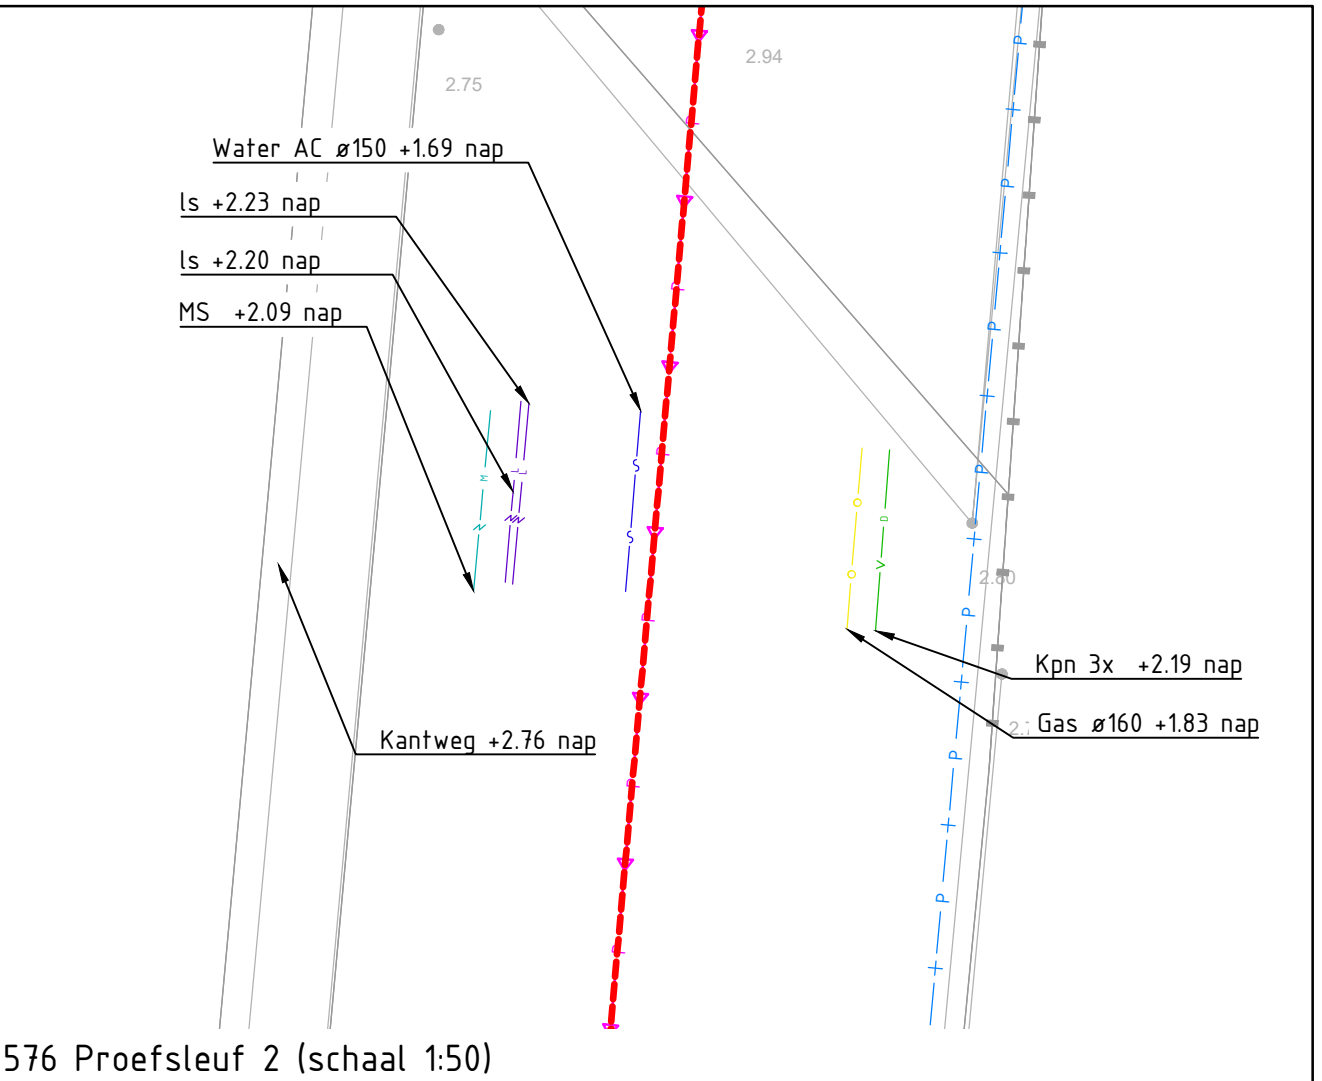

Verklaring

- Nieuwe persleiding Ø160 SDR17 PN10
- HDD Boring
- Kadaster

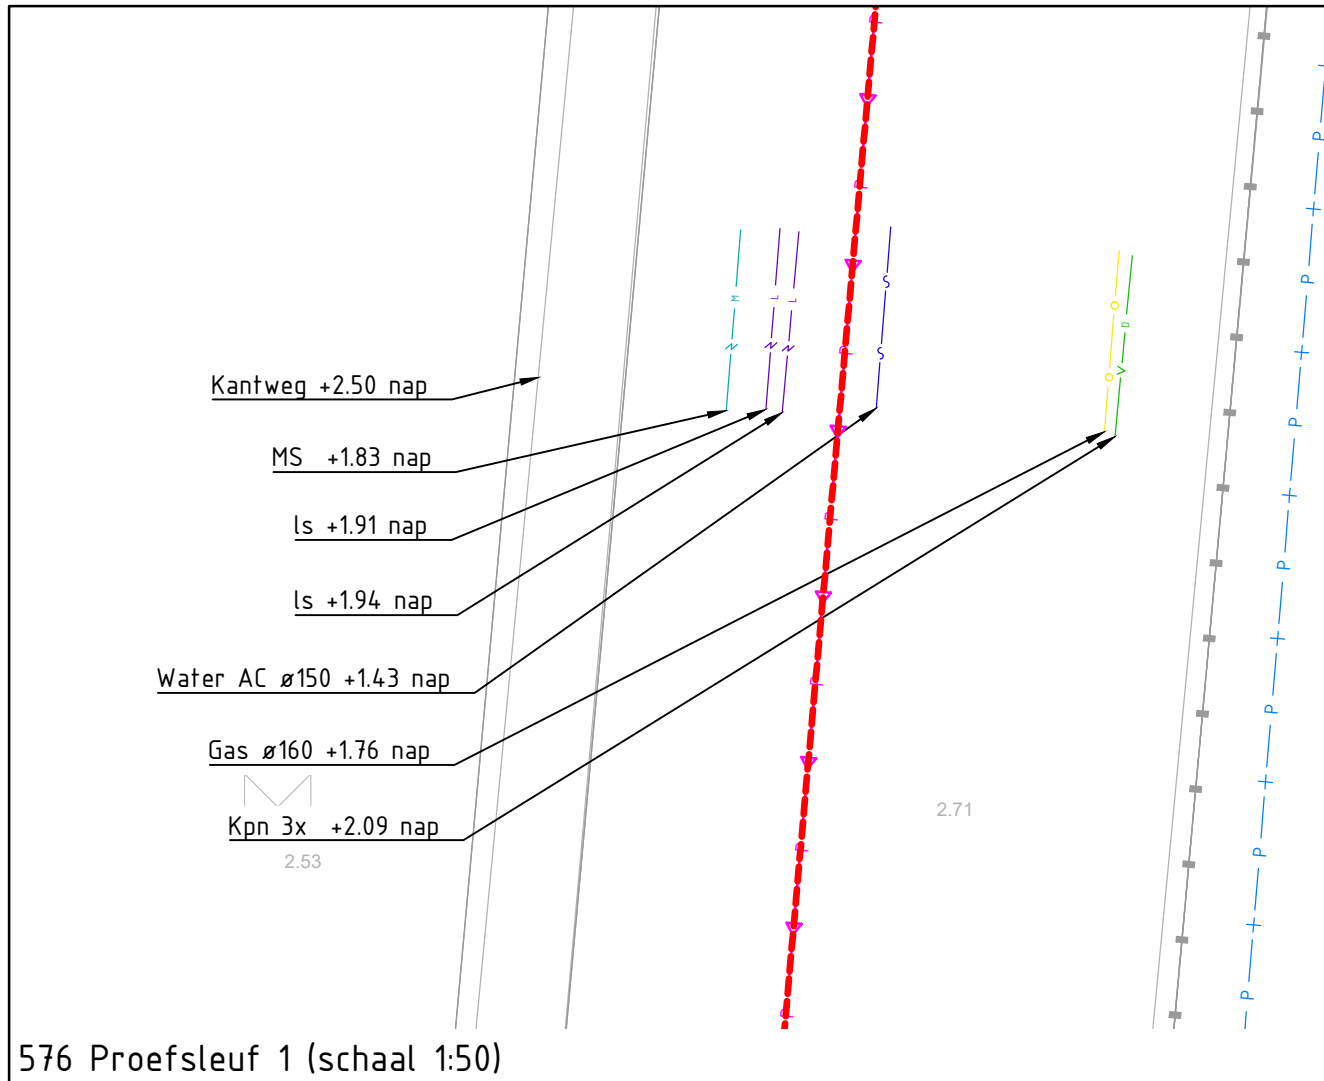

Persleiding aanleggen boven grondwaterstand niveau (GLG), circa 0,80 m-mv. Bij conflicten met ondergrondse infra mag worden afgeweken naar minimaal 0,60 m-mv. Dit in overleg met directie en deze locatie verwerken op revisies.

Exacte ligging nieuwe persleiding in het werk te bepalen in verband met aanwezigheid bestaande kabels en leidingen.

3	09-07-2024	Tekeningen behorende bij bestek	RBO	MK	MR
2	05-06-2024	Bestektekening	RBO	MK	MR
1	19-04-2024	Div. wijzigingen na overleg opdrachtgever 10-4-2024	RBO	RBO	MR
0	22-03-2024		AVU	RBO	MR
Versie Datum Omschrijving			Opsteller	Verificatie	Par.

Renoveren gemalen en persleidingen Heusden

Onderdeel
Perceel 4 - Persleiding Thomas Edisonweg - Kasteeldreef - Blad 1

Opdrachtgever
Gemeente Heusden

Fase
Voorontwerp
Formaat
A0
Schaal
1: 1000

Projectnummer
HSD036
Tekeningnummer
2024-0425
Behorende bij doc. nr.



088 - 3366333
info@kragten.nl
www.kragten.nl

