




Legenda

- Persleiding pvc 200mm
- Diepte t.o.v. N.A.P.
- Gemaal
- Lozingspunt
- Lanceer inrichting

Totale lengte persleiding 1201.08mtr

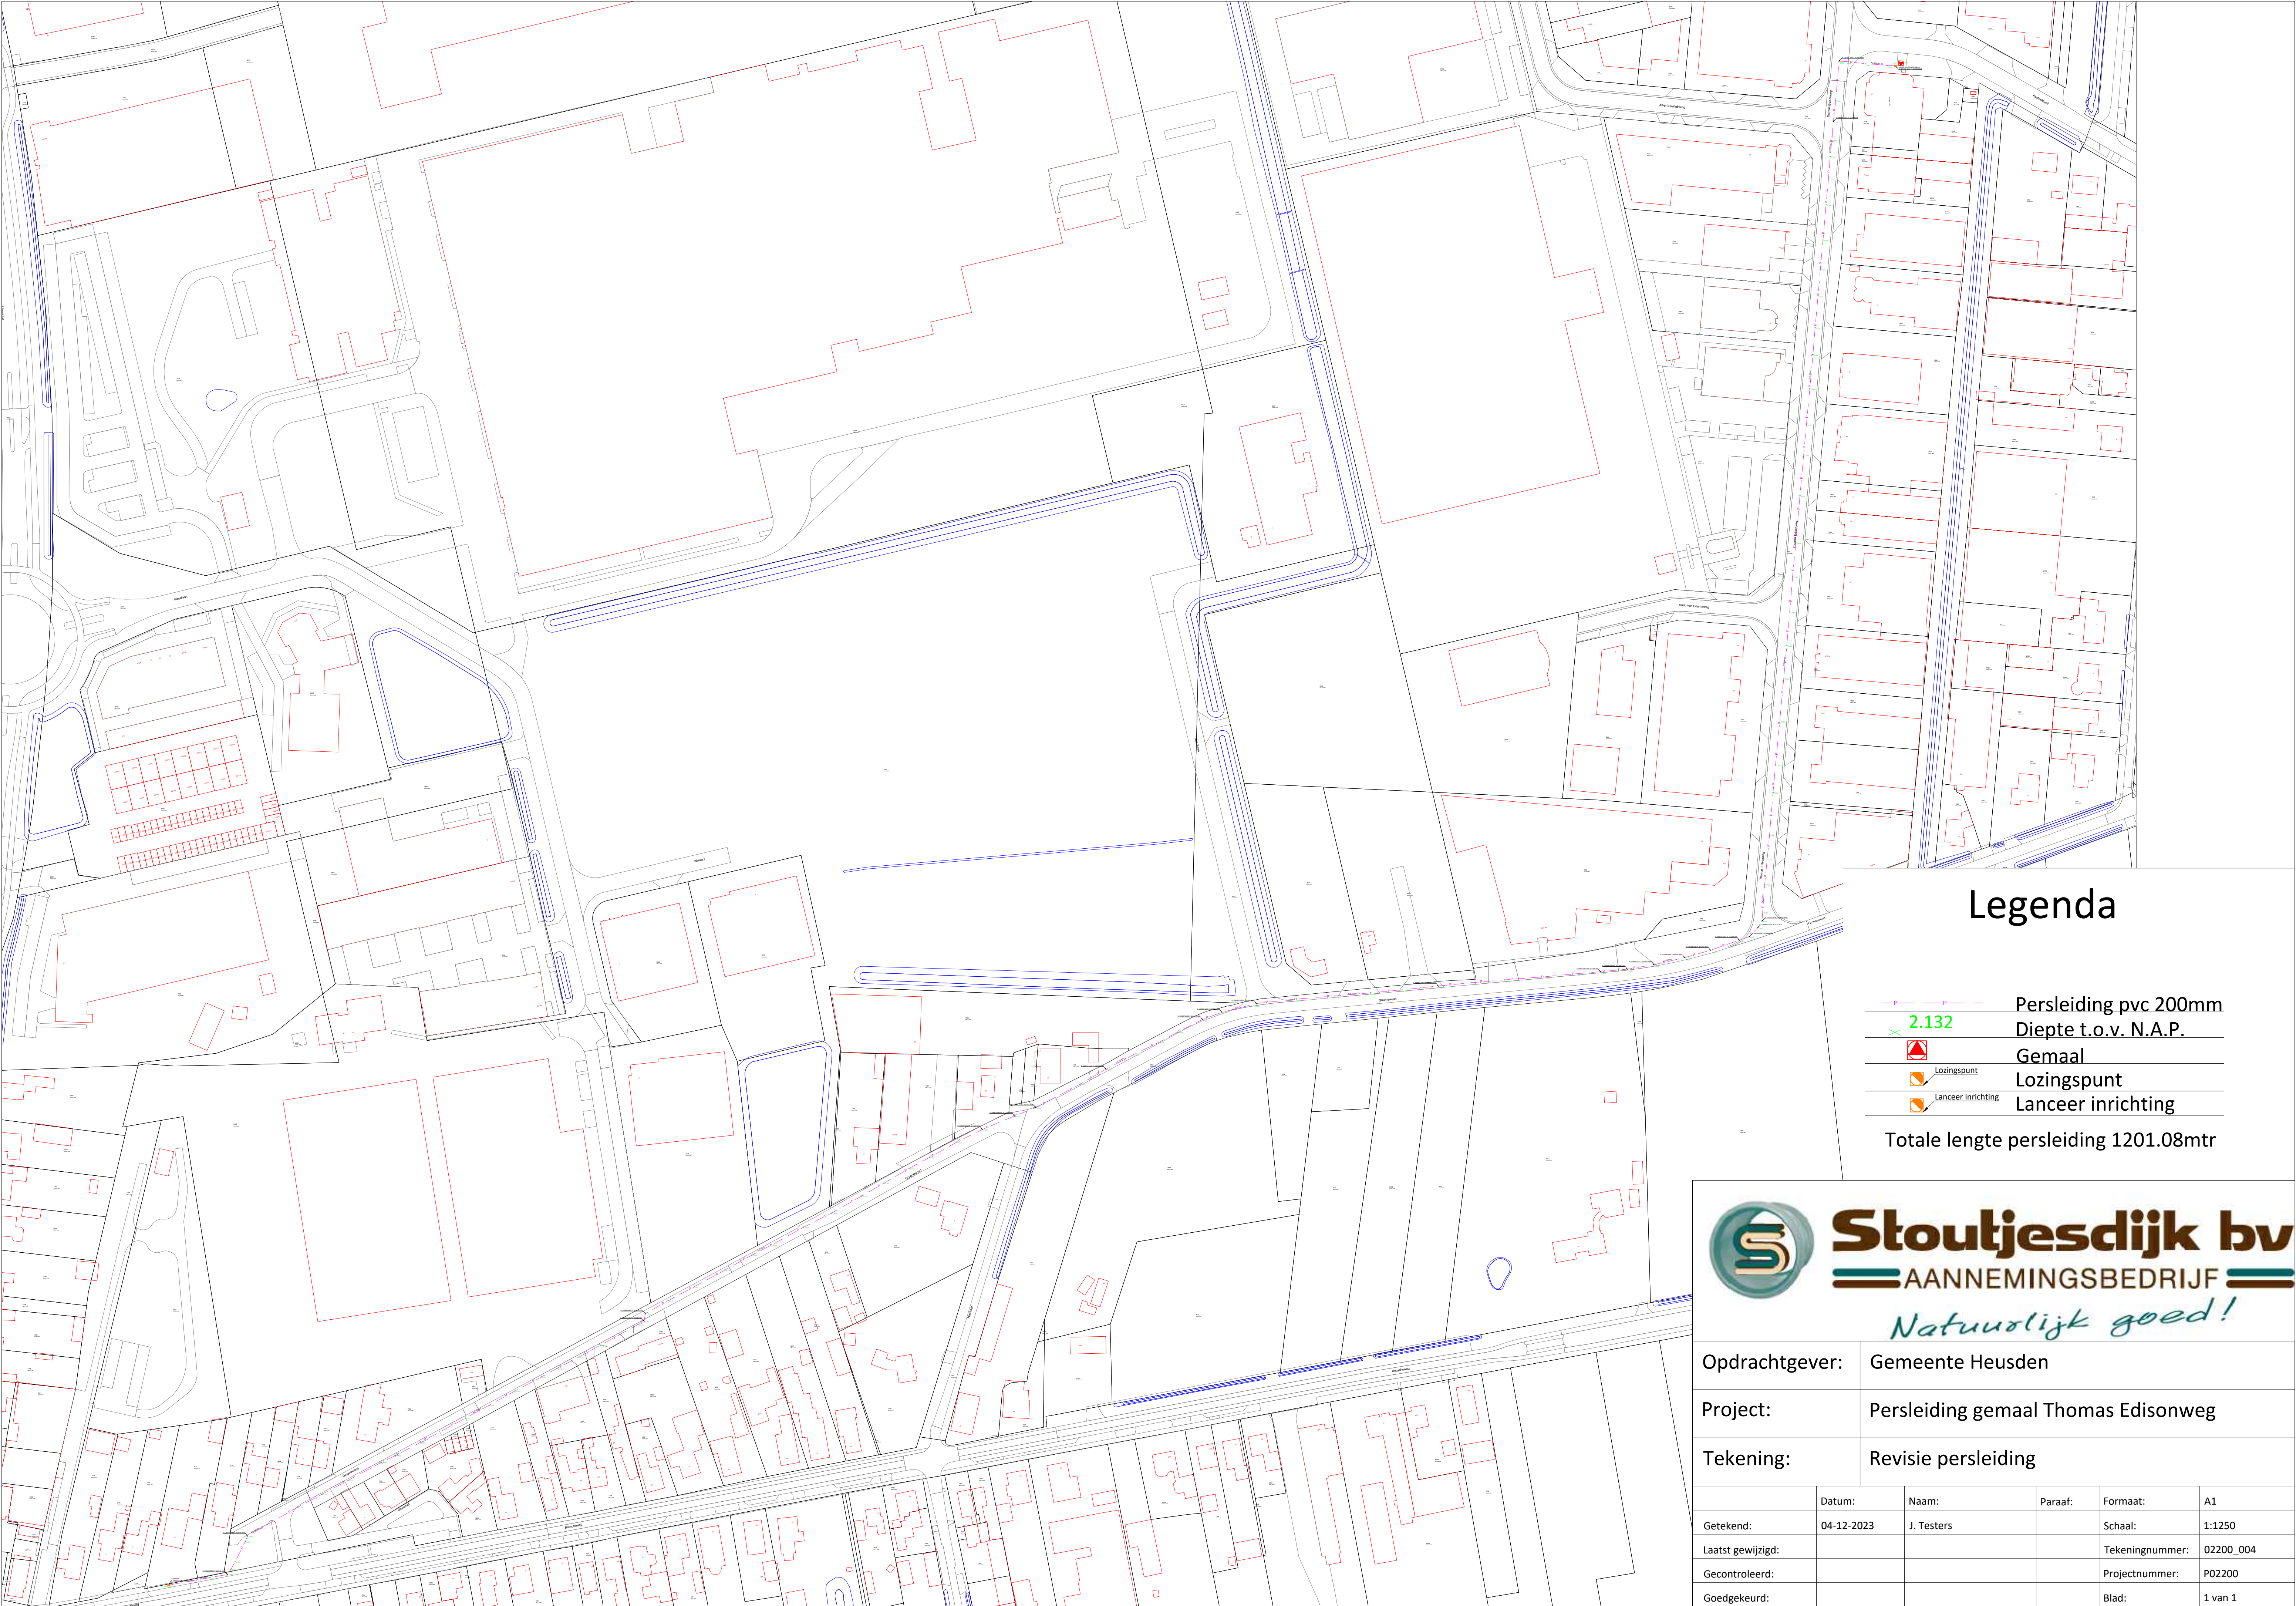

|                   |            |                                     |         |                 |           |
|-------------------|------------|-------------------------------------|---------|-----------------|-----------|
| Opdrachtgever:    |            | Gemeente Heusden                    |         |                 |           |
| Project:          |            | Persleiding gemaal Thomas Edisonweg |         |                 |           |
| Tekening:         |            | Revisie persleiding                 |         |                 |           |
|                   | Datum:     | Naam:                               | Paraaf: | Formaat:        | A1        |
| Getekend:         | 04-12-2023 | J. Testers                          |         | Schaal:         | 1:1250    |
| Laatst gewijzigd: |            |                                     |         | Tekeningnummer: | 02200_004 |
| Gecontroleerd:    |            |                                     |         | Projectnummer:  | P02200    |
| Goedgekeurd:      |            |                                     |         | Blad:           | 1 van 1   |