


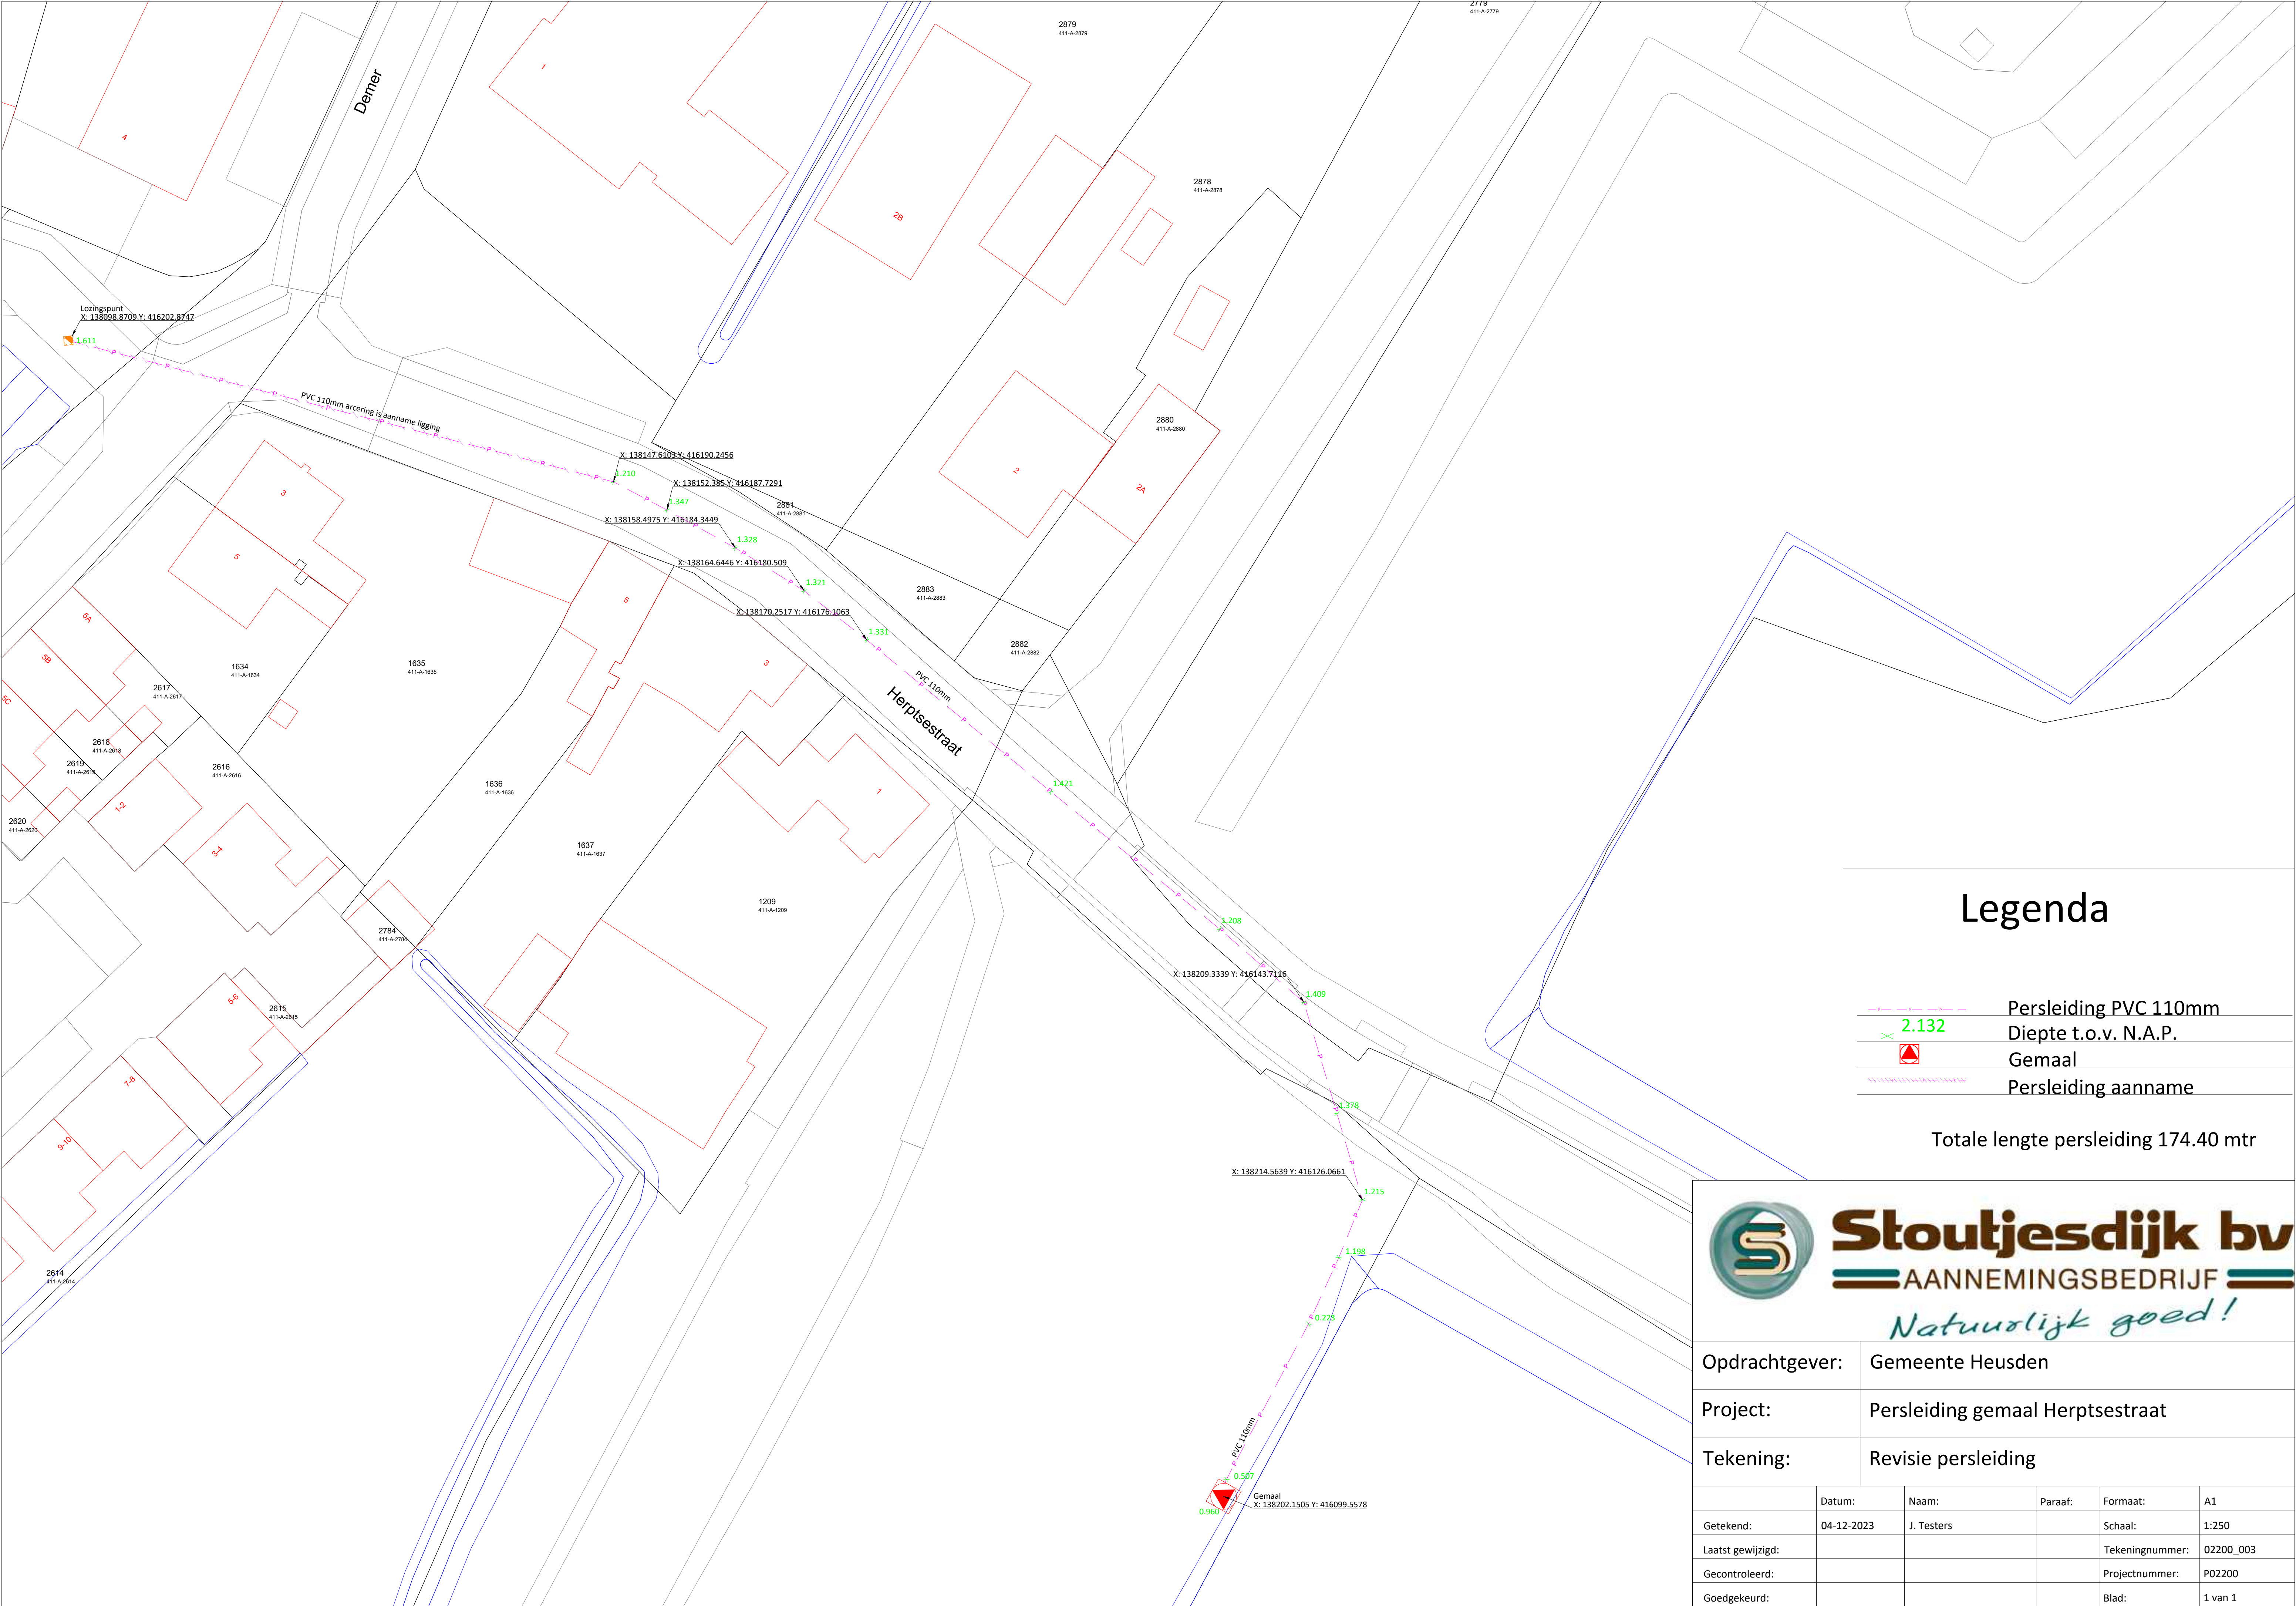

Legenda

- Persleiding PVC 110mm
- Diepte t.o.v. N.A.P. 2.132
- Gemaal
- Persleiding aanname

Totale lengte persleiding 174.40 mtr



Stoutjesdijk bv
AANNEMINGSBEDRIJF
Natuurlijk goed!

Opdrachtgever:		Gemeente Heusden			
Project:		Persleiding gemaal Herptsestraat			
Tekening:		Revisie persleiding			
	Datum:	Naam:	Paraaf:	Formaat:	A1
Getekend:	04-12-2023	J. Testers		Schaal:	1:250
Laatst gewijzigd:				Tekeningnummer:	02200_003
Gecontroleerd:				Projectnummer:	P02200
Goedgekeurd:				Blad:	1 van 1