


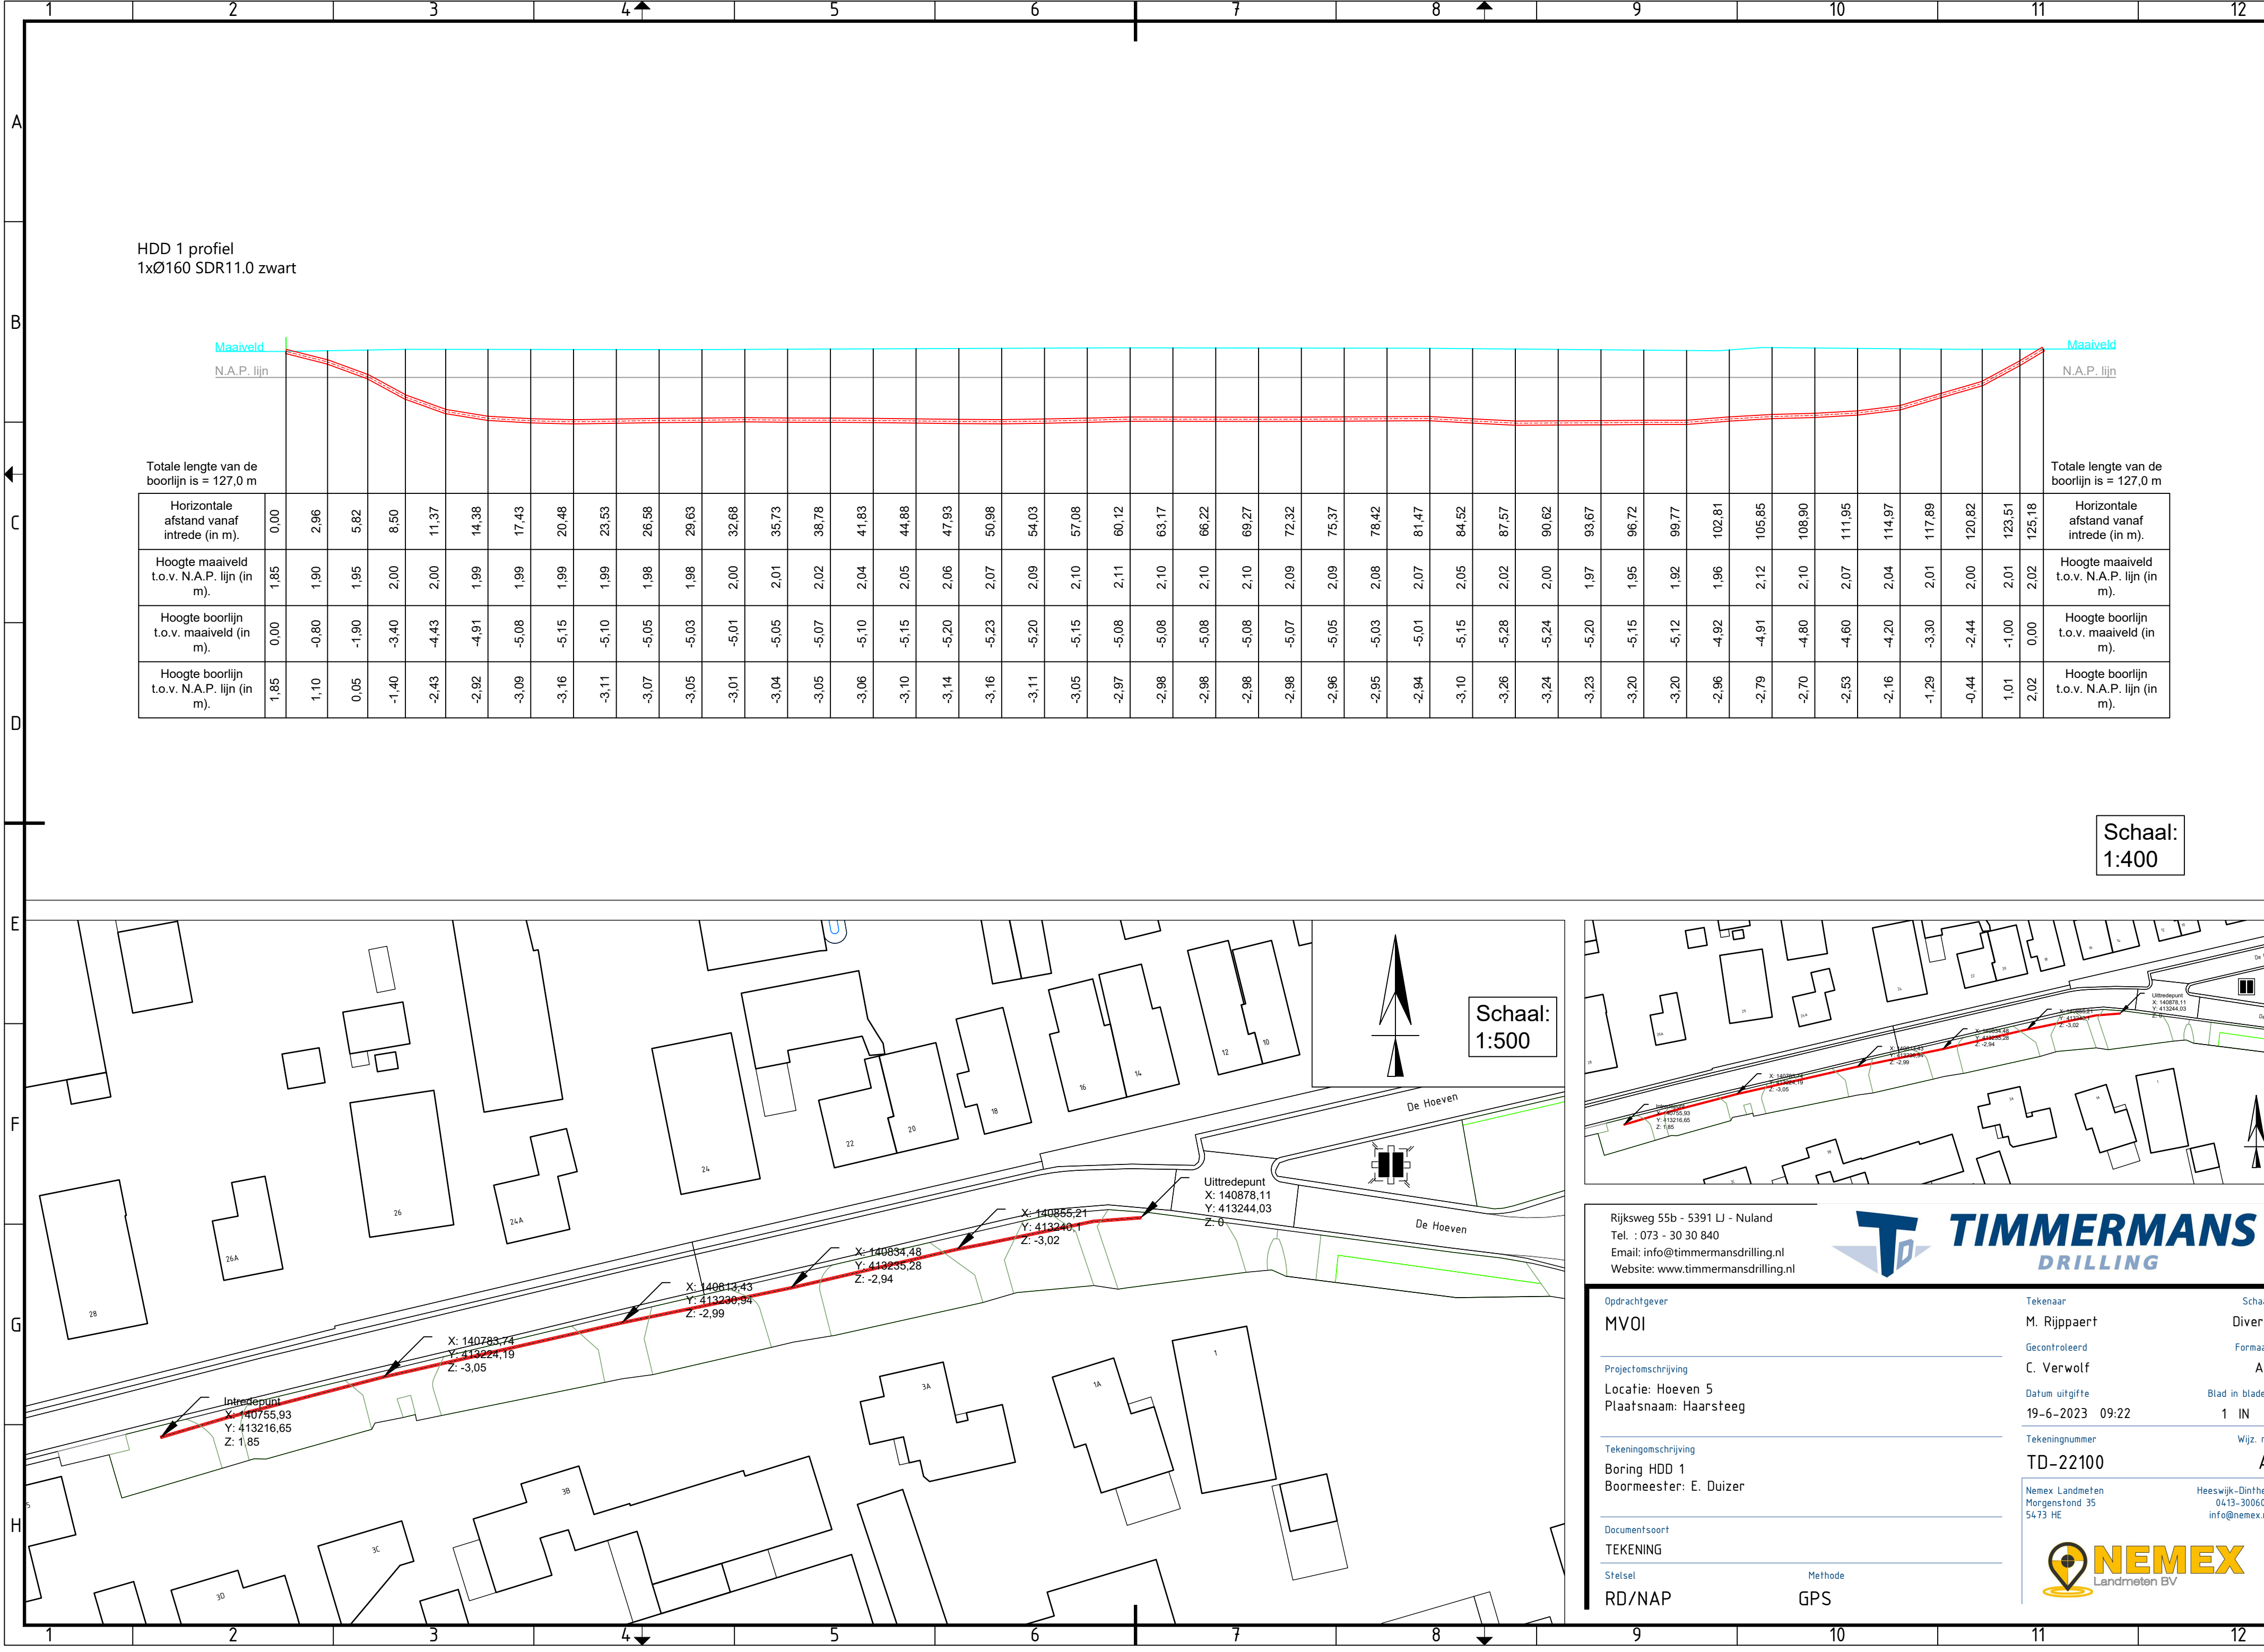

HDD 1 profiel
1xØ160 SDR11.0 zwart


Schaal:
1:400

Schaal:
1:500

Rijksweg 55b - 5391 LJ - Nuland
Tel. : 073 - 30 30 840
Email: info@timmermansdrilling.nl
Website: www.timmermansdrilling.nl



Opdrachtgever		Tekenaar	Schaal
MVOI		M. Rijpaert	Divers
Projectomschrijving		Gecontroleerd	Formaat
Locatie: Hoeven 5		C. Verwolf	A2
Plaatsnaam: Haarsteeg		Datum uitgifte	Blad in bladen
		19-6-2023 09:22	1 IN 1
Tekeningomschrijving		Tekeningnummer	Wijz. nr
Boring HDD 1		TD-22100	A
Boormeester: E. Duizer		Nemex Landmeten Morgenstond 35 5473 HE	Heeswijk-Dinther 0413-300607 info@nemex.nl
Documentsoort		NEMEX Landmeten BV	
TEKENING			
Stelsel		Methode	
RD/NAP		GPS	