

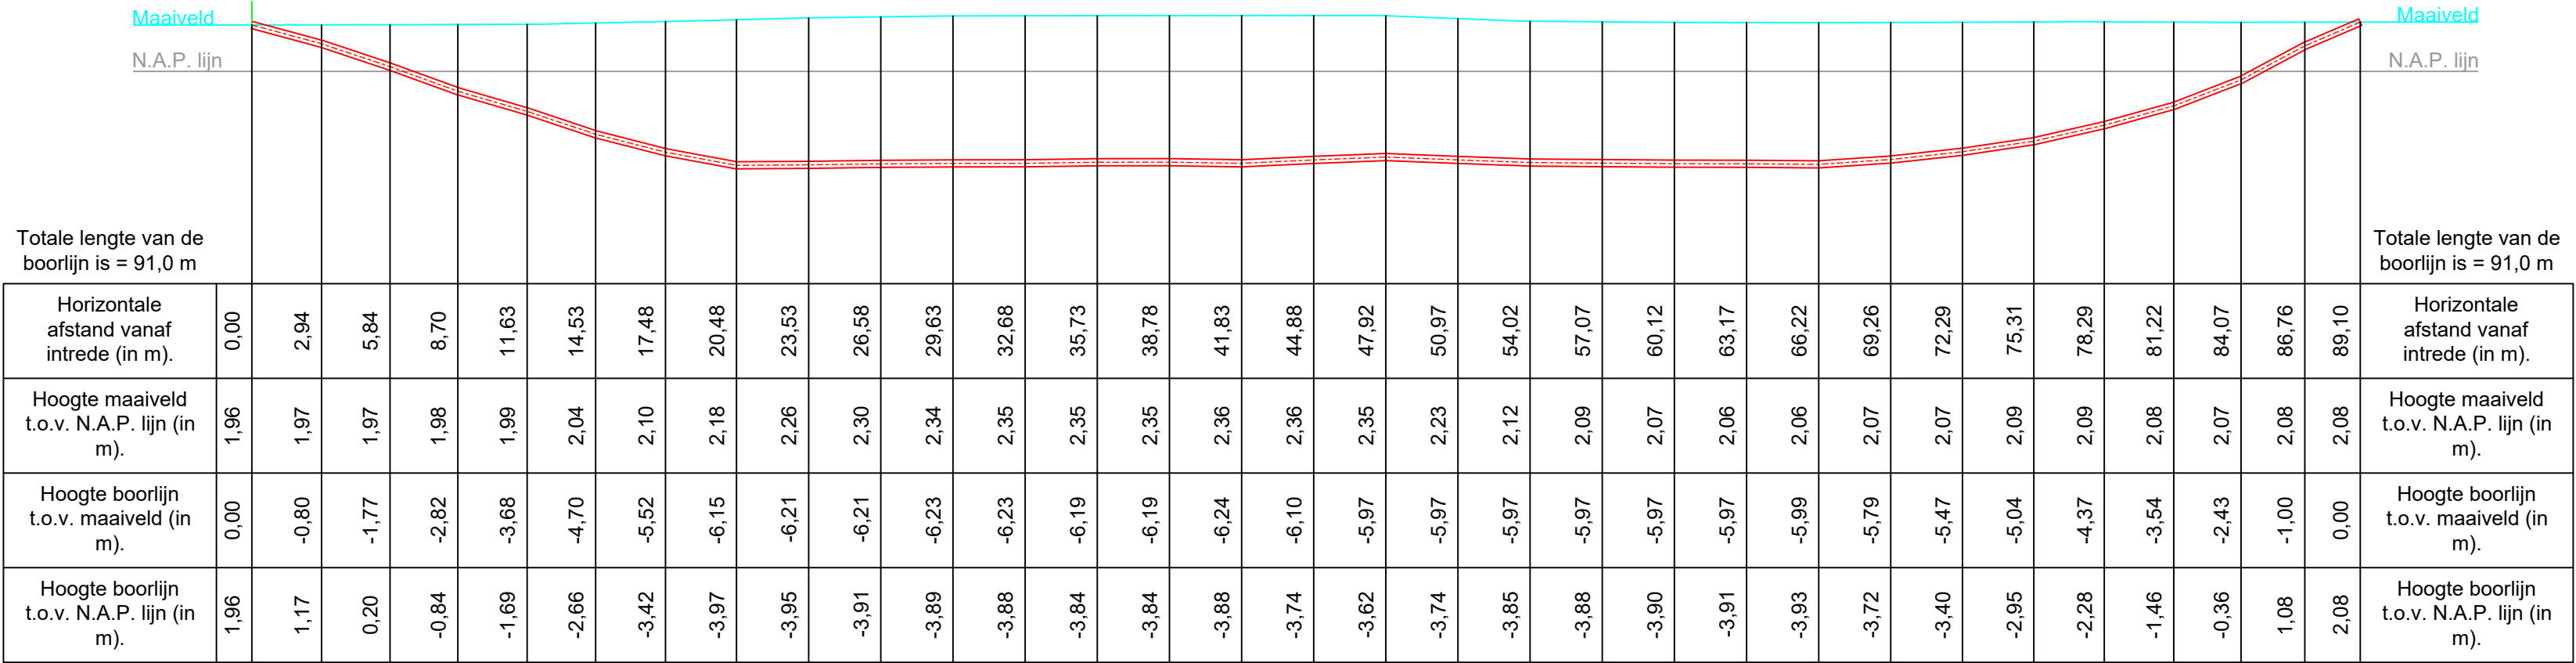


HDD 4 profiel
1xØ160 SDR11.0 zwart

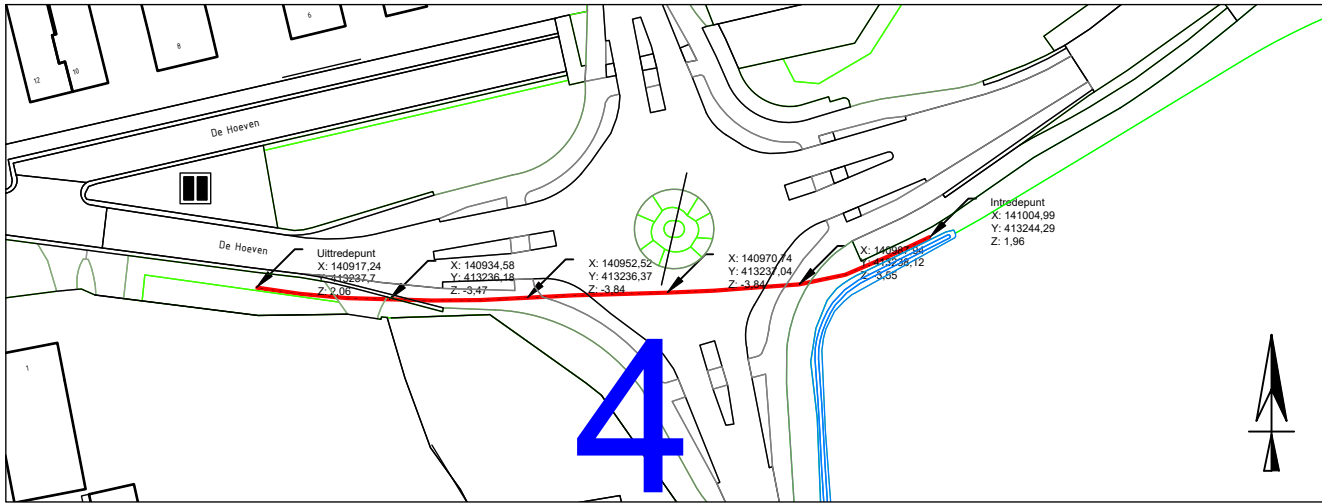

Schaal:
1:250

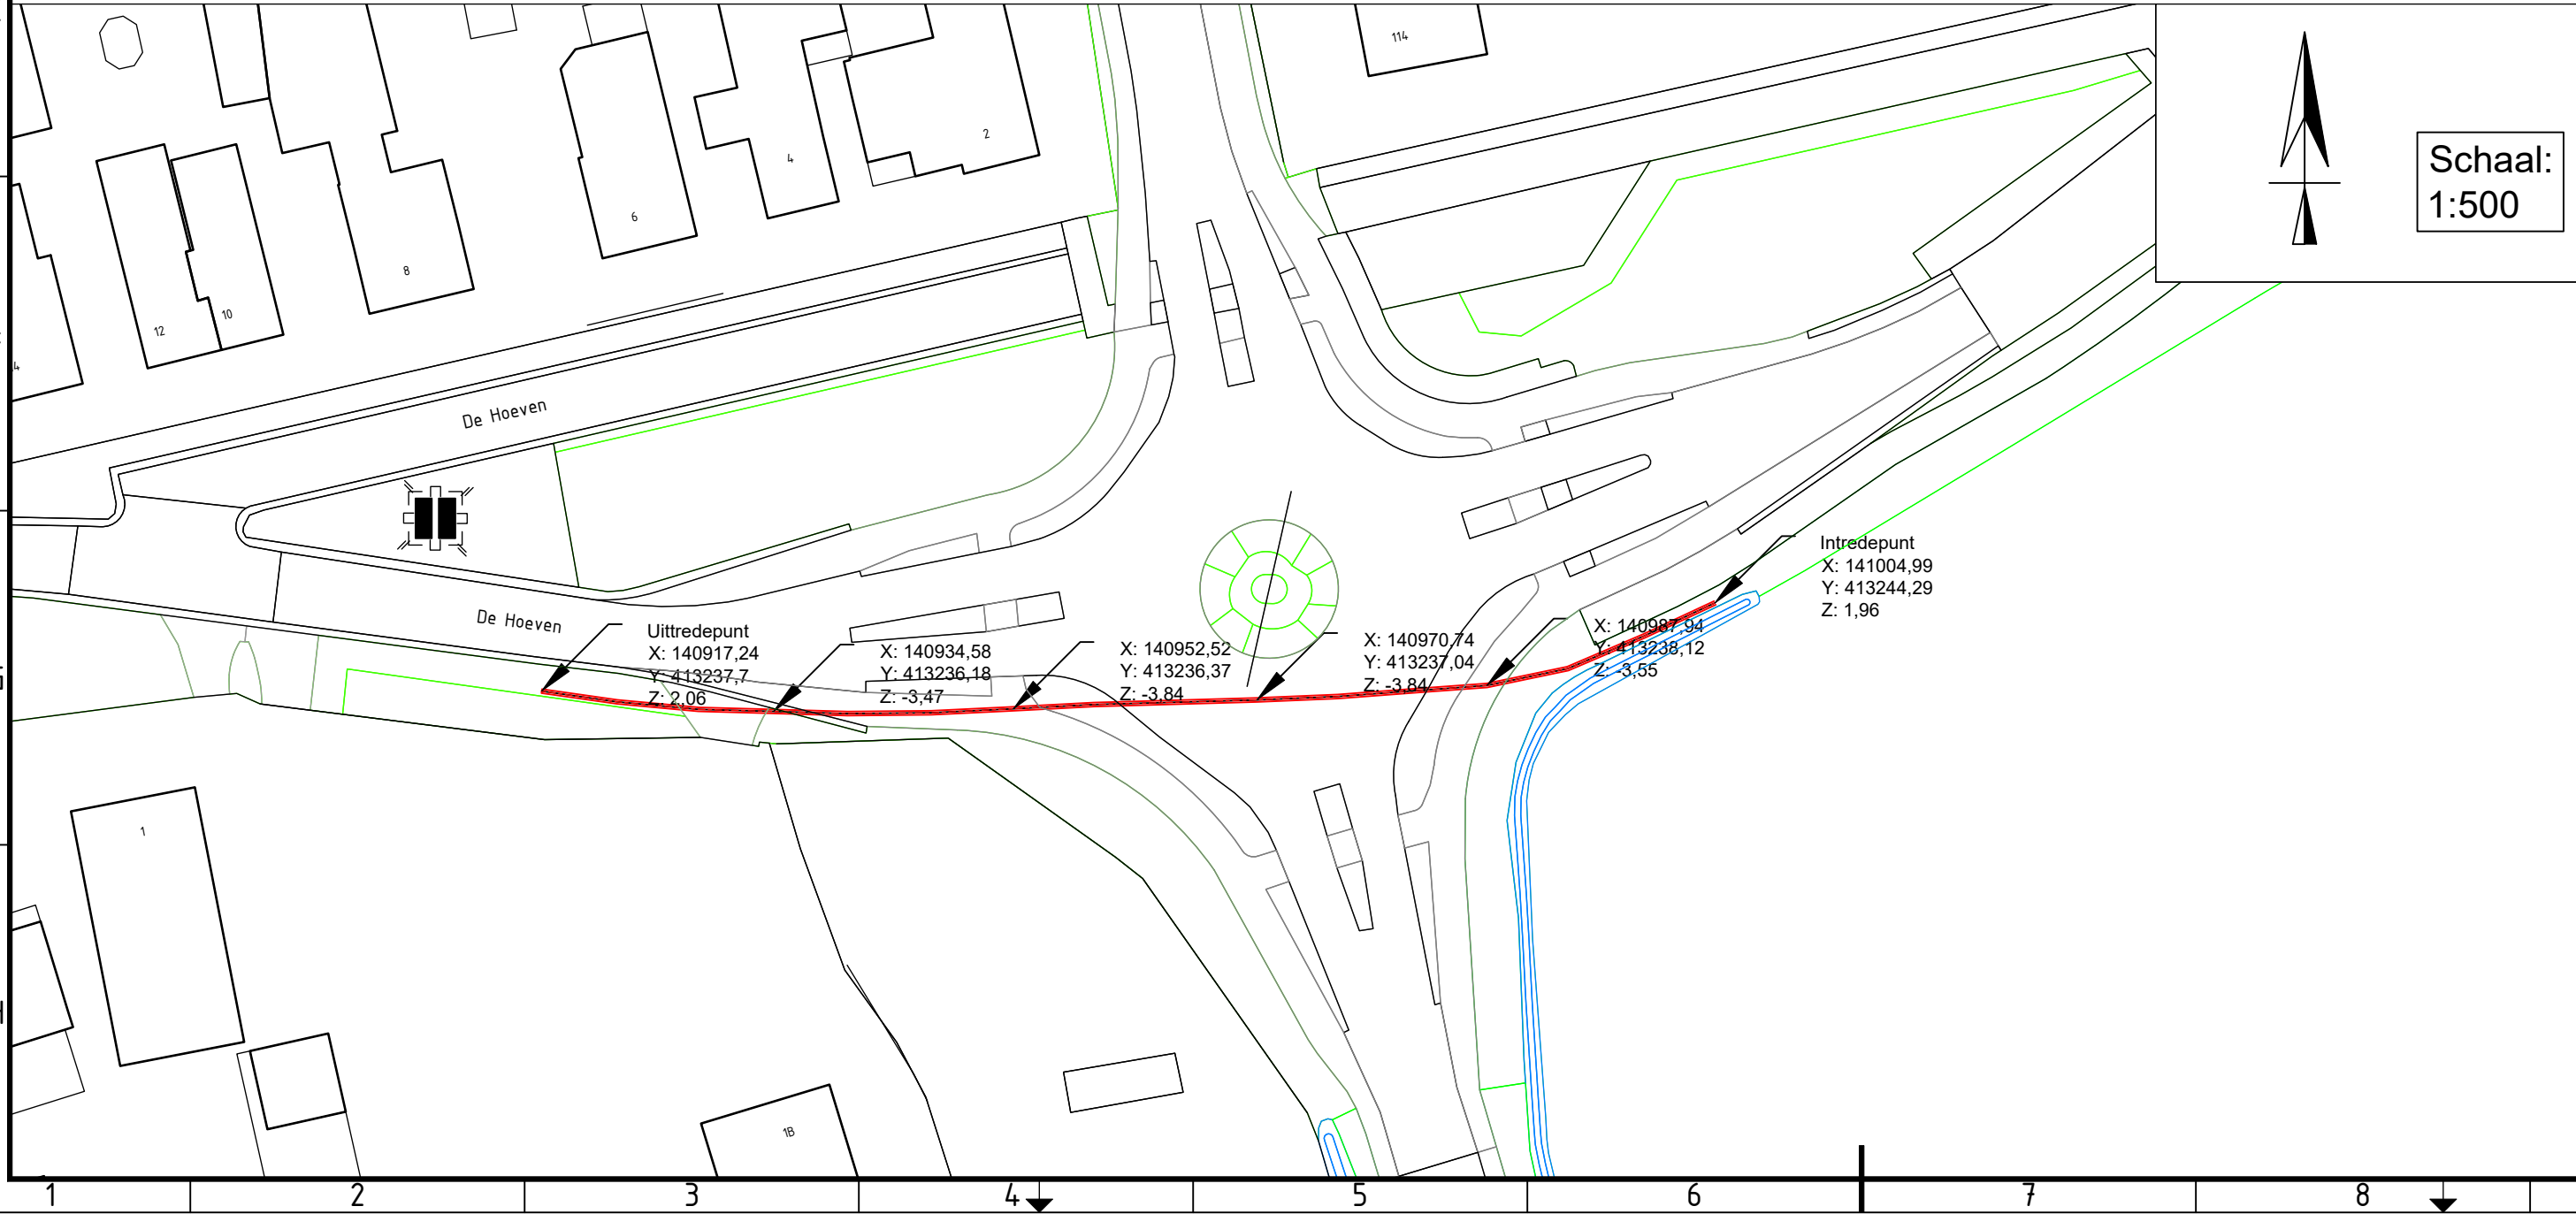

Rijksweg 55b - 5391 LJ - Nuland
Tel. : 073 - 30 30 840
Email: info@timmermansdrilling.nl
Website: www.timmermansdrilling.nl

TIMMERMANS
DRILLING

Opdrachtgever

MVOI

Projectomschrijving

Locatie: Haarsteegsestraat 108
Plaatsnaam: Haarsteeg

Tekeningomschrijving

Boring HDD 4
Boormeester: E. Duizer

Documentsoort

TEKENING

Stelsel

RD/NAP

Methode

GPS

Tekenaar

M. Rijpaert

Gecontroleerd

C. Verwolf

Datum uitgifte

11/22/22 08:49

Tekeningnummer

TD-22147

Nemex Landmeten
Morgenstond 35
5473 HE

NEMEX
Landmeten BV

Schaal

Divers

Formaat

A2

Blad in bladen

1 IN 1

Wijz. nr

A

Heeswijk-Dinther
0413-300607
info@nemex.nl