

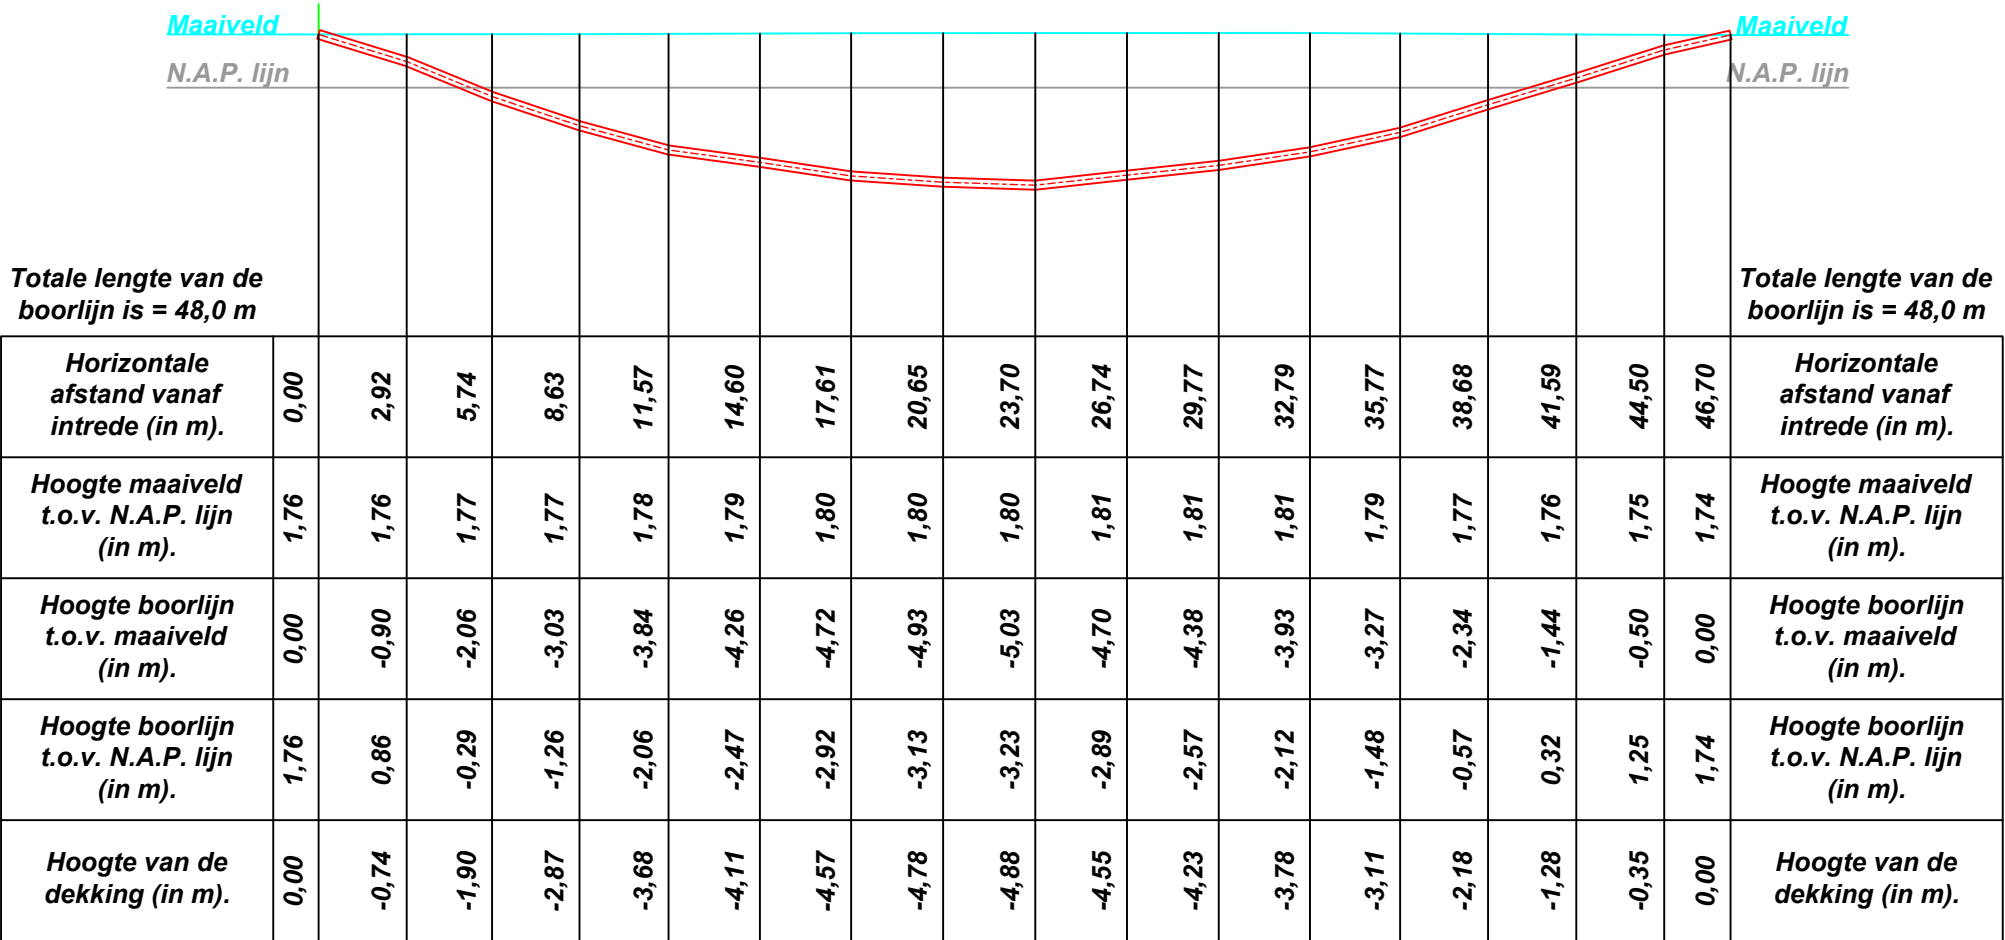


HDD 6 profiel
2xØ160 SDR11.0 zwart

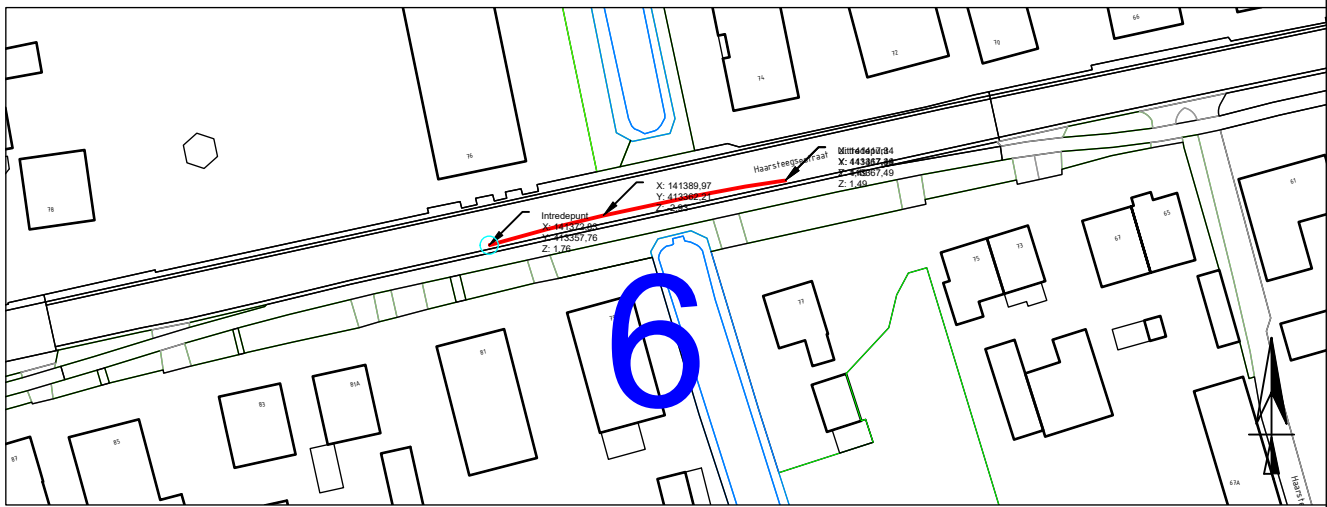

Schaal:
1:250

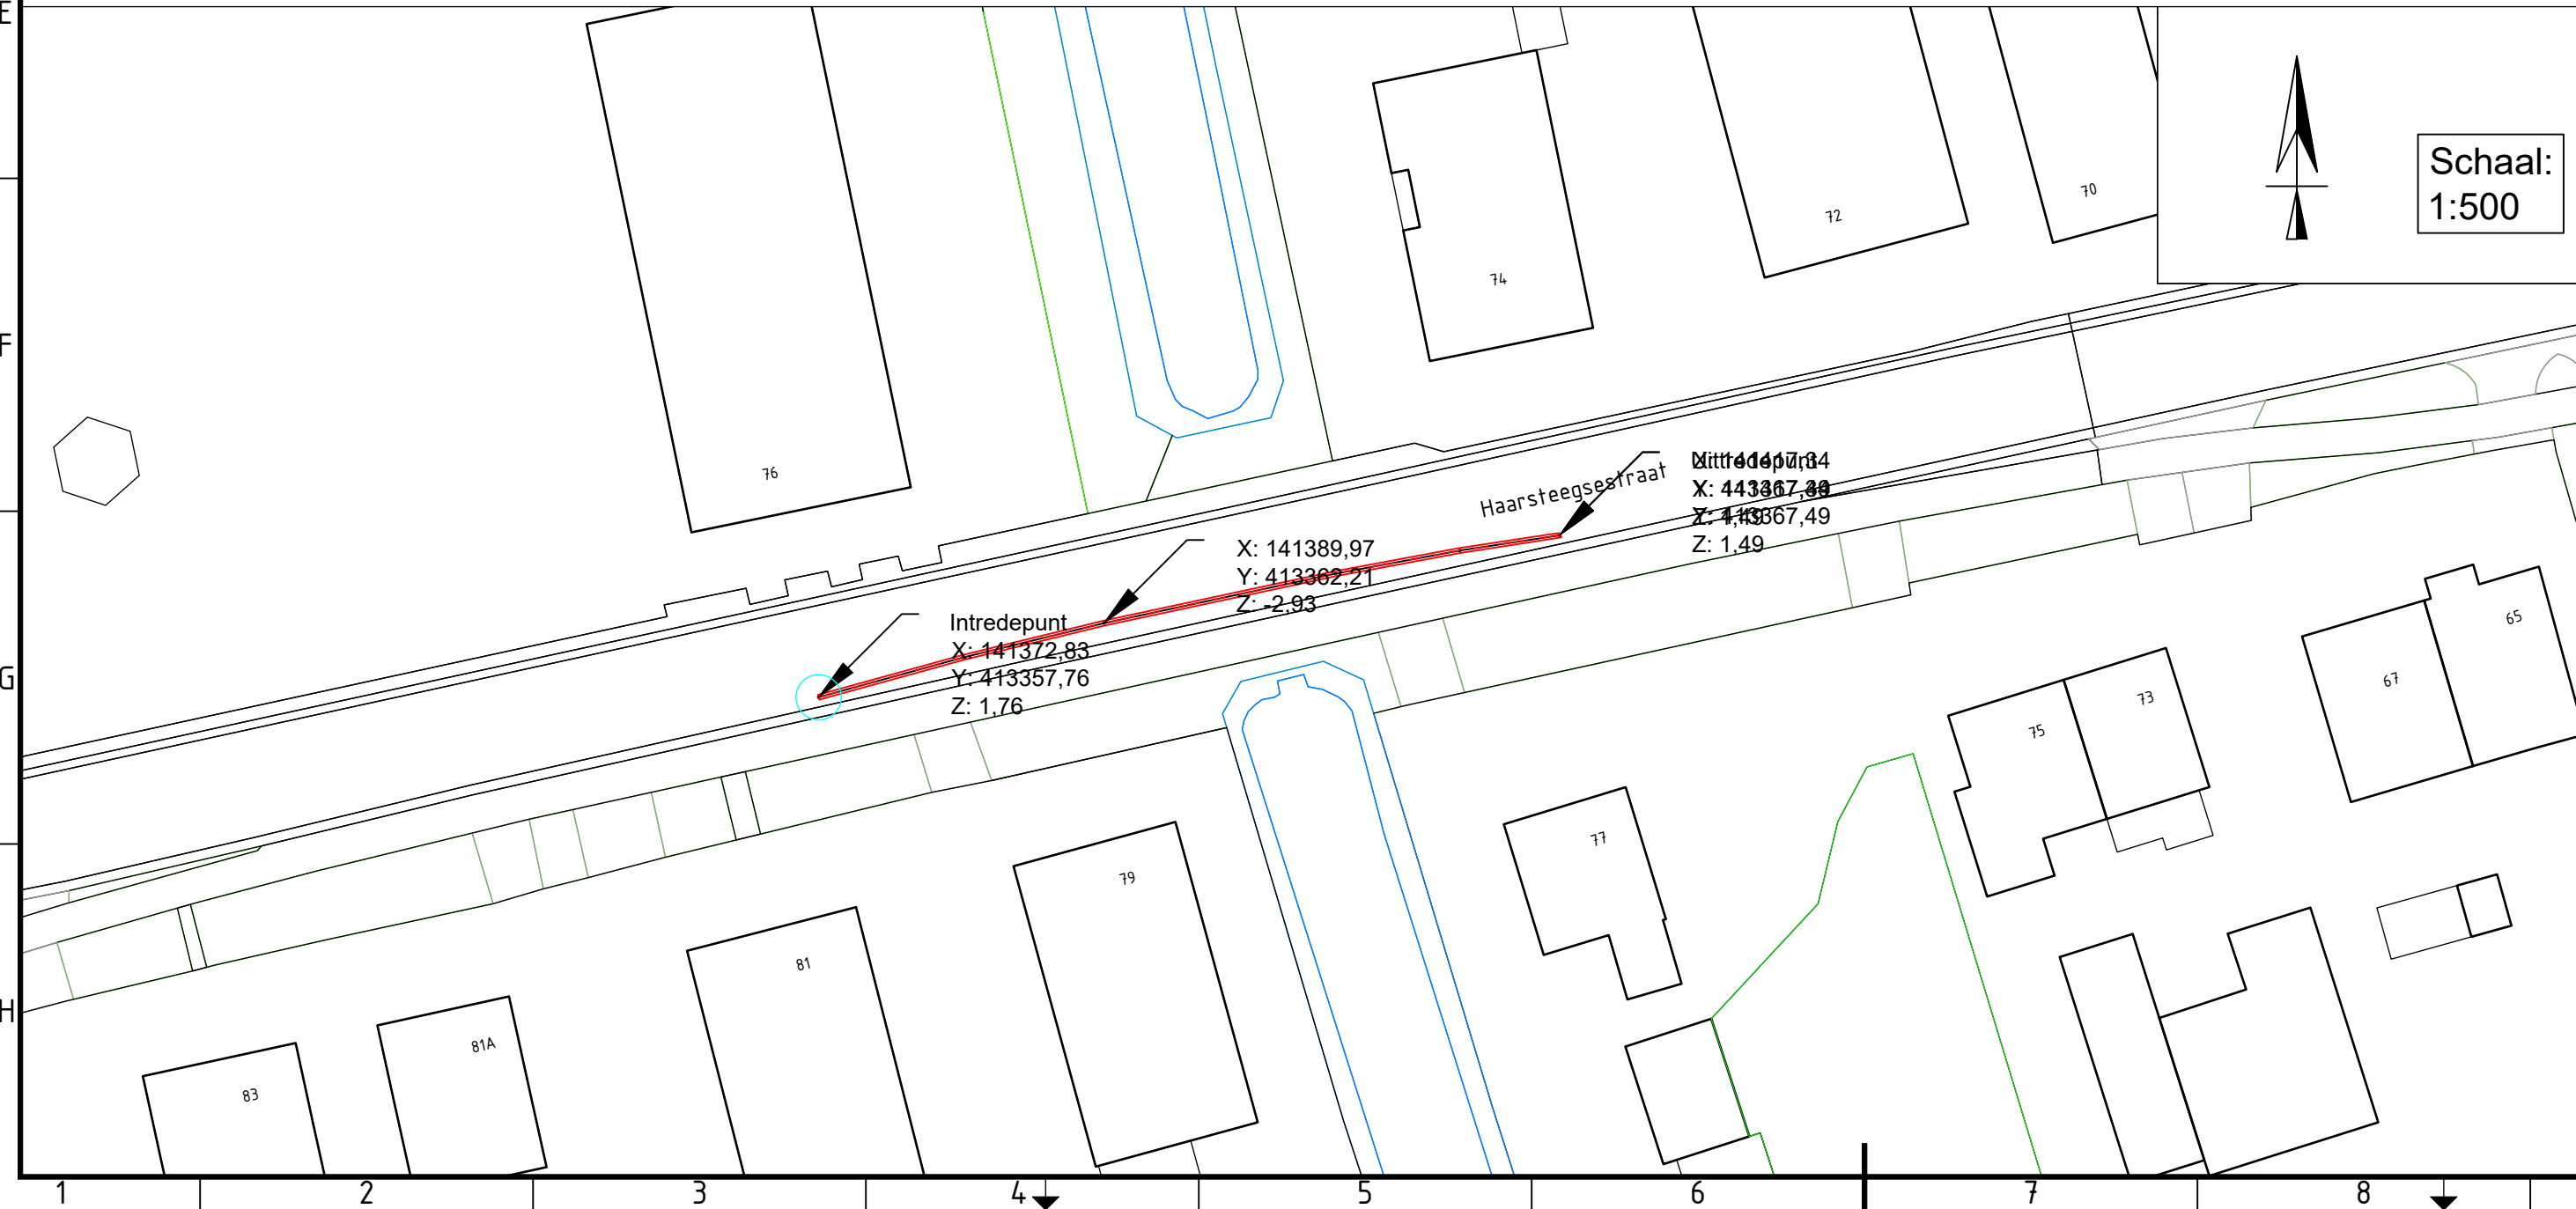

Rijksweg 55b - 5391 LJ - Nuland
Tel. : 073 - 30 30 840
Email: info@timmermansdrilling.nl
Website: www.timmermansdrilling.nl



Opdrachtgever
MVOI

Projectomschrijving
Locatie: Haarsteegsestraat 79
Plaatsnaam: Haarsteeg

Tekeningomschrijving
Boring HDD 6
Boormeester: R. Verhagen

Documentsoort
TEKENING

Stelsel
RD/NAP

Methode
GPS

Tekenaar
M. Rijppaert

Gecontroleerd
C. Verwolf

Datum uitgifte
20-1-2023 10:04

Tekeningnummer
TD-22100

Schaal
Divers

Formaat
A2

Blad in bladen
1 IN 1

Wijz. nr
A

