




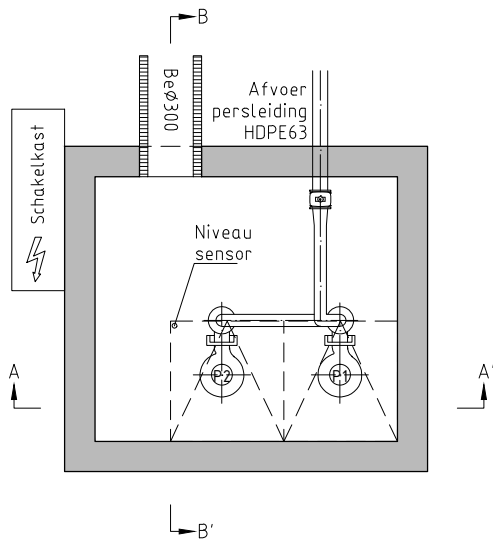


Bovenaanzicht

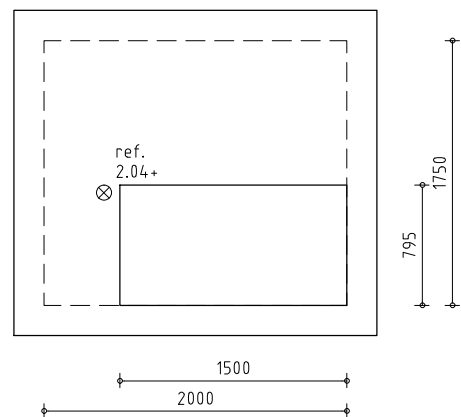

Dekplaat

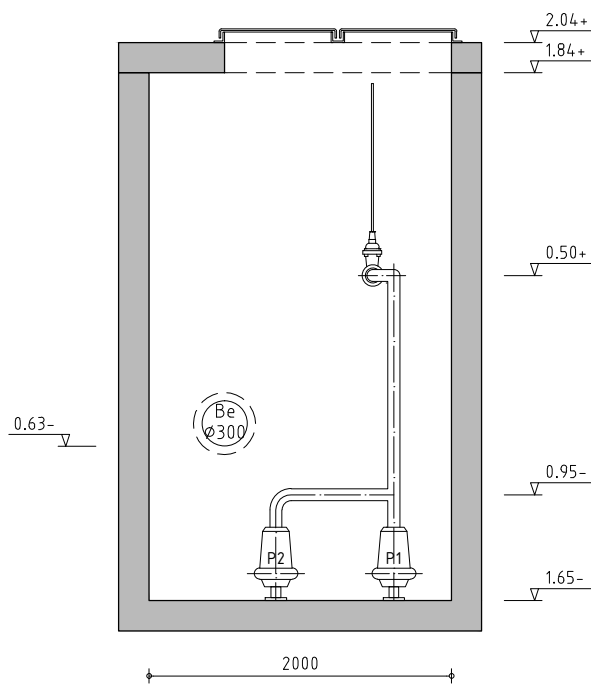

Doorsnede A-A'

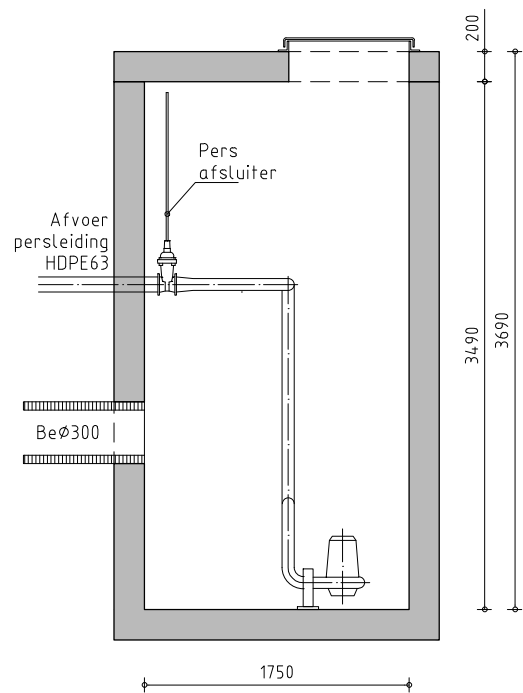

Doorsnede B-B'



Riooladvies Michel Sikkes
Efficient riool beheer, Meten in riolering

Onderwerp

Gemalen Heusden, kern Haarsteeg

Getekend

XFM Design

Datum

22-04-17

Tekeningomschrijving

Hoofdgemaal De Hoeven 17

Schaal

1:50

Formaat

A4

Status

Tekeningnummer

562