
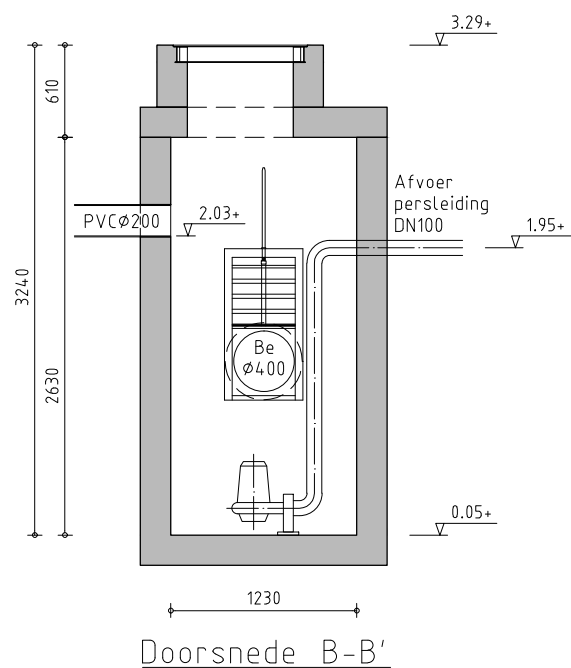
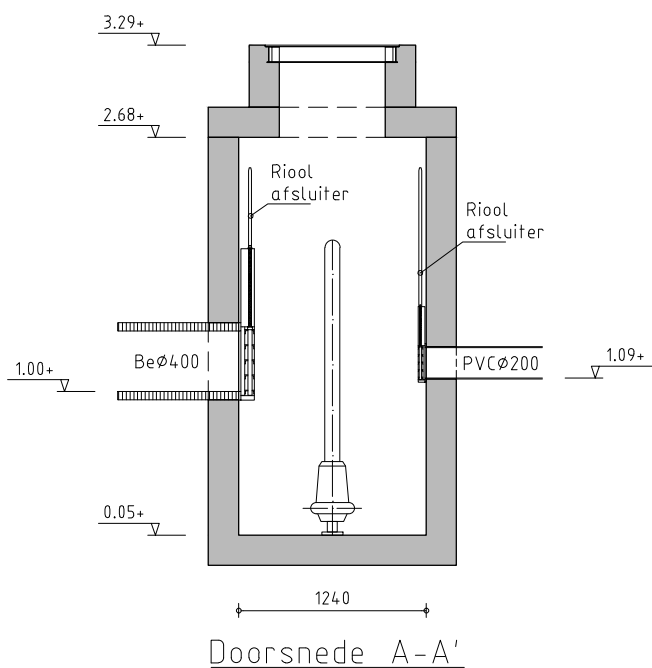
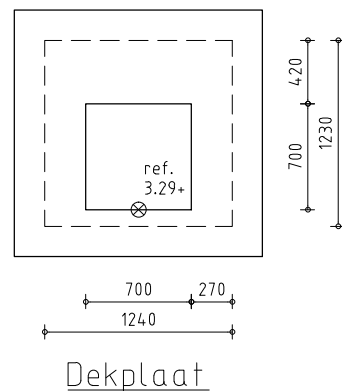


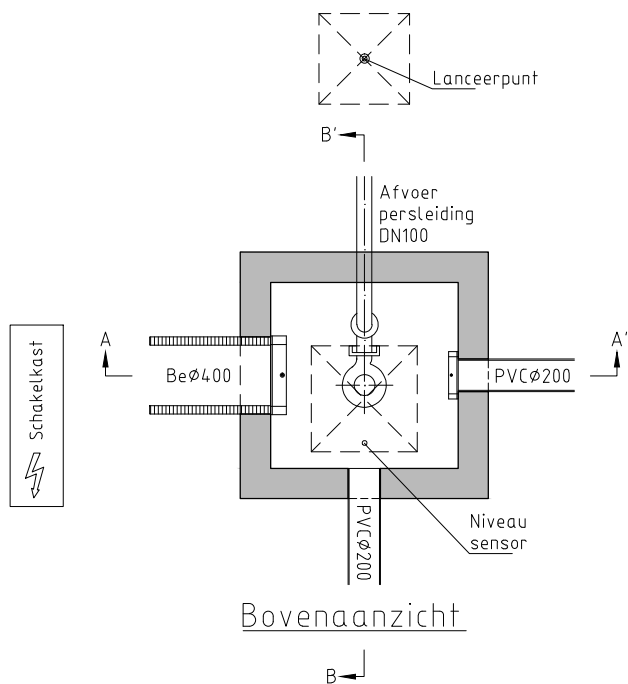

Riooladvies Michel Sikkes
Efficient riool beheer, Meten in riolering

Onderwerp

Gemalen Heusden, kern Drunen

Getekend

XFM Design

Datum

22-04-17

Tekeningomschrijving

Hoofdgemaal Roeivijver - Honderdbunderweg

Schaal

1:50

Formaat

A4

Status

Tekeningnummer

588