


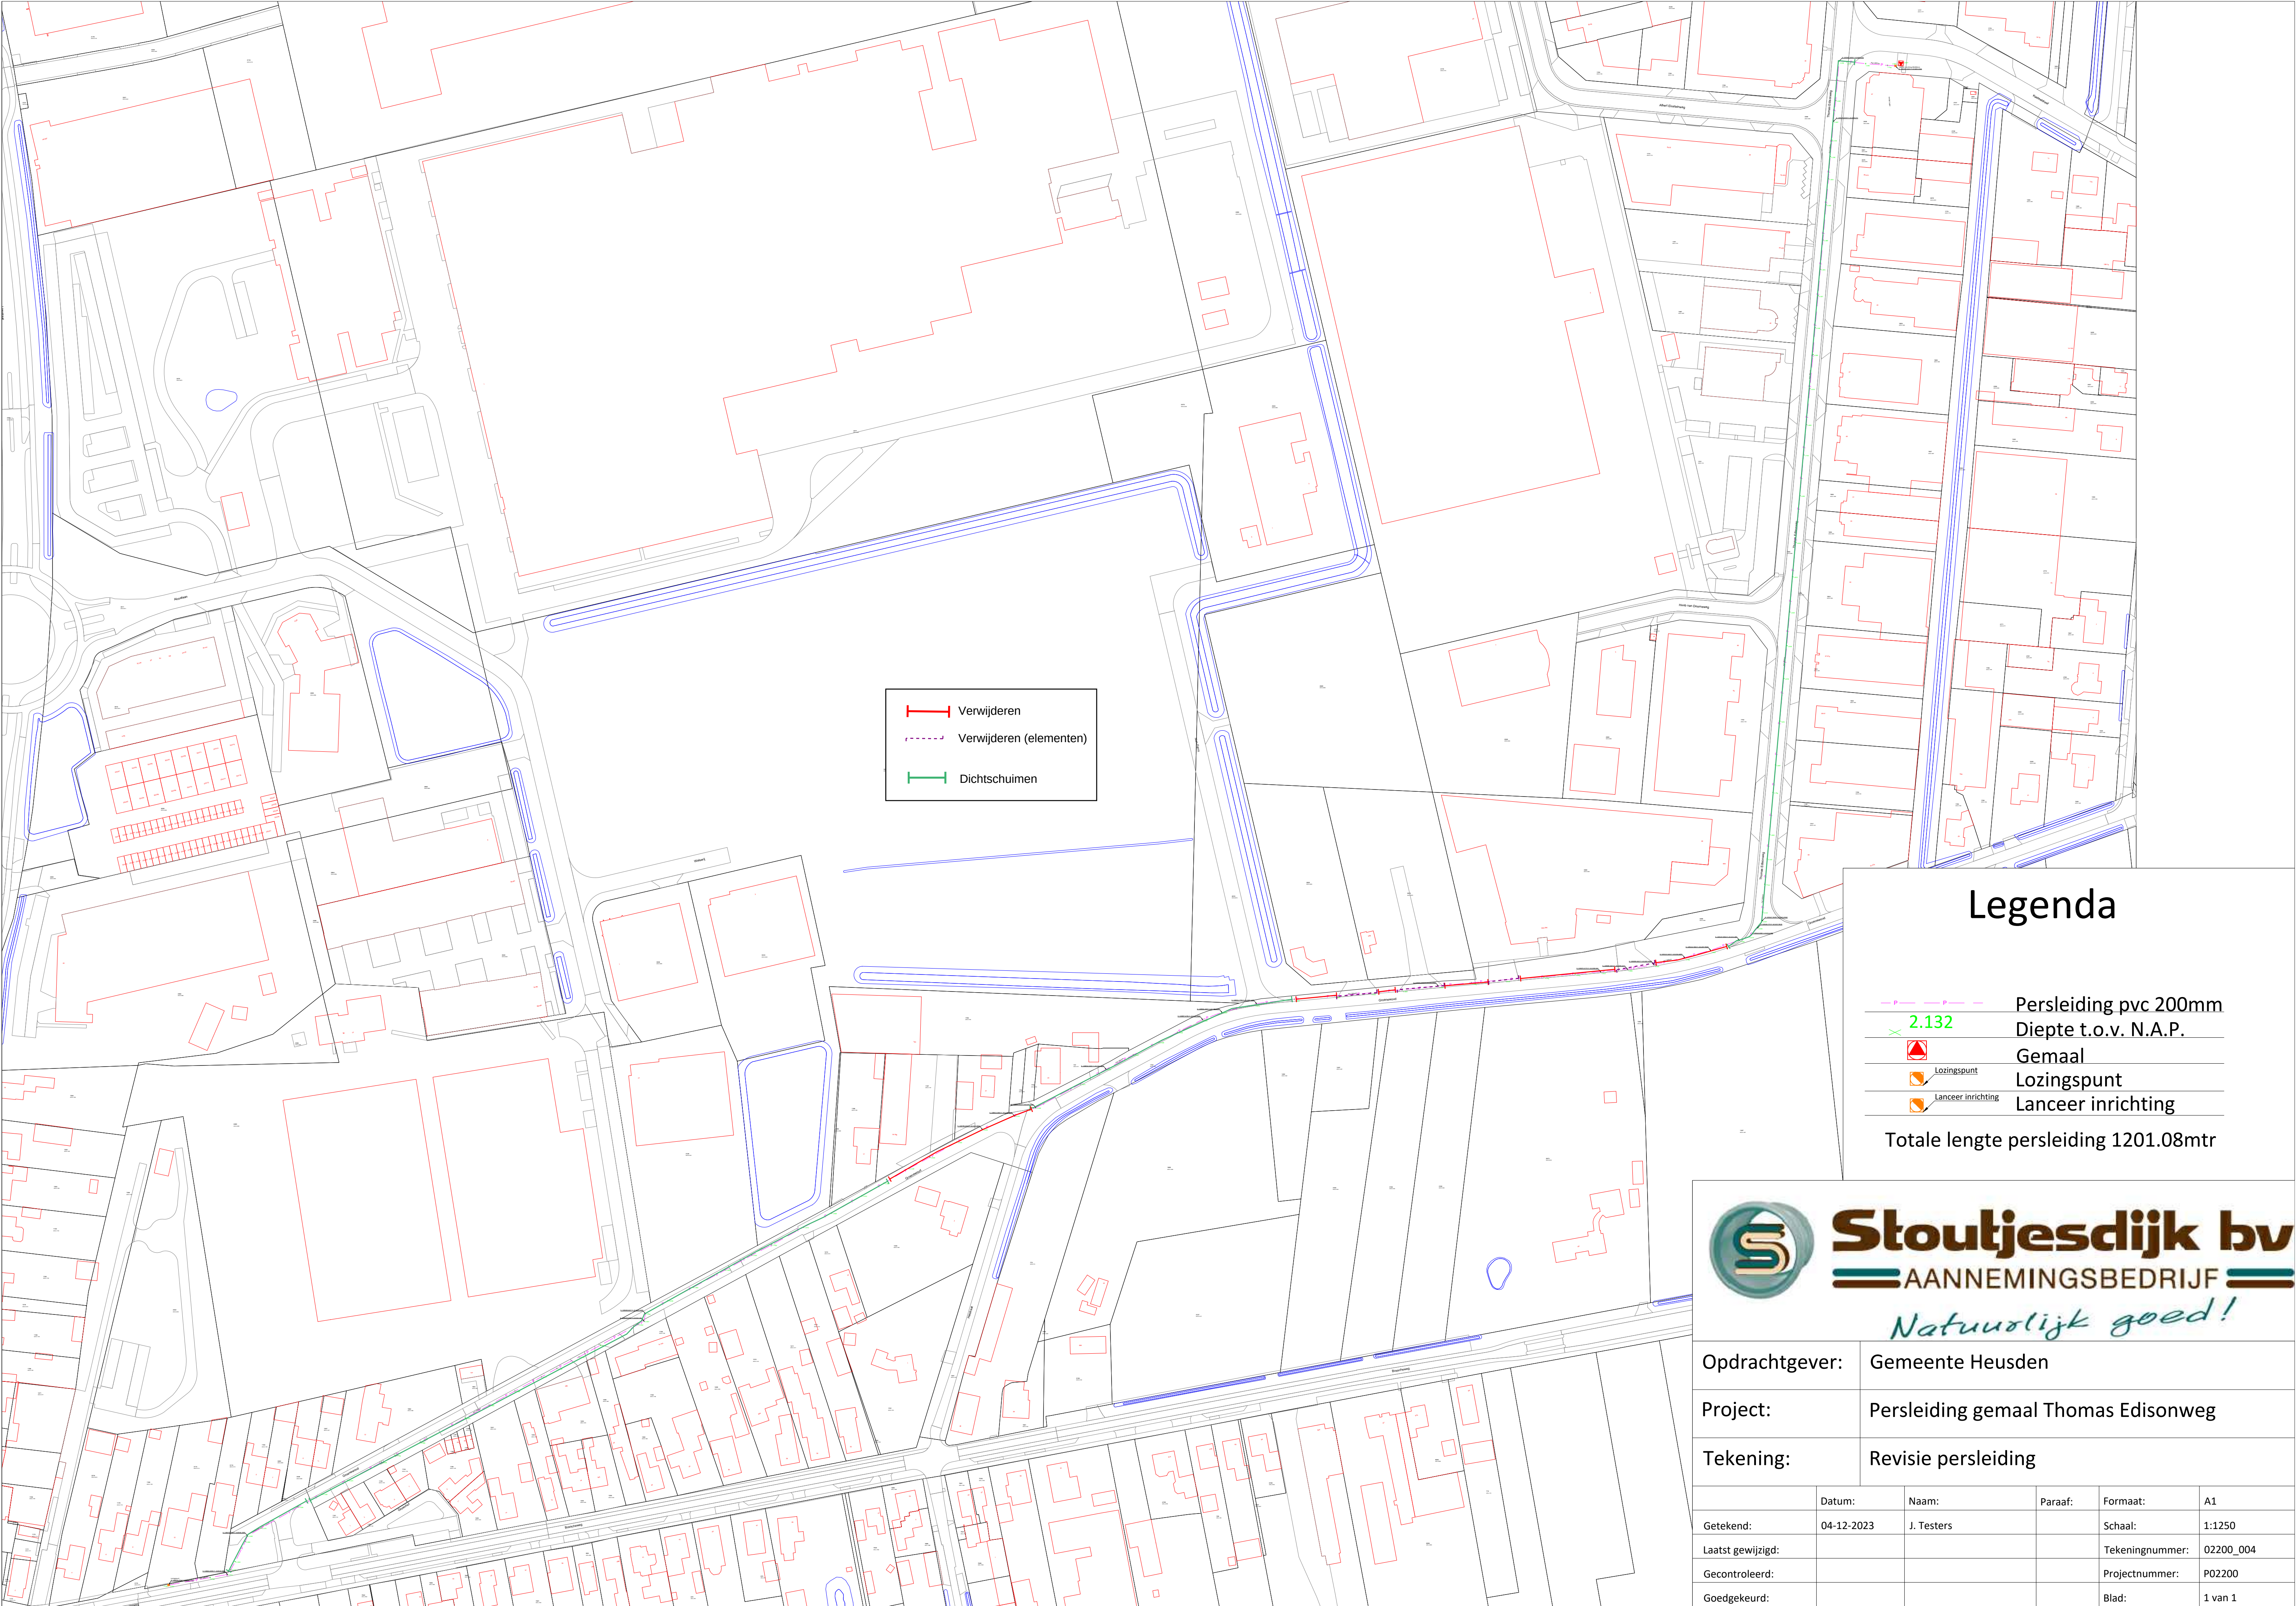

Verwijderen

Verwijderen (elementen)

Dichtschuimen

Legenda

Persleiding pvc 200mm

< 2.132

Diepte t.o.v. N.A.P.

Gemaal

Lozingspunt

Lanceer inrichting

Totale lengte persleiding 1201.08mtr

Stoutjesdijk bv
AANNEMINGSBEDRIJF
Natuurlijk goed!

Opdrachtgever:	Gemeente Heusden				
Project:	Persleiding gemaal Thomas Edisonweg				
Tekening:	Revisie persleiding				
	Datum:	Naam:	Paraaf:	Formaat:	A1
Getekend:	04-12-2023	J. Testers		Schaal:	1:1250
Laatst gewijzigd:				Tekeningnummer:	02200_004
Gecontroleerd:				Projectnummer:	P02200
Goedgekeurd:				Blad:	1 van 1