


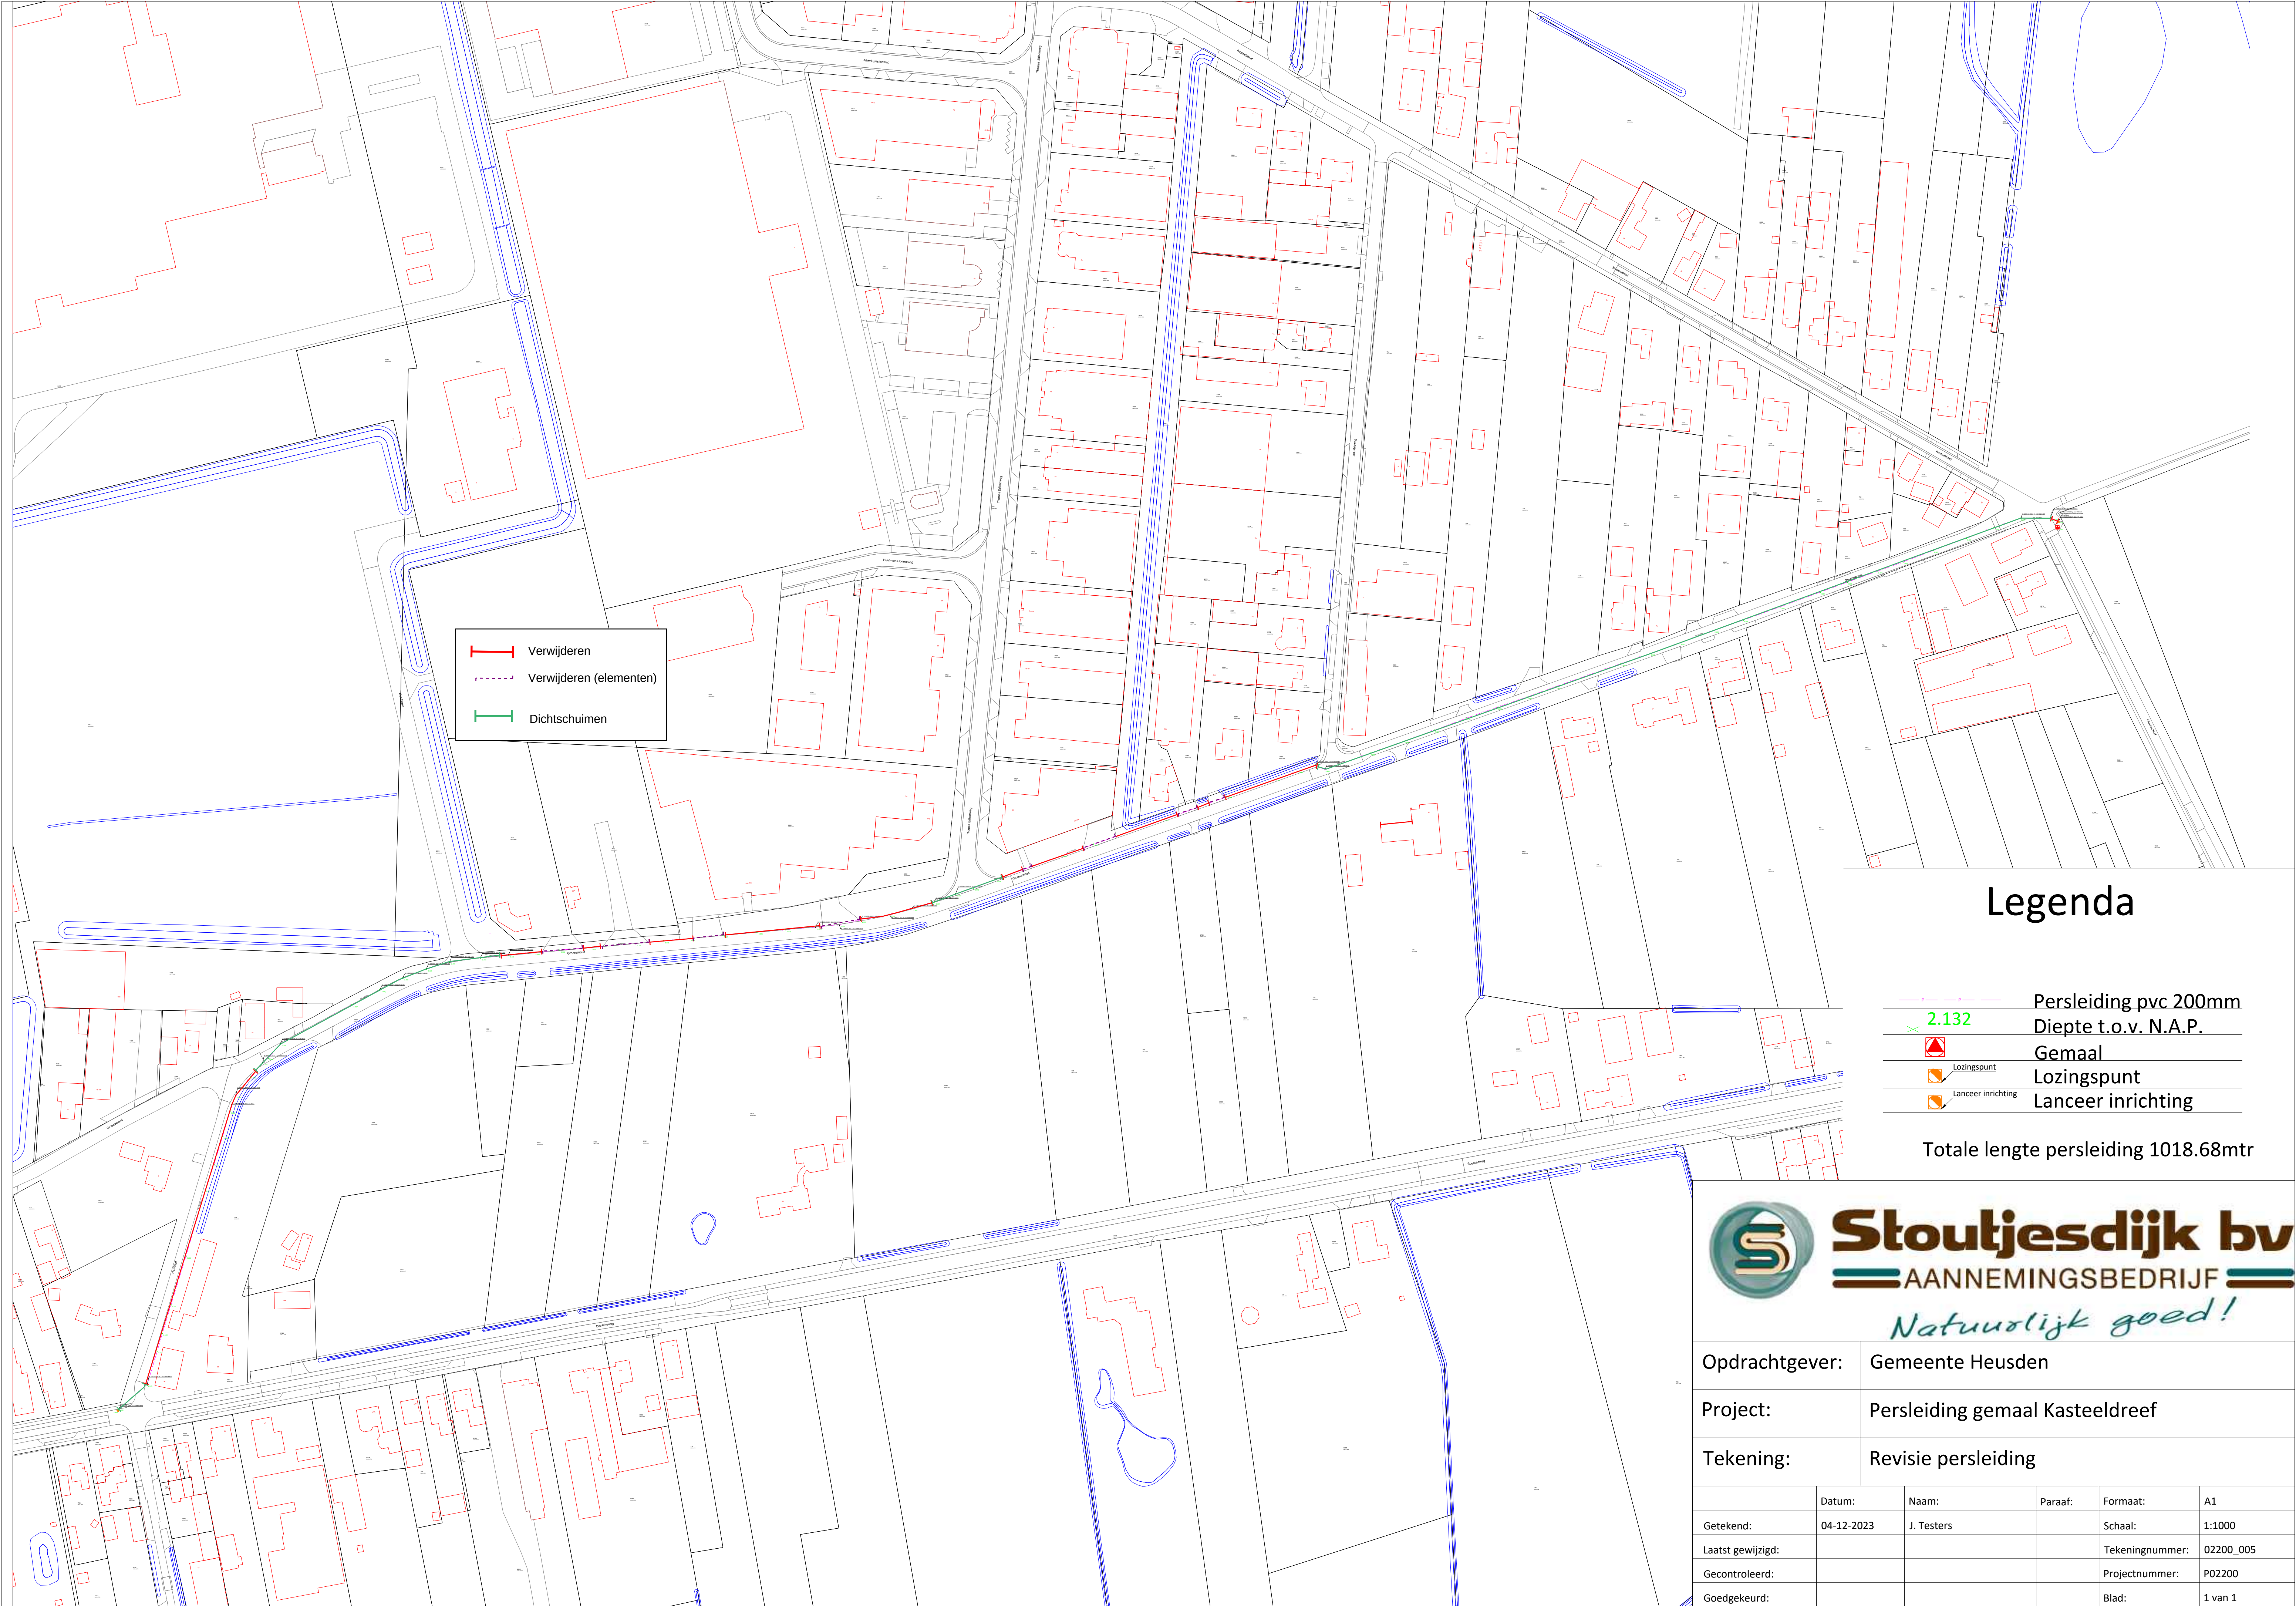

Opdrachtgever:		Gemeente Heusden			
Project:		Persleiding gemaal Kasteeldreef			
Tekening:		Revisie persleiding			
	Datum:	Naam:	Paraaf:	Formaat:	A1
Getekend:	04-12-2023	J. Testers		Schaal:	1:1000
Laatst gewijzigd:				Tekeningnummer:	02200_005
Gecontroleerd:				Projectnummer:	P02200
Goedgekeurd:				Blad:	1 van 1