


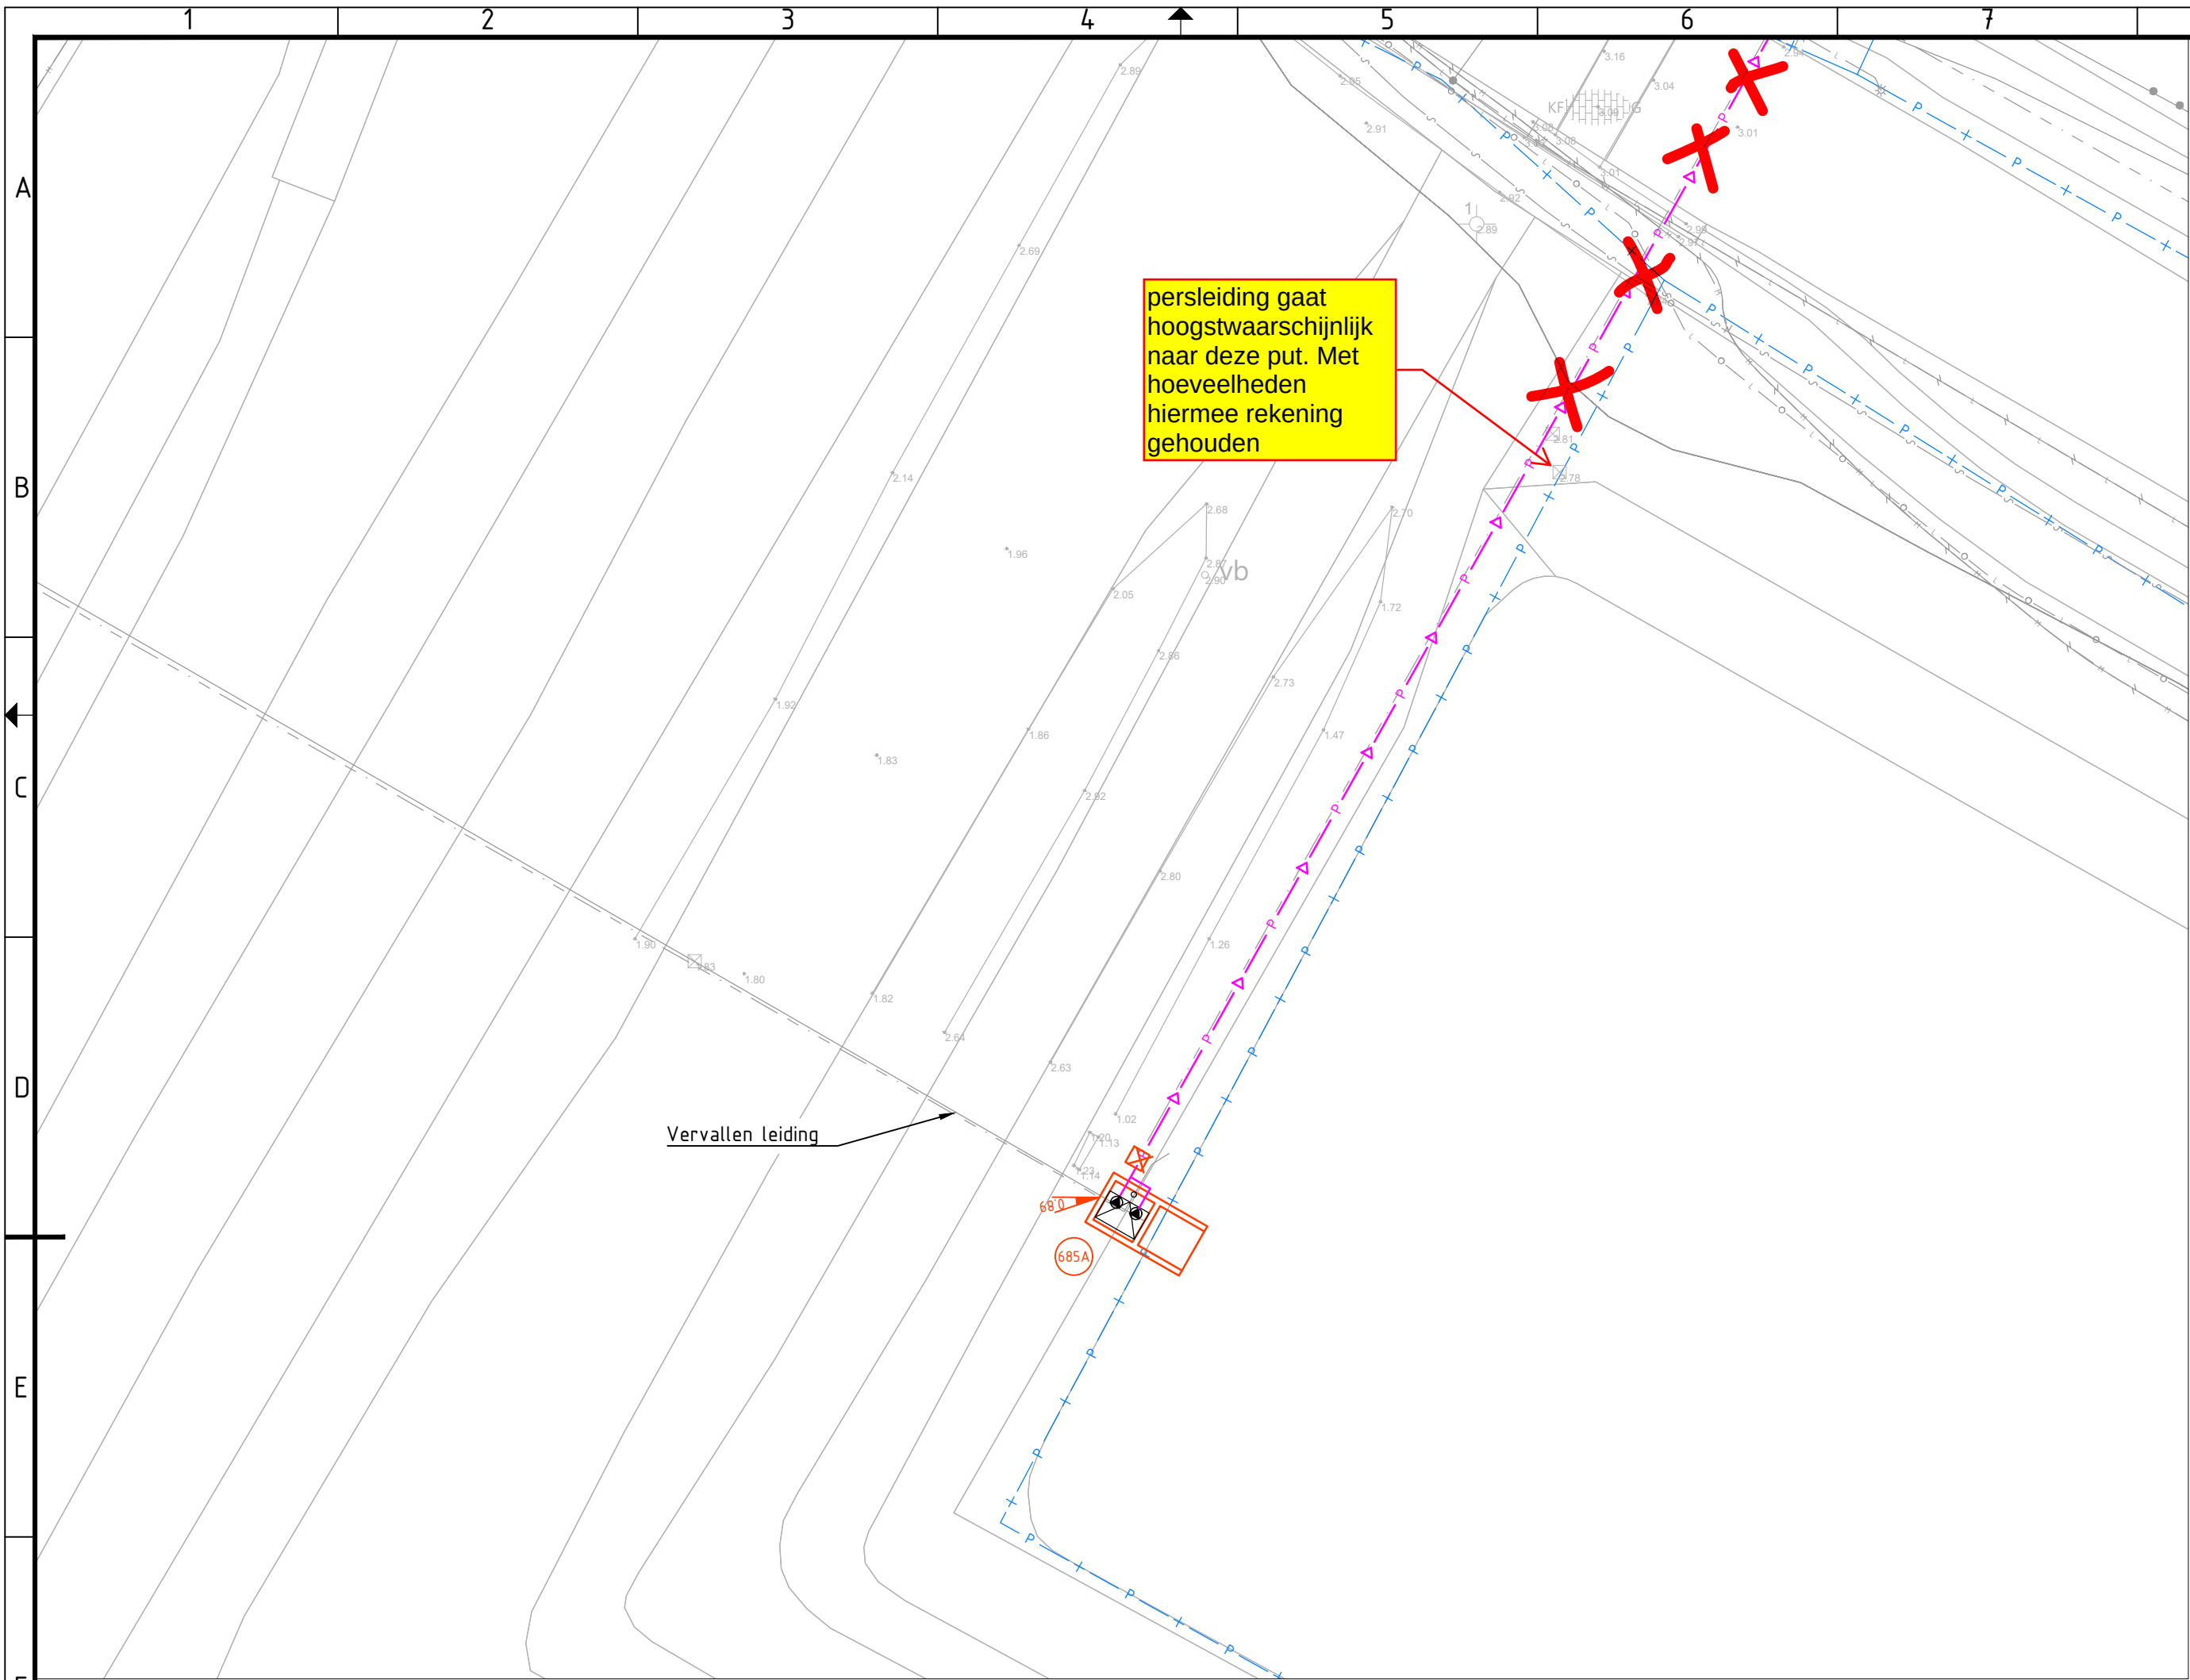

Verklaring

Pompput met putnummer en putdekselniveau

Persleiding ø160 SDR17 PN10

PIG installatie

Kadaster

Sparings-, en opstellingstekening afstemmen met E-M



2	17-04-2024	Div. wijzigingen na overleg opdrachtgever 10-04-2024	AVU	-	RBO	-	MR	-
1	22-03-2024	Diverse wijzigingen	AVU	-	RBO	-	MR	-
0	08-12-2023		PSCHU	-	MR	-	MR	-
Versie	Datum	Omschrijving	Opsteller	Par.	Verificatie	Par.	Validatie	Par.

Renoveren gemalen en persleidingen Heusden

Onderdeel

Gemaal: 685A Heusden

Opdrachtgever

Gemeente Heusden

Fase

Voorontwerp

Projectnummer

HSD036

Formaat

A2.1

Tekeningnummer

2023-2104

Schaal

1: 200

Behorende bij doc. nr.

Roermond

Schoolstraat 8, 6046 BN Herten

Postbus 14, 6040 AA Roermond

's-Hertogenbosch

Hinham 152-E, 5246 AK Rosmalen

Postbus 2309, 5202 CH 's-Hertogenbosch

088 - 3366333

info@kragten.nl

www.kragten.nl

kragten

m


4

8


12

16


20

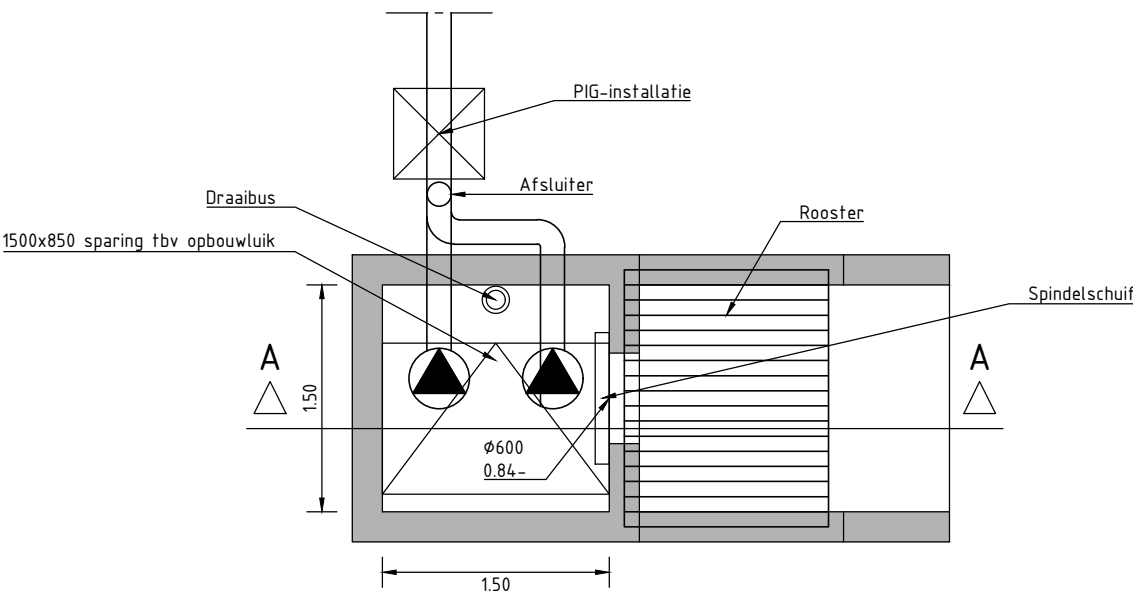

Detail: Gemaal 685A
Schaal 1:50

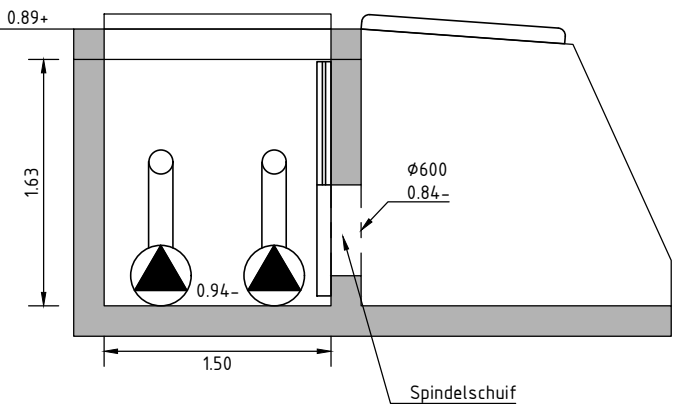

Doorsnede A-A
Schaal 1:50

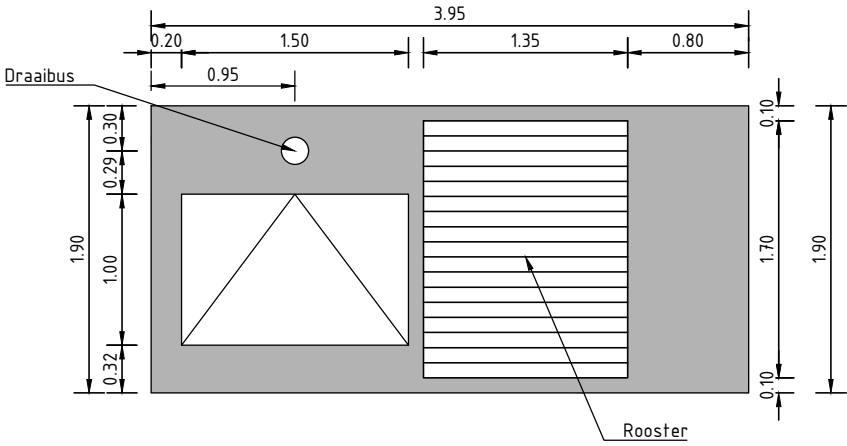

Bovenaanzicht dekplaat tbv sparings
Schaal 1:50