




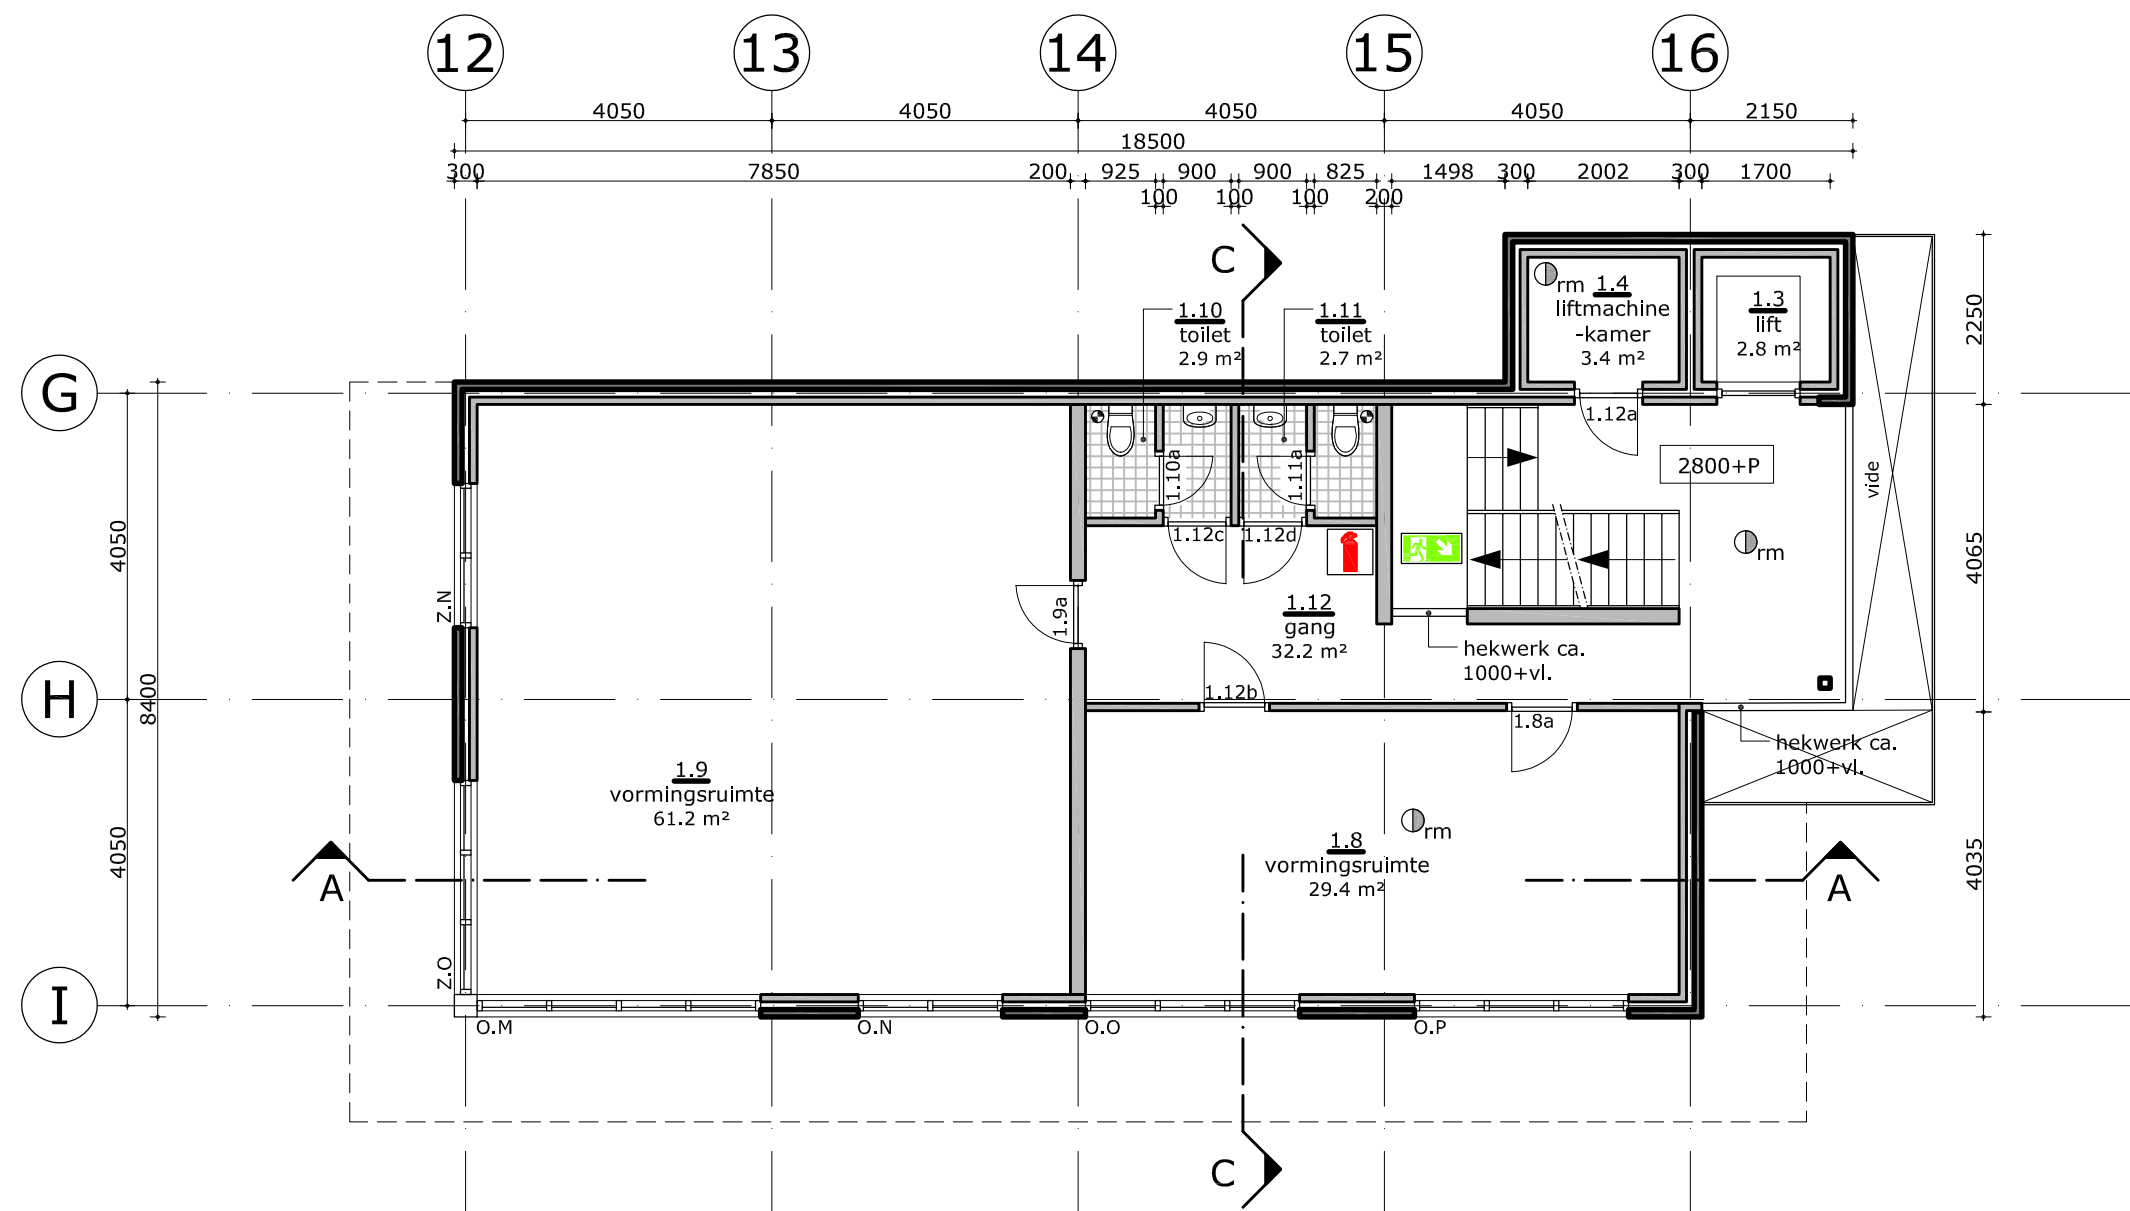

1e VERDIEPING

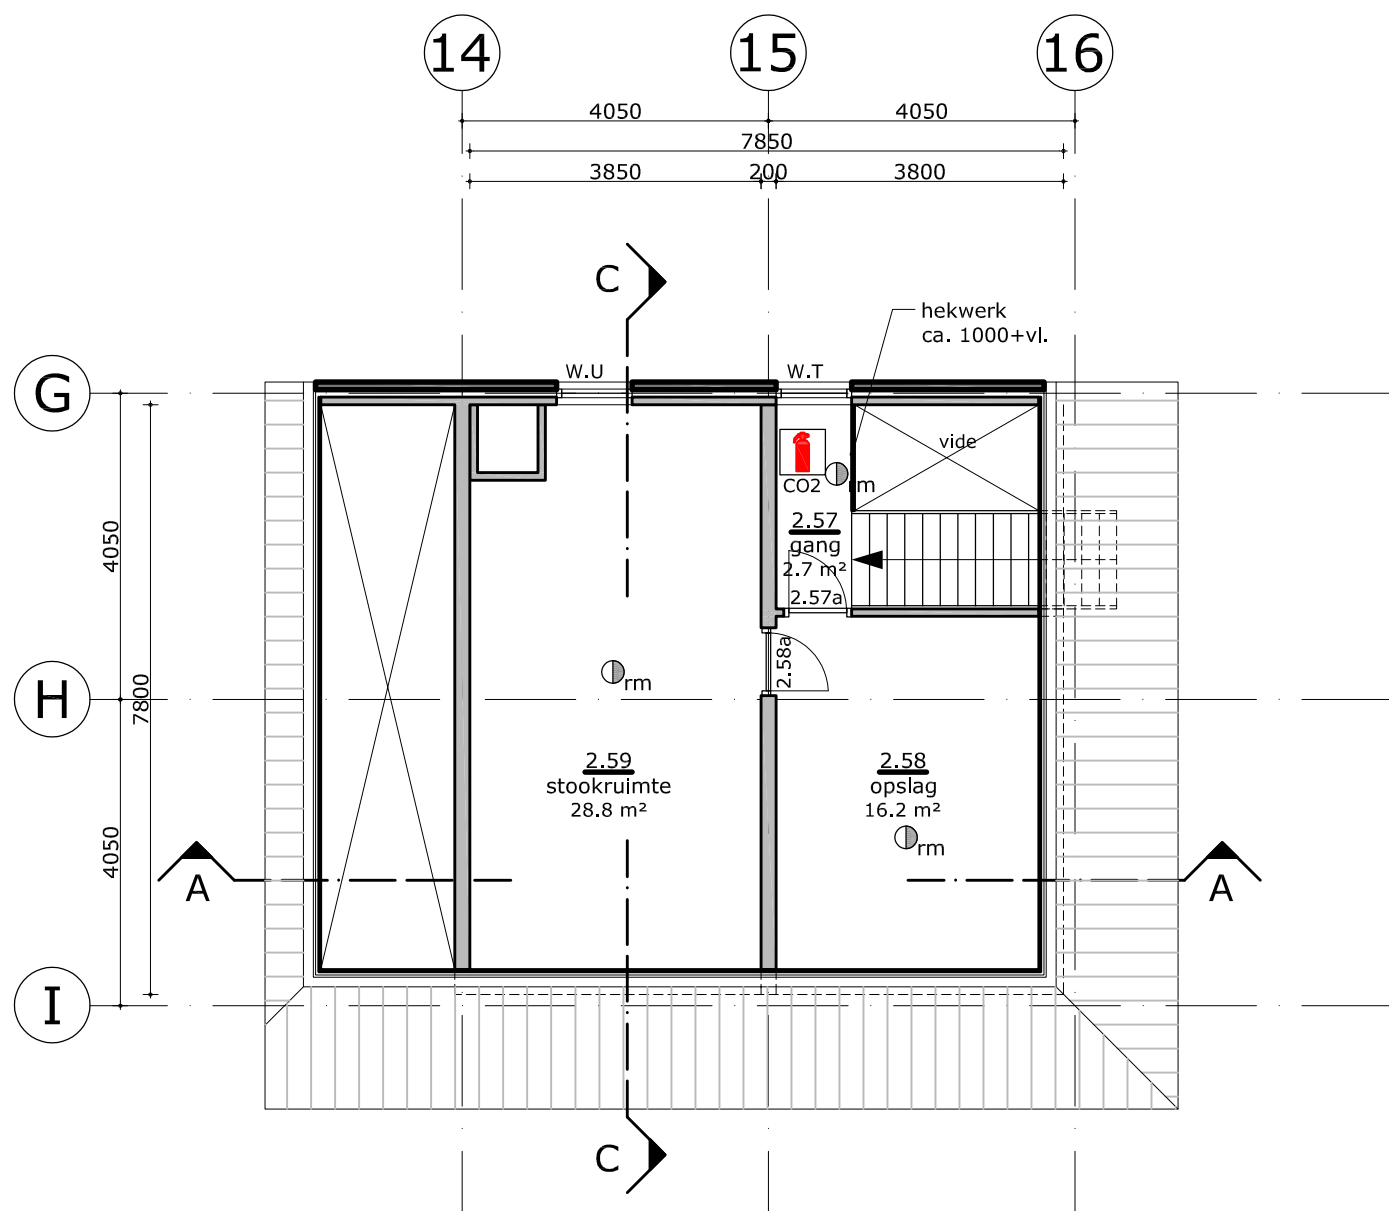

2e VERDIEPING

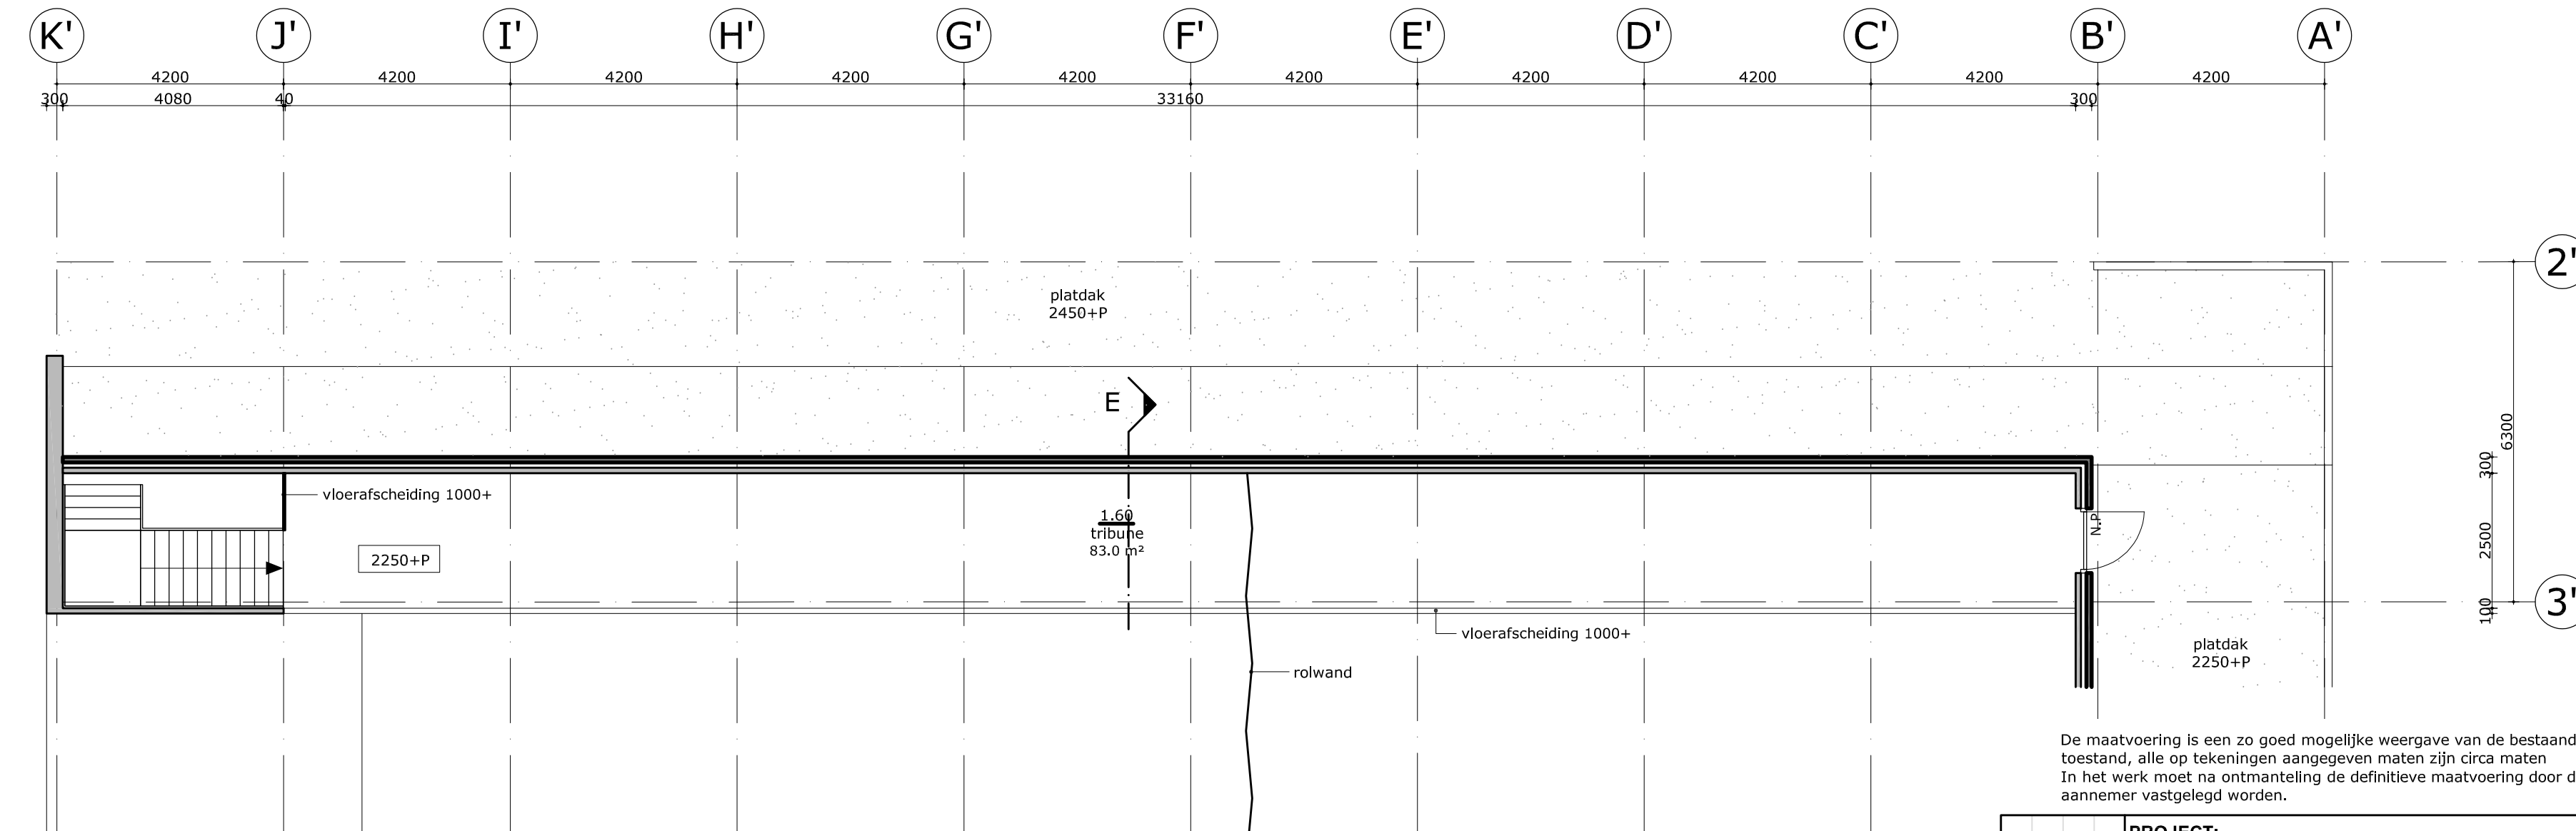

1e VERDIEPING

- renvooi
- gevelsteen 100mm
 - luchtsponw
 - binnenblad 100mm
 - stenen binnenwand
 - lichte scheidingwand
 - dakbedekking, 3 lagen ruberoid
 - awatekt dakisolatie/hwc plaat 40/70mm
 - gewapend beton
 - maaiveld/grondslag
 - bitumen dakbedekking
 - dakpannen
 - houtconstructies/balken/spanten
 - belendende bebouwing
 - tegels op vloer
 - PU gietvloer met sanitaire holplint
 - schoonloopmat
 - hemelwaterafvoer
 - hwa stadsuitloop
 - N.A.
 - Noodafvoer
 - vluchtwegaanduiding
 - brandslanghaspel
 - schuim / poederblusser
 - CO2
 - CO2 blusser
 - BLD
 - blusdeken
 - handmelder
 - AED
 - Automatische Externe Defibrillator
 - ruimte voorzien van noodverlichting.
 - ruimte voorzien van rookmelder(s).
 - SL
 - Deur welke direct te openen is zonder gebruik te maken van losse hulp-middelen.
 - Pb
 - Met lichte druk tegen de deur te openen of met panieksluiting conform NEN-EN 1125. De deur dient in vluchtrichting te draaien.
 - mechanische ventilatie
 - douchekop
 - ladder bergingspunt
 - paneel brandmeldinstallatie

De maatvoering is een zo goed mogelijke weergave van de bestaande toestand, alle op tekeningen aangegeven maten zijn circa maten. In het werk moet na ontmanteling de definitieve maatvoering door de aannemer vastgelegd worden.

			GET.:	PROJECT: Wijkcentrum en bibliotheek - Huesmolen De Huesmolen 60 1625 HZ Hoorn		OPDRACHTGEVER: Gemeenten Hoorn Nieuwesteeg 42, 1621 EE Hoorn	
			DATUM:	ONDERDEEL: Bestaande toestand verdiepingen		BBA[®] Bouwkundige Begeleidings Adviesgroep BBA bv Postbus 120 1940 AC Beverwijk E bba@bba-bv.nl I www.bba-bv.nl De Trompet 1990 1967 DB Heemskerk T 0251-24 22 47 F 0251-24 81 27	
				TEKENINGNR: BA0-2002	FORMAAT: A2		
				SCHAAL: 1:100			
			PROJECTNR: 2021P123.4	D.D.: 16-10-2023			
			Wijz.:	GETEKEND: JG			

cad-tekening, geen handmatige wijziging toegestaan

Alle maten in het werk te controleren

cad-tekening, geen handmatige wijziging toegestaan