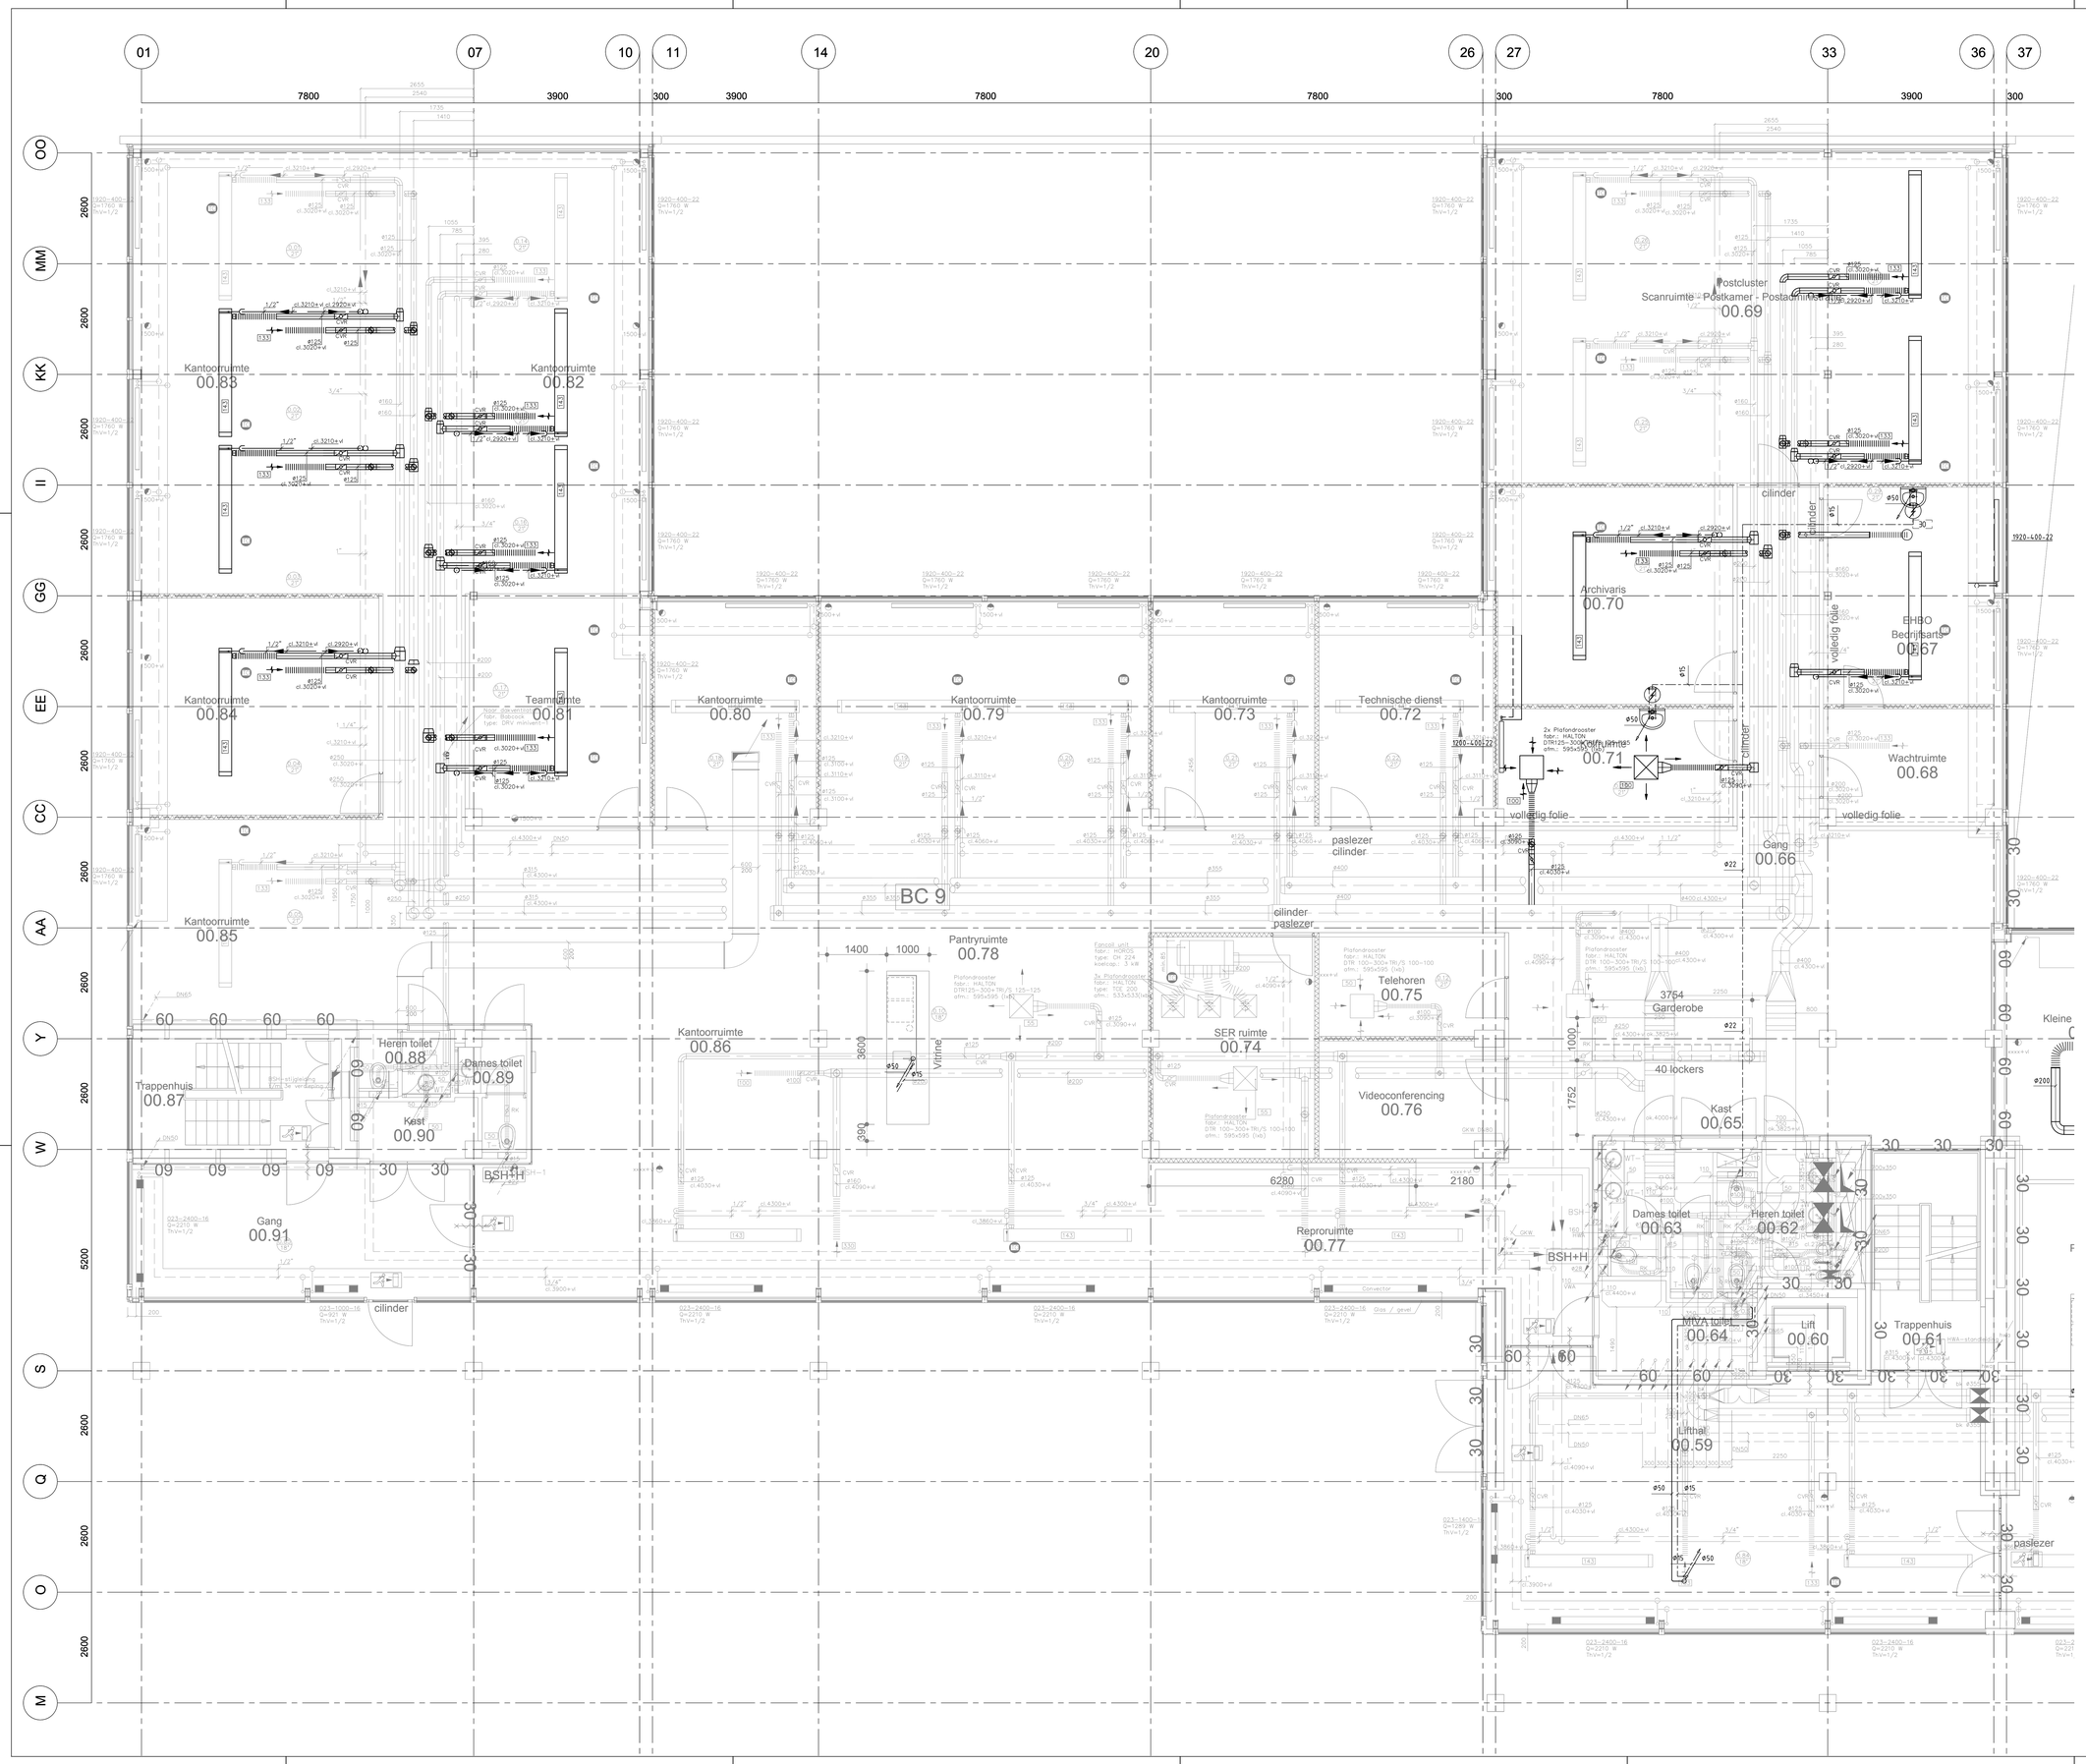

RENV001

- Bestaand kanaal verplaatsen
- Bestaand kanaal
- Lucht toevoer kanaal nieuw
- Lucht retour kanaal nieuw
- Lucht toevoer rooster
- Lucht retour rooster
- GKW toevoer leiding
- GKW retour leiding
- CV toevoer leiding
- CV retour leiding

POS	AANT	BENAMING	FABRIKAAT / LEV.	TYPE / FIG.	DOORL. / AFM.	OPMERKING
30	-	-	-	-	-	-
29	-	-	-	-	-	-
STEMPELRUIMTE

bam techniek Regio Oost

Definitief

DATUM
17-04-2014

SITUATIE PLATTEGROND

N

bam techniek Regio Oost
Postbus 1159 7301 BK APELDOORN
telefoon: 055-5387600
fax: 055-5387596
E-MAIL: apeldoorn@bamtechniek.nl

WIJZIGING | DATUM | ACCOORD | UITGEVOERD

PROJECT:
Huisvesting OM Arnhem
Eusebiusbinnensingel 28
6811 BX Arnhem

ONDERWERP:
Werktuigbouwkundige Installaties
Lucht, CV, GKW en Sanitaire installatie
Begane grond bouwdeel A

SCHAAL	1:50	A0			
GETEKEND	WvG		17	04	2014
ACCOORD	WS		17	04	2014
FILE	W-570-00.dwg				

PROJ.NR.: 197001
FASE: REVISIE
TEK.NR.: W-570-00
BLAD 1 VAN 1

Deze tekening blijft ons eigendom en mag zonder schriftelijke toestemming niet gecopieerd of aan derden ter inzage worden gegeven noch voor derden worden gebruikt.