
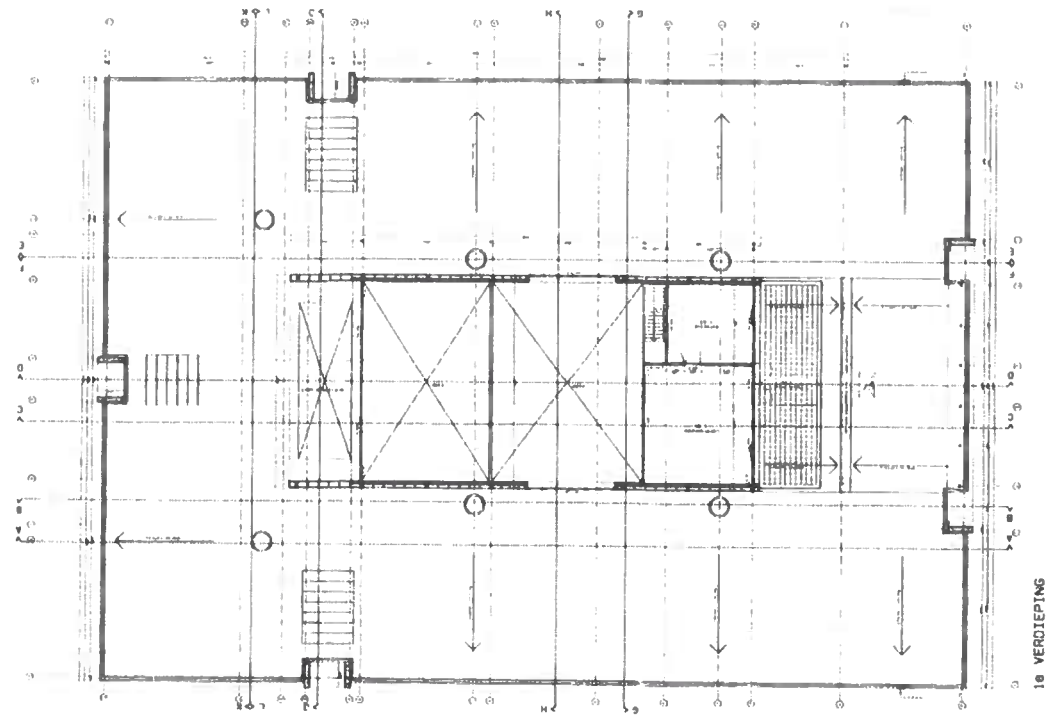


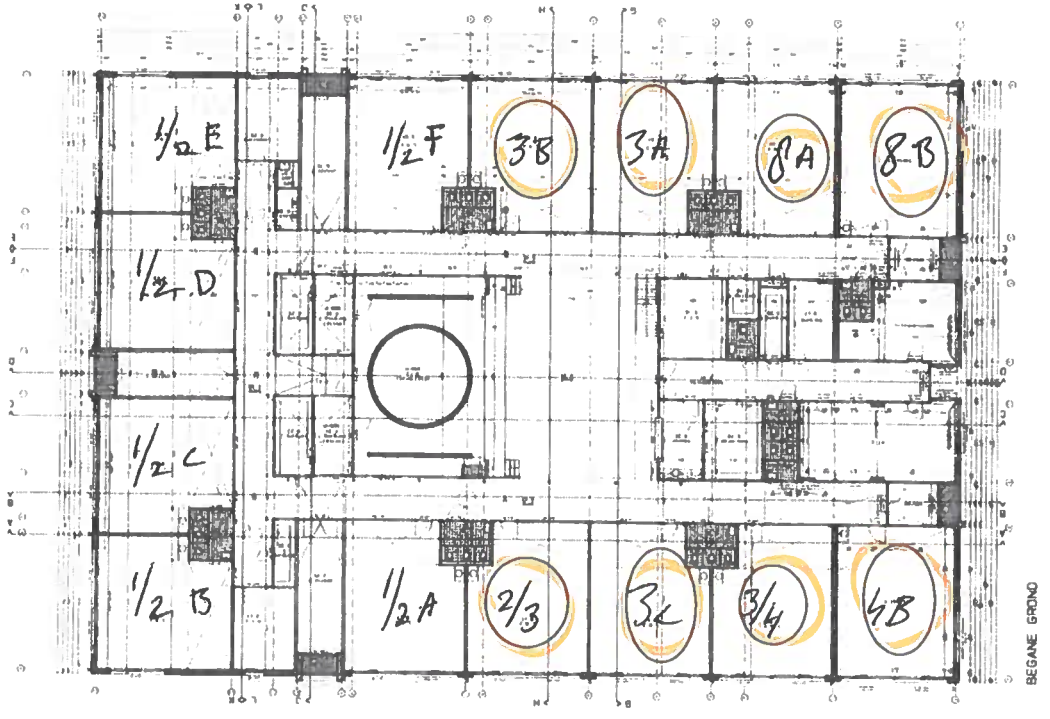

N
O
W
Z

Hout nr 13:
10 meters

WATEN IN HET NIEUW TE CONSTRUEREN
CONSTRUCTIEF VOLGENS ORANJE CONSTRUCTIEUR
INSTALLATIEF VOLGENS ORANJE INSTALLATEUR
ALLE RIJZEN, WANDJALON EN DETAILERING ALS BEST
NATUURLIJKE VERBODENEN NAAR MOGELIJK

[illegible][illegible]