

LEGENDA



BRAND


- Activeer de handbrandmelder
- Bel direct 112
- Meld:
 - uw naam
 - de omvang van de brand
- Aanwezig in de omgeving inlichten
- Probeer een beginnende brand te blussen
- Volg de instructies van de BHV-ers
- en/of Brandweer op
- Dank aan uw eigen veiligheid en die van anderen

LETSEL/ONGEVAL

- Bel direct 112
- Meld:
 - uw naam
 - de omvang van de brand
- Stel het slachtoffer gerust
- Laat het slachtoffer niet alleen

ONTRUIMING

- Schakel alle apparatuur uit
- Volg de instructies van de ontruimers
- en/of hulpdienstverleners op
- Verlaat direct in alle rust het gebouw
- Ga nooit terug
- Verleen indien nodig hulp aan anderen
- Meld u op de verzamelplaats zodat men weet dat u niet meer in het gebouw aanwezig bent

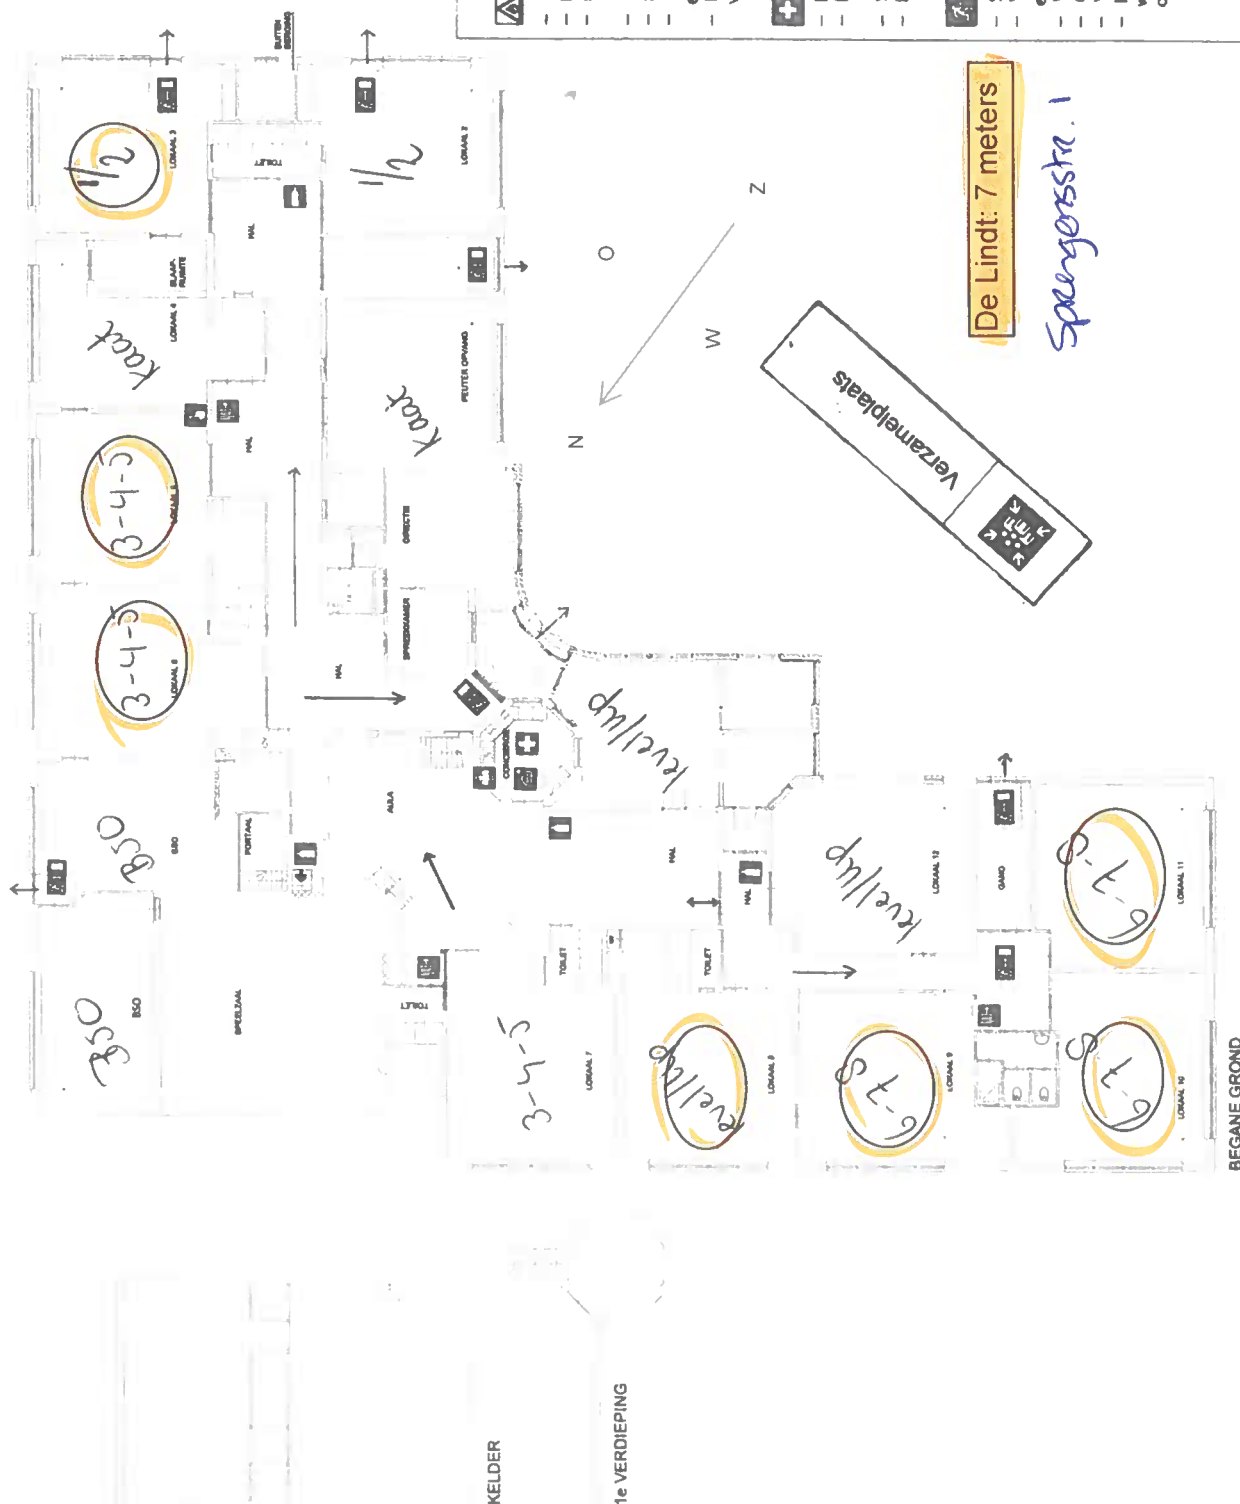

De Lindt: 7 meters

Spengersstr. 1

Verzamelplaats

BEGANE GROND