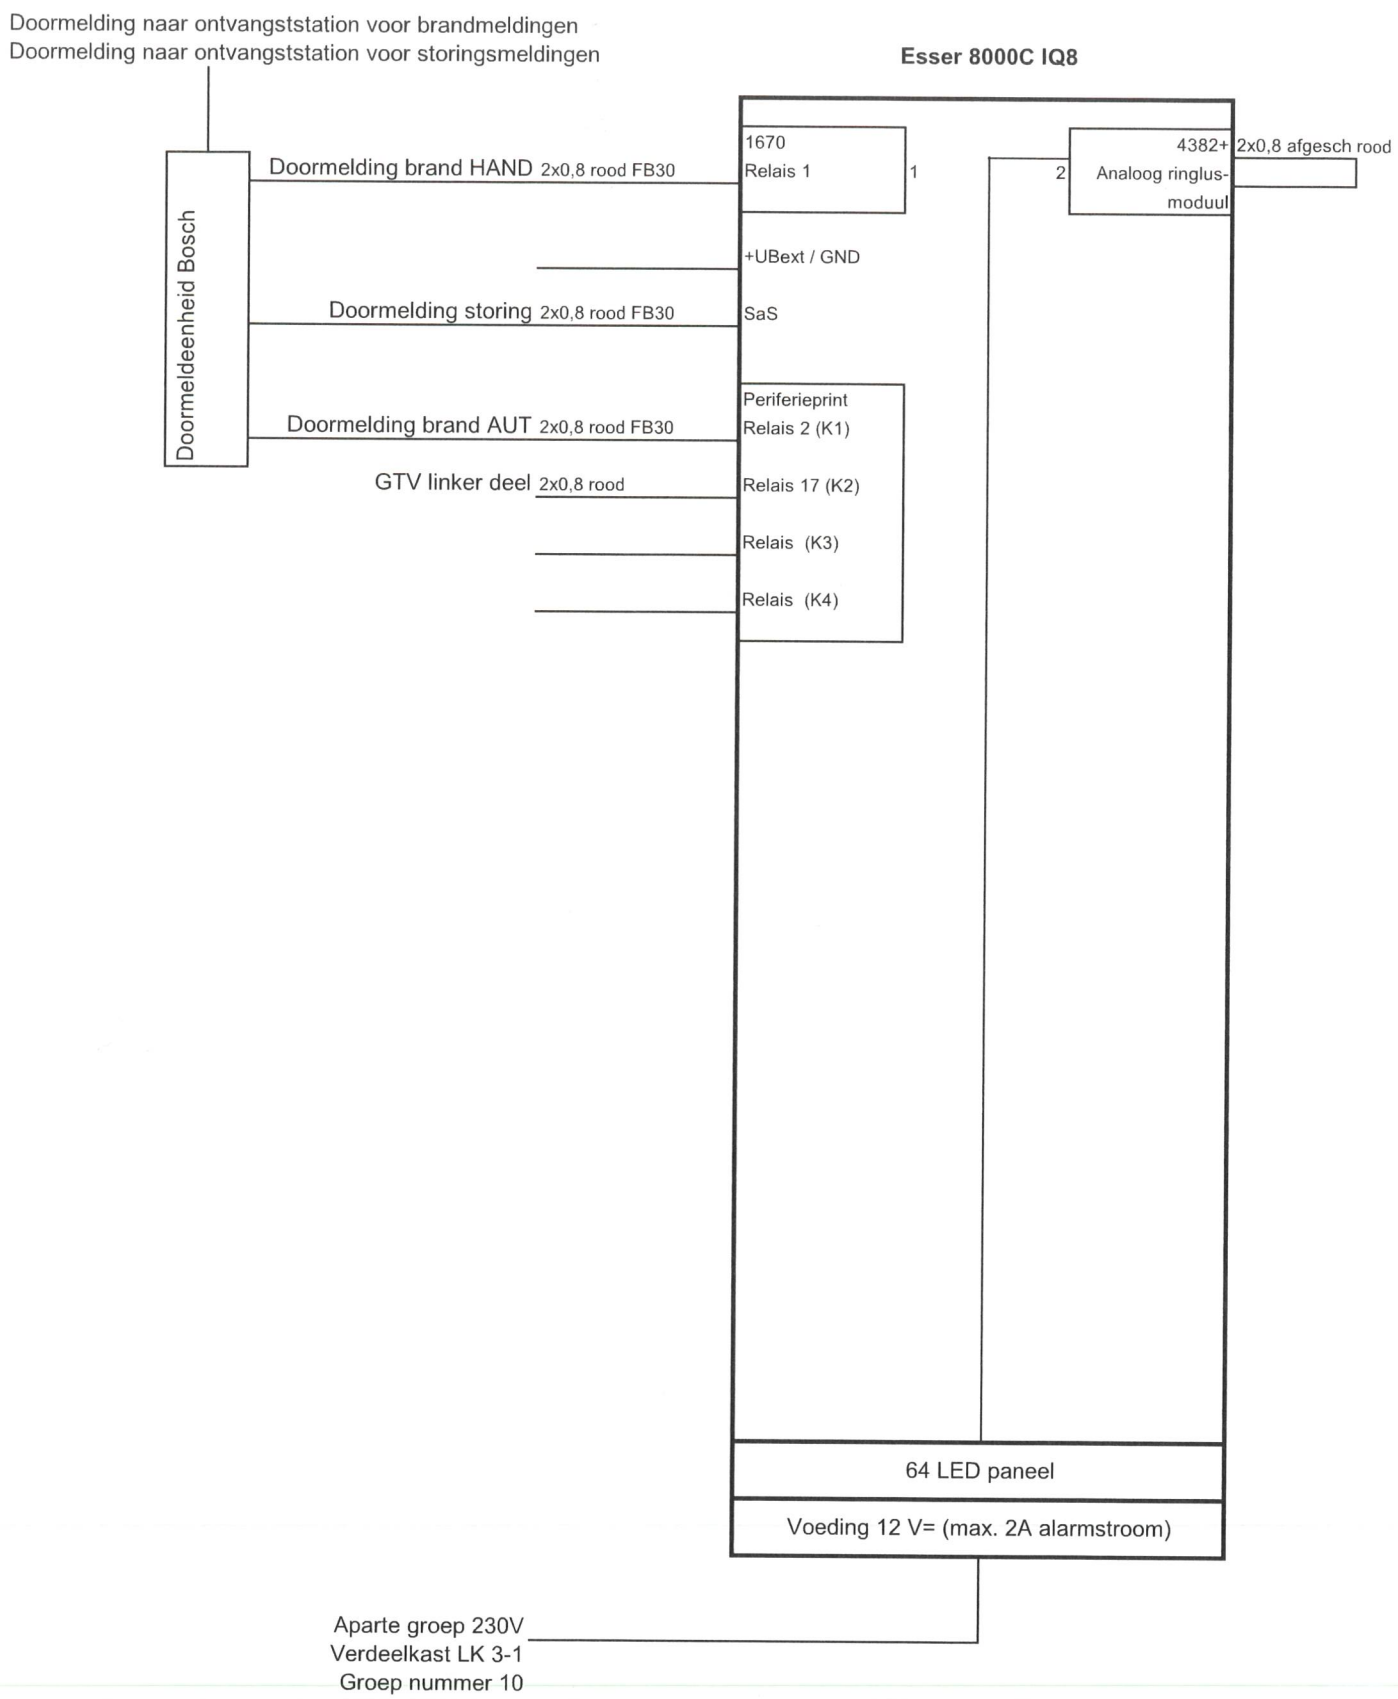

Ringlusnummer	O2T (2374)	O2T+SW (2384)	O (2371)	O+SW (2382)	TH DIFF (2271)	TH MAX (2171)	NI (1814NL)	NI WD (1824WD)	HM (4971)	SW (7206)	FL (7214)	SW+FL (7224)	Inleesmod. (4955IP)	Stuurmod. (4868IP)	12-relaiseenh. (8610.10)	32LED eenh. (8611.10)	4Gr./2R. Eenh. (8623.10)		Totaal	Max. RL lengte (meter)	Functiebehoud	Omschrijving
123			6	5			2		8	28				4					51	700	**JA**	
T			6	5			2		8	28				4					51			

11 x meldersokkel (5590 of 5591)
1 x set reserve ruitjes (4960)

* Bekabeling van sokkel naar nevenindicator 2x0,8 niet afgeschermd
** Bekabeling van sokkel naar nevenindicator IP44 3x0,8 niet afgeschermd
*** Minimaal 3x2x0,8 rood FB30 (beide panelen kunnen gecombineerd worden met bekabeling)

bam
BAM Bouw en Techniek - Noordwest
Postbus 94595, 1090 GN Amsterdam ZO
Tel. (020) 660 03 00
E-mail noordwest@bam.com

Wijziging	Naam	Akkoord	Datum
01	RK		30-06-20
02			
03			
04			
05			
06			
07			
08			

Project: Gemeentehuis Halfweg
Brand- en ontruimingsinstallatie

Onderwerp: Blokschema

Schaal	n.v.t.	A3	Datum
Naam	RK		15-05-20
Akkoord			
Doc.nr.			

Proj.nr.: NW087641
Fase: Revisie
Tek.nr.: 103

Afdrukdatum: 30-6-2020