



Groen = open ontgraving  
Rood = boring

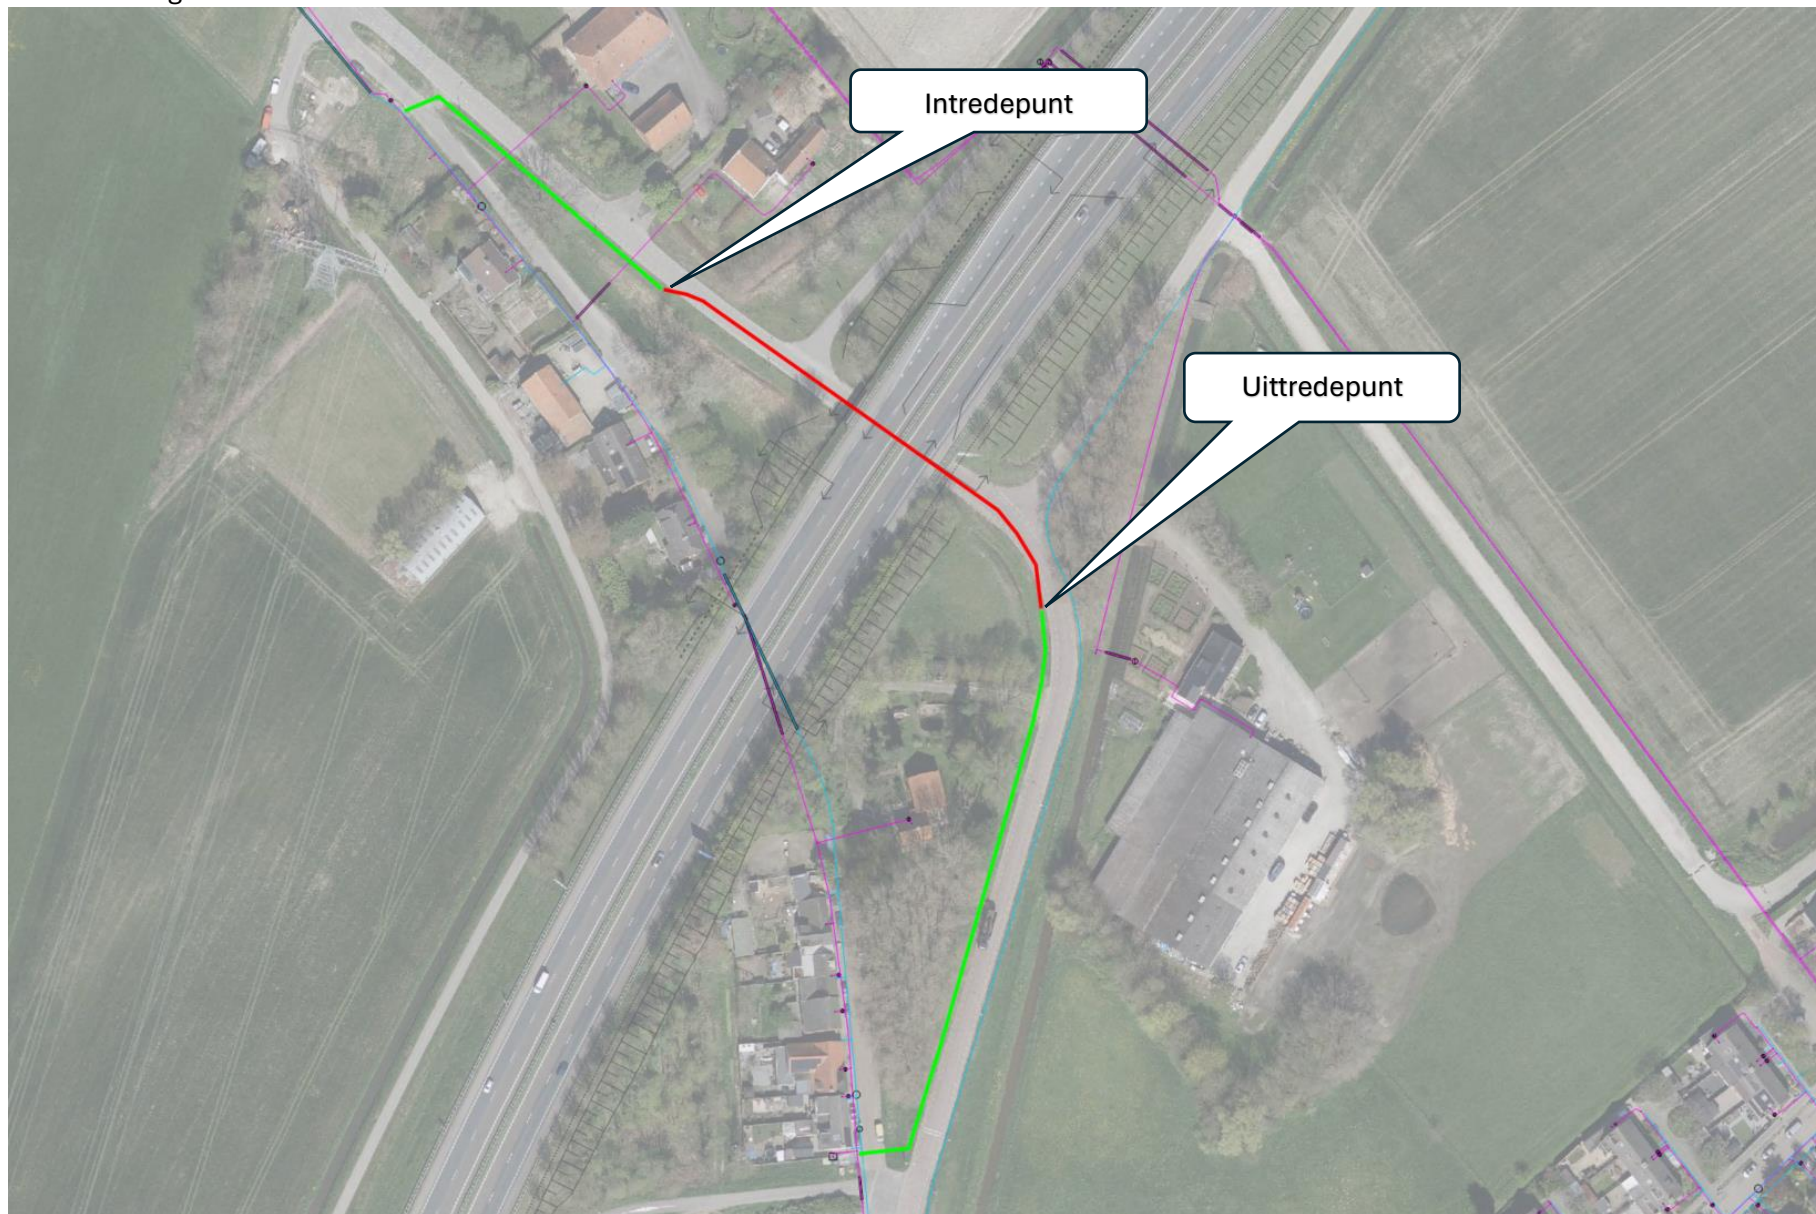

Groen = open ontgraving  
Rood = boring

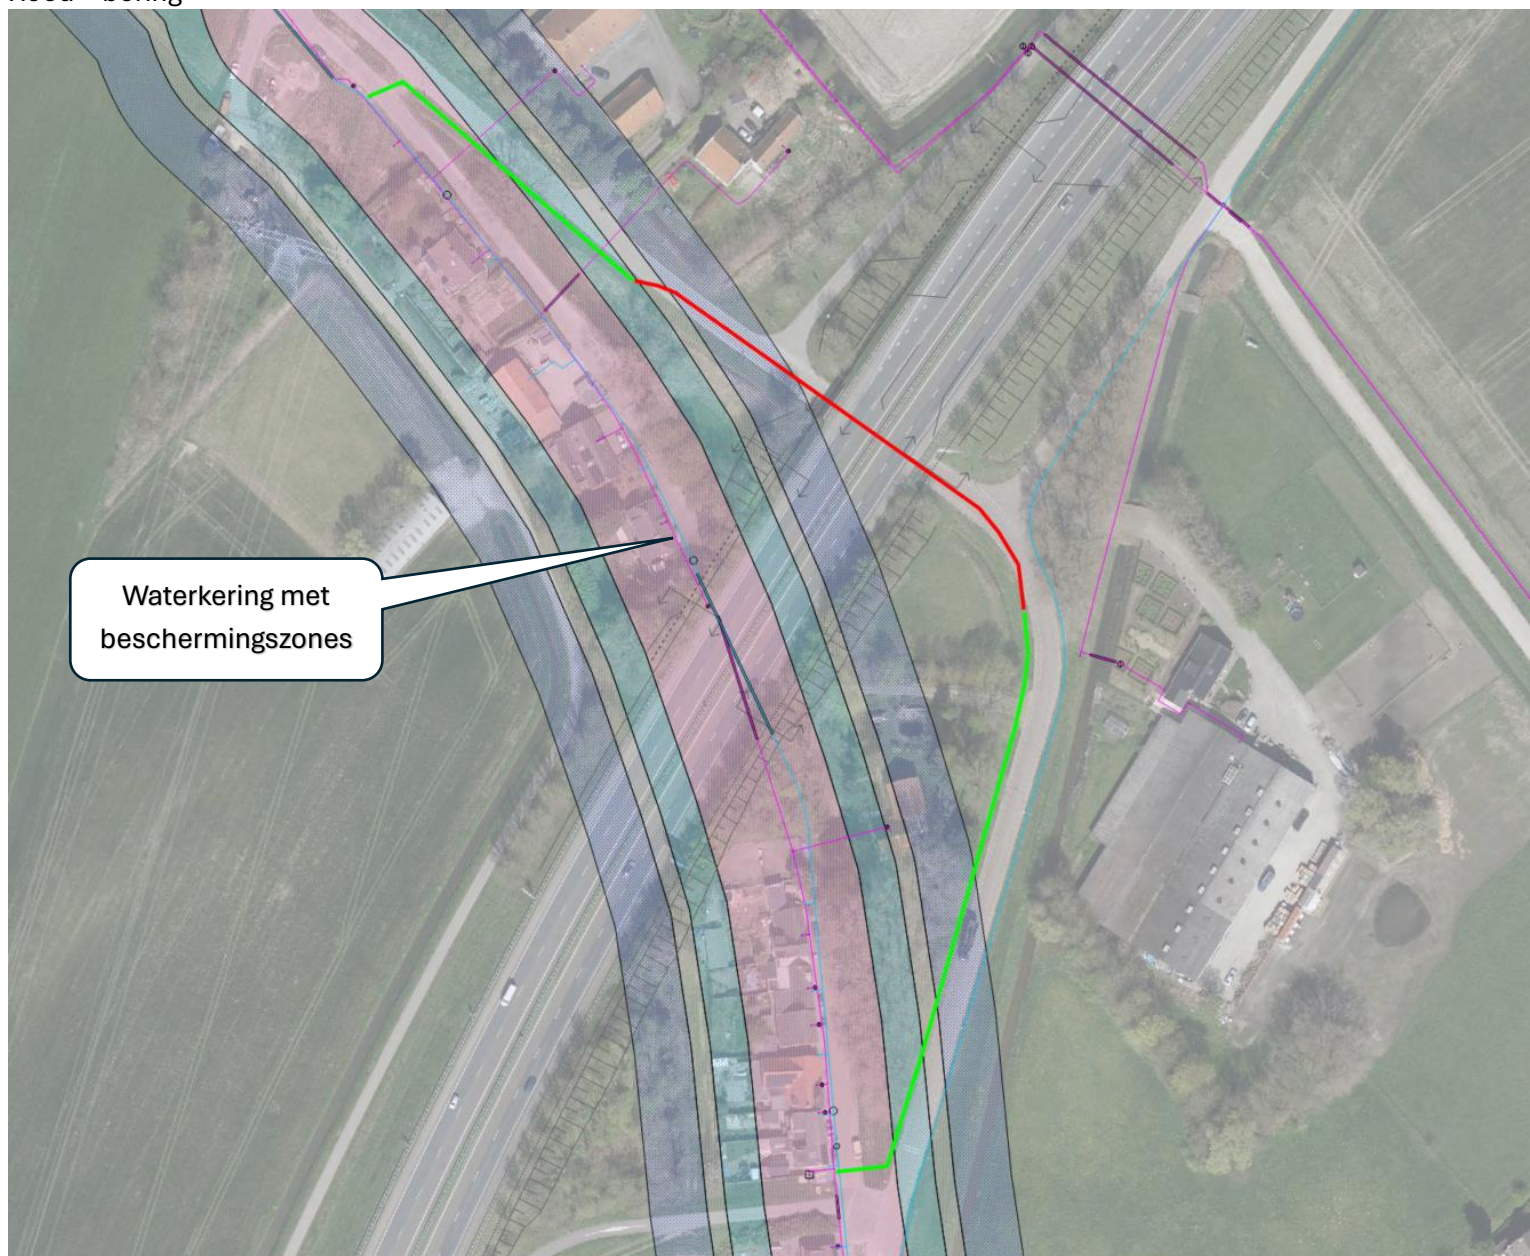

Verleggingsvoorstel Brabant Water en Enexis Standdaarbuiten MJPG.  
Versie 0.1 d.d. 11 juni 2024

Groen = open ontgraving  
Rood = boring

