


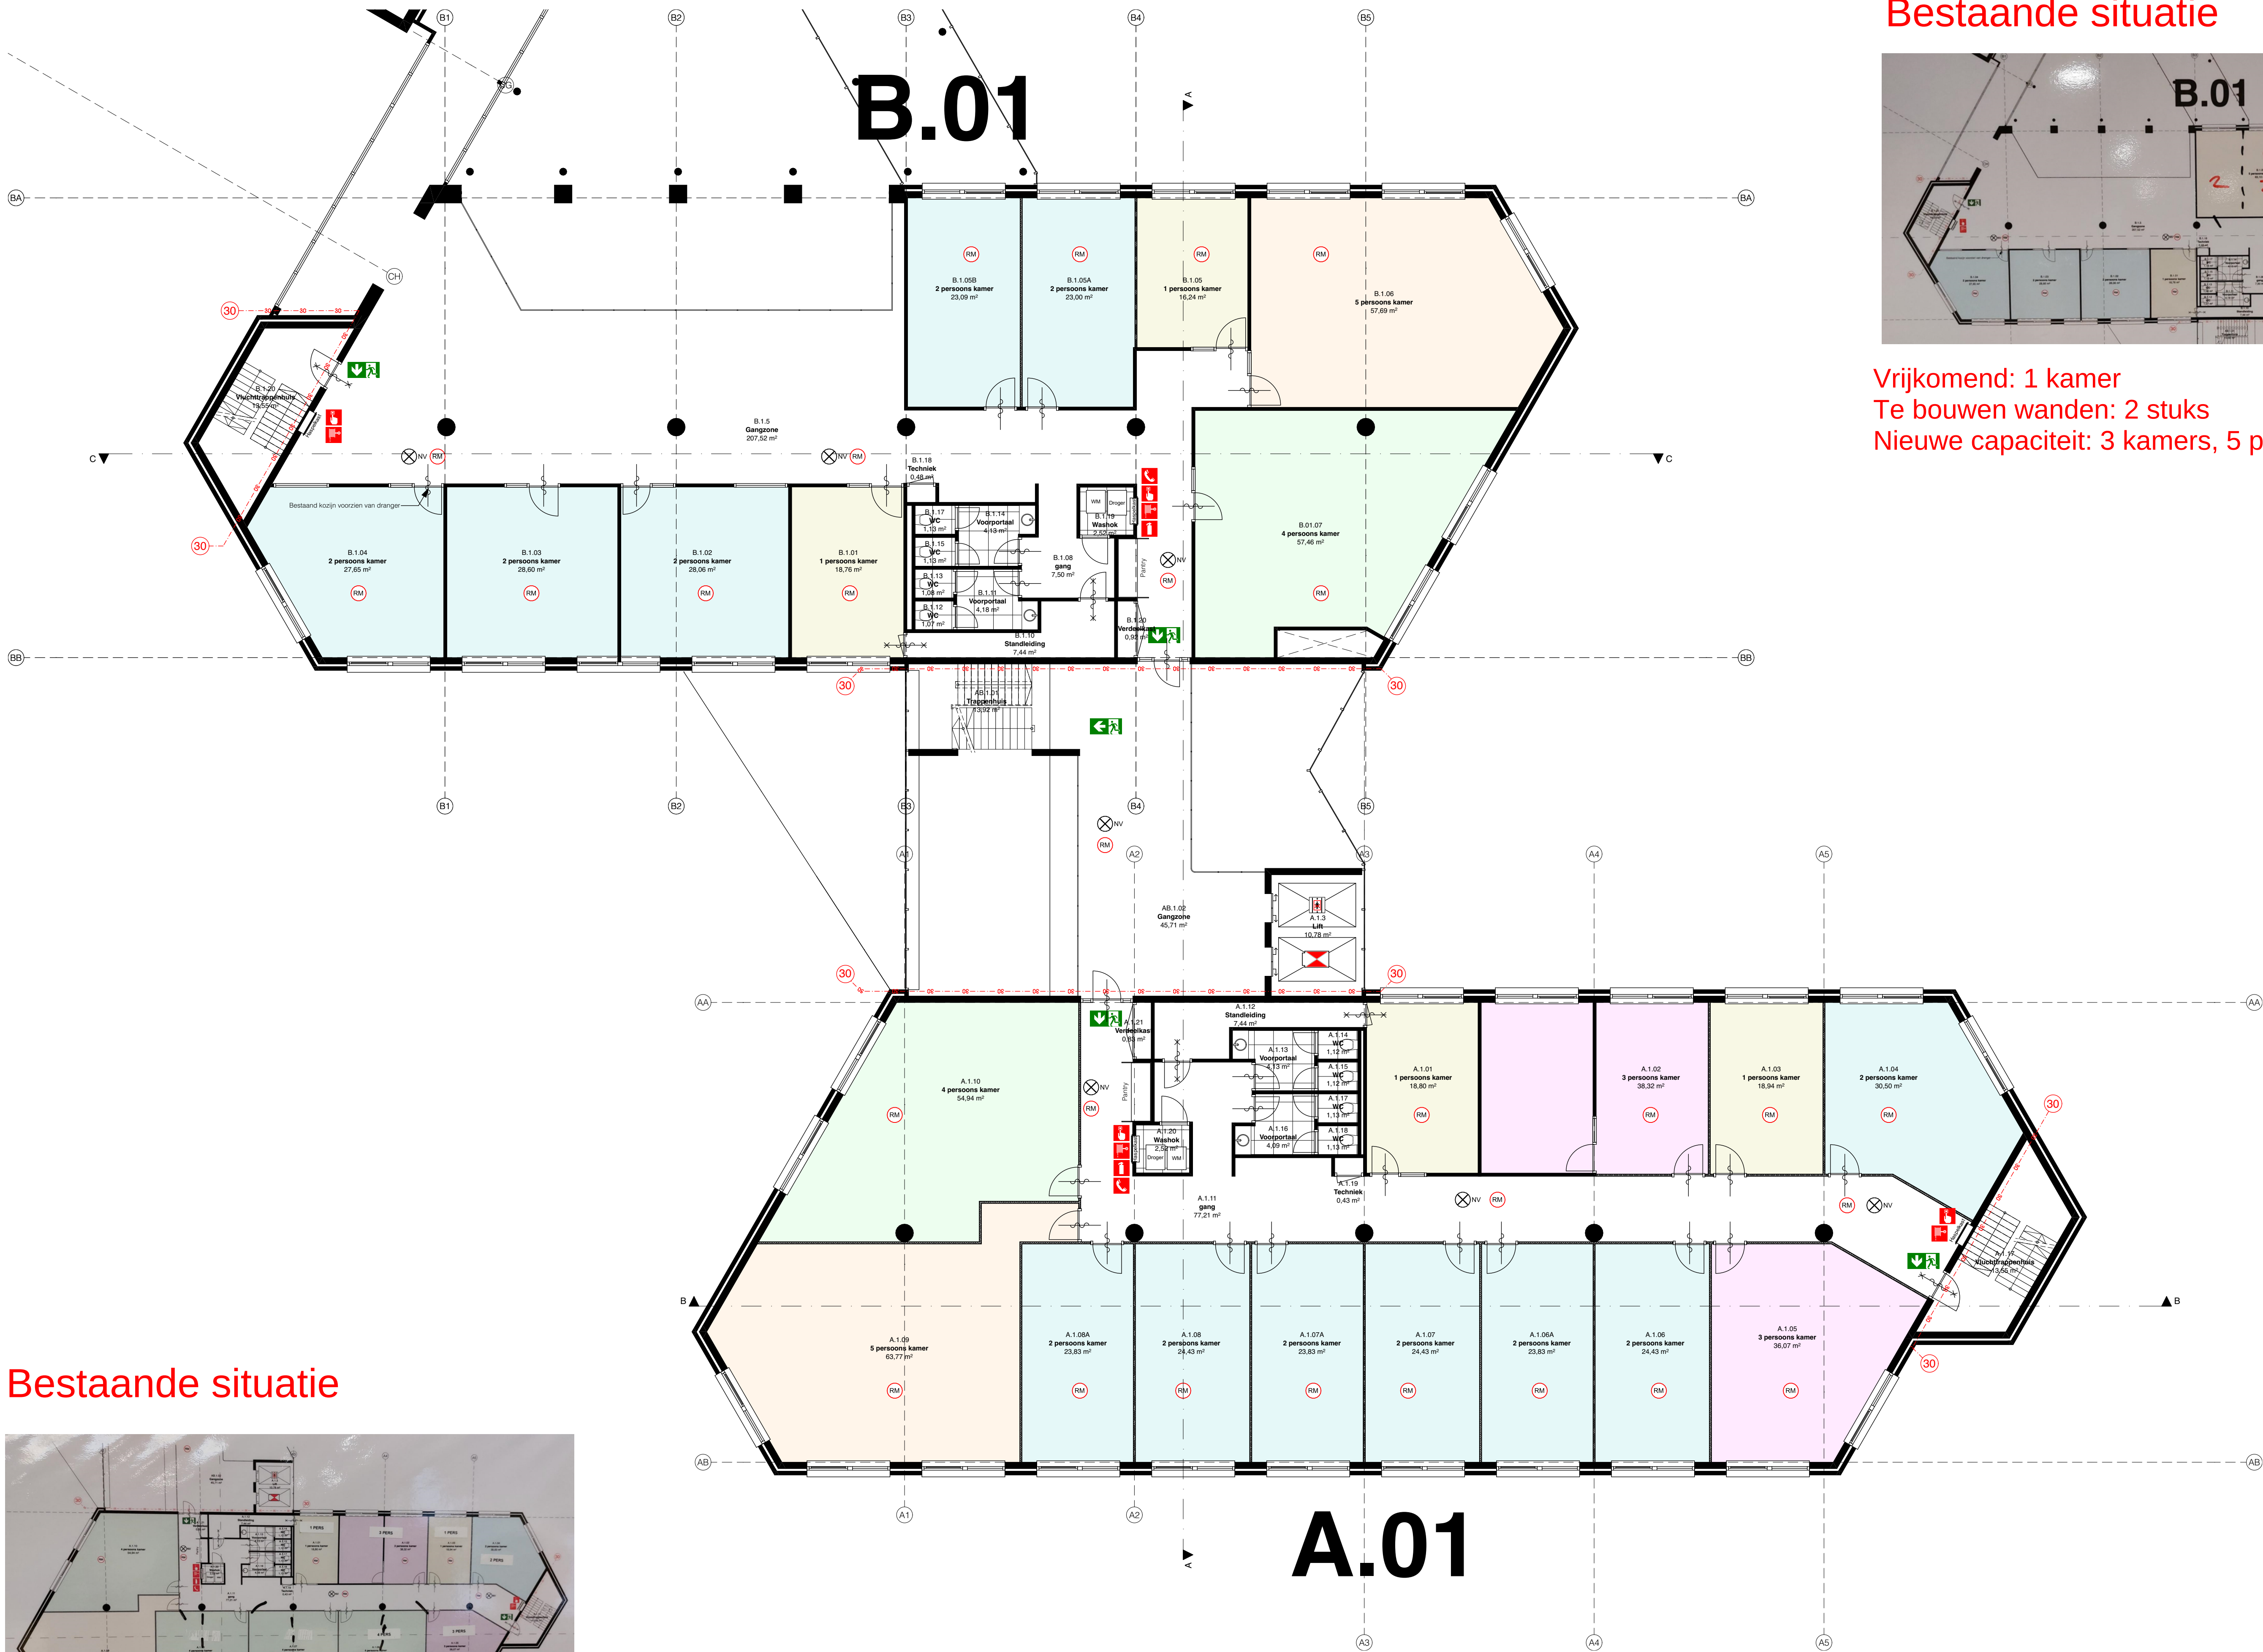


Bestaande situatie



Vrijkomend: 3 kamers
Te bouwen wanden: 3 stuks
Nieuwe capaciteit: 6 kamers, 12 pers.

1e verdieping nieuw

Bestaande situatie

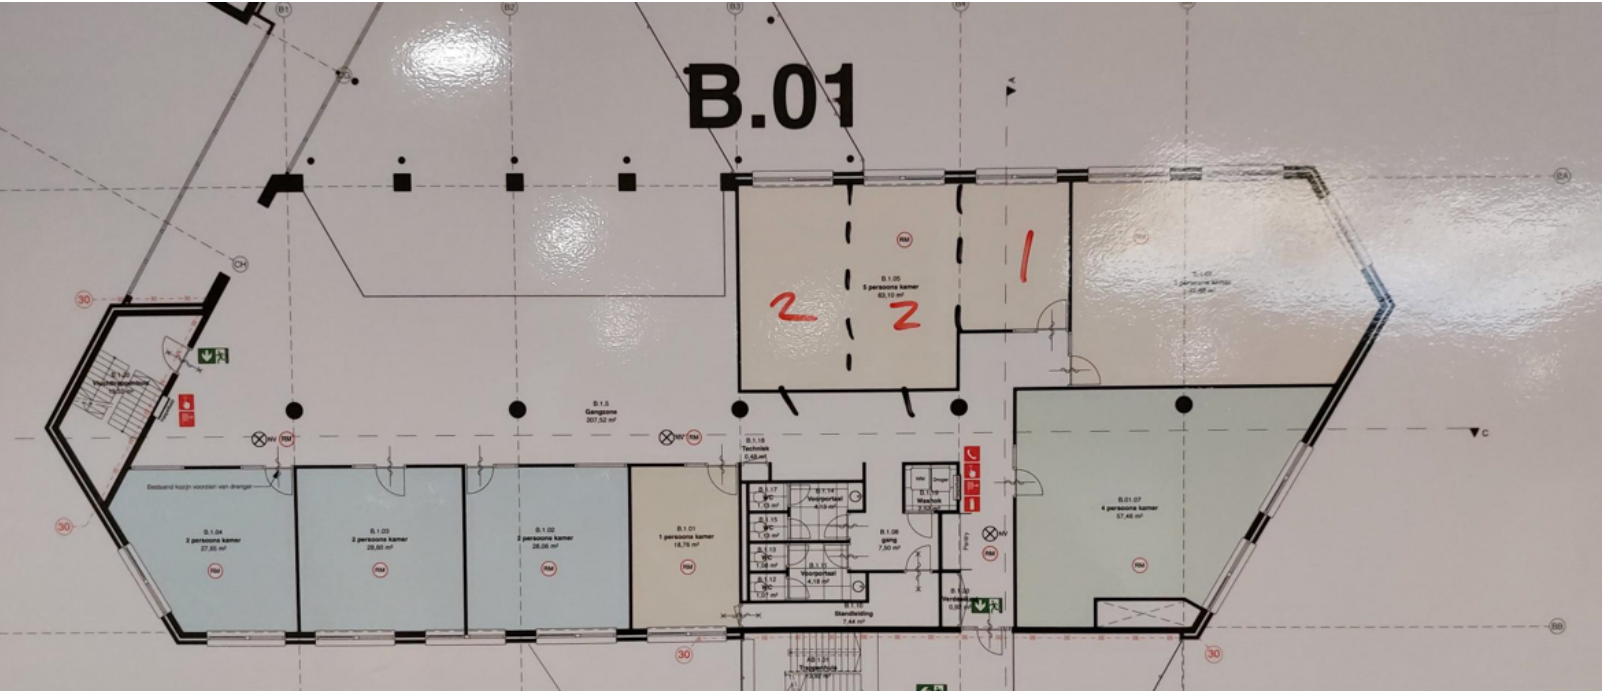

Vrijkomend: 1 kamer
Te bouwen wanden: 2 stuks
Nieuwe capaciteit: 3 kamers, 5 pers.

BRANDWEERENVOOI

BRANDMELD- EN ONTRUIMINGSINSTALLATIE:
BRANDVEILIGHEID NIVEAU CONFORM DE VEILIGHEIDSGEGIO IS TUDELUKE OPVANG.
DE BESTAANDE BRANDMELDINSTALLATIE BLIJFT GEHANDHAAFD EN WORDT NIET UITGEVERD.
HET BESTAANDE PVE 20120413-WOB-089 D.D. 13-04-2011 VORMT HET UITGANGSPUNT VOOR HET OPNIEUW IN BEDRIJF STELLEN VAN DE BESTAANDE BRANDMELD- EN ONTRUIMINGSINSTALLATIE. HIERVOOR WORDT EEN NOTA VAN AANVULLINGEN OPGESTELD.
BRANDMELDINSTALLATIE WORDT NIET VOORZIEN VAN EEN CERTIFICERING.
DE INSTALLATIE IS VRAAGGESTELD VAN EEN EN VOORSCHRIJFEN VANUIT HET BOUWESLUIT (TUDELUKE SITUATIE).
DE INTERNE ORGANISATIE BOKRT 304 LUR PER DAG GEDURENDE 7 DAGEN PER WEEK) AANVULLENDE BRANDVEILIGINGSMATREGELEN OM EEN VERHOOGD BRANDRISICO EN EEN EVENTUELE ONBEHEERSBARE BRAND TE VOORKOMEN.
ER IS GEEN DOORMELDING NAAR DE RAC.
DE HUIDIGE PAC DOORMELDING BLIJFT GEHANDHAAFD.
ER KOMT GEEN UITBREIDING VAN DE BESTAANDE BRANDMELDINSTALLATIE (GEDEELTELKE BEWAKING ENRUIMTE BEWAKING BIJ SAMENVALLENDE VLUCHTWEGEN).
ER KOMT GEEN UITBREIDING VAN DE BESTAANDE ONTRUIMINGSINSTALLATIE (TYPE-B - ALLEEN IN DE ALGEMENE RUIMTE EN VLUCHTWEGEN).
IN DE NIEUWE SLAAPVERTREKKEN WORDEN ROKMELDELS TOEGEVOEGD CONFORM DE NEN2555 - EN 1404 GEKOPPELD AAN DE OVERIGE NIEUW ROKMELDELS PER VERDIEPING EN PER VLEUGEL. DE NIEUWE ROKMELDELS WORDEN NIET GEKOPPELD AAN DE BESTAANDE ROKMELDELS. DE WOONUNITEN WORDEN NIET VOORZIEN VAN EEN SLOW-WHOP TOEGANGSNAALGEVER.
BESTAANDE ZONE INDELING BLIJFT BEHOUDEN (BRANDMELDPANKEEL).
BESTAANDE BOUWKUNDIGE BRANDCOMPARTIMENTERING BLIJFT GEHANDHAAFD.
BESTAANDE KLEEFMAGNETEN (DEURVASTZETINRICHTINGEN) BLIJVEN BEHOUDEN.
BIJ EEN BRAND- OF ONTRUIMINGSALARMA ZAL DE LUCHTBEHANDELINGSINSTALLATIE (BOUWDEEL A + B) DE TOEVOER VAN BUITENLUCHT GEHEEL STOPPEN EN DE AFZIGINGSTALLATIE GEHEEL (100%) IN BEDRIJF STELLEN.
BESTAANDE BRANDCOMPARTIMENTERING BLIJFT BEHOUDEN. ALLE SCHIEDINGSWANDEN TUSSEN WOONUNITEN EN EEN NASTOEGEGEN WOONUNIT VERKEERSRUIMTE, KANTOREN, ONBENOEMDE RUIMTE ETC. WORDEN NIET BRANDWEREND UITGEVOERD, MAAR WEL ZOVEEL MOGELIJK ROKWERF HET BESTAANDE KANAALWERK ZA. MOET WYRDEM OPVROEGE VAN AANVULLENDE BRANDWERENDE KLEPPEN.
DE BESTAANDE VENTILATIE - VERWARMING- EN LUCHTBEHANDELINGSINSTALLATIE ZAL OPNIEUW IN BEDRIJF WORDEN GESTELD 24 LUR PER DAG, GEDURENDE 7 DAGEN PER WEEK IN BEDRIJF KOMEN. DE GEINTEGREERDE KOELINSTALLATIE ZAL NIET IN BEDRIJF WORDEN GESTELD.

--- (30) 30[min] BRANDWERENDHEID CONFORM NEN 6068 OF NEN-EN 13501-2

--- (60) 60[min] BRANDWERENDHEID CONFORM NEN 6068 OF NEN-EN 13501-2

DEUR, DIE ZELFSLUITEND IS UITGEVOERD

DEUR, DIE ZELFSLUITEND IS UITGEVOERD EN IN COMBINATIE MET HET KOZIJN EEN WDBO BEZIT VAN TEN MINSTE 30(min), CONFORM DE NEN 6069.

DEUR, DIE ZELFSLUITEND IS UITGEVOERD EN IN COMBINATIE MET HET KOZIJN EEN WDBO BEZIT VAN TEN MINSTE 60(min), CONFORM DE NEN 6069.

WAND OF PUI, MET EEN WDBO VAN TEN MINSTE 20(min).

WAND OF PUI, MET EEN WDBO VAN TEN MINSTE 30(min).

WAND OF PUI, MET EEN WDBO VAN TEN MINSTE 60(min).

BRANDSLANGHASPEL 30(m) HET GESTELDE IN HOOFDSTUK 3 VAN HET BOEKWERK "BRANDVEILIGHEIDSTALLATIES", VAN DE NVBR GEEFT VOLDOENDE HANDVATTEN OM AAN DE GESTELDE EISEN TE VOLDOEN

POEDERBLUSSER GEVULD MET TEN MINSTE 6(kg) A.B.C. BETREFFENDE BLUSSER DIENT TE VOLDOEN AAN HET BESLUIT "DRAAGBARE BLUSTOESTELLEN"

HANDMELDER

ALARM TELEFOON

LS

DEUR WELKE TE OPENEN IS ZONDER GEBRUIK TE MOETEN MAKEN VAN EEN SLEUTEL, ONMIDDELLIJK OVER DE TEN MINSTE VEREISTE BREEDTE KAN WORDEN GEOPEND.

PB

EEN DEUR WAAROP BIJ HET VLUCHTEN MEER DAN 100 PERS. ZIJN AANGeweZEN WORDT GEOPEND DOOR EEN LICHTTE DRUK TEGEN DE DEUR, OF EEN LICHTTE DRUK TEGEN EEN OP ca. 1(m) BOVEN DE VLOER OVER DE VOLLE BREEDTE VAN DE DEUR AANGEBRACHTTE PANIEKSLUITING DIE VOLDOET AAN NEN-EN 1125.

(RM)

NIET-IONISERENDE ROKMELDER, AAN ELKAAR GEKOPPELD, OP LICHTNET AANGESLOTEN, UITGEVOERD CONFORM NEN 2555 GEEN KOPPELING OP BESTAANDE BRANDMELDINSTALLATIE. KOPPELING PER VERDIEPING EN VLEUGEL.

(H)

ONDERGRONDE BRANDKRAAN, PROJECTERING, EIGENSCHAP, WATERCAP, ETC. IN OVERLEG MET DE SECTOR VOORBEREIDENDE BRANDWEERZORG VAN DE REG. BRANDWEER

VLUCHTWEG AANDUIDINGSBORD / TRANSPARANT VERLICHTINGSARMATUREN, UITVOERING VAN DE SYMBOLEN VOOR "UIT" EN "NOODUITGANG" CONFORM DE PICTOGRAMMEN ZOALS DEZE ZIJN VERMELD IN DE NEN 6088. HET GESTELDE IN HOOFDSTUK 11 VAN HET BOEKWERK "BRANDVEILIGHEIDSTALLATIES", VAN DE NVBR GEEFT VOLDOENDE HANDVATTEN OM AAN DE GESTELDE EISEN TE VOLDOEN.

UIT

RUIMTE VOORZIEN VAN NOODVERLICHTING. HET ONTWERP DIENT TE VOLDOEN AAN DE NEN-EN 1838. HET GESTELDE IN HOOFDSTUK 11 VAN HET BOEKWERK "BRANDVEILIGHEIDSTALLATIES", VAN DE NVBR GEEFT VOLDOENDE HANDVATTEN OM AAN DE GESTELDE EISEN TE VOLDOEN.

BRANDMELDCENTRALE


AED

EHBO


EVACUATIESTOEL

LIFTSTALLATIE NIET TE GEBRUIKEN TIJDENS BRAND

BRANDWEERLIFT

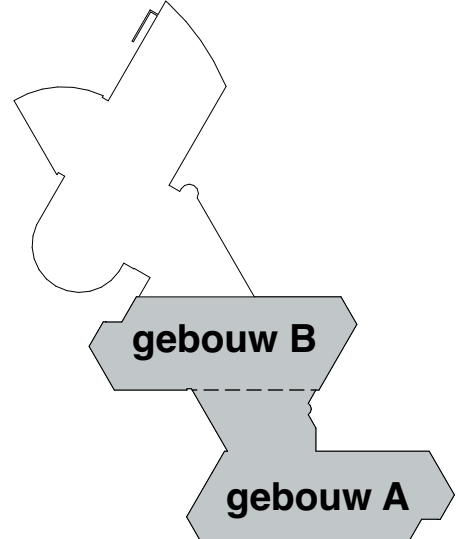

RevID	Wijz. naam	Datum
01	wijzigingen indelingen	12-12-2023

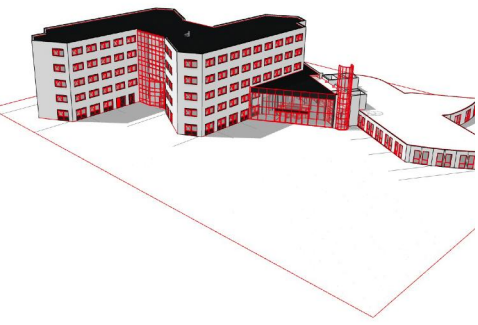

Herindeling kantoorpand tot opvanglocatie

PROJECTNR. 22.747 FASE DO STATUS Voorlopig TEK.NR. 3102

TEKENING

SCHAAL 1:100
FORMAT A1+ (1050 x 594)
DATUM 30-01-2023
ONDERWERP Definitief ontwerp
ONDERDEEL 1e verdieping nieuw

LOCATIE

Wognumsebuurt 10, 1817 BH Alkmaar

OPDRACHTGEVER

K. Dekker bouw&infra
Postbus 17, 1749 ZG Warmenhuizen

Studio S3 B.V.
Deimoslaan 9
1702 CK Heerhugowaard
Telefoon: 085 - 303 89 44

