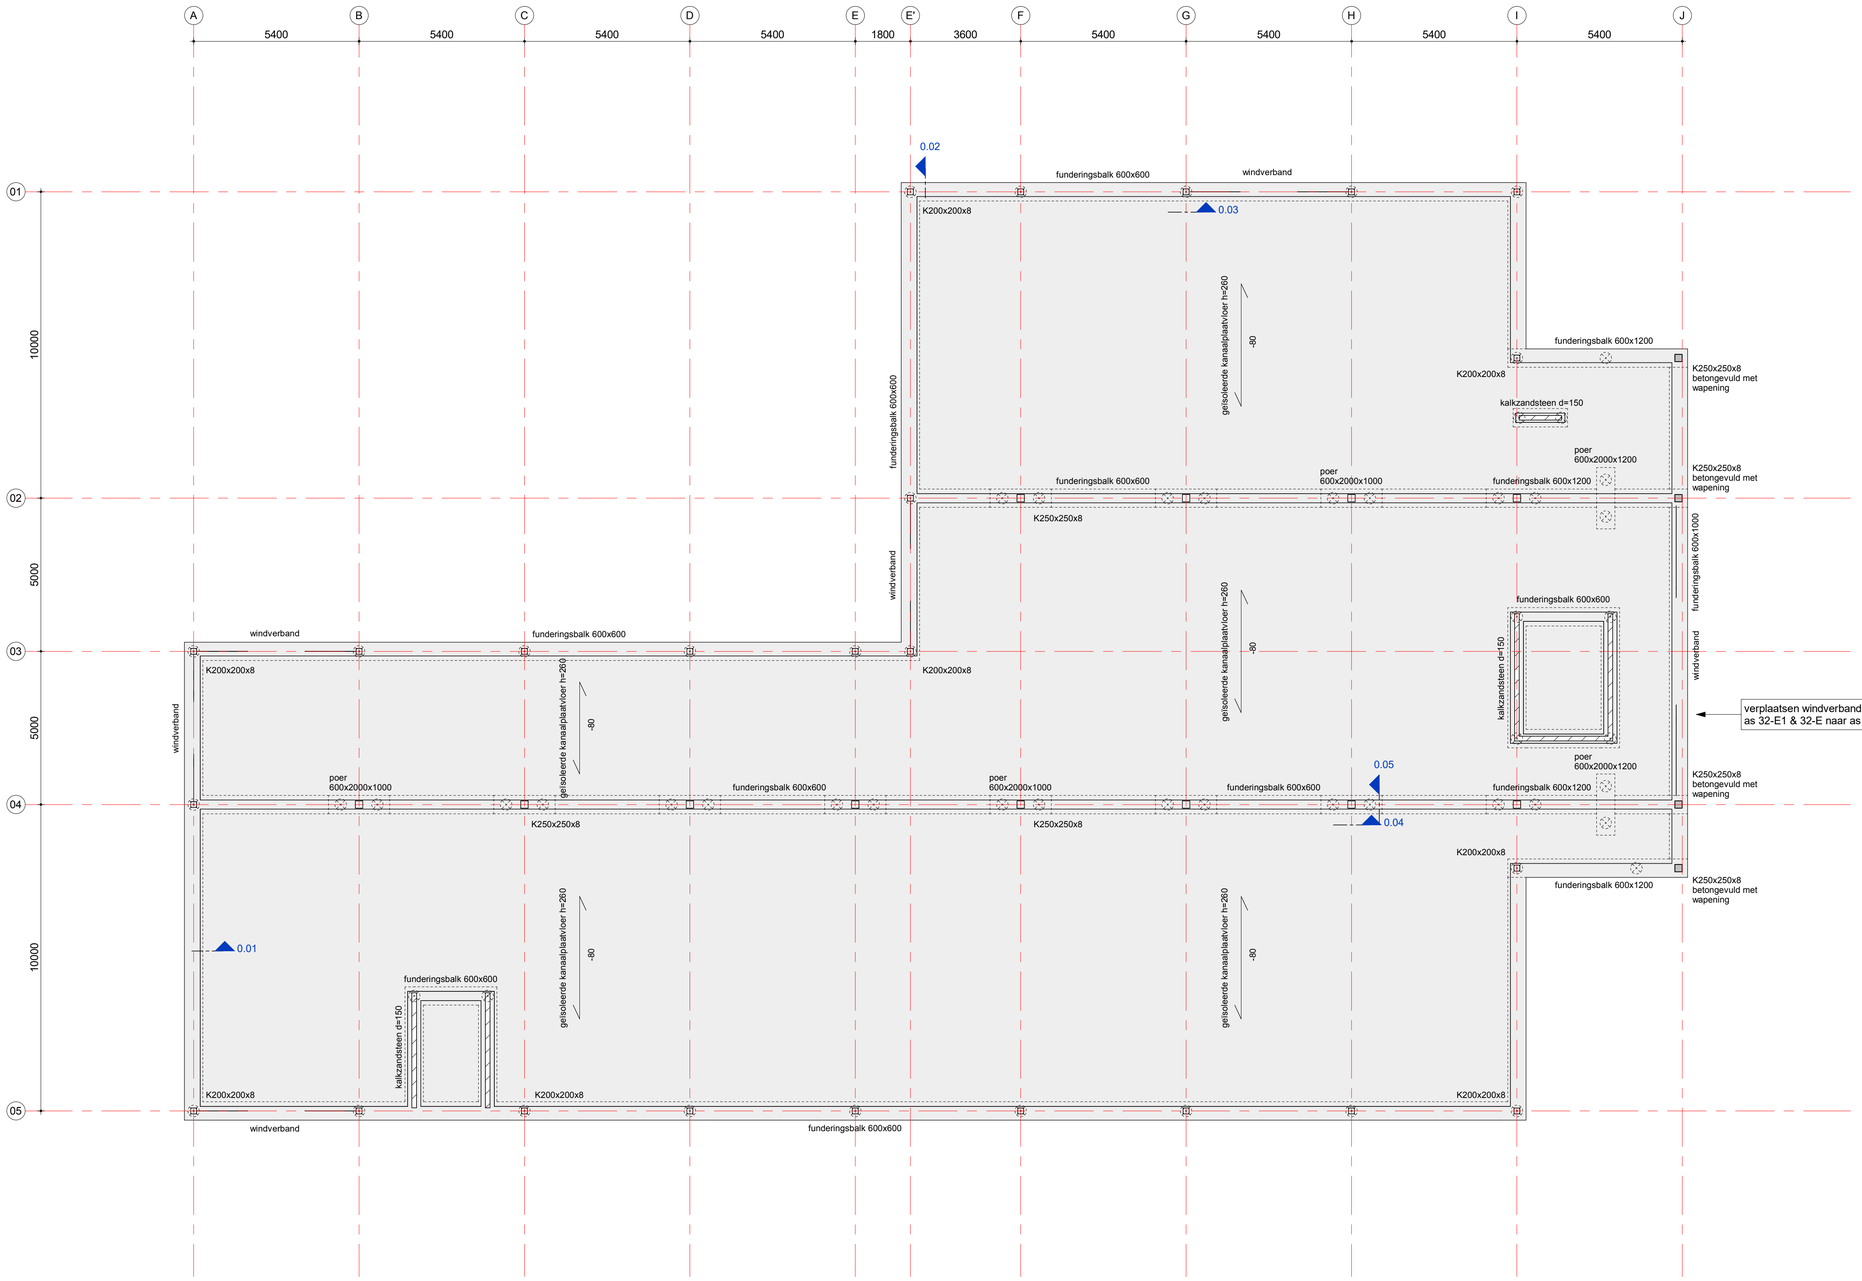

renvooi:

materiaal doorsnede:

- beton i.h.w. gestort
- beton hollewand
- beton prefab
- kalkzandsteen
- hout
- staal

materiaal aanzicht:

- beton i.h.w. gestort
- beton hollewand
- beton prefab
- kalkzandsteen
- hout
- staal

fase doorsnede:

- bestaande constructie

fase aanzicht:

- bestaande constructie

diverse:

- isokorf, ter indicatie aangegeven
- sparingszone, maximaal 50% doorboren
- hvl 250 / +0 — dikte en peilmaat, i.h.w. gestorte vloer
- +0 — overspanningsrichting en peilmaat systeemvloer (o.a. druklaag en kanaalplaat, breedplaat, prefab vloer)

algemene opmerkingen

Peil = 0.00 = n.t.b. +N.A.P.
Alle maten in mm
Staalkwaliteit: S355
Brandwerendheid: 60min inclusief dak i.v.m. brandcompartimentering.
Staalelementen brandwerend bekleden of coaten, exclusief de beton gevulde kolommen op as J

A 04-04-2025 windverband van de bestaande hal 32 verplaatst SY

datum 28-02-2025 fase TO status definitief

project
Fokker hal 33 te Papendrecht

architect
Grassodenridder Architecten

opdrachtgever
Fabriek Slobbengors Beheer BV

Begane grond

schaal 1:100
formaat A1
ordernr. 11587

projectleider ing. M. Andjelic PMSE
akkoord
getekend L. Heinsbroek
bouwdeel | fase TO | niveau 00 | volgnr. 001
revisie A

VAN ROSSUM RAADGEVENDE INGENIEURS

www.vanrossumbv.nl info@vanrossumbv.nl