
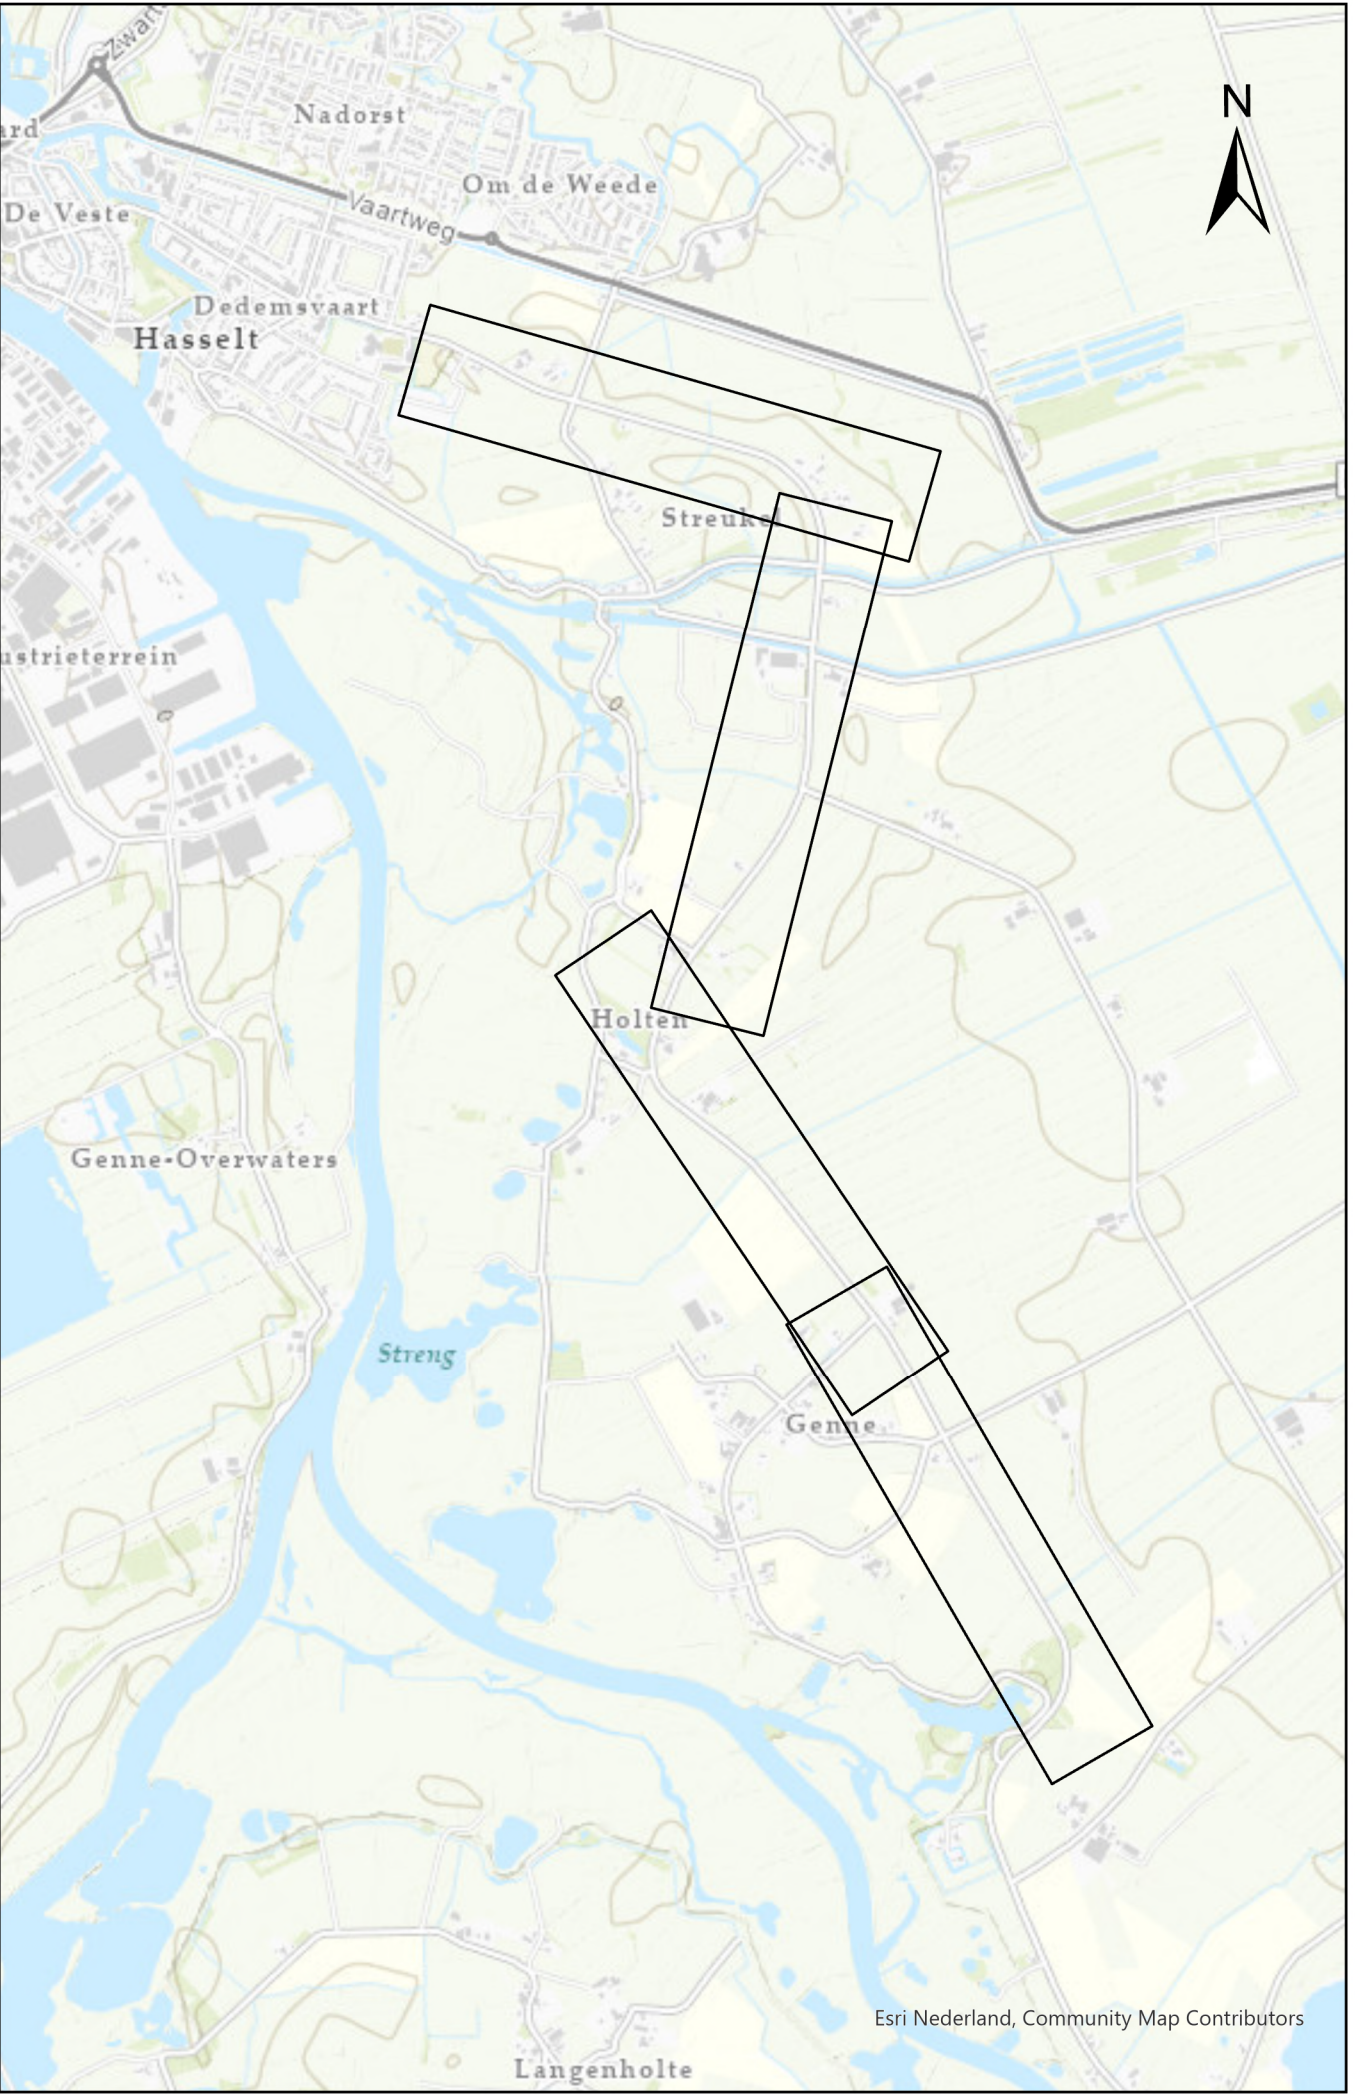
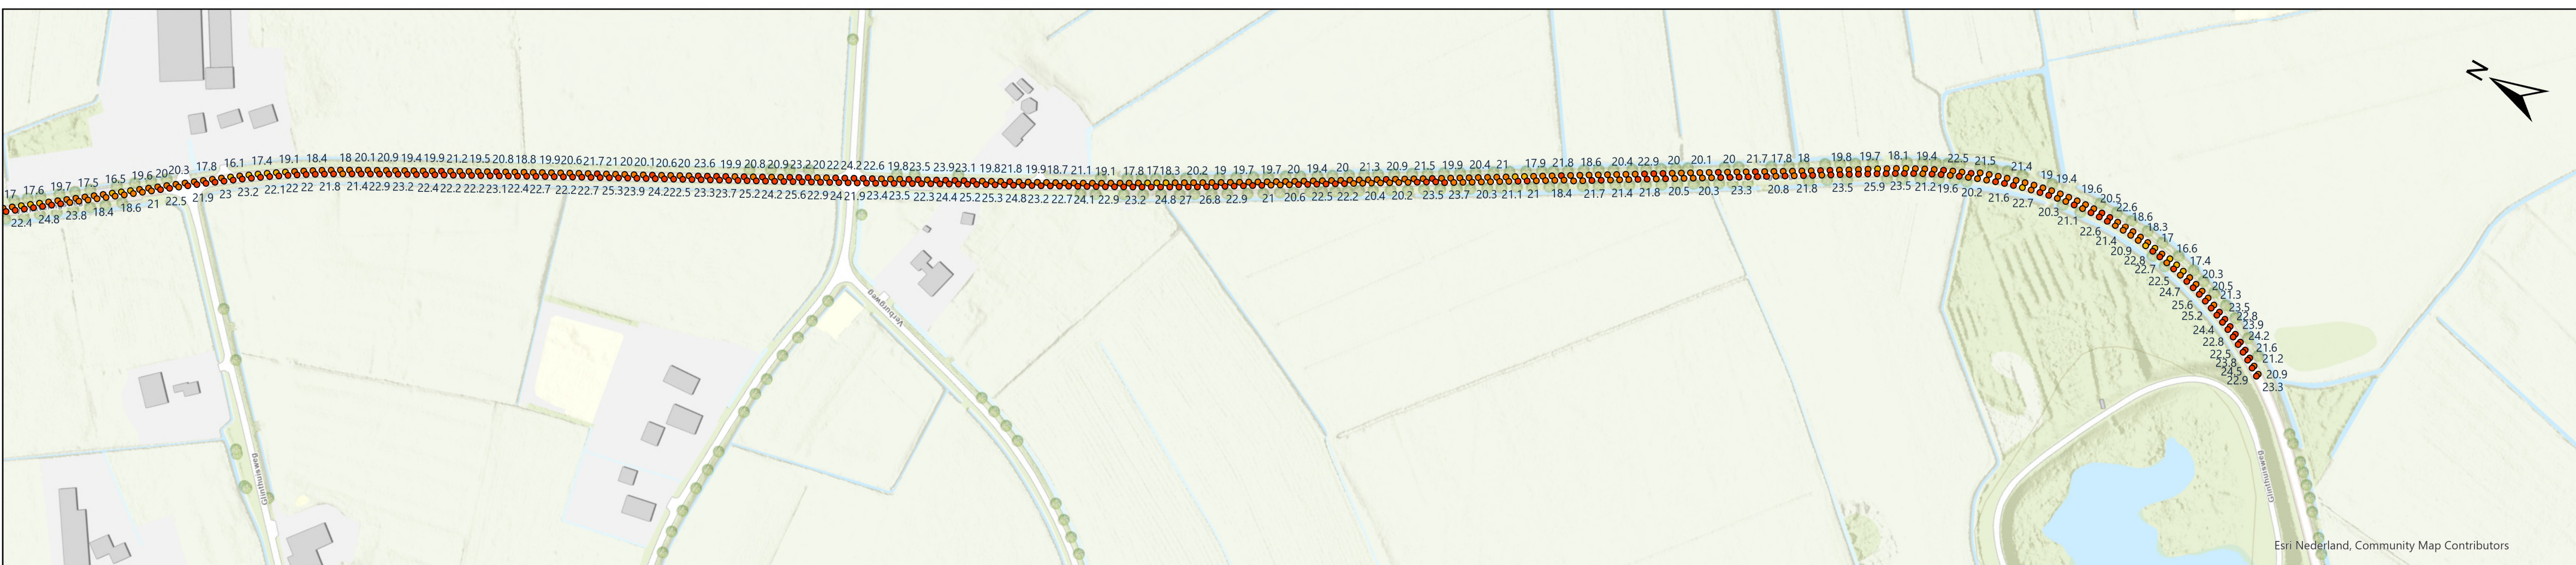




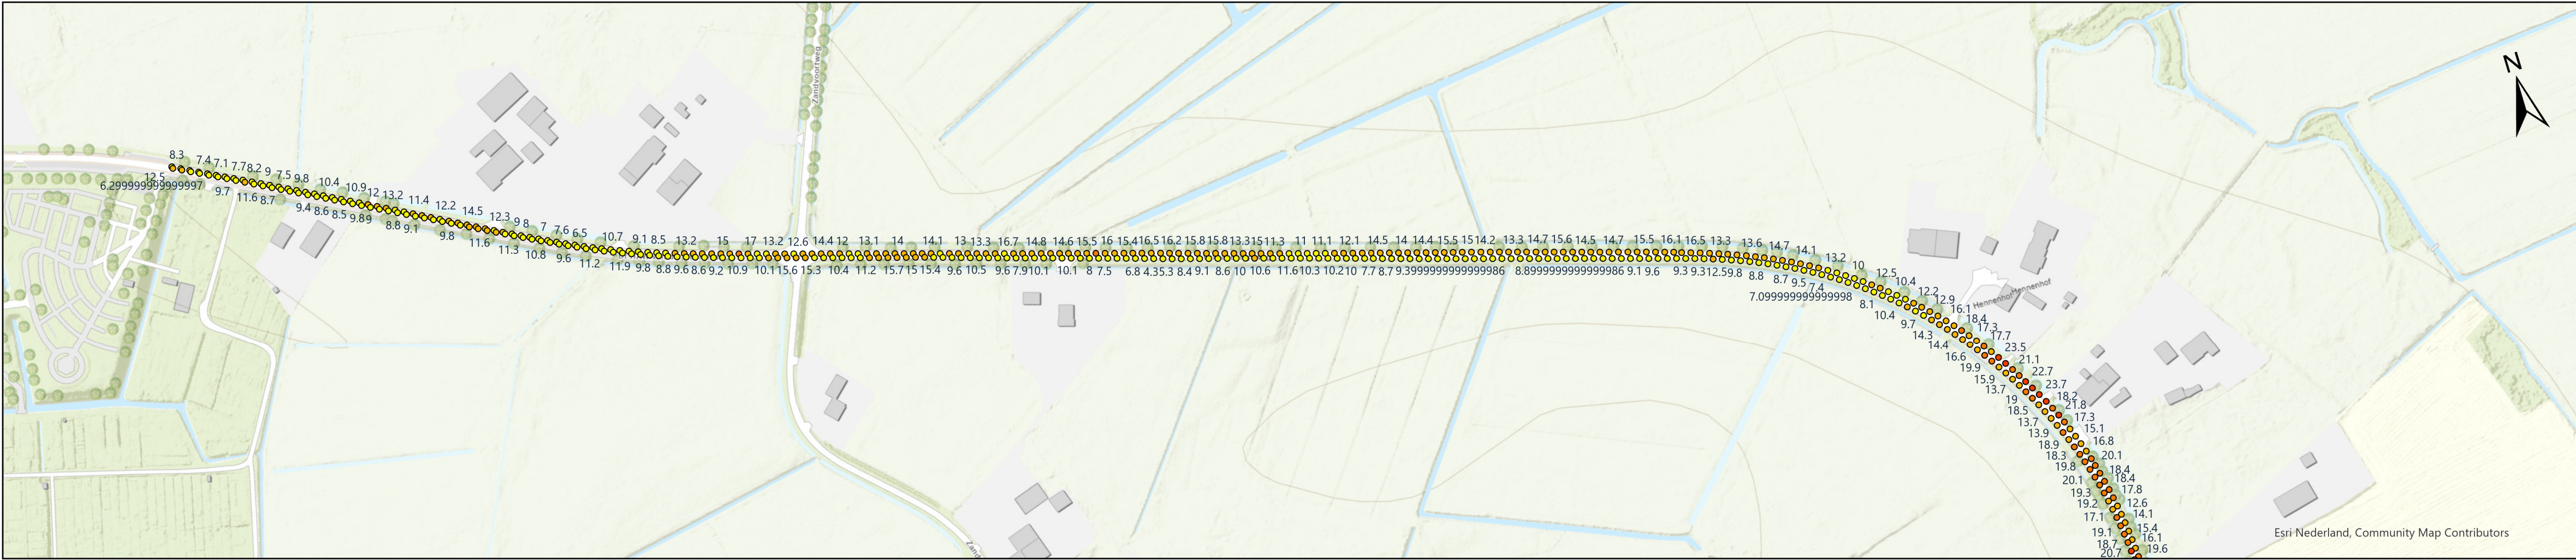


Legenda

Fundatiedikte [cm]

- <11,9
- 11,9 - 17,4
- 17,4 - 21,5
- 21,5 - 31,4
- >31,4

OPDRACHTGEVER: GEMEENTE ZWARTEWATERLAND			
PROJECT: GRONDRADARONDERZOEK VERKAVELINGSWEG TE HASSELT		Postadres Postbus 12 7683 ZG Den Ham Bezoekadres Kroezenhoek 8 7683 PM Den Ham T +31 (0)546 67 88 88 E info@roelofsgroep.nl	
ONDERDEEL: Fundatiediktes		Tevens vestigingen in Sneek Spijkenisse Stadskanaal Weesp	
SCHAAL: 1:2.250	PROJECTNR: 31218233	DATUM: 5-6-2024	FORMAAT: A1
		STATUS: Definitief	

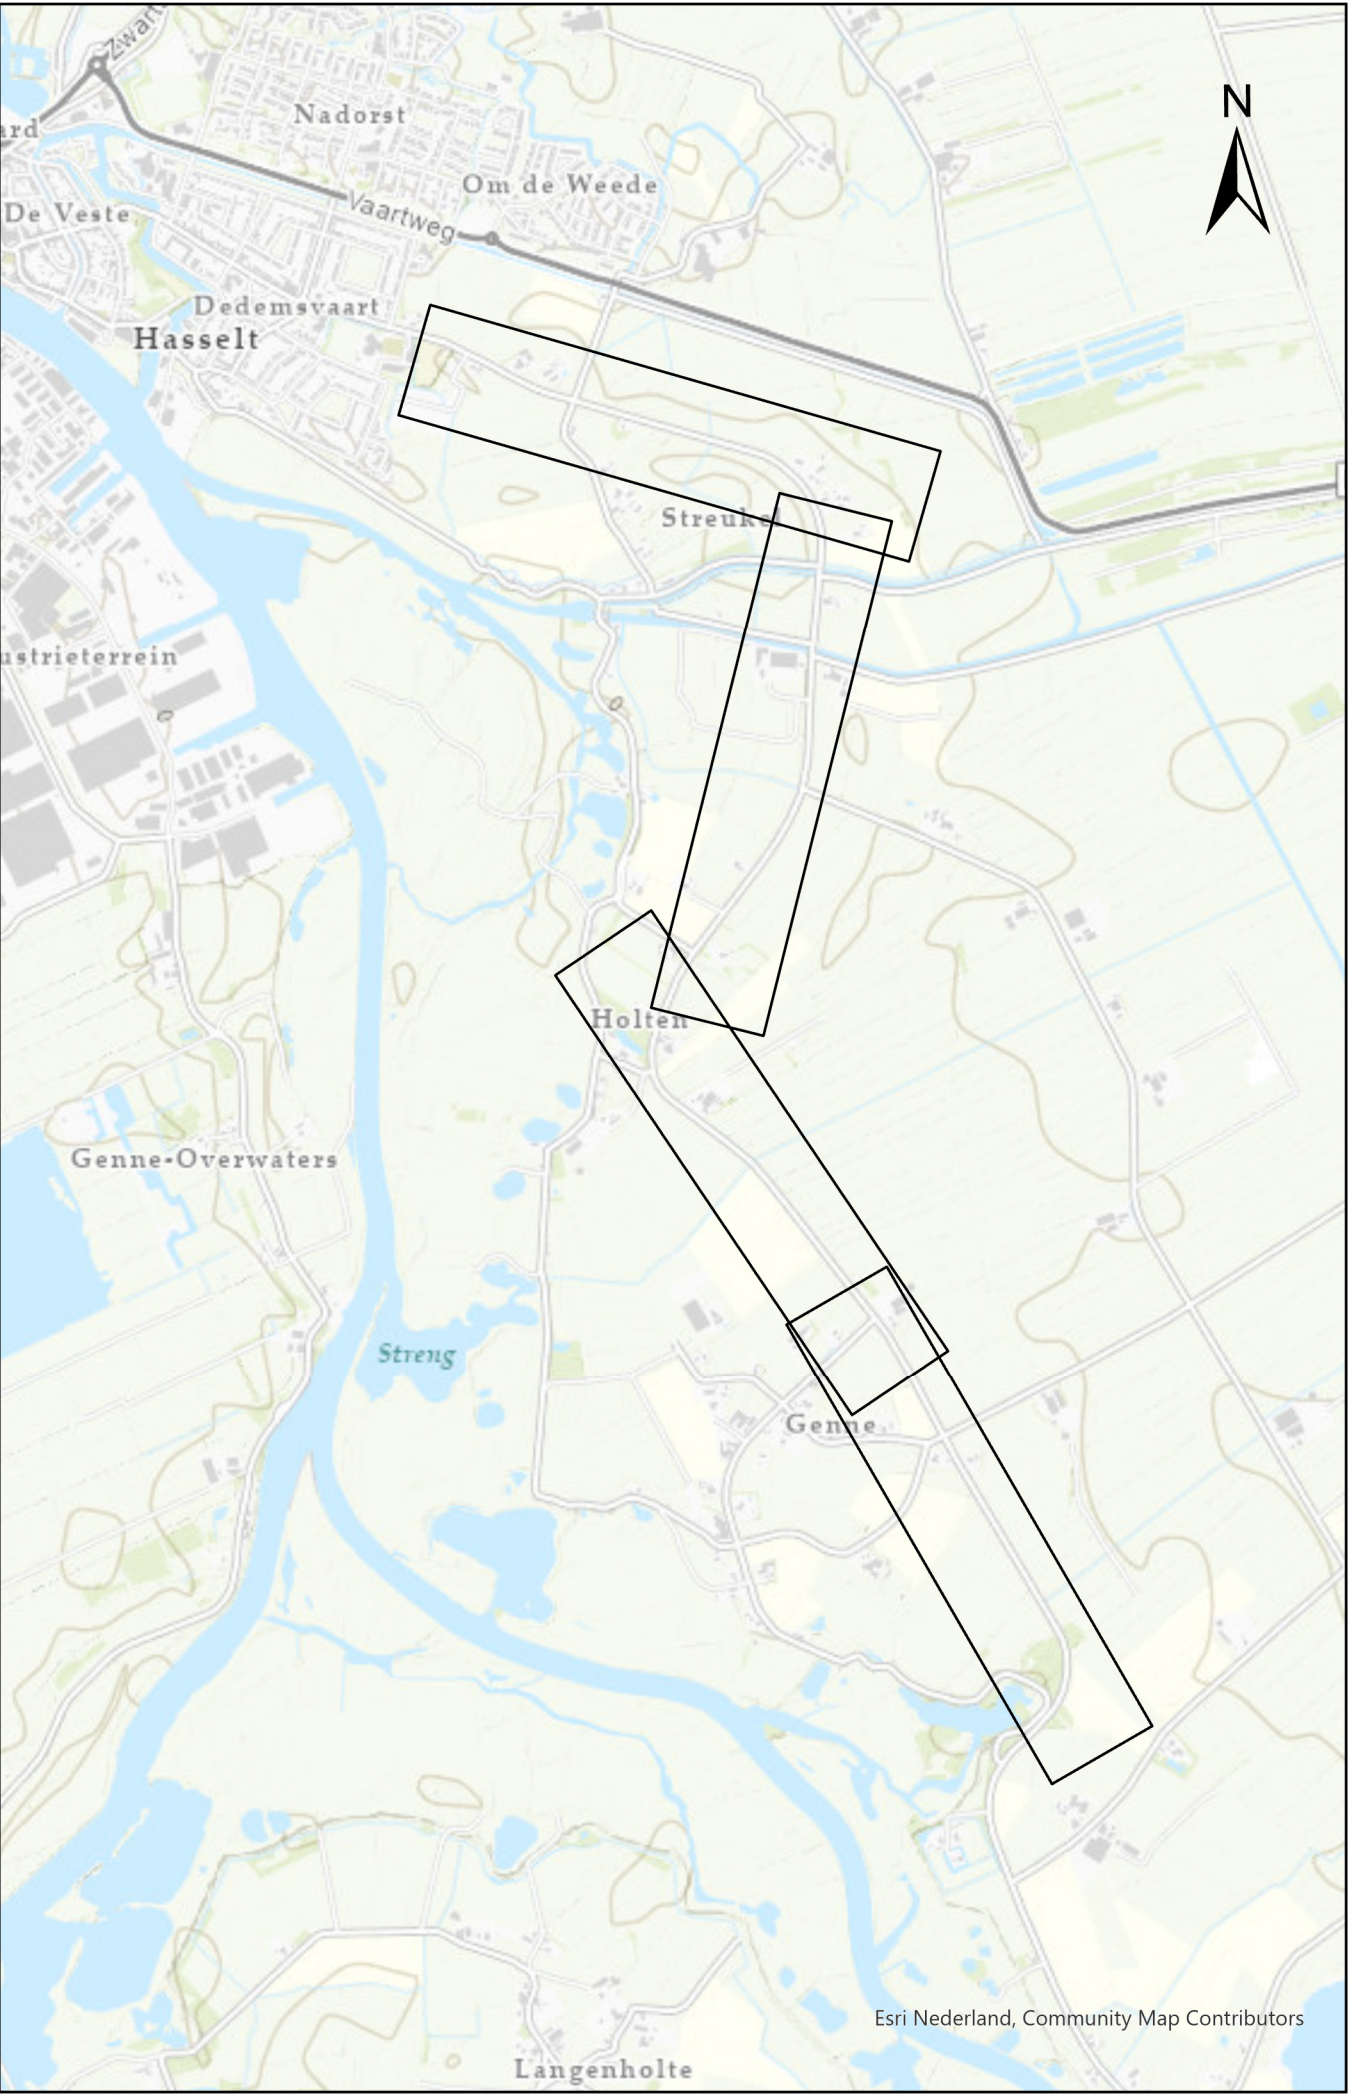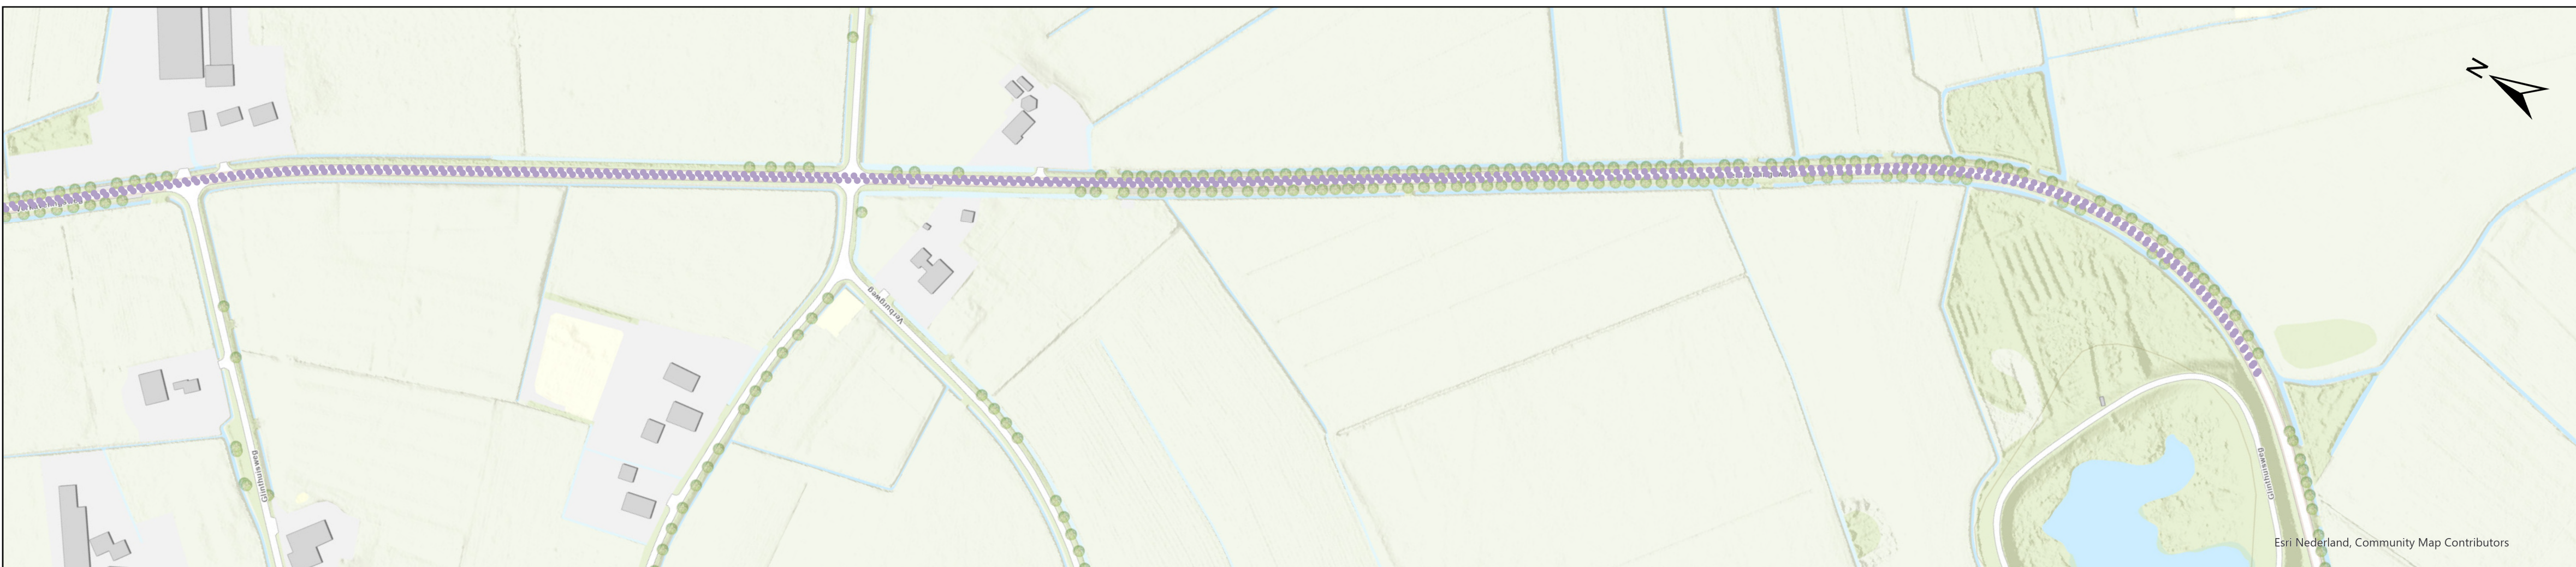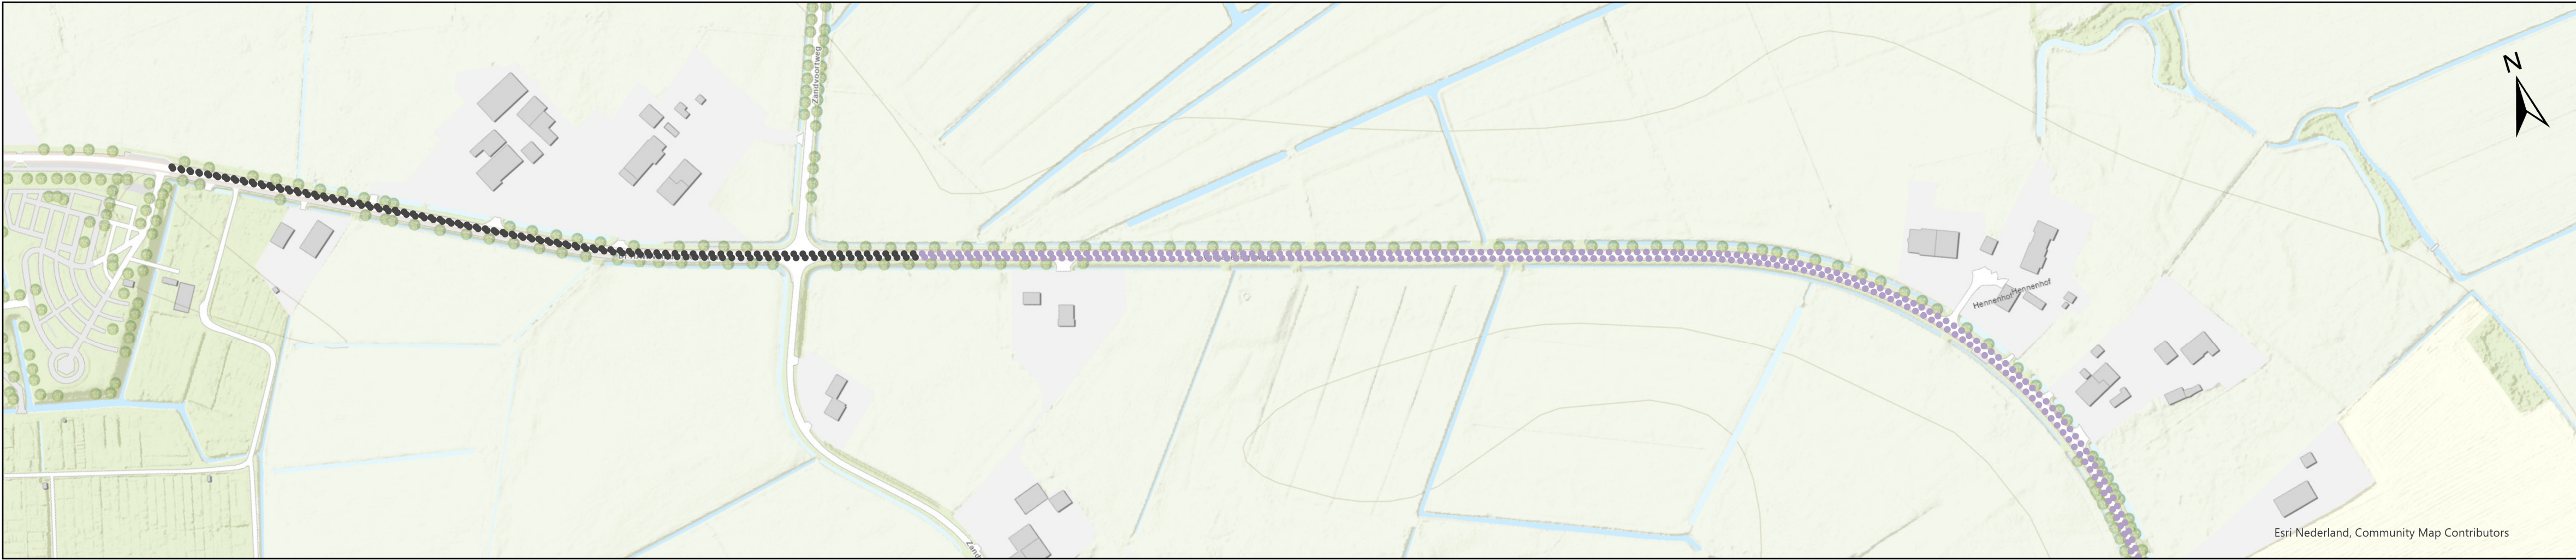

Legenda

Fundatietype

- Asfaltresten met grind
- Grind
- Kunstwerk beton
- Slakken met grind
- Veen met zand
- Zand+slakken

OPDRACHTGEVER:
GEMEENTE ZWARTEWATERLAND

PROJECT:
GRONDRAADARONDERZOEK VERKAVELINGSWEG TE HASSELT

ONDERDEEL:
Fundatietype

Roelofs

Postadres
Postbus 12 7683 ZG Den Ham

Bezoekadres
Kroezenhoek 8 7683 PM Den Ham

T +31 (0)546 67 88 88
E info@roelofsgroep.nl

Tevens vestigingen in
Sneek Steenwijk
Spijkenisse Veenendaal
Stadskanaal Weesp

SCHAAL: 1:2.250

PROJECTNR: 31218233

DATUM: 5-6-2024

FORMAAT: A1

STATUS: Definitief

Meer waarde aan ruimte