


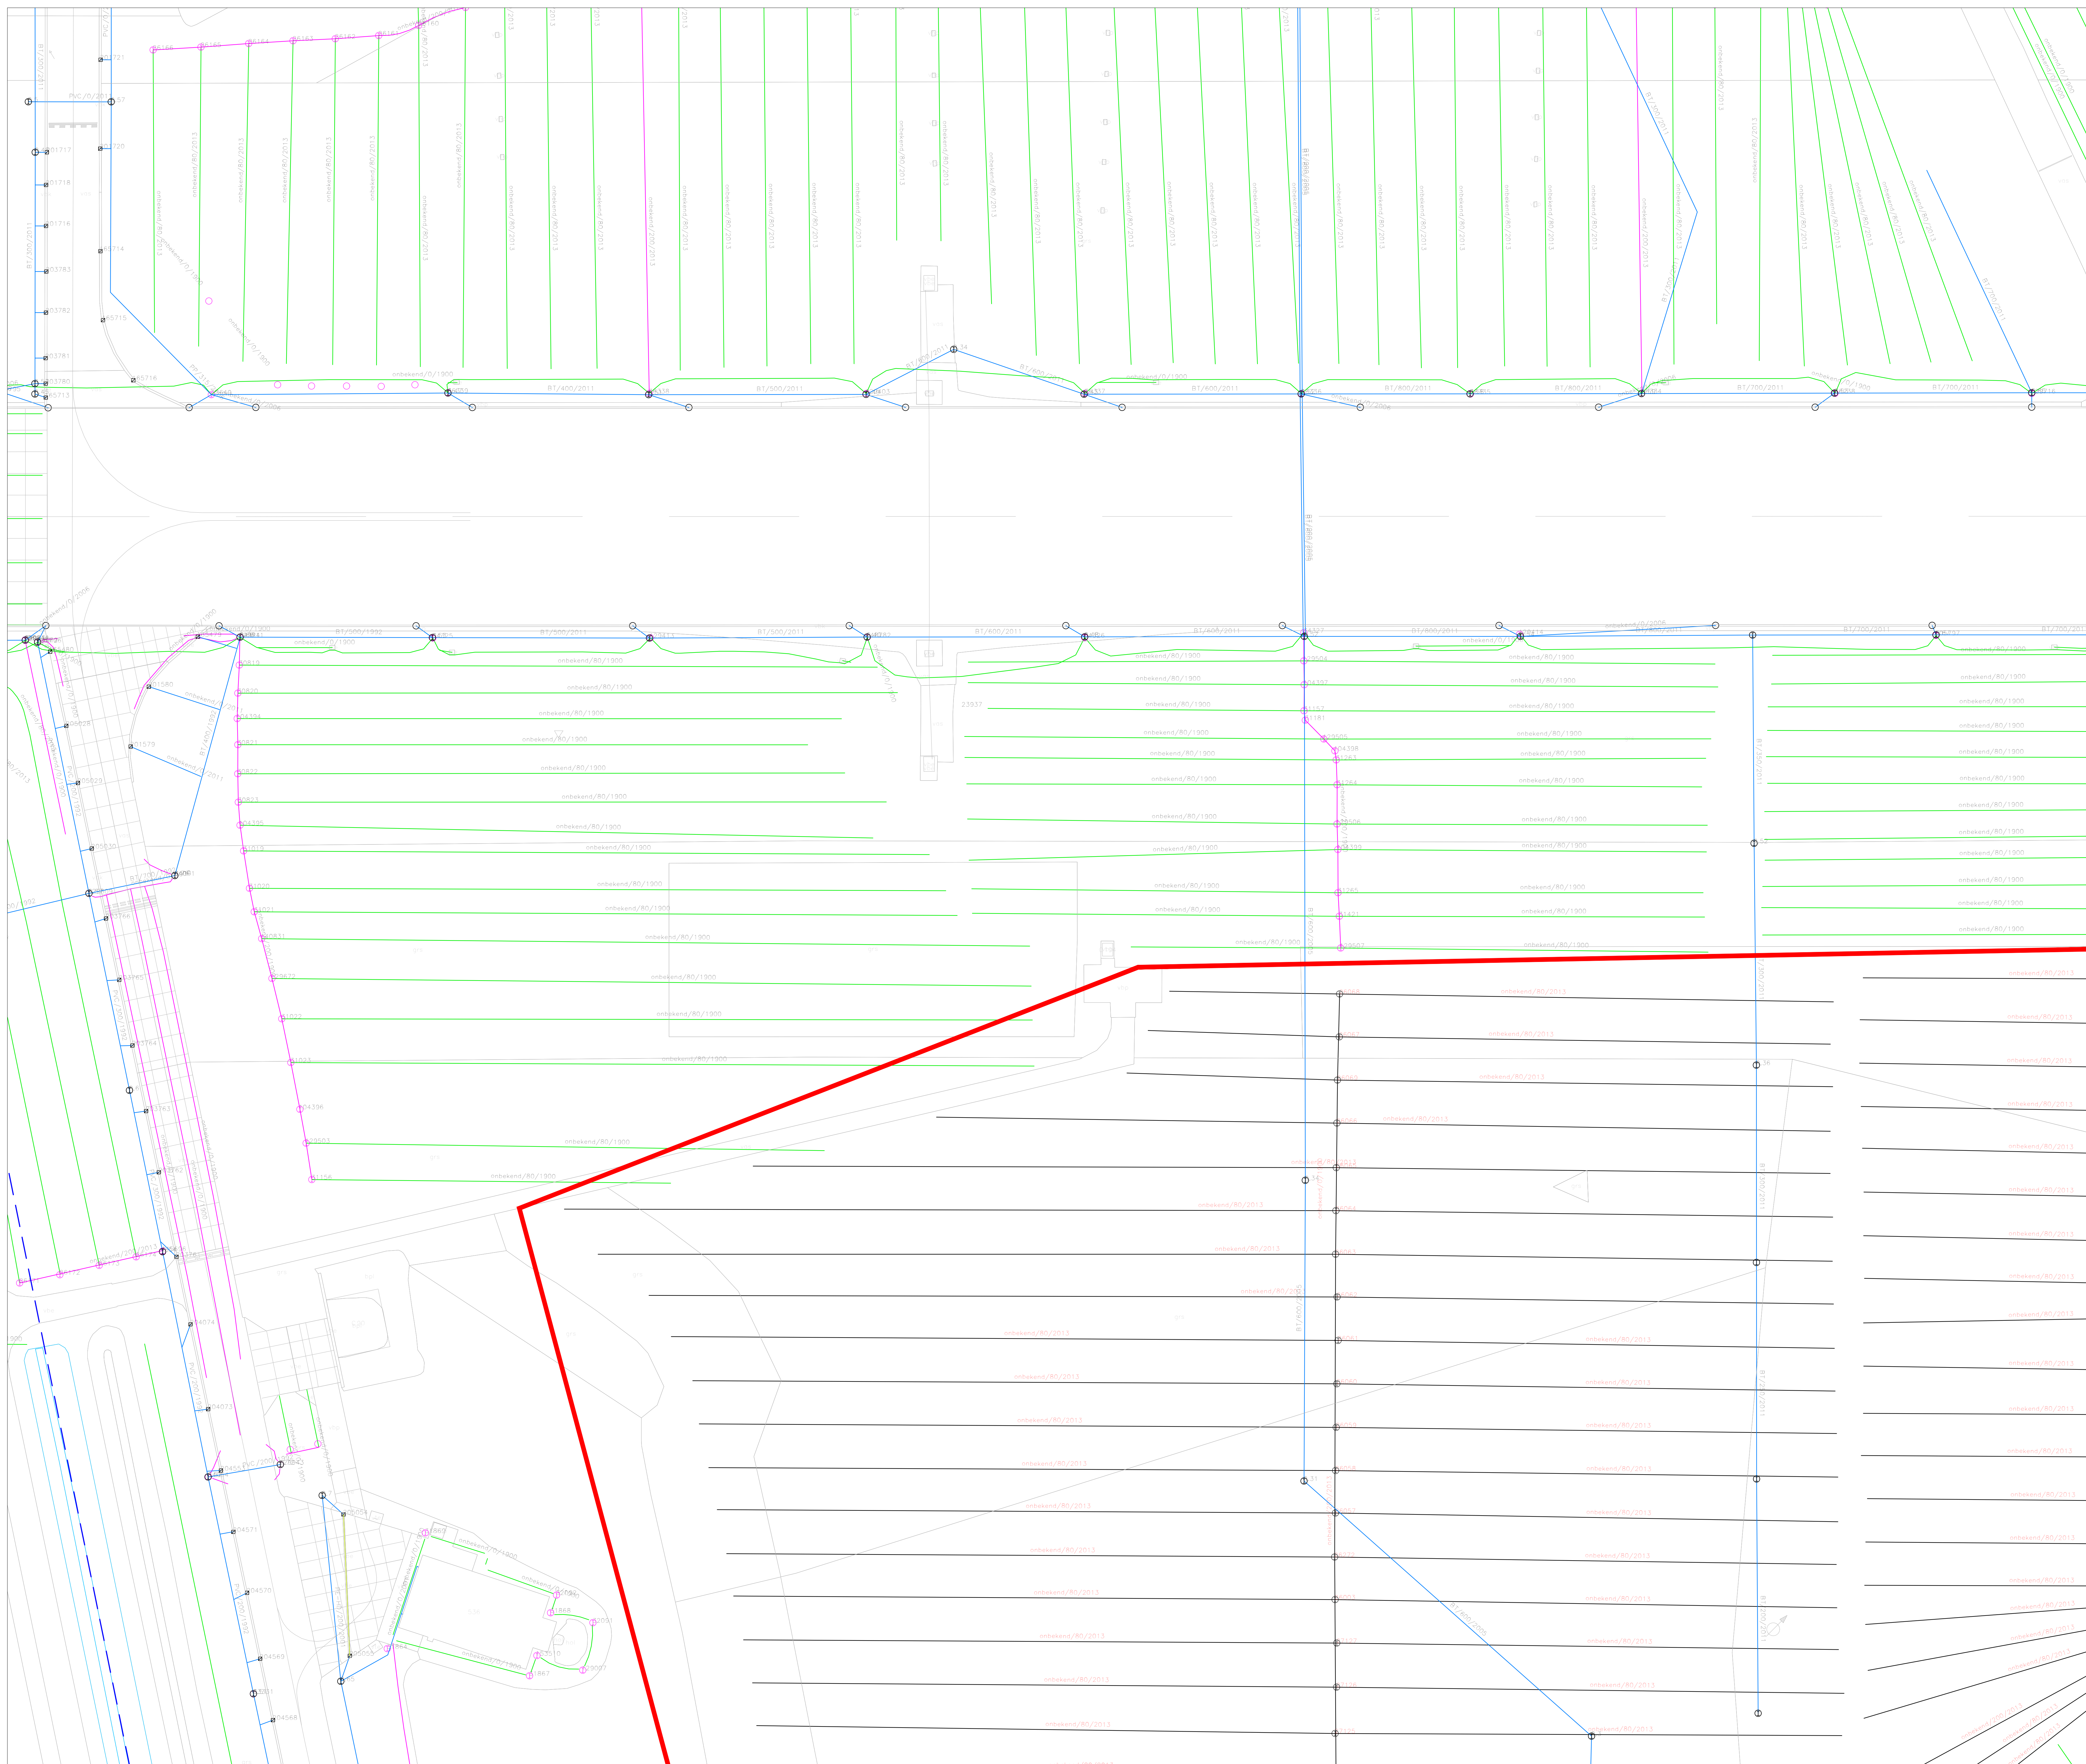

ALGEMENE UITGANGSPUNTEN:

- Alle maten in meter tenzij anders is aangegeven
- Alle hoogtematen in meter i.o.v. N.A.P.
- Alle hoeken in het 360 graden stelsel
- De maten en peilen in het werk controleren en afwijkingen melden bij de directie
- De gebruikte tekenstandaard is de NLCS



Legenda

PVC/250/1991	Drainage, Hoofddrain inclusief materiaal, diameter en jaar van aanleg
--------------	--

Drainage, Zuigdrain

RT/1000/2011 Hemelwater riolering

 Drainage,

 Gebied met PEAS hotspot


Inspectieput

	Doorspuitpunt
--	---------------

1 Eindkap

[illegible][illegible]