
GEBOUWGEGEVENS - Begane Grond

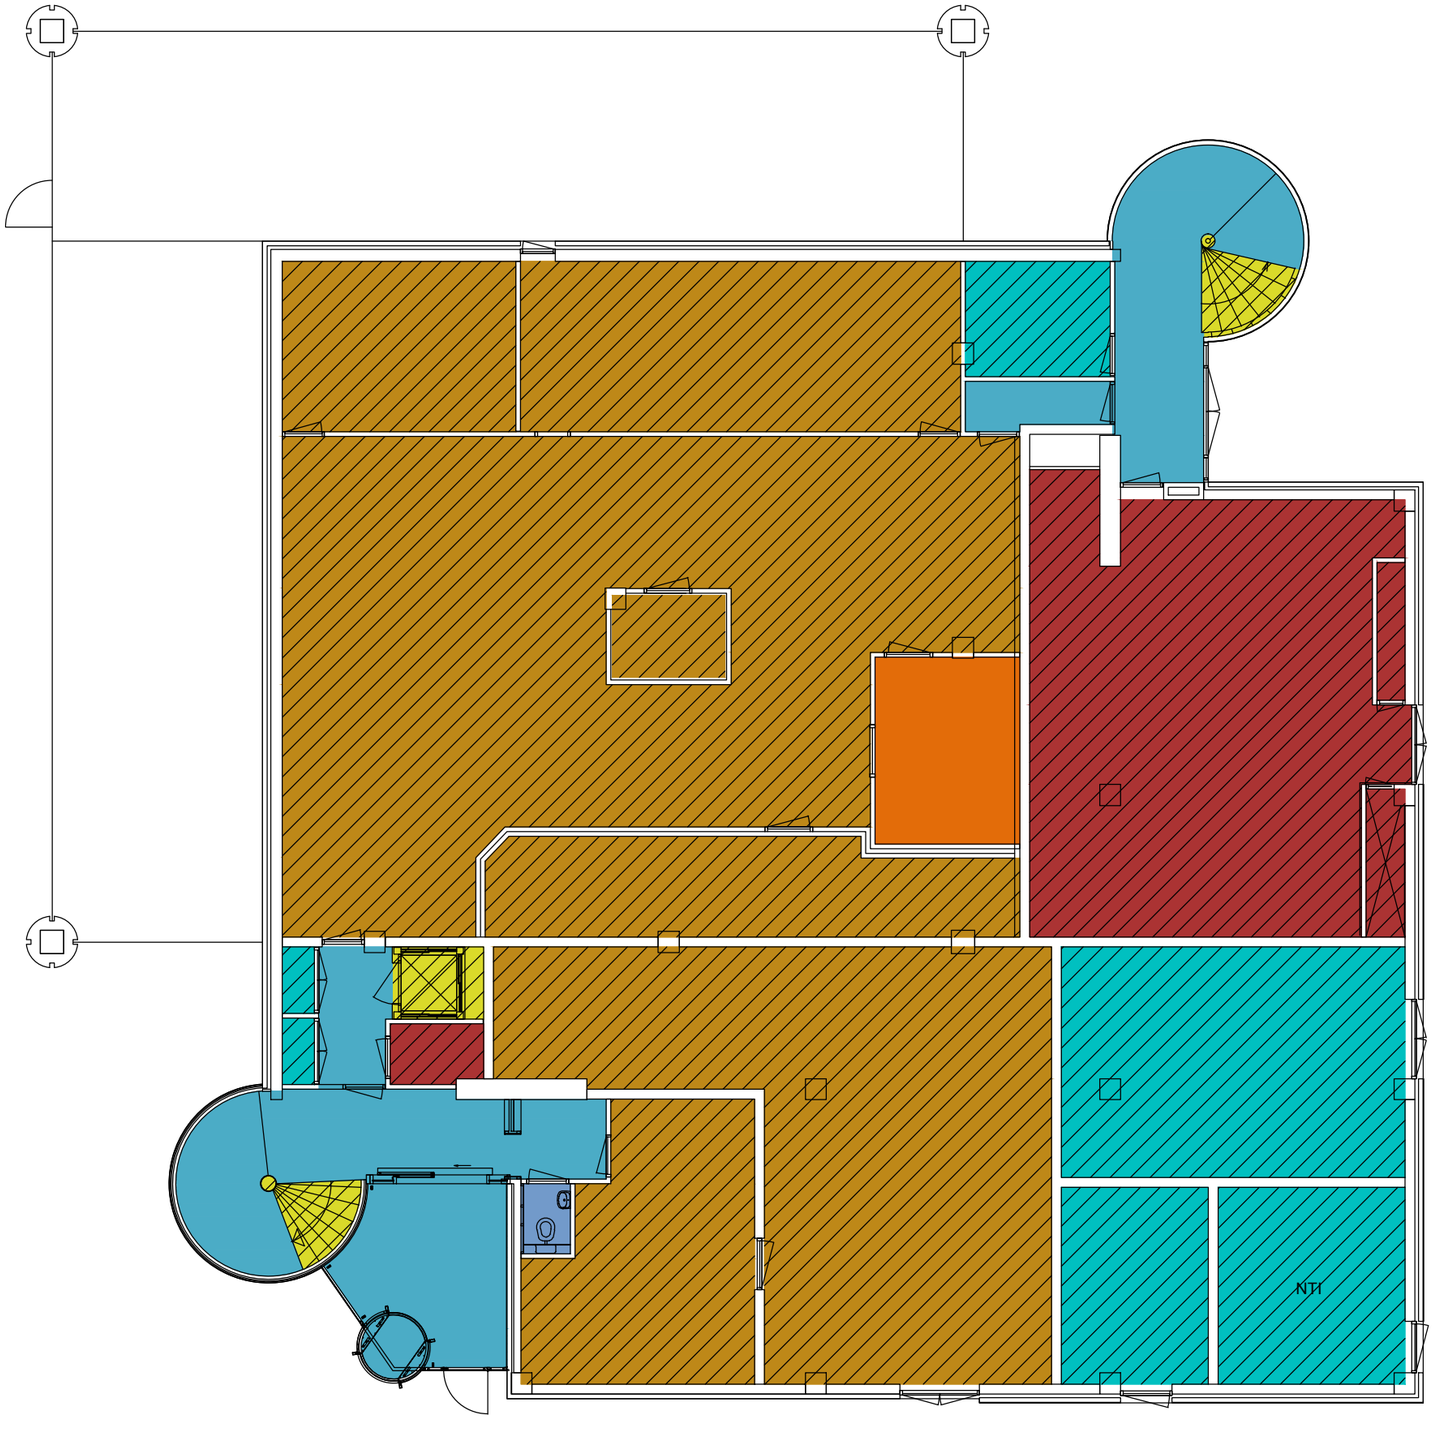

ProRail

Rapportnummer : 20141729_2NO_VLGRO_001
Certificaatnummer : 20141729_2NO_VLGRO_001A

Gebouw : FaZ_2NO_VLGRO
Adres : Zaanstraat 10
Plaats : Groningen
Datum : 01-07-2015


Certificaat
A

Bouwlaag : Begane Grond

Ruimten:

	Kantoor	12.42	m²
	Sanitair	1.59	m²
	Horizontaal verkeer	58.20	m²
	Vertikaal verkeer	8.37	m²
	E-Installaties	76.08	m²
	W-Installaties	77.51	m²
	Installaties Spoorkritisch	304.35	m²
	VVO	72.21	m²
	BVO	603.67	m²

Contour:

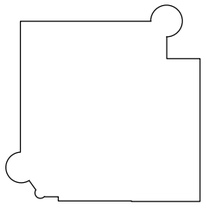

Opmerkingen:

- Maatvoering en ruimtegebruik van ruimte(n) niet toegankelijk voor inspectie (NTI) zijn niet gecontroleerd op locatie.

FaZ_2NO_VLGRO_N-GBG_00--.A.2.dwg
FaZ_2NO_VLGRO_N-GBG_00--.A.2.pdf

0m 10m

KONTEK Siriusdreef 16 2132 WT HOOFDDORP 088 22 21 500 info@kontek.nl

Gecontroleerd door: Éva Kiss