
GEBOUWGEGEVENS - 1e Verdieping

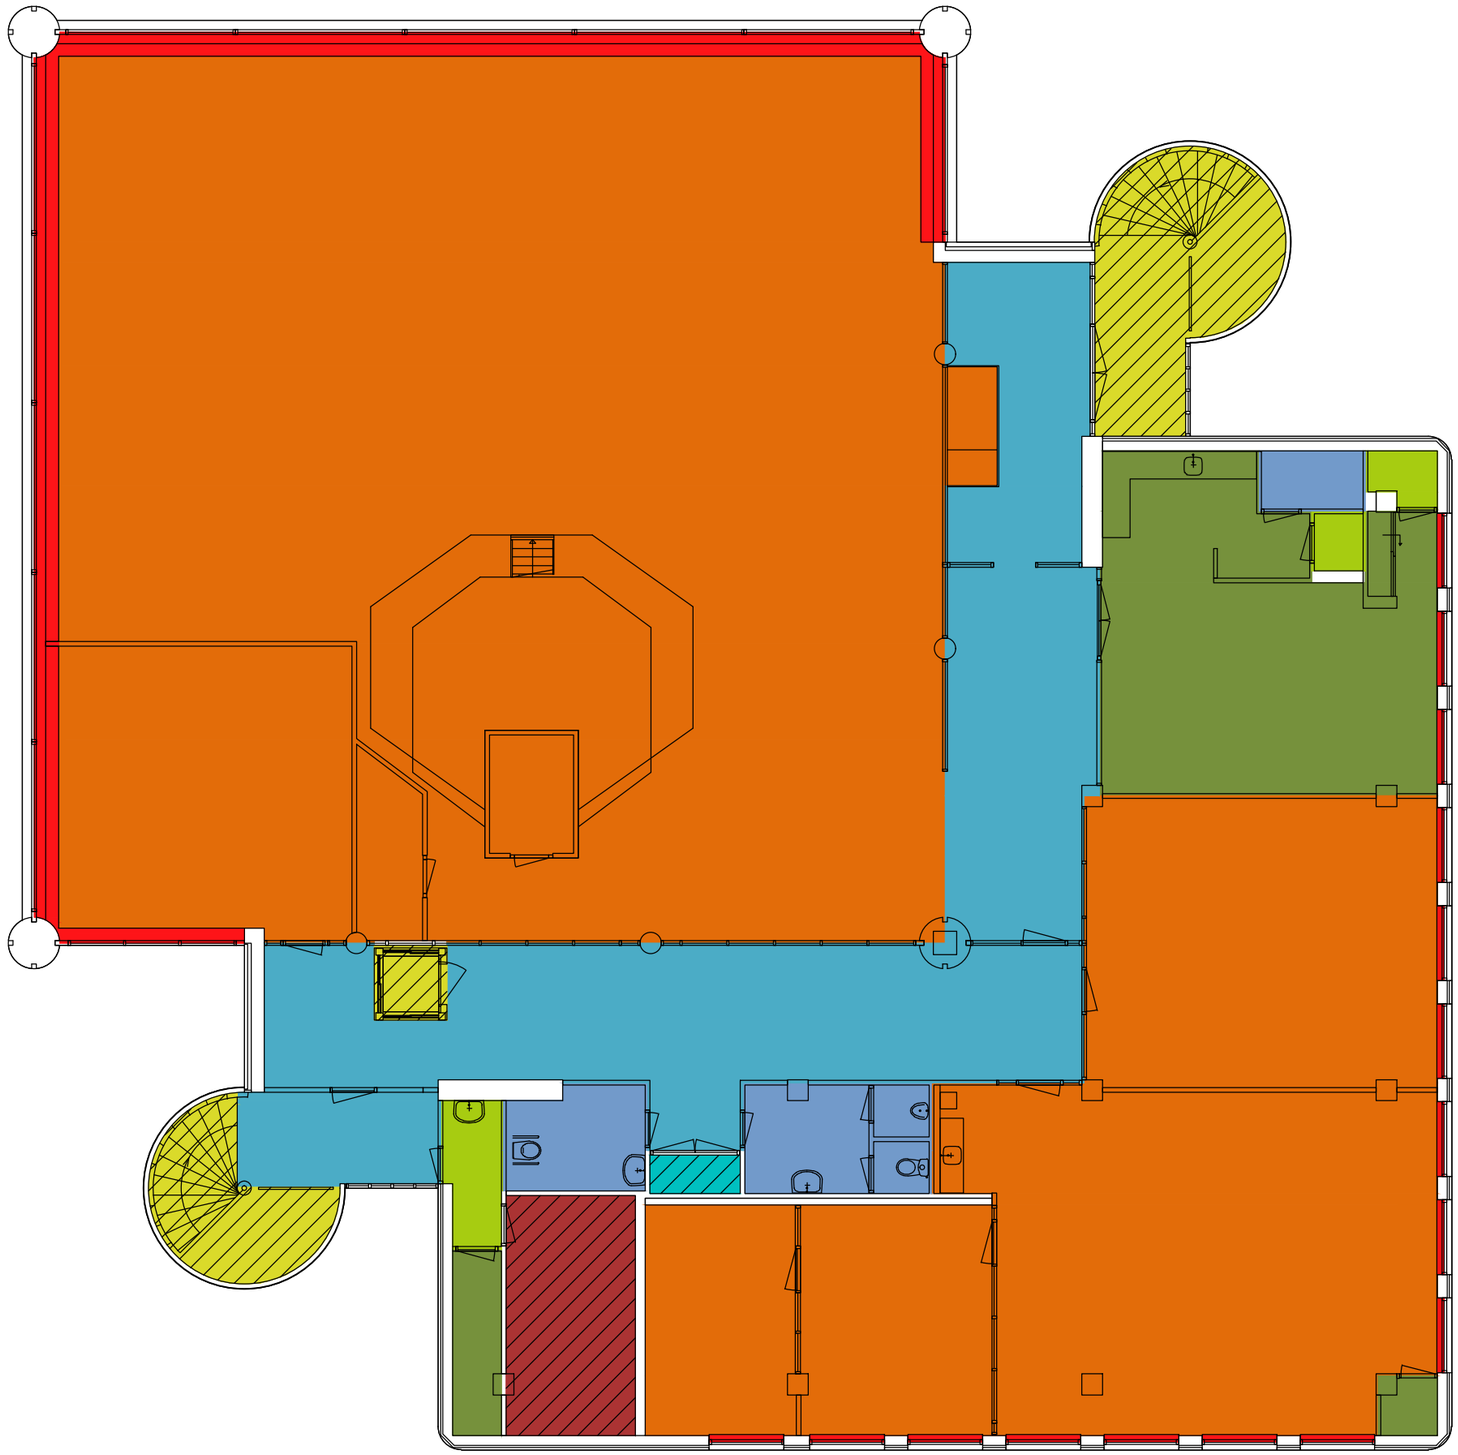

ProRail

Rapportnummer : 20141729_2NO_VLGRO_001
Certificaatnummer : 20141729_2NO_VLGRO_001A

Gebouw : FaZ_2NO_VLGRO
Adres : Zaanstraat 10
Plaats : Groningen
Datum : 07-07-2015


Certificaat
A

Bouwlaag : 1e Verdieping

Ruimten:

	Kantoor	516.00	m²
	Specifiek Servicepunt	52.41	m²
	Specifiek Opslag	7.00	m²
	Sanitair	19.10	m²
	Horizontaal verkeer	104.49	m²
	Glaslijn	26.49	m²
	Vertikaal verkeer	30.34	m²
	E-Installaties	1.58	m²
	W-Installaties	14.25	m²
	VVO	725.49	m²
	BVO	811.47	m²

Contour:

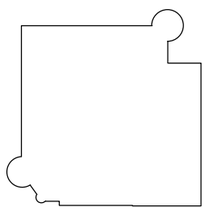

Opmerkingen:

- Maatvoering en ruimtegebruik van ruimte(n) niet toegankelijk voor inspectie (NTI) zijn niet gecontroleerd op locatie.

FaZ_2NO_VLGRO_N-GBG_01--.A.2.dwg
FaZ_2NO_VLGRO_N-GBG_01--.A.2.pdf

0m 10m

KONTEK Siriusdreef 16 2132 WT HOOFDDORP 088 22 21 500 info@kontek.nl

Gecontroleerd door: Éva Kiss