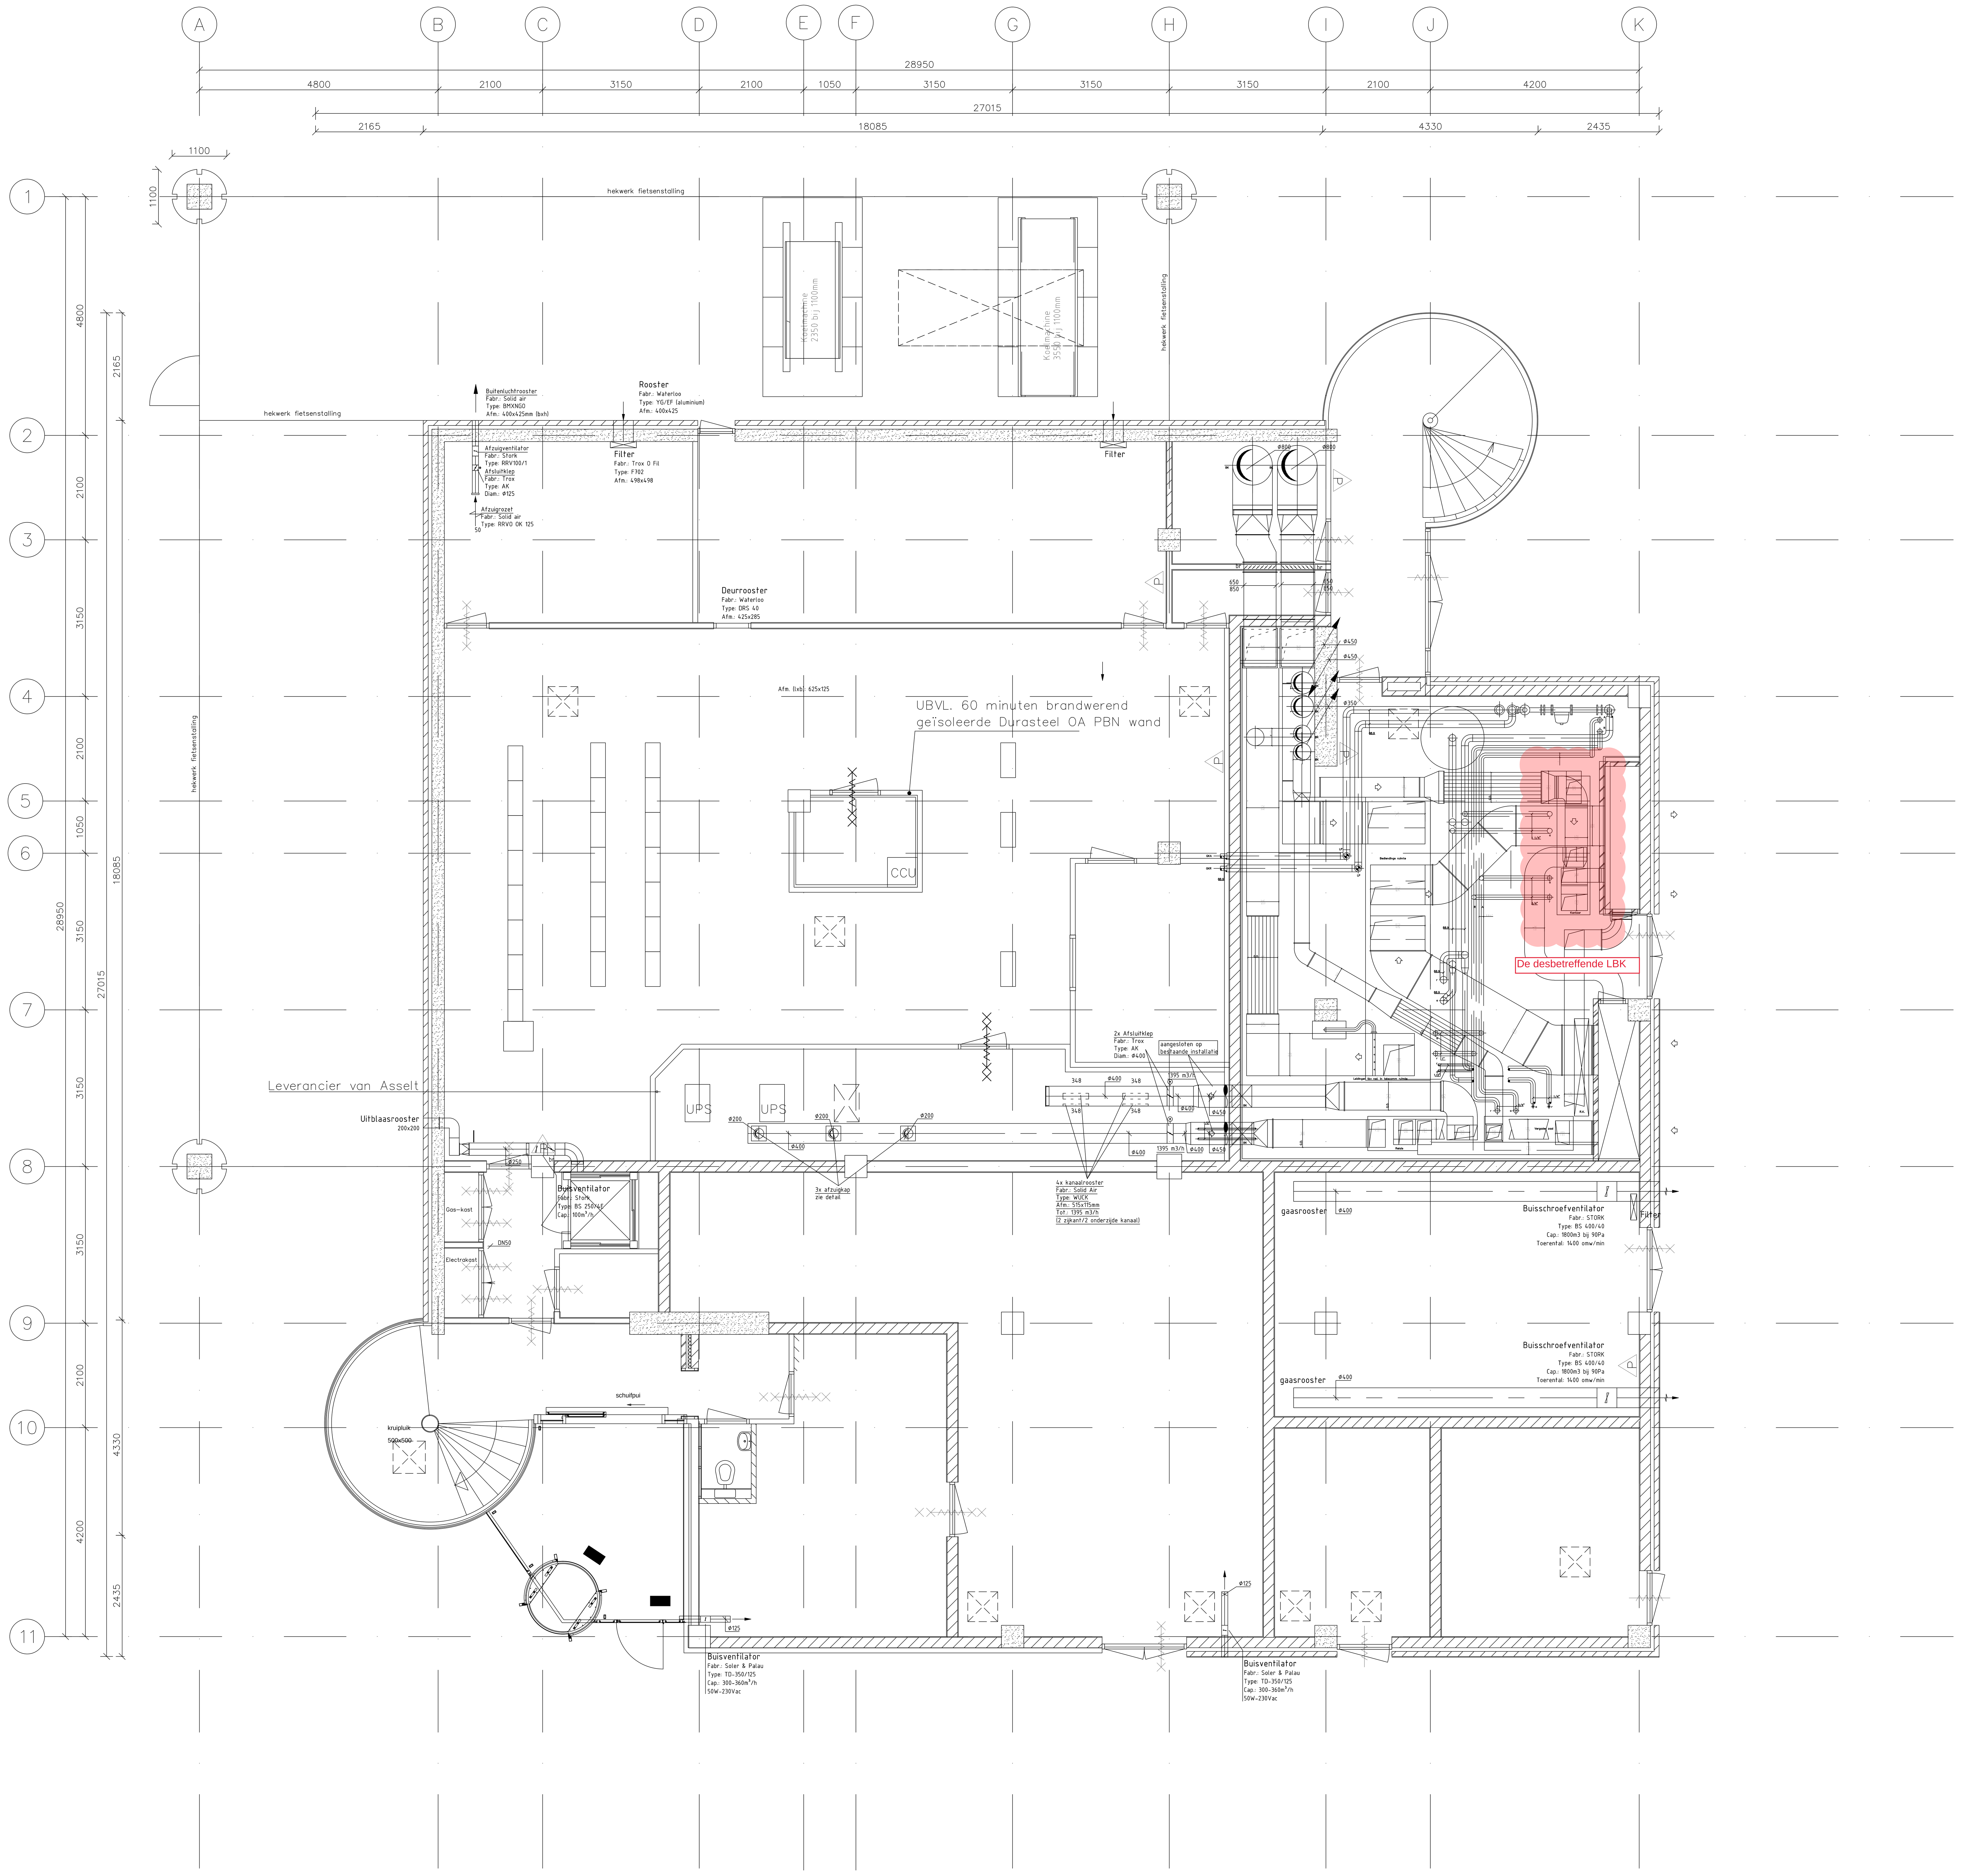


0	30-09-17

Deze tekening vervangt:

Werktuigbouwtechnische installatie
Luchtbehandeling
Begane Grond

Formaat: A0 | Schaal: 1:50 | Geocode: | Versie: A

ProRail

VL-Post Groningen 00

As-built

1

Opdrachtgever : ProRail
Gebouwnaam : VL Post Groningen
Gebouwcode : FaZ_2NO_VLGRO
Adres : Zaanstraat 10
Groningen

Revisie : A.2

Bestandsnaam : FaZ_2NO_VLGRO_W5700_00--.dwg

Gepubliceerd door KONTEK op:
25-10-2017