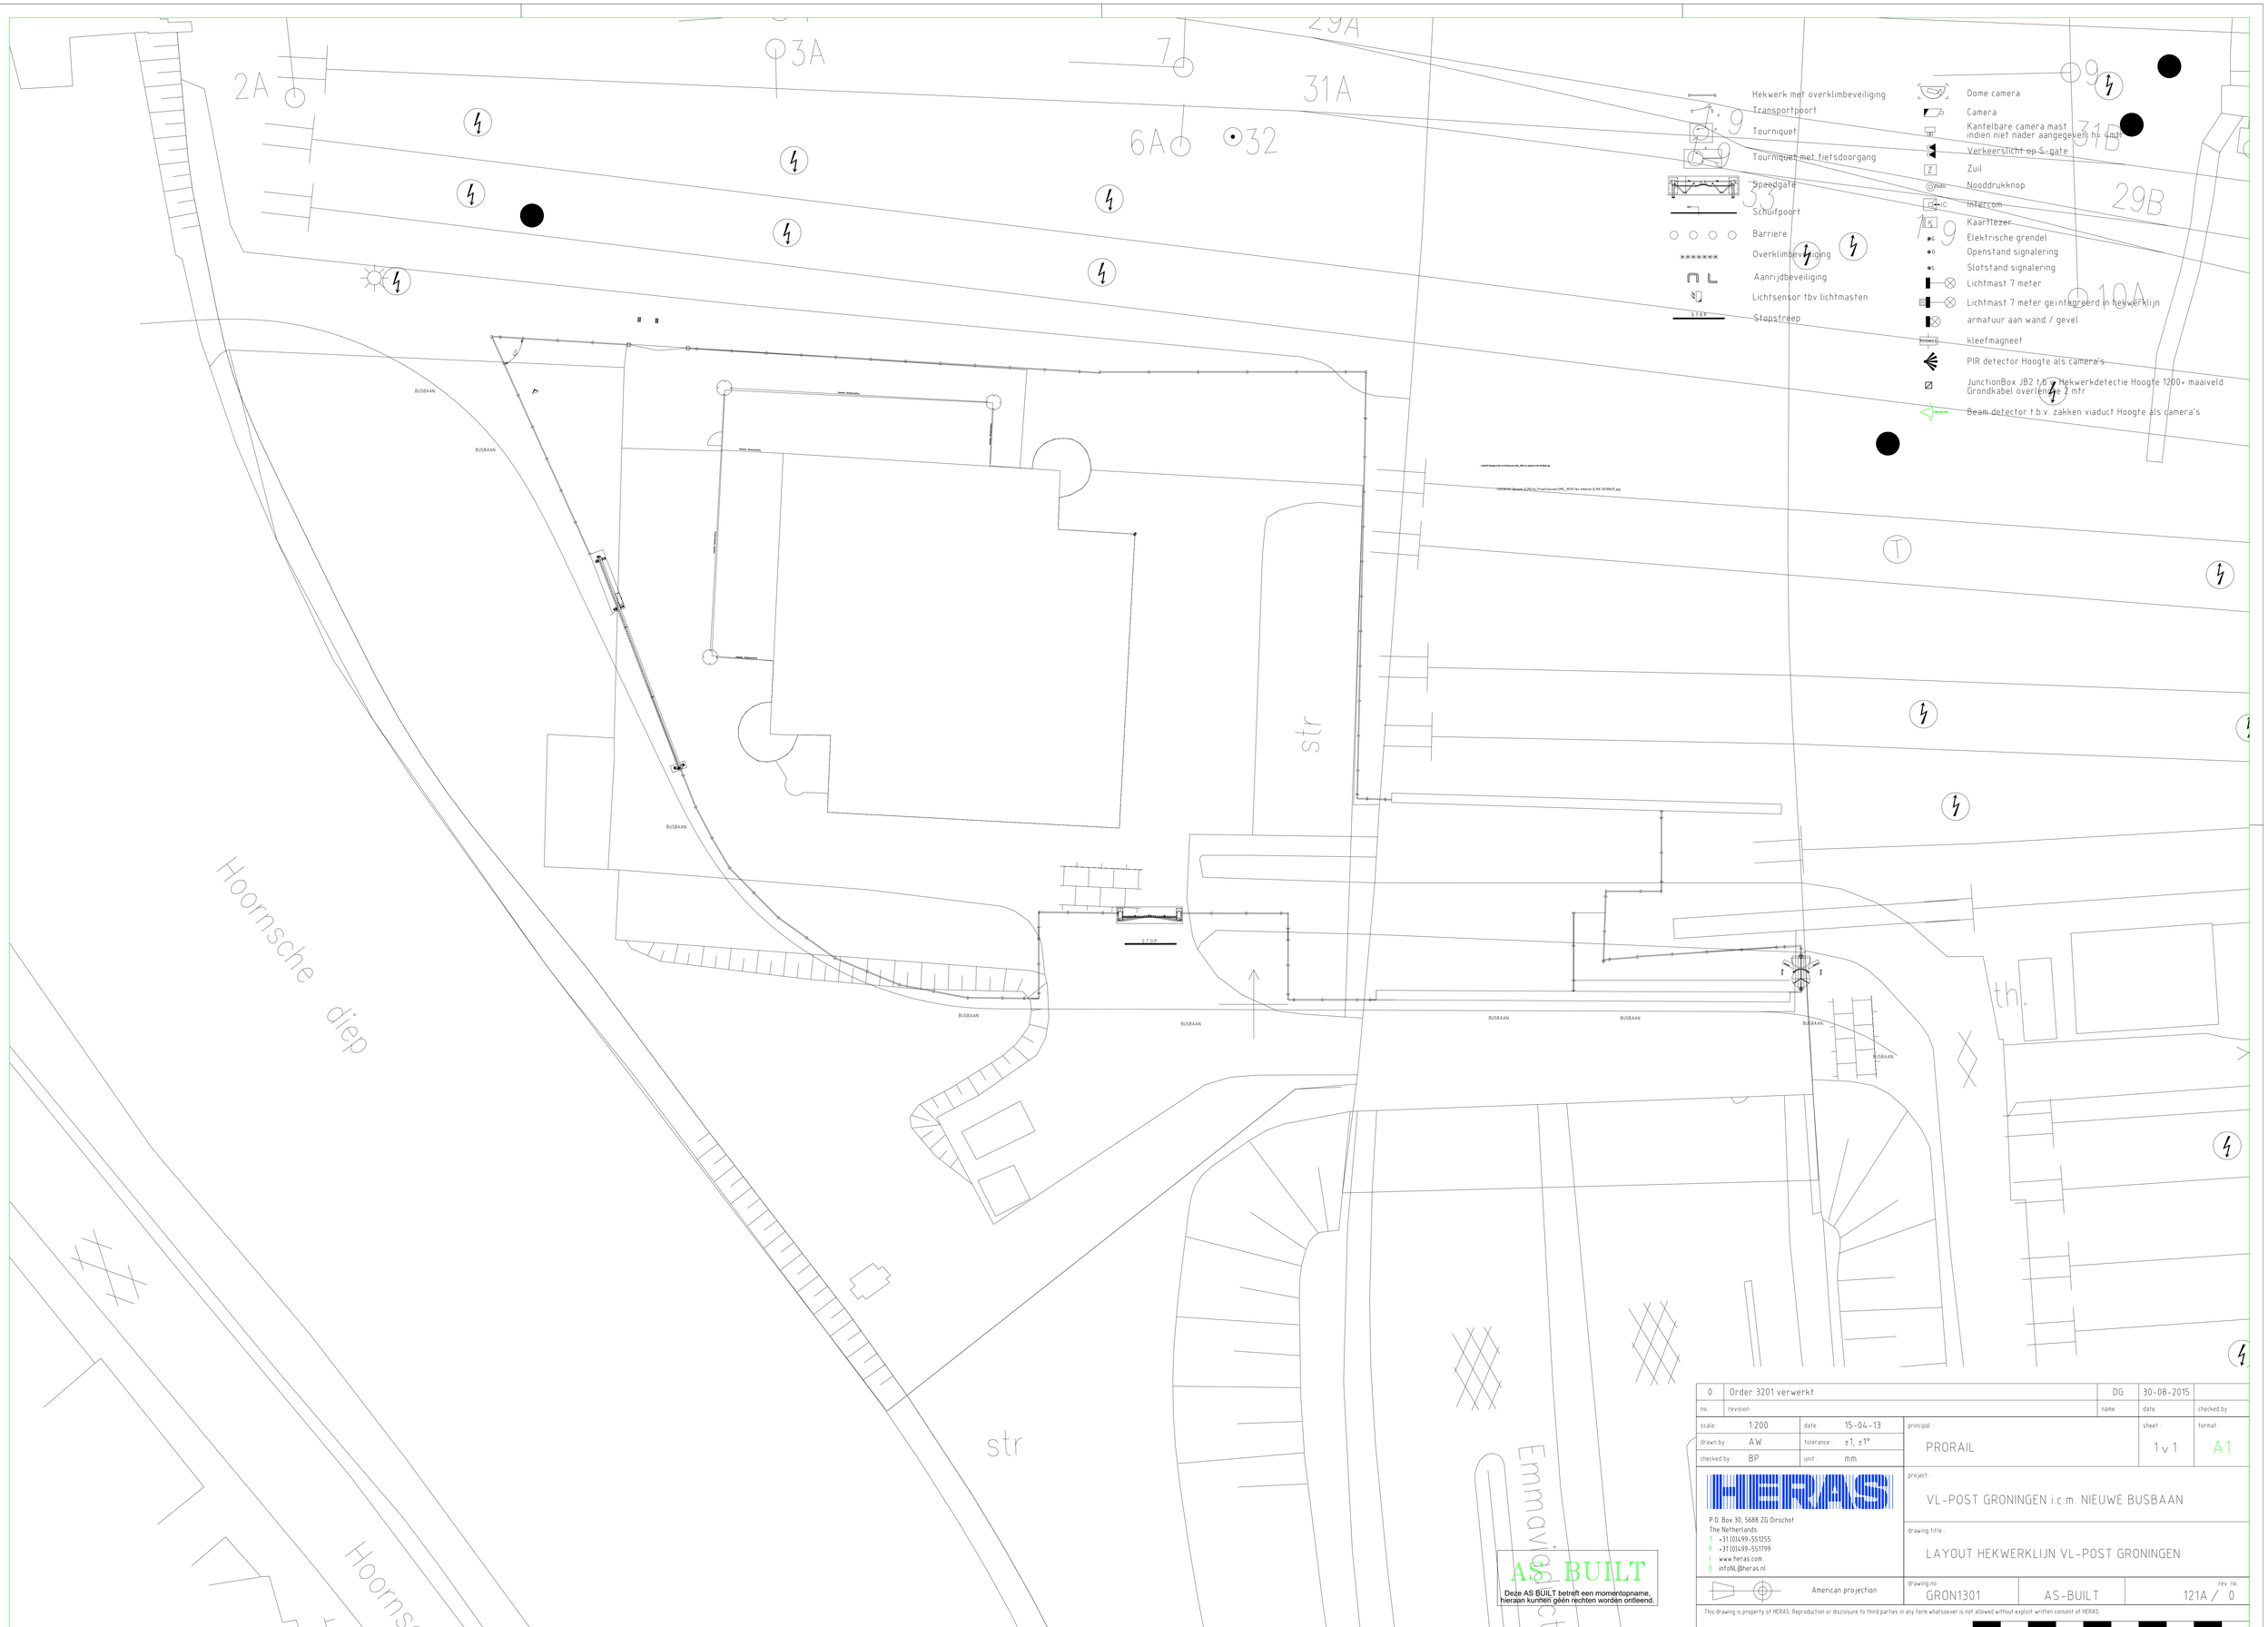


AS BUILT

Deze AS BUILT betreft een momentopname, hieraan kunnen geen rechten worden ontleend.

no	revision	name	date	checked by
0	Order 3201 verwerkt	DG	30-08-2015	

scale : 1:200	date : 15-04-13	principal : PRORAIL		sheet : 1 v 1	format : A1
drawn by : AW	tolerance : ±1, ±1°				
checked by : BP	unit : mm				

HERAS
P.O. Box 30, 5688 ZG Oirschot
The Netherlands
T +31 (0)499-551255
F +31 (0)499-551799
I www.heras.com
E info.NL@heras.nl

project : VL-POST GRONINGEN i.c.m. NIEUWE BUSBAAN

drawing title : LAYOUT HEKWERKLIJN VL-POST GRONINGEN

American projection

drawing no		rev no
GRON1301	AS-BUILT	121A / 0

This drawing is property of HERAS. Reproduction or disclosure to third parties in any form whatsoever is not allowed without explicit written consent of HERAS.

C:\FAZ TEKENINGBEHEER\PANDEN\2ND_VLGRO\FACILITAIR\ARCHIEF (ORIGINELEN)\150209 TEK HEKWERK EN OMGEVING (GEORGE)\121-0 AB MAATVOERING TBV NSECURE HEKWERK.DWG