




Bronnen: Esri Nederland, Esri, Kadaster, CBS, Min VROM, Rijkswaterstaat en gemeenten: Rotterdam, Breda, Tilburg

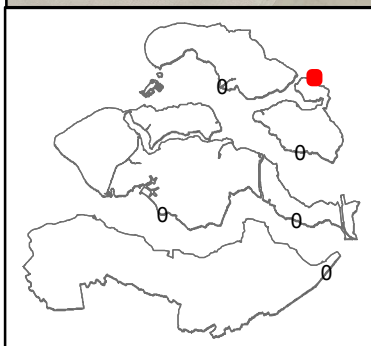

Waterschap Scheldestromen

Onderwerp: Philipsdam

Omschrijving: Singlebeam meting 18 november 2010
Dieptes in m tov NAP



Waterschap Scheldestromen

	Naam	Datum	Afdeling	Formaat: A4 Staand	Blad nr.: 1
Getekend	Amsto	13-6-2014	FZ	Schaal: 1:5.000	Aantal bladen: 1
Gezien	Amsto	13-6-2014	FZ	Tek nr.: Phil2010-01	Project nr.: —
Gecontroleerd	Amsto	13-6-2014	FZ		