



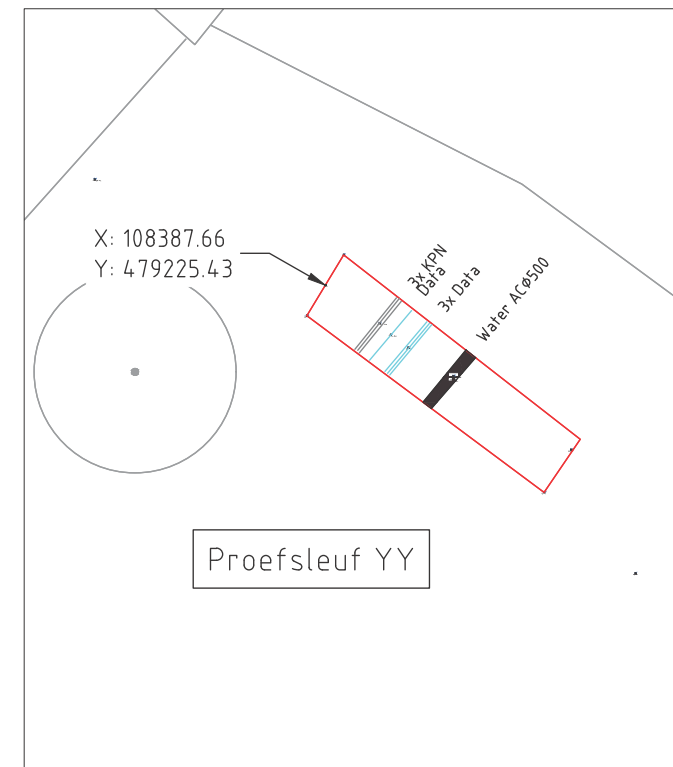

Proefsleuf YY

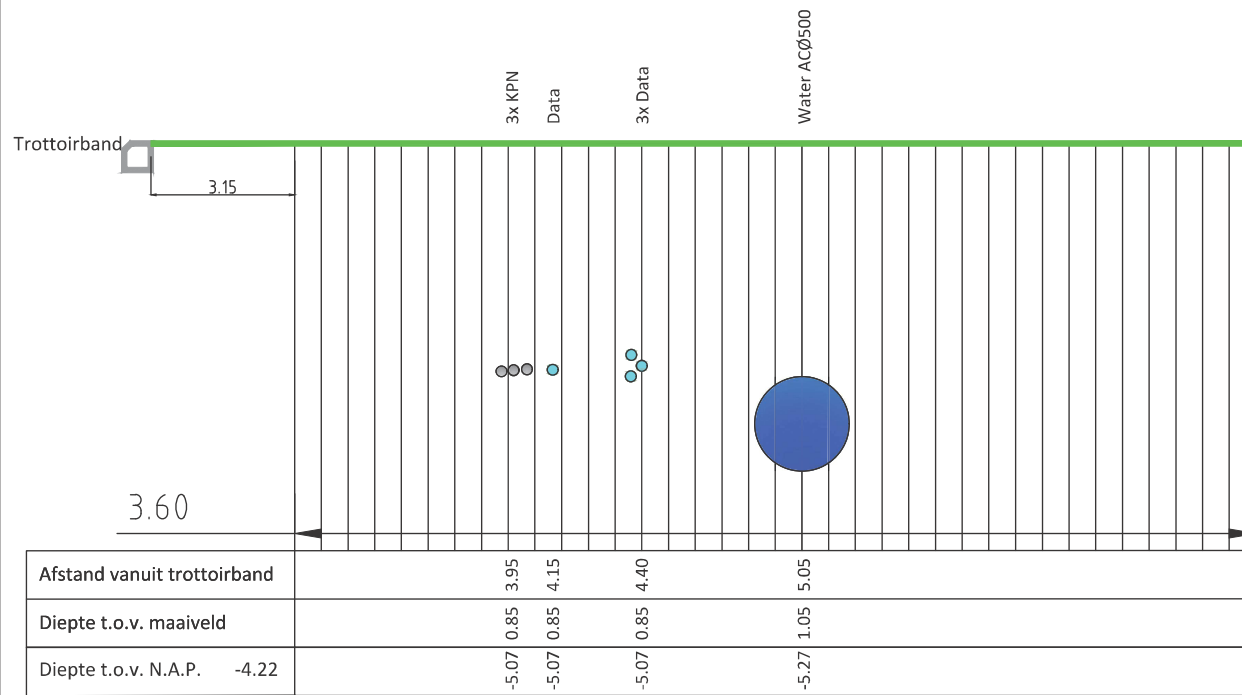

DFR Woerden - Utrecht

Bijlage i01

Model: opzet verwerken resultaten proefsleuven

Datum: 27-01-2025