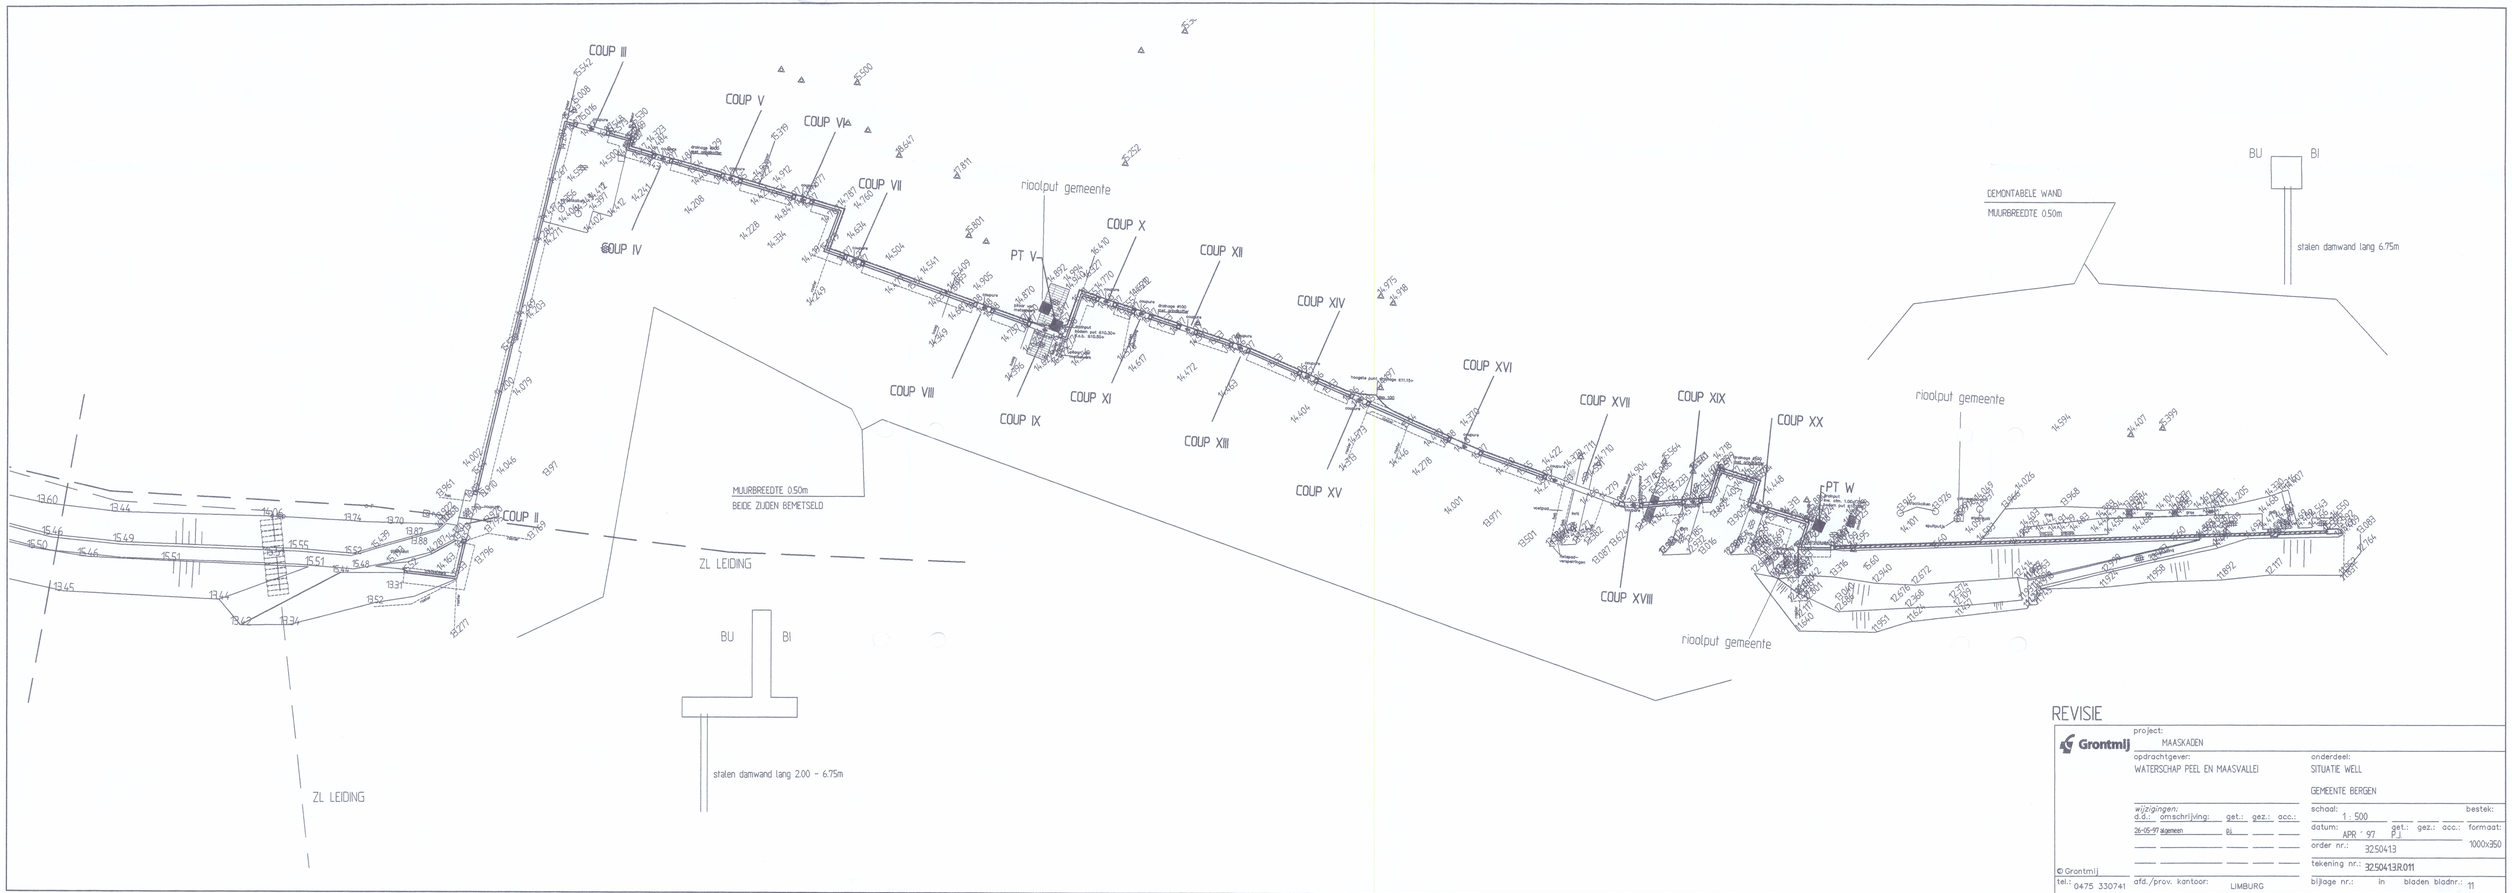

REVISIE

Grontmij

project: MAASKADEN

opdrachtgever: WATERSCHAP PEEL EN MAASVALLEI

onderdeel: SITUATIE WELL

GEMEENTE BERGEN

wijzigingen: d.d.:	omschrijving:	get.:	gez.:	acc.:
26-05-97	algemeen	BJ		

schaal: 1 : 500 bestek:

datum: APR '97 get.: P.J gez.: acc.: formaat: 1000x350

order nr.: 3250413

tekening nr.: 3250413R011

bijlage nr.: in bladen bladnr.: 11

© Grontmij
tel.: 0475 330741
afd./prov. kantoor: LIMBURG

plotdatum :

filename : o:\data\acad\