
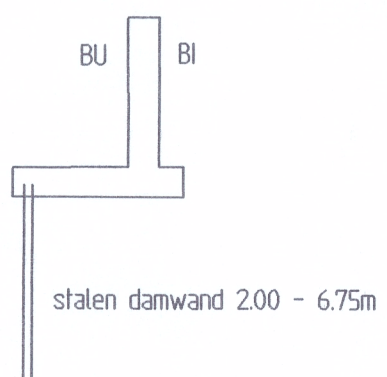


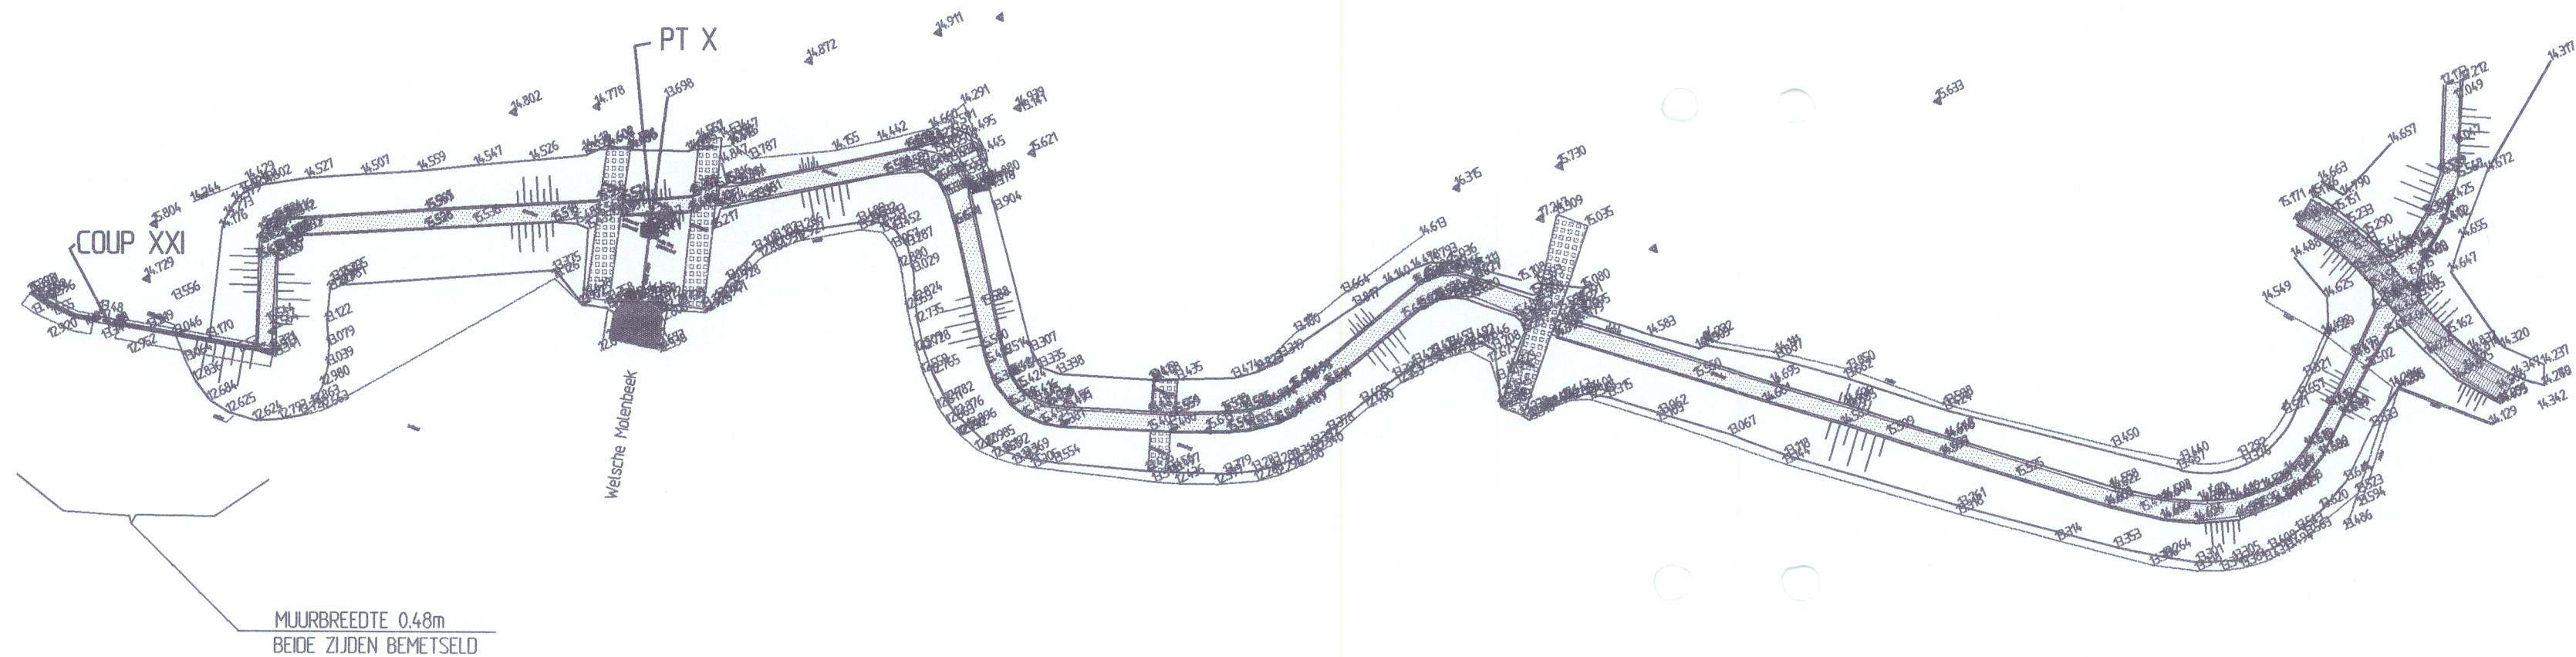

REVISIE

project: MAASKADEN		onderdeel: SITUATE WELL	
opdrachtgever: WATERSCHAP PEEL EN MAASVALLEI		GEMEENTE BERGEN	
wijzigingen:		schaal: 1 : 1000	
d.d.: omschrijving:	get.: gez.: acc.:	datum: APR '97	
26-05-97 algemeen	pl	get.: gez.: acc.:	formaat: 570x297
		order nr.: 3250413	
		tekening nr.: 3250413R.012	
tel.: 0475 330741		bijlage nr.: in bladen bladnr.: 12	
afd./prov. kantoor: LIMBURG			