


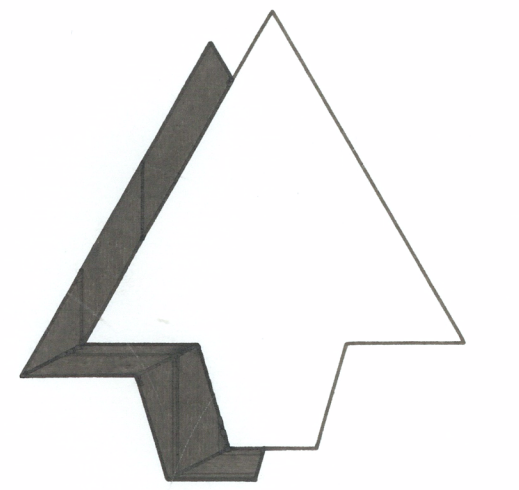

Overname 1356
de 16-17



OPDRACHTGEVER: NIEUWENHUIZEN-DAANDELS BV	
PROJECTNAAM: REVISIEMETING KADEMUREN BERGEN (WELL)	
LANDMEETKUNDIG BUREAU	SCHAAL: 1: 200
GUBBELS B.V.	TEKENING NR.: 601104 (tek. 1 van 4)
Wilhelminasingel 237 6001 GS Weert Postbus 581 6000 AH Weert Telefoon 0495-545474 fax 0495-545477	GETEKEND DD: 17-12-1996
	GEWIJZIGD DD: 06-02-1997