


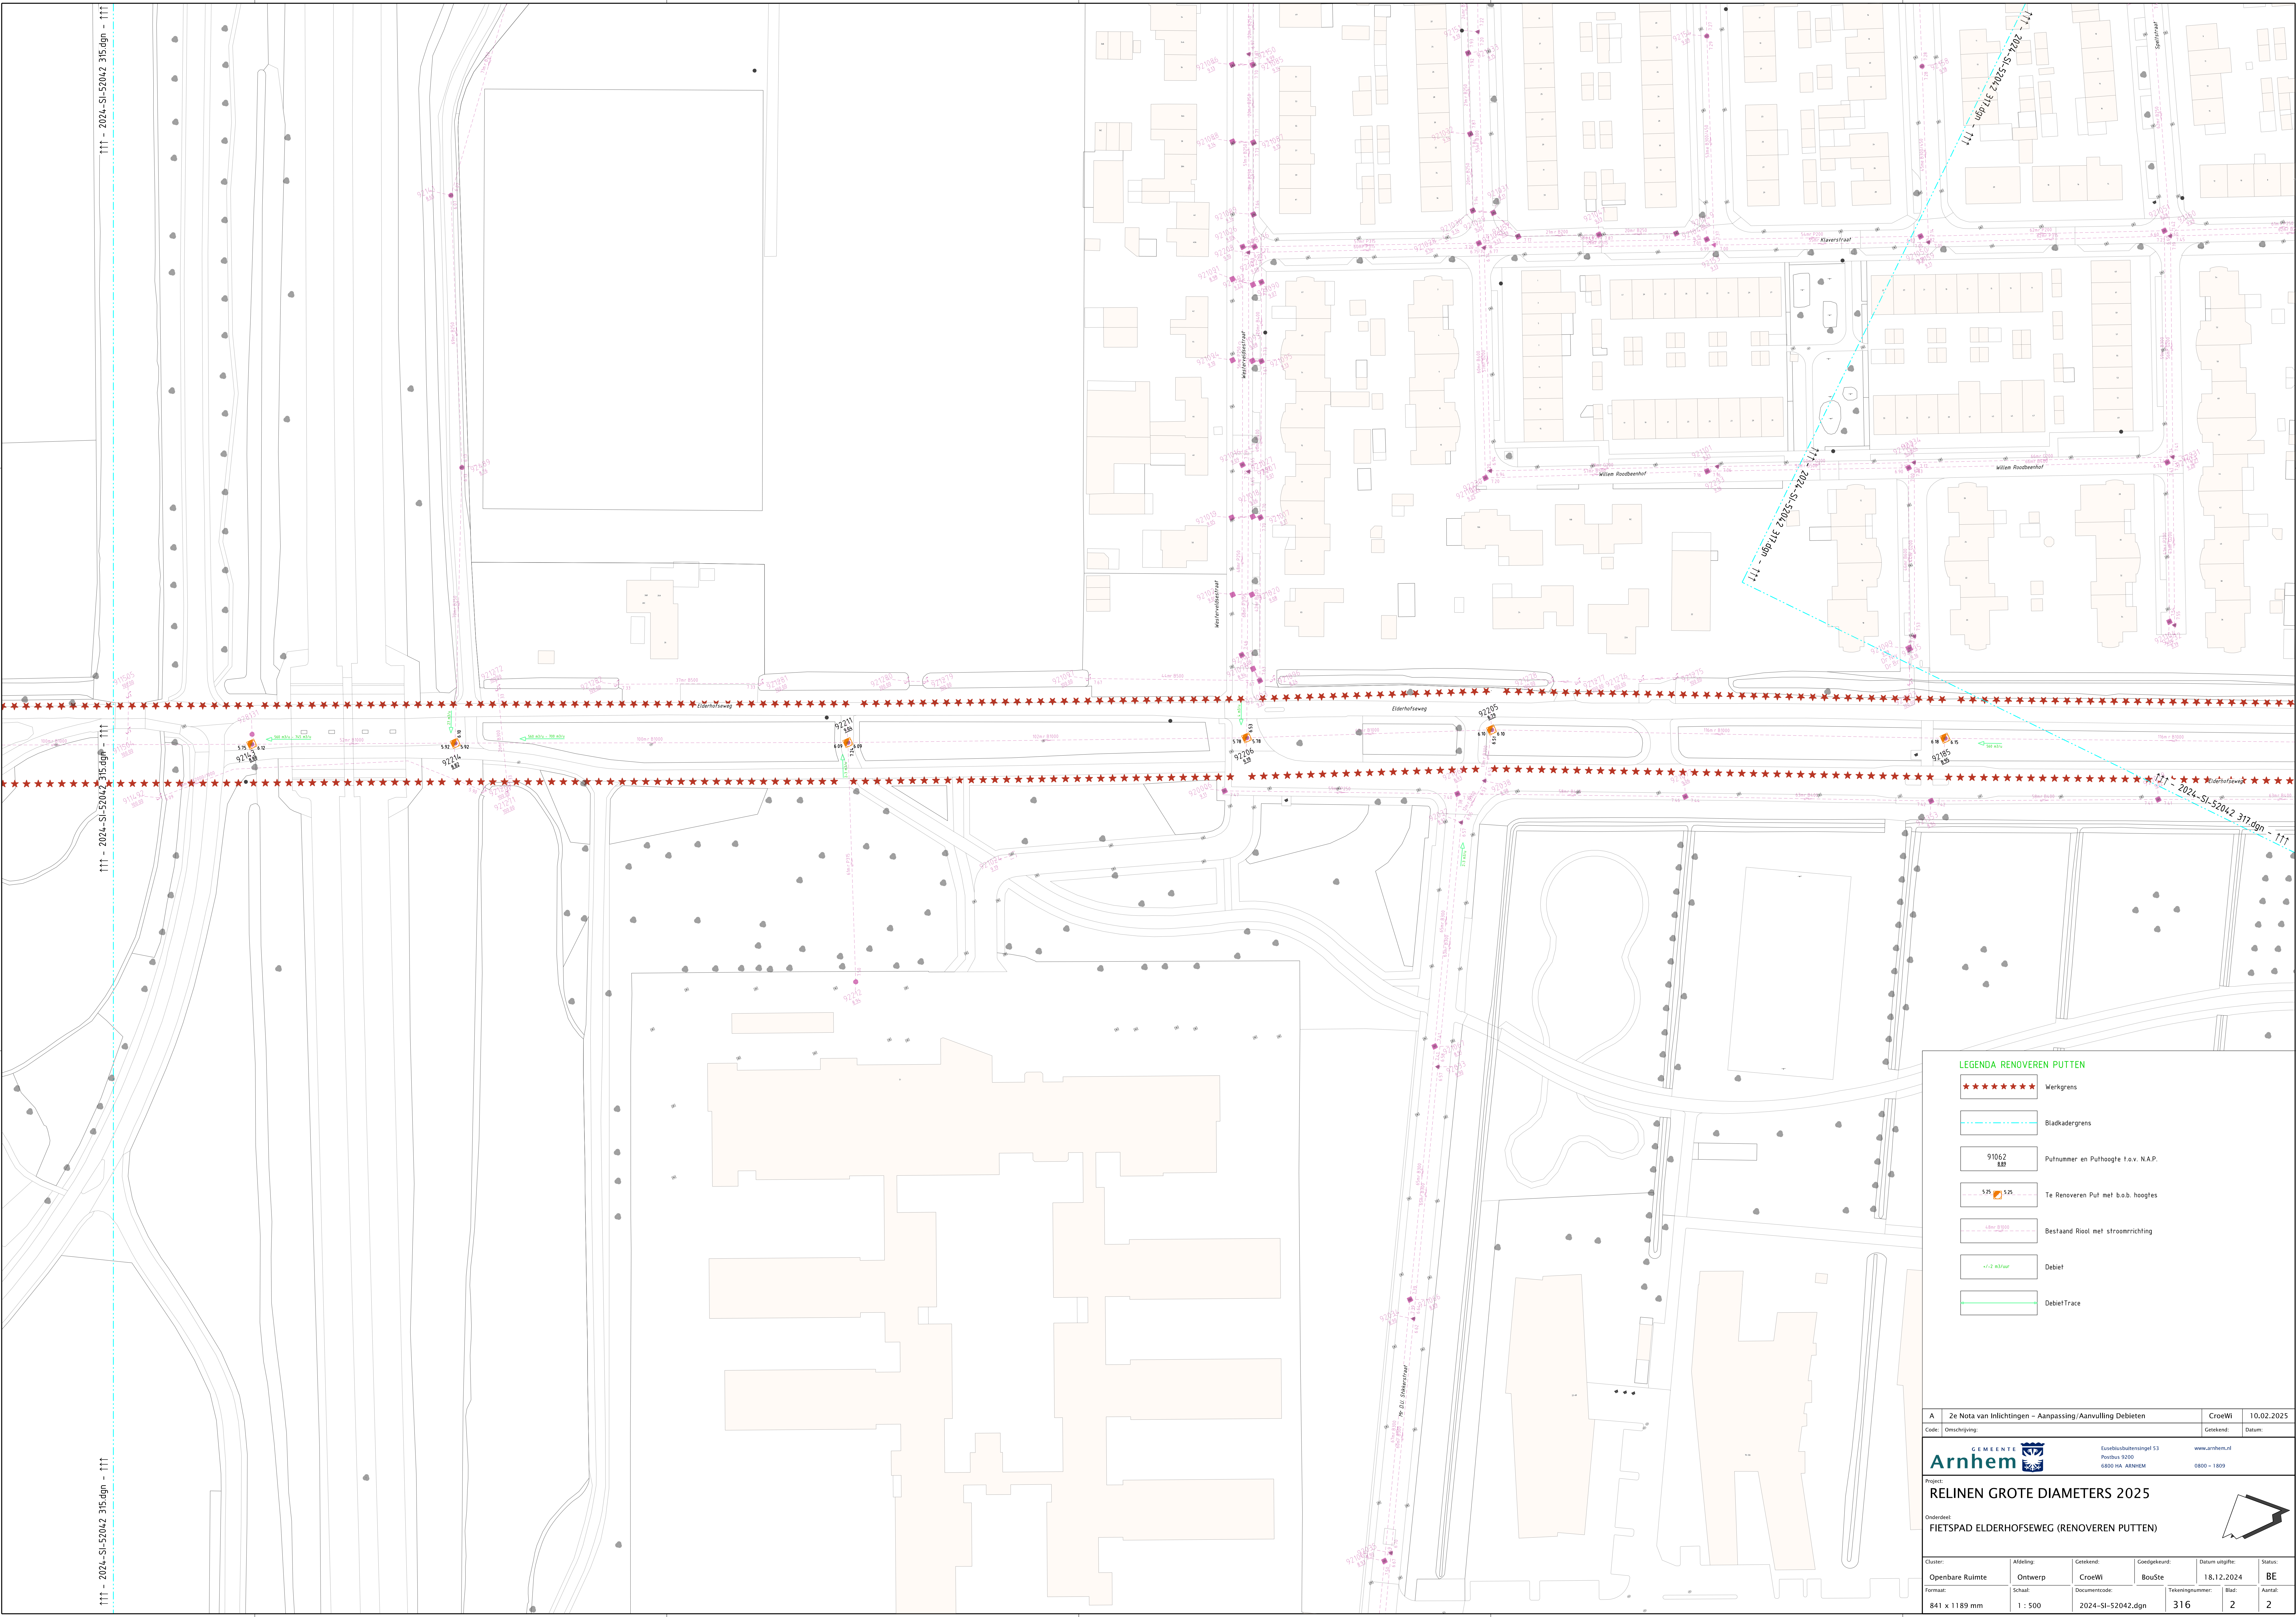

LEGENDA RENOVEREN PUTTEN

Werkgrens

Bladkadergrens

91062
8.02

Putnummer en Puthoogte t.o.v. N.A.P.

5.25 5.25

Te Renoveren Put met b.o.b. hoogtes


+lev 8.000

Bestaand Riool met stroomrichting

+/-2 m³/uur

Debiet

DebietTrace

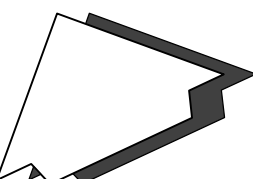A				2e Nota van Inlichtingen – Aanpassing/Aanvulling Debieten		CroEwI		10.02.2025		
Code:		Omschrijving:				Cetekend:		Datum:		
GEMEENTE Arnhem 				Eusebiusbuurtomgeving S3 Postbus 3000 6800 HA. ARNHEM				www.arnhem.nl 0800 – 1809		
Project: RELINEN GROTE DIAMETERS 2025										
Onderdeel: FIETSPAD ELDERHOFSEWEG (RENOVEREN PUTTEN)										
										
Cluster:		Afdeling:		Cetekend:		Goedgekeurd:		Datum uitgifte:		Status:
Openbare Ruimte		Ontwerp		CroEwI		BouSte		18.12.2024		BE
Formaat:		Schaal:		Documentcode:		Tekeningnummer:		Blad:		Aantal:
841 x 1189 mm		1 : 500		2024-SI-52042.dgn		316		2		2