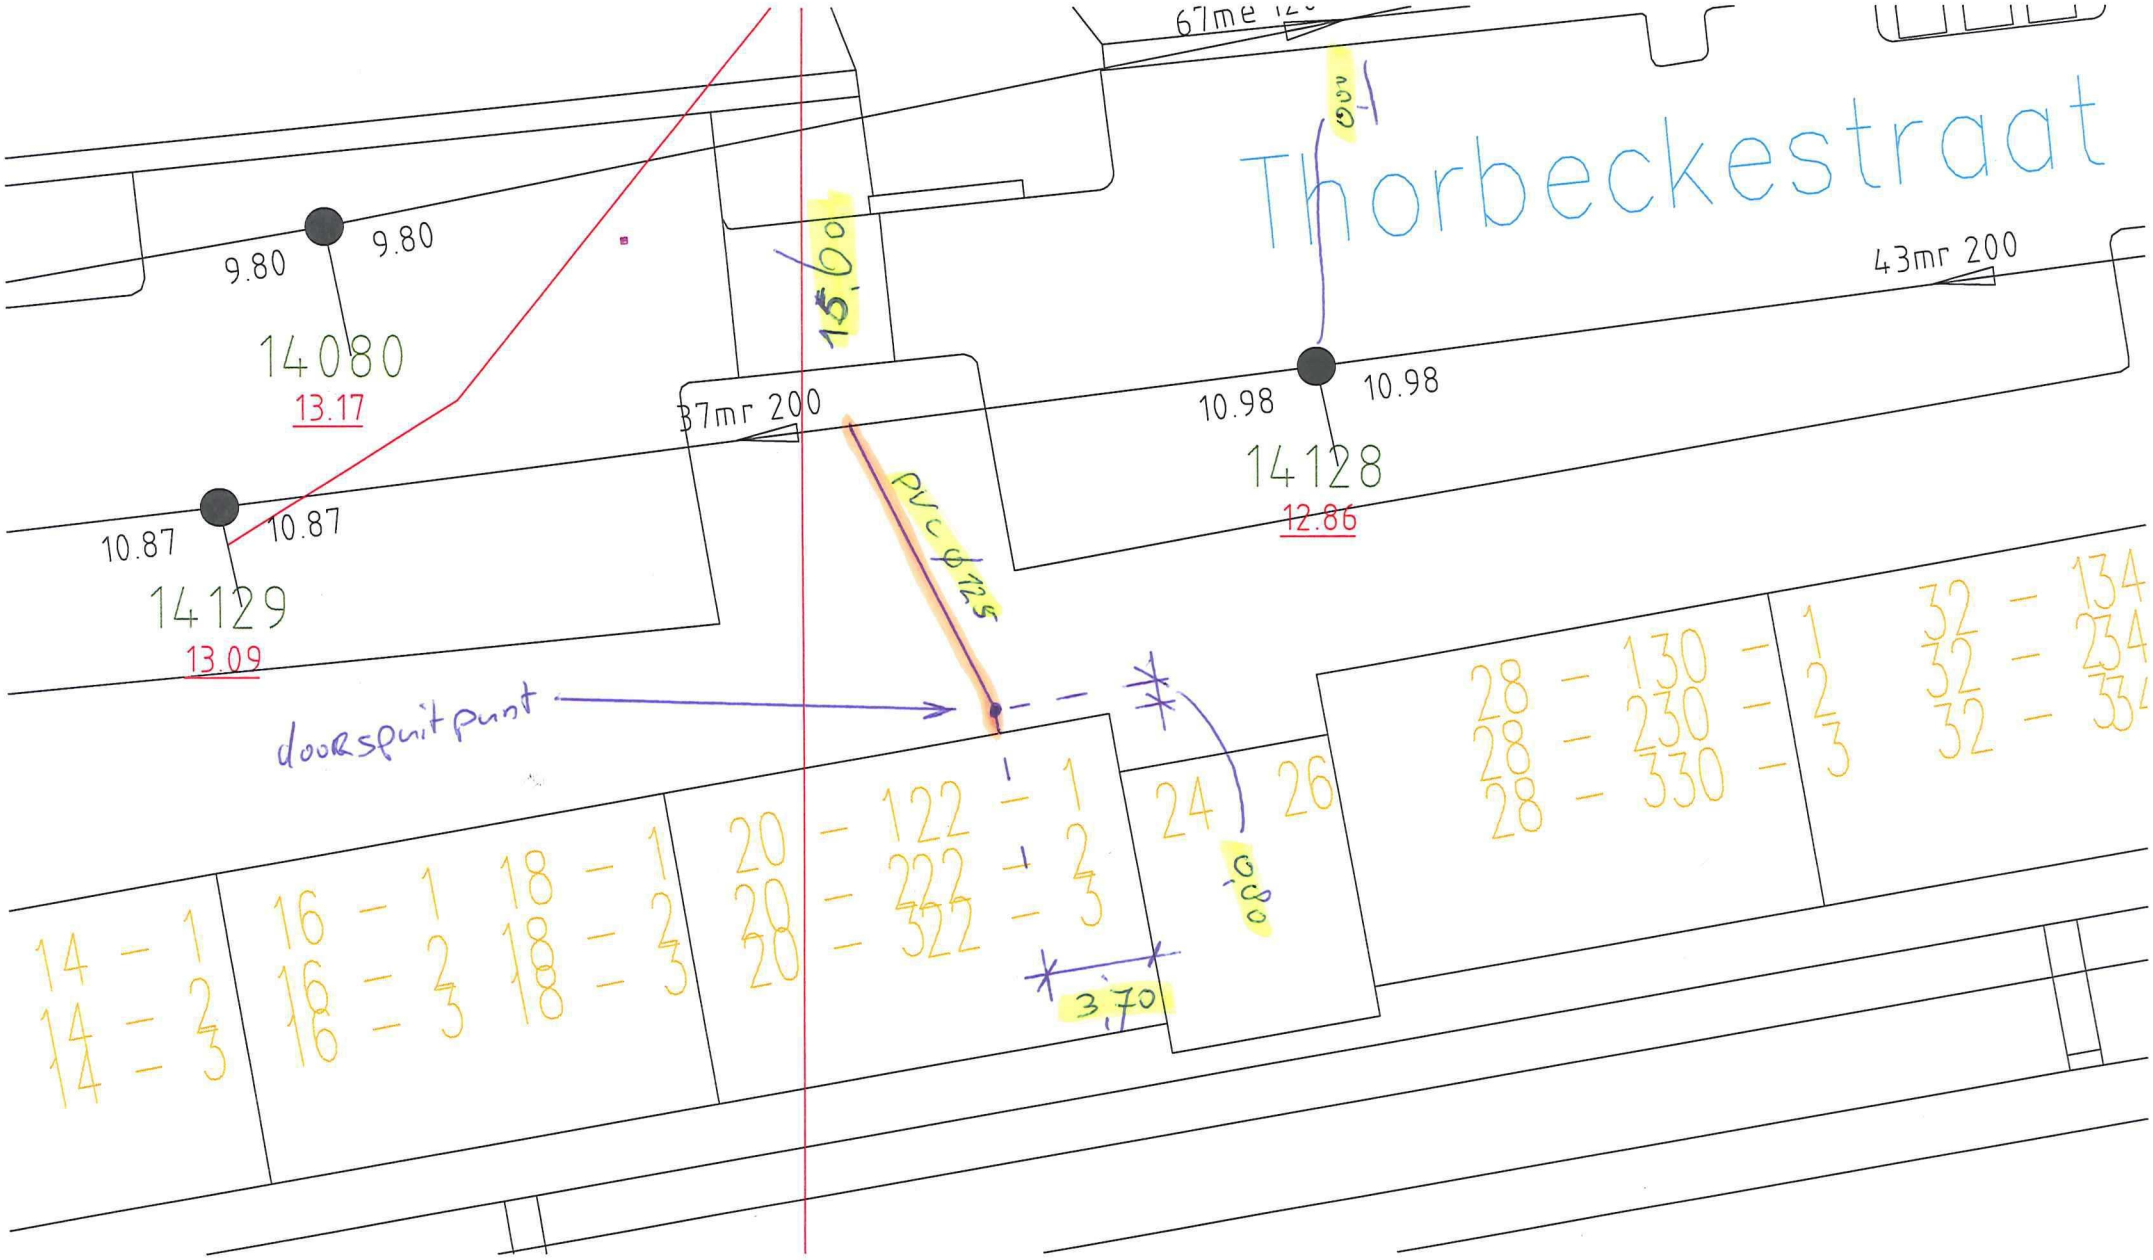

Thorbeckestraat 22 31-07-2017 schaal 1:250