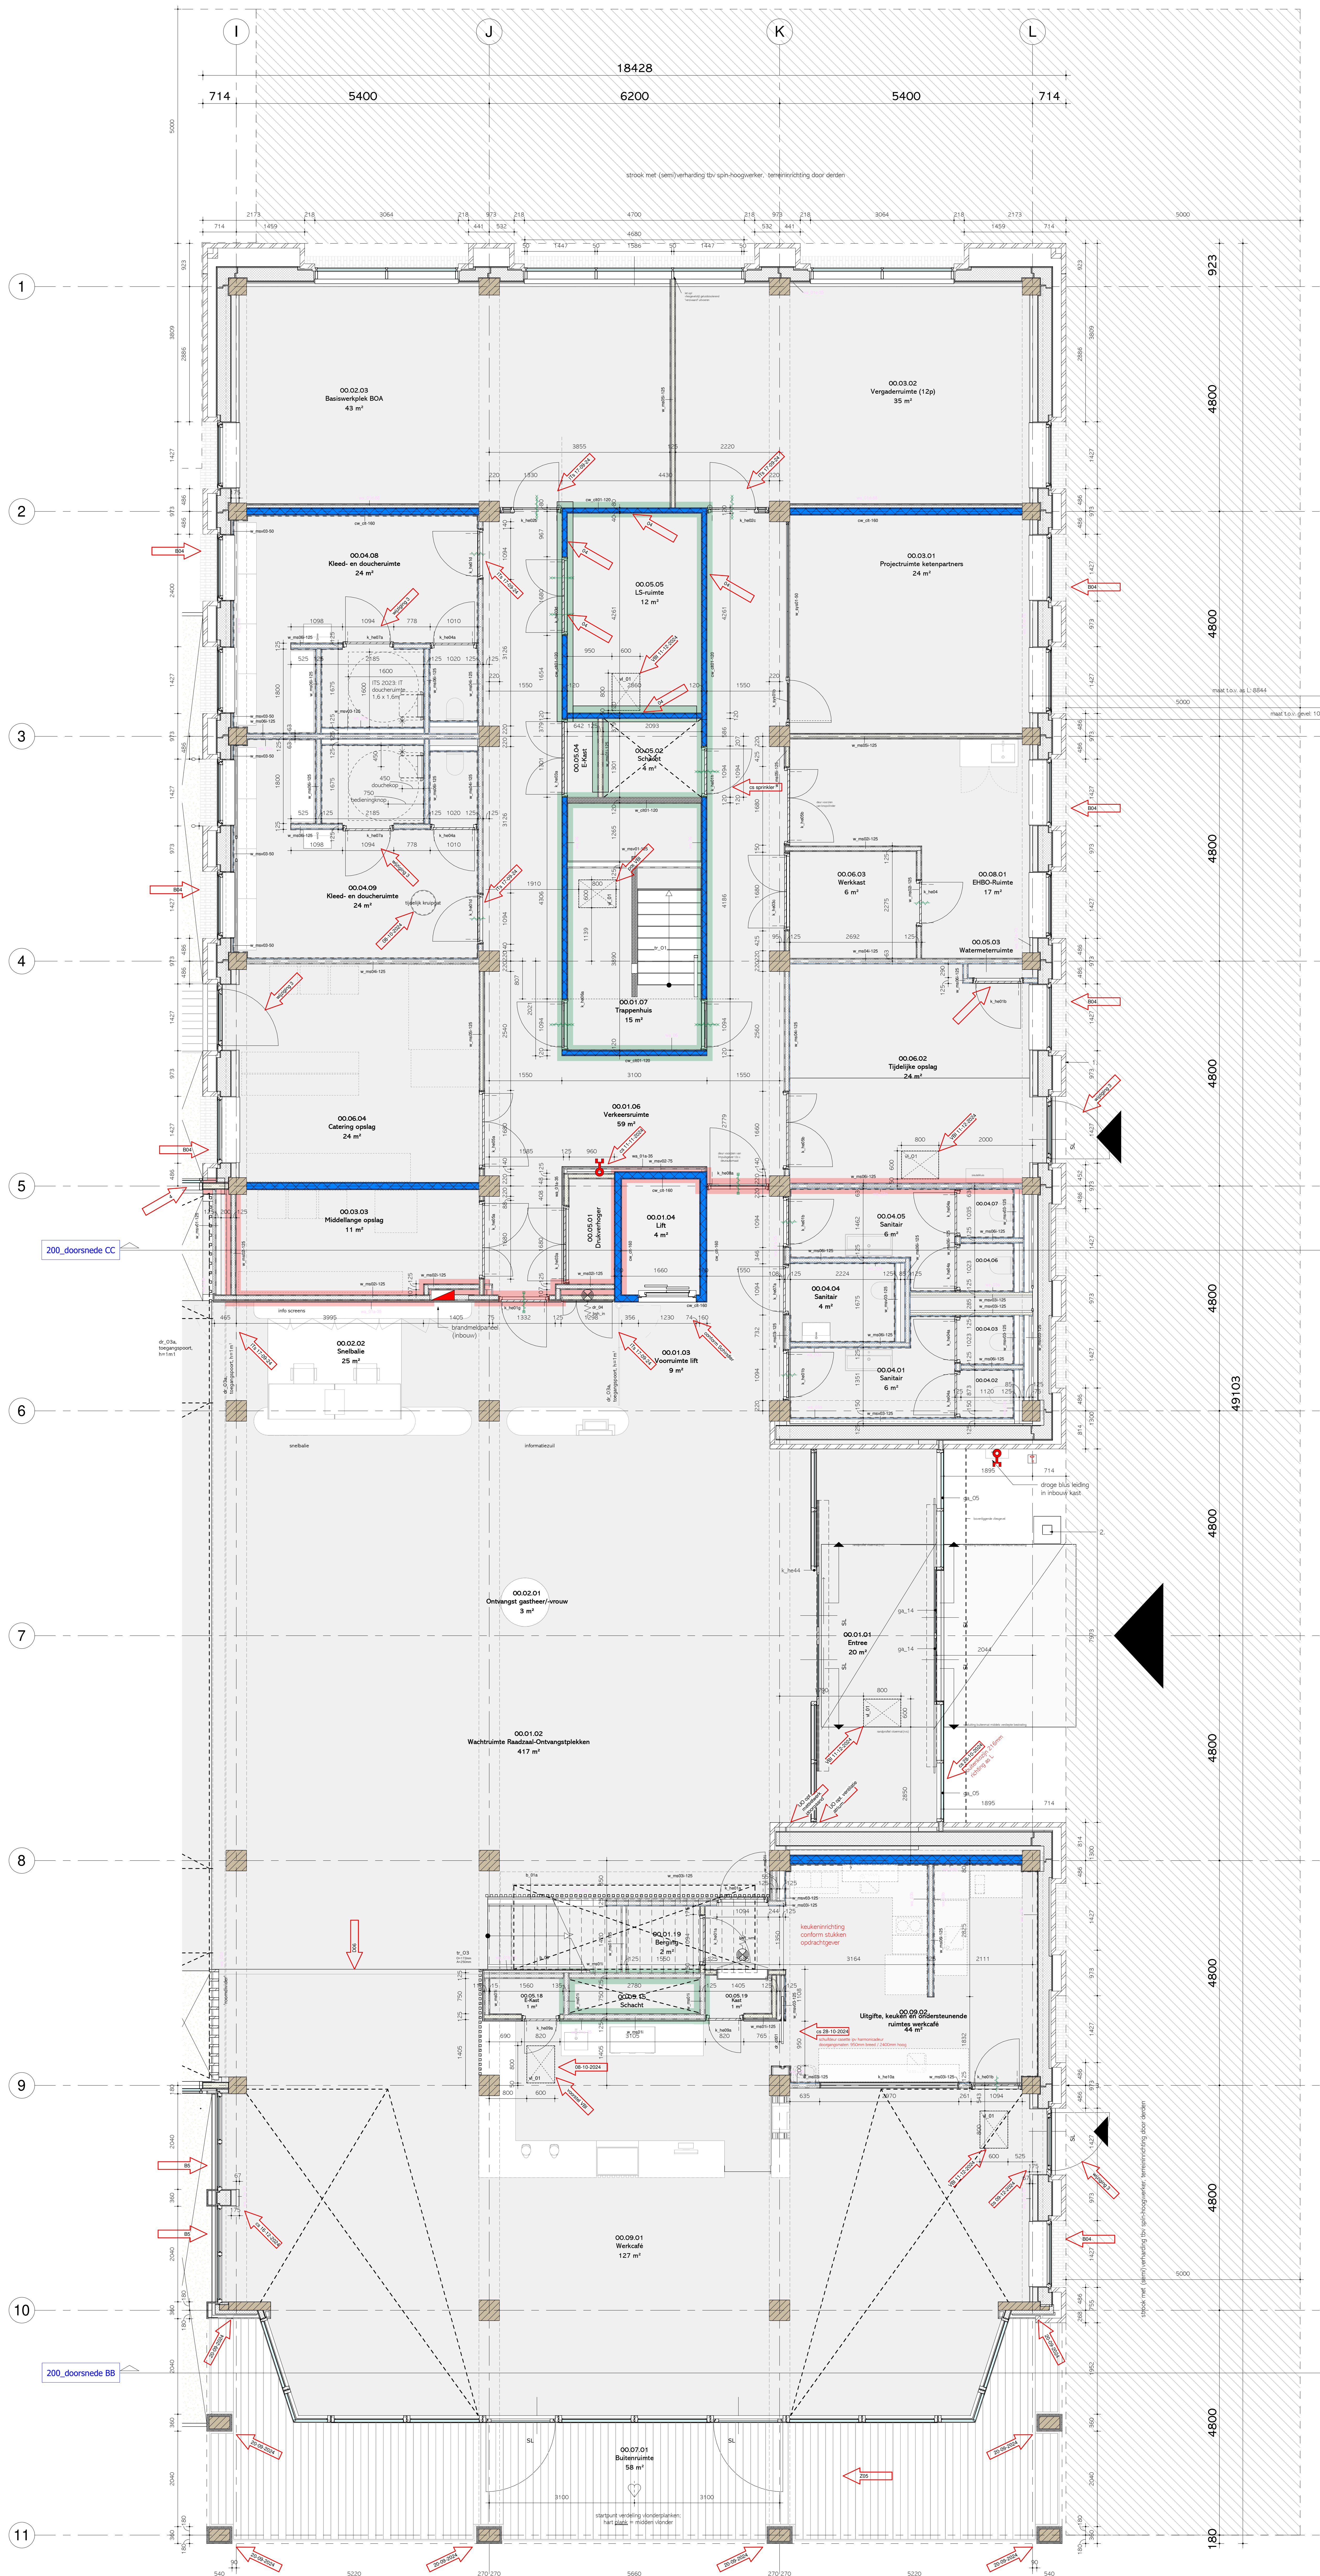
I
J
K
L
18428
714
5400
6200
5400
714
strook met (semi)verharding tbv spin-hoogwerker, terreininrichting door derden
1
2
3
4
5
6
7
8
9
10
11
923
4800
4800
4800
4800
4800
4800
4800
4800
4800
180
49103
00.02.03
Basiswerkplek BOA
43 m²
00.03.02
Vergaderruimte (12p)
35 m²
00.04.08
Kleed- en doucheruimte
24 m²
00.05.05
LS-ruimte
12 m²
00.03.01
Projectruimte ketenpartners
24 m²
ITS 2023: IT doucheruimte 1,6 x 1,6m
douchekop
bedieningknop
00.05.04
E-Kast
00.05.02
Schacht
4 m²
cs sprinkler
00.06.03
Werkkast
6 m²
00.08.01
EHBO-Ruimte
17 m²
00.04.09
Kleed- en doucheruimte
24 m²
tijdelijk kruipgat
00.05.03
Watermeterruimte
00.01.07
Trappenhuis
15 m²
00.06.02
Tijdelijke opslag
24 m²
00.06.04
Catering opslag
24 m²
00.01.06
Verkeersruimte
59 m²
00.03.03
Middellange opslag
11 m²
00.05.01
Drukverhoger
00.01.04
Lift
4 m²
00.04.05
Sanitair
6 m²
00.04.07
00.04.06
00.04.04
Sanitair
4 m²
00.04.03
00.04.01
Sanitair
6 m²
00.04.02
200_doorsnede CC
info screens
brandmeldpaneel (inbouw)
00.02.02
Snelbalie
25 m²
00.01.03
Voorruimte lift
9 m²
conform Schindler
dr_03a, toegangspoort, h=1m1
snelbalie
informatiezuil
droge blus leiding in inbouw kast
00.02.01
Ontvangst gastheer/-vrouw
3 m²
00.01.01
Entree
20 m²
00.01.02
Wachtruimte Raadzaal-Ontvangstplekken
417 m²
UO opl. metselwerk doorgaand
UO opl. ventilatie atrium
cs 28-10-2024 buitenkozijn 216mm richting as L
00.01.19
Berging
2 m²
keukeninrichting conform stukken opdrachtgever
00.05.18
E-Kast
1 m²
00.05.15
Schacht
00.05.19
Kast
1 m²
00.09.02
Uitgifte, keuken en ondersteunende ruimtes werkcafé
44 m²
cs 28-10-2024
schuifdeur casette ipv harmonicadeur doorgangsmaten: 950mm breed / 2400mm hoog
08-10-2024
voorstel VBI
00.09.01
Werkcafé
127 m²
200_doorsnede BB
00.07.01
Buitenruimte
58 m²
startpunt verdeling vlonderplanken; hart plank = midden vlonder
wijziging 3
ITs 17-09-24
VBI 11-12-2024
cs 11-11-2024
cs 16-12-2024
cs 09-12-2024
20-09-2024
B04
B5
Z05
D06
630
5400
6200
5400
630
18260
stroook met (semi)verharding tbv spin-hoogwerker, terreininrichting door derden


maat t.o.v. as L: 8844
maat t.o.v. gevel: 10018
7100
5000
3131
1888
3100
2113
1753
2213
2510
4800
2000
1135
2138
3
4

04 brandscheiding L.S.-ruimte zichtbaar gemaakt

LEGENDA

Buitenwanden

ga_01...	metselwerk, hergebruikte klinkers [code: ga_01...],
ga_02...	bamboe (schaaldelen en kolomafwerking) [code: ga_02...],
ga_03...	bamboe regelwerk, vertikaal [code: ga_03...],
ga_05...	kozijnen, hout-aluminium [code: ga_05...],
ga_06...	vliesgevel, hout/aluminium stijl- en dorpelprofielen, beglazing: transparant isolerend dubbel glas [code: ga_06...],
ga_07	aluminium vliesgevel tussen de bouwdelen, zonder schuifdeuren [code: ga_07],
ga_10...	beplating: cementvezel op regelwerk [code: ga_10...],
ga_14	schuifdeur tpv entree
g_hsb01...	houtskeletbouw binnenblad [code: g_hsb01...]
g_hsb02...	houtskeletbouw binnenblad [code: g_hsb02...]
	isolatie, dikte overeenkomstig rapportage bouwfysisch adviseur (min. bouwbesluit)

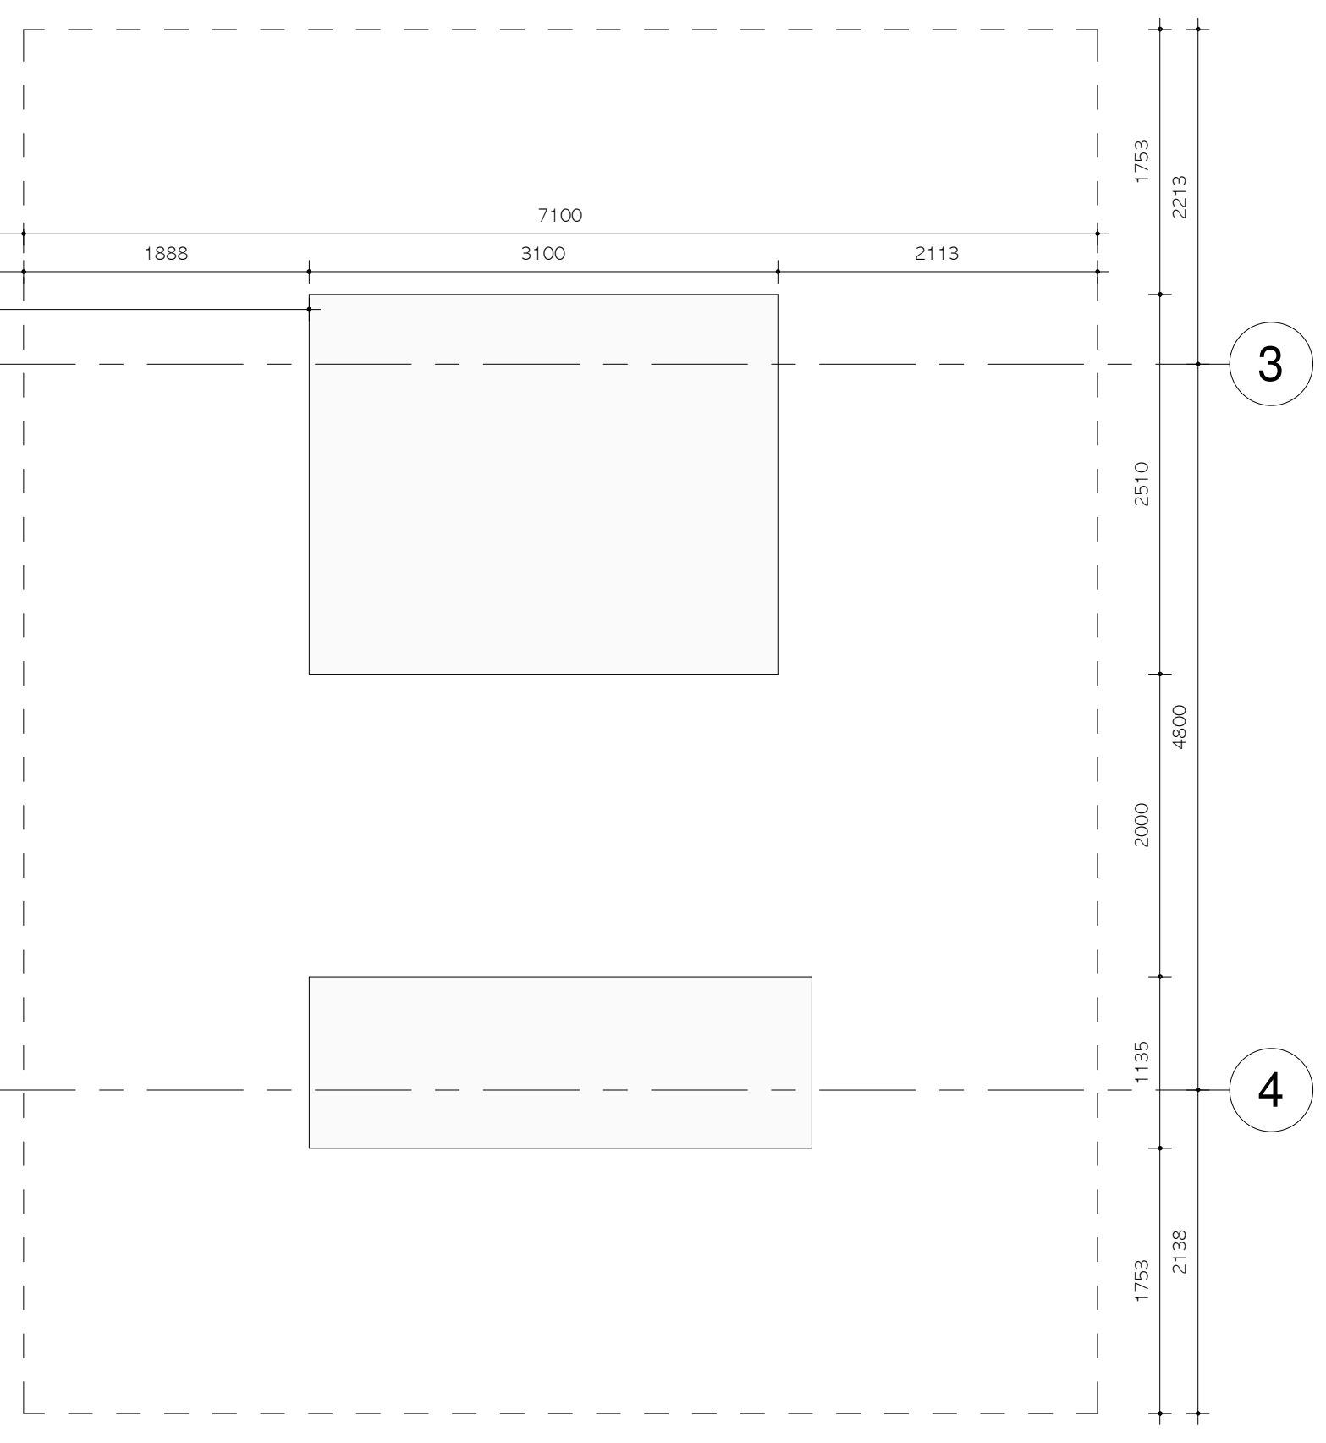- toevoeging '...' geeft nadere uitsplitsing aan (conform kleur- en materiaal).

Alle te openen delen in de buitengevel dienen voorzien te worden van magneetcontacten, hiervoor voorzieningen opnemen in kozijn en te openen deel (levering, montage en aansluiting van de magneetcontacten door derden, zie tekening E-installaties).

Alle deuren in de buitengevel dienen voorzien te worden van een kaartlezer en een elektromagnetisch deurslot, hiervoor voorzieningen opnemen in kozijn en deur (levering, montage en aansluiting van kaartlezers en elektromagnetische deursloten door derden, zie tekening E-installaties).

Binnenwanden

C02

w_clt01-... cw_clt01-...	massief (kruislings gelamineerd) houten binnenwand (CLT) [code: w_clt01-...] massief (kruislings gelamineerd) houten **constructieve** wand (CLT) [code: cw_clt01-...]
w_fy01-...	~~samengesteld wand; faay IW 90 (≥Rw 50dB) [code: w_fy01-...]~~ (VERVALLEN)
w_ms01i-...	metalstud met dubbelzijdige dubbele gipskartonbeplating en isolatie [w_ms01i-...]
w_ms02i-...	metalstud met enkelzijdige dubbele gipskartonbeplating en enkelzijdige dubbele beplating waarvan buitenpositie: stootvast [w_ms02i-...]
w_ms03i-...	metalstud met enkelzijdige dubbele gipskartonbeplating en enkelzijdige dubbele watervaste beplating [w_ms03i-...]
w_ms04i-...	metalstud met enkelzijdige dubbele watervaste beplating en enkelzijdige dubbele beplating waarvan buitenpositie: stootvast [w_ms04i-...]
w_ms05i-...	metalstud dubbelzijdige dubbele beplating waarvan beide buitenposities: stootvast [w_ms05i-...]
w_ms06i-...	metalstud met dubbelzijdige dubbele watervaste beplating [w_ms06i-...]
w_ms07i-...	metalstud met dubbelzijdige dubbele multiplex en gipskarton beplating [w_ms07i-...]
w_ms08i-...	metalstud met dubbelzijdige dubbele gipskartonbeplating [w_ms08i-...], Rw > 54 dB
w_msv01-...	metalstud voorzetwand met enkelzijdige dubbele gipskartonbeplating (voorzetwand) [w_msv01-...]
w_msv02-...	metalstud voorzetwand met enkelzijdige dubbele beplating waarvan buitenpositie: stootvast (voorzetwand) [w_msv02-...]
w_msv03-...	metalstud voorzetwand met enkelzijdige dubbele watervaste beplating (voorzetwand) [w_msv03-...]
w_pan01-...	verplaatsbare akoestisch panelenwand (≥Rw 58dB) [code: w_pan01-...]
w_sys01-... w_sys02-...	lichte systeemwand van enkel gelaagd transparant glas (≥Rw 38dB) [code: w_sys01-...] lichte systeemwand van dubbel gelaagd transparant glas (≥Rw 43dB) [code: w_sys02-...]

- toevoeging '-...' geeft dikte wand aan.
- zonder toevoeging: 'i': geeft aan dat isolatie achterwege kan worden gelaten.
- voor nadere toelichting en uitsplitsing: zie kleur- en materiaalstaat architect.
- codering voor wandafwerkingen: zie tekeningen architect (140-serie)
- voor (vast) interieur: zie tekeningen architect (800-serie)

Trappen

tr_01a	houten samengestelde trapsteek met dichte stootborden (o=180mm, a= 250mm; b= 1400mm; stijghoogte (22*180= 3960mm) [code: tr_01a],
tr_01b	houten samengestelde trapsteek met dichte stootborden (o=180mm, a= 250mm; b= 1400mm; stijghoogte (21*180= 3780mm) [code: tr_01b],
tr_02a	representatieve houten samengestelde trapsteek met dichte stootborden (o=172mm, a= 250mm; b= 1680mm; stijghoogte (23*172= 3960mm) [code: tr_02a],
tr_02b	representatieve houten samengestelde trapsteek met dichte stootborden (o=172mm, a= 250mm; b= 1680mm; stijghoogte (22*172= 3780mm) [code: tr_02b],
tr_03	representatieve houten samengestelde trapsteek met dichte stootborden (o=172mm, a= 250mm; b= 1600mm; stijghoogte (23*172= 3960mm) [code: tr_03],
tr_04	stalen trapsteek met stalen roostertreden en stalen trapbomen (UNP), gegalvaniseerd [code: tr_04].

Binnenkozijnen

k_he...	montagekozijn/-puien: hardhouten stijlen, dorpels, glaslatten en afdeklatten afgemonteerd op hardhouten stelregel. (sponningshoogte 25mm - i.v.m. brandwerendheid - voor elk kozijn aanhouden). beglazing afhankelijk van brand- en geluidswerendheid.
k_sys01...	systeemkozijn (behorend bij glaswanden w_syst01...): hardhouten stijlen, dorpels, glaslatten
dr_03	glazen toegangspoortjes

- voor binnenkozijnen, zie kozijnstaat architect (500-serie)

Vloerluik en vloerdilataties

☒	vl_01... vl_02...	vloerluik, 600x800mm (binnenmaat) vloerluik, 800x800mm (binnenmaat)
	dil_01	dilatatieprofiel (rvs) in dekvloer en vloerafwerking; afstemmen op beweging in constructie

Balustraden

b_01...	hardhouten handregel op doorgaande stalen T-ligger, gemonteerd aan stripstalen balusters voorzien van stalen vlaggetjes t.b.v. montage "knieschotten" (vertikale houten regels [code: wa_02...]) (a) h.o.h. 100mm, (b) h.o.h. 150mm.
b_02...	hardhouten handregel op doorgaande stalen T-ligger, gemonteerd aan stripstalen balusters voorzien van stalen vlaggetjes t.b.v. montage "knieschotten" (vertikale houten regels [code: wa_02...]) alsmede (a) houten afdekregel op constructieve ligger en (b) h.s.b. opstand (plantenbakken)
b_03...	glas (lijnlast: 1kN/m) ingeklemd in metalen vloerprofiel en voorzien van doorgaande stalen (rvs) U-profiel als "handrail" (loopbruggen en tribune)
b_04...	geheel gegalvaniseerde balusters van stalen kokerprofiel met handrail en "knieschotten" van stalen buisprofiel (verdieping 03, trappen naar dak)
b_05...	multiplex beplating (samengesteld) met een hardhouten afdekregel (vluchttrappenhuizen)

Brandveiligheid voorzieningen

Brandveiligheidconcept; conform rapportage adviseur brandveiligheid

Brandbeveiliging; detectie en alarmering conform opgave adviseur installaties

	Droge blusleiding
➔	Brandweeringang
⇨	Neveningang
BMC	brandmeldpaneel, zonder doormelding
🟥	30 minuten weerstand tegen branddoorslag en brandoverslag (WBDBO) en en rookwerend (RA) (2-zijdig)
🟩	60 minuten weerstand tegen branddoorslag en brandoverslag (WBDBO),
a. b. c. d.	a.: rookwerend (30min. RA, tweezijdig), b.: brandwerend (30min. wbdbo), c.: brandwerend (60min. wbdbo) en d.: zelfsluitend. Zelfsluitend, dienen de deuren - in combinatie met het kozijn - een rook- dan wel brandwerendheid te bezitten van tenminste 30/60 minuten conform de NEN 6069
bsh_in	Brandslanghaspel in bouwkundige kast 20/25m/19 mm/6 mm
bsh_vs	Brandslanghaspel vrijstaand op statief 20/25m/19 mm/6 mm
bsh_wm	Brandslanghaspel wandmontage op statief 20/25m/19 mm/6 mm
A B S	Sproeischuimblusser gevuld met tenminste 6 liter schuim. geschikt voor brandklasse A, B en C
SL	Deur welke te openen is zonder gebruik te moeten maken van een sleutel, onmiddellijk over de ten minste vereiste breedte kan worden geopend.
PB	Deur voorzien van paniekbeslag, welke te openen is zonder gebruik te moeten maken van een sleutel, onmiddellijk over de ten minste vereiste breedte kan worden geopend.
#	Deur voorzien impulsgevers t.b.v. deurautomaat

Diversen

WV	stabiliteits c.q. windverband
— — —	wand voorzien van waterkerende afwerking
✳	douche

aannemer dient binnenwanden te voorzien van achterhout en/of hulpstaal conform bestek ten behoeve van ondermeer:
- kozijnen,
- sanitair en overige W- en E-installaties,
- inrichtingselementen zoals wandrekken, kapstokken, planken, keukeninrichting en AV-apparatuur

- voor hoofddraagconstructie; zie bestekdelen constructeur,
- voor installaties; zie bestekdelen installatieadviseur,
- voor ramen en deuren geldt: minimaal inbraakwerendheid 2 (SKG**).

peilmaten nieuwbouw:
- peilmaten op tekening zijn aangegeven ten opzichte van bovenzijde afgewerkte beganegrondvloer in mm.
- peil (0+P)= 0,85m1-NAP, tenzij anders vermeld.
- maaiveld= 1,0m1-NAP en grondwater 1,8m1-NAP

kadastrale gegevens; sectie: A, perceel: 9761, gemeente Bergambacht (perceeloppervlakte: 6555m2)

Ector Hoogstad Architecten

D○
○R

1528 / 83
Gemeentehuis
Krimpenerwaard

Gemeente Krimpenerwaard

30.08.2024

gewijzigd
1 13.09.2024
2 22.10.2024
3 29.11.2024
4 10.01.2025

plattegrond, gebouwdeel C
begane grond; 0+P

noord

schaal: 1:50

U-100C

Postbus 818 3000 AV Rotterdam T +31 (0)104402121 F +31 (0)10 4402100 info@ectorhoogstad.com www.ectorhoogstad.com
printdatum: 8-1-2025 12:52:36