


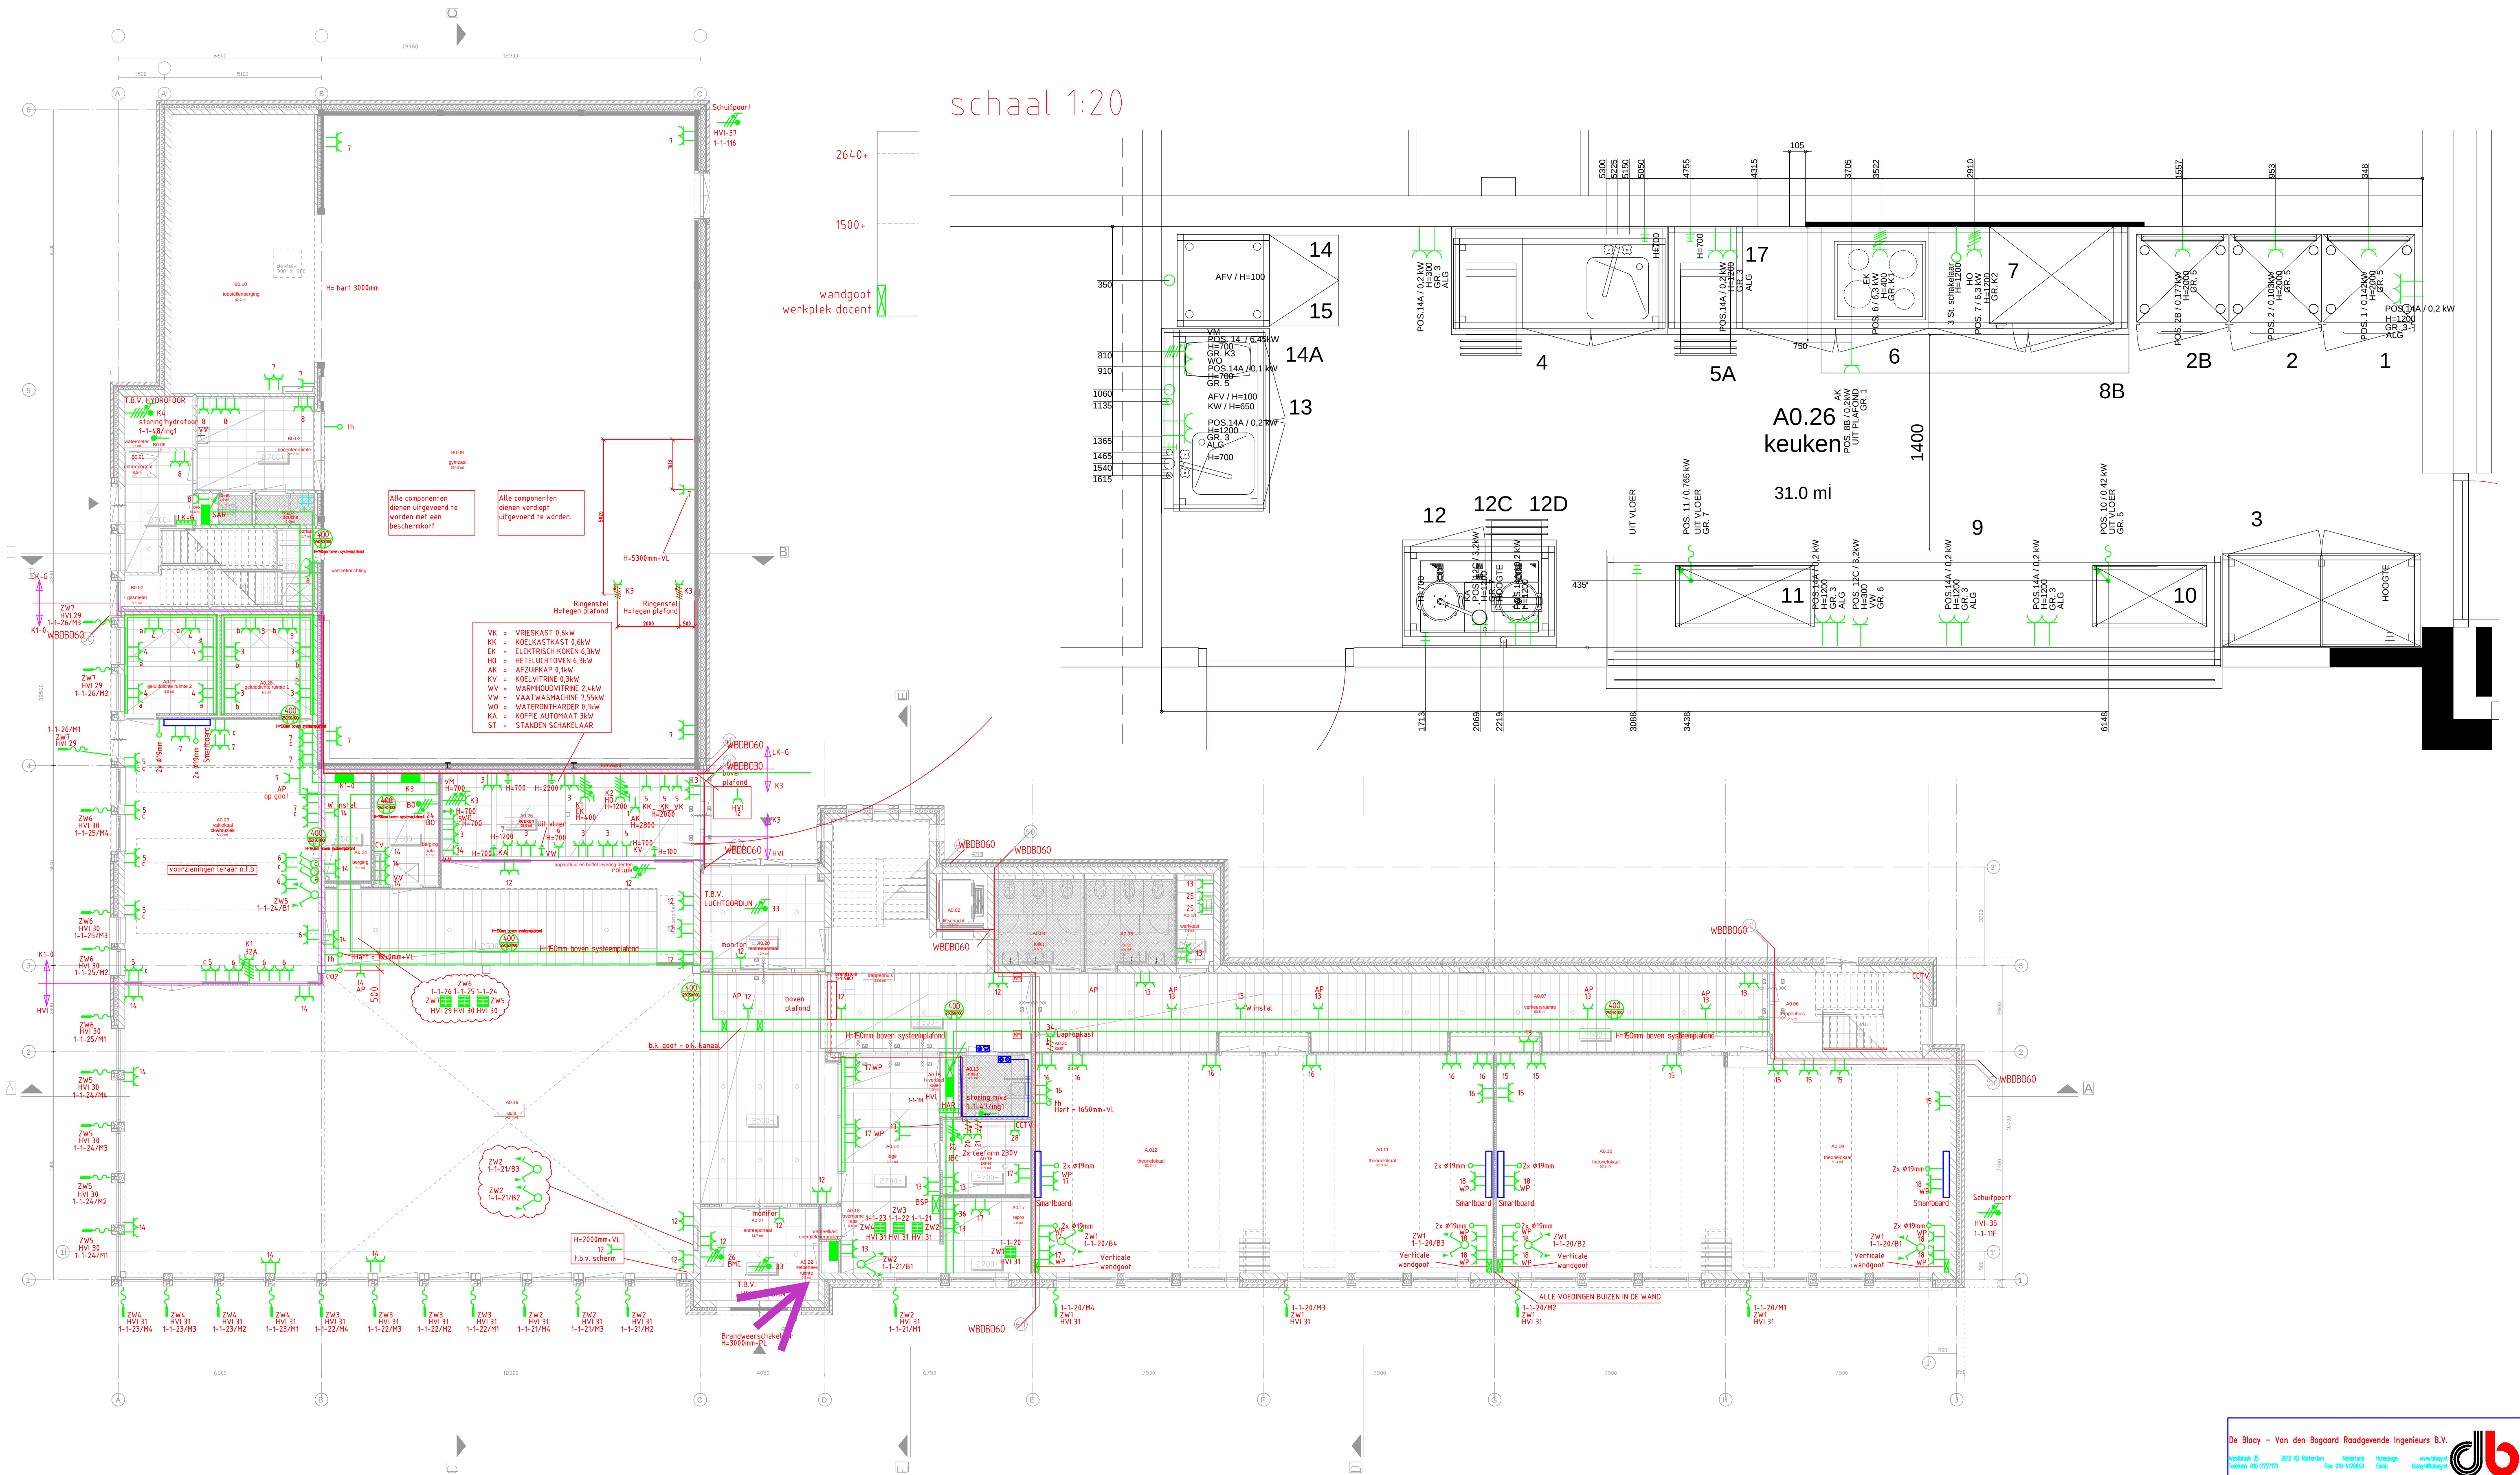

Gewijzigd j 22-01-2013
Gewijzigd i 07-12-2012

De Blaay - Van den Bogaard
Roodgeve Ingenieurs B.V.
Vestiblaak 35 3012 AD Rotterdam Nederland
Telefoon 010-2570701 Fax 010-4020600
Homepage: www.blaay.nl E-mail: blaay@blaay.nl

Van Loon \ \ \ installeert visie		REVISIE	
TEK. GECONTROLEERD OP NORMEN		NEN 1000 NEN 3140 NEN 3141 NEN 3142	
ALLE INSTALLATIE'S WORDEN UITSLUITEND CONFORM VAN TOEPASSING ZIJNDE NORMEN EN VOORSCHRIFTEN UITGEVOERD		Uitgite Datum Door Aan	
AFWIJKINGEN HEROP WORDEN SEPERAAT GEREGEREERD			
Elektrotechnische installatie Begane grond			
Steenstraat 7d industrialterrein Tichelt postbus 228 5100 AE Dongen telefoon 0162 - 320 736 telefax 0162 - 320 936 24-uurservice telefoon 0162 - 320 008 e-mail info@vanloon.com		arch.nro: www.blaay.nl werk.nro: 10110252 tek. no: 200	
projekt: Melanchton college		gewijzigd c 27-06-2012 get: DD a 07-05-2012 d 05-09-2012 d.d. 06-03-2012 b 22-05-2012 e 26-10-2012 sch: 1:100 form: A1	
datum revisie a 24-05-2013		duplicatie t.b.v. derden niet toegestaan zonder nadrukkelijke toestemming	