


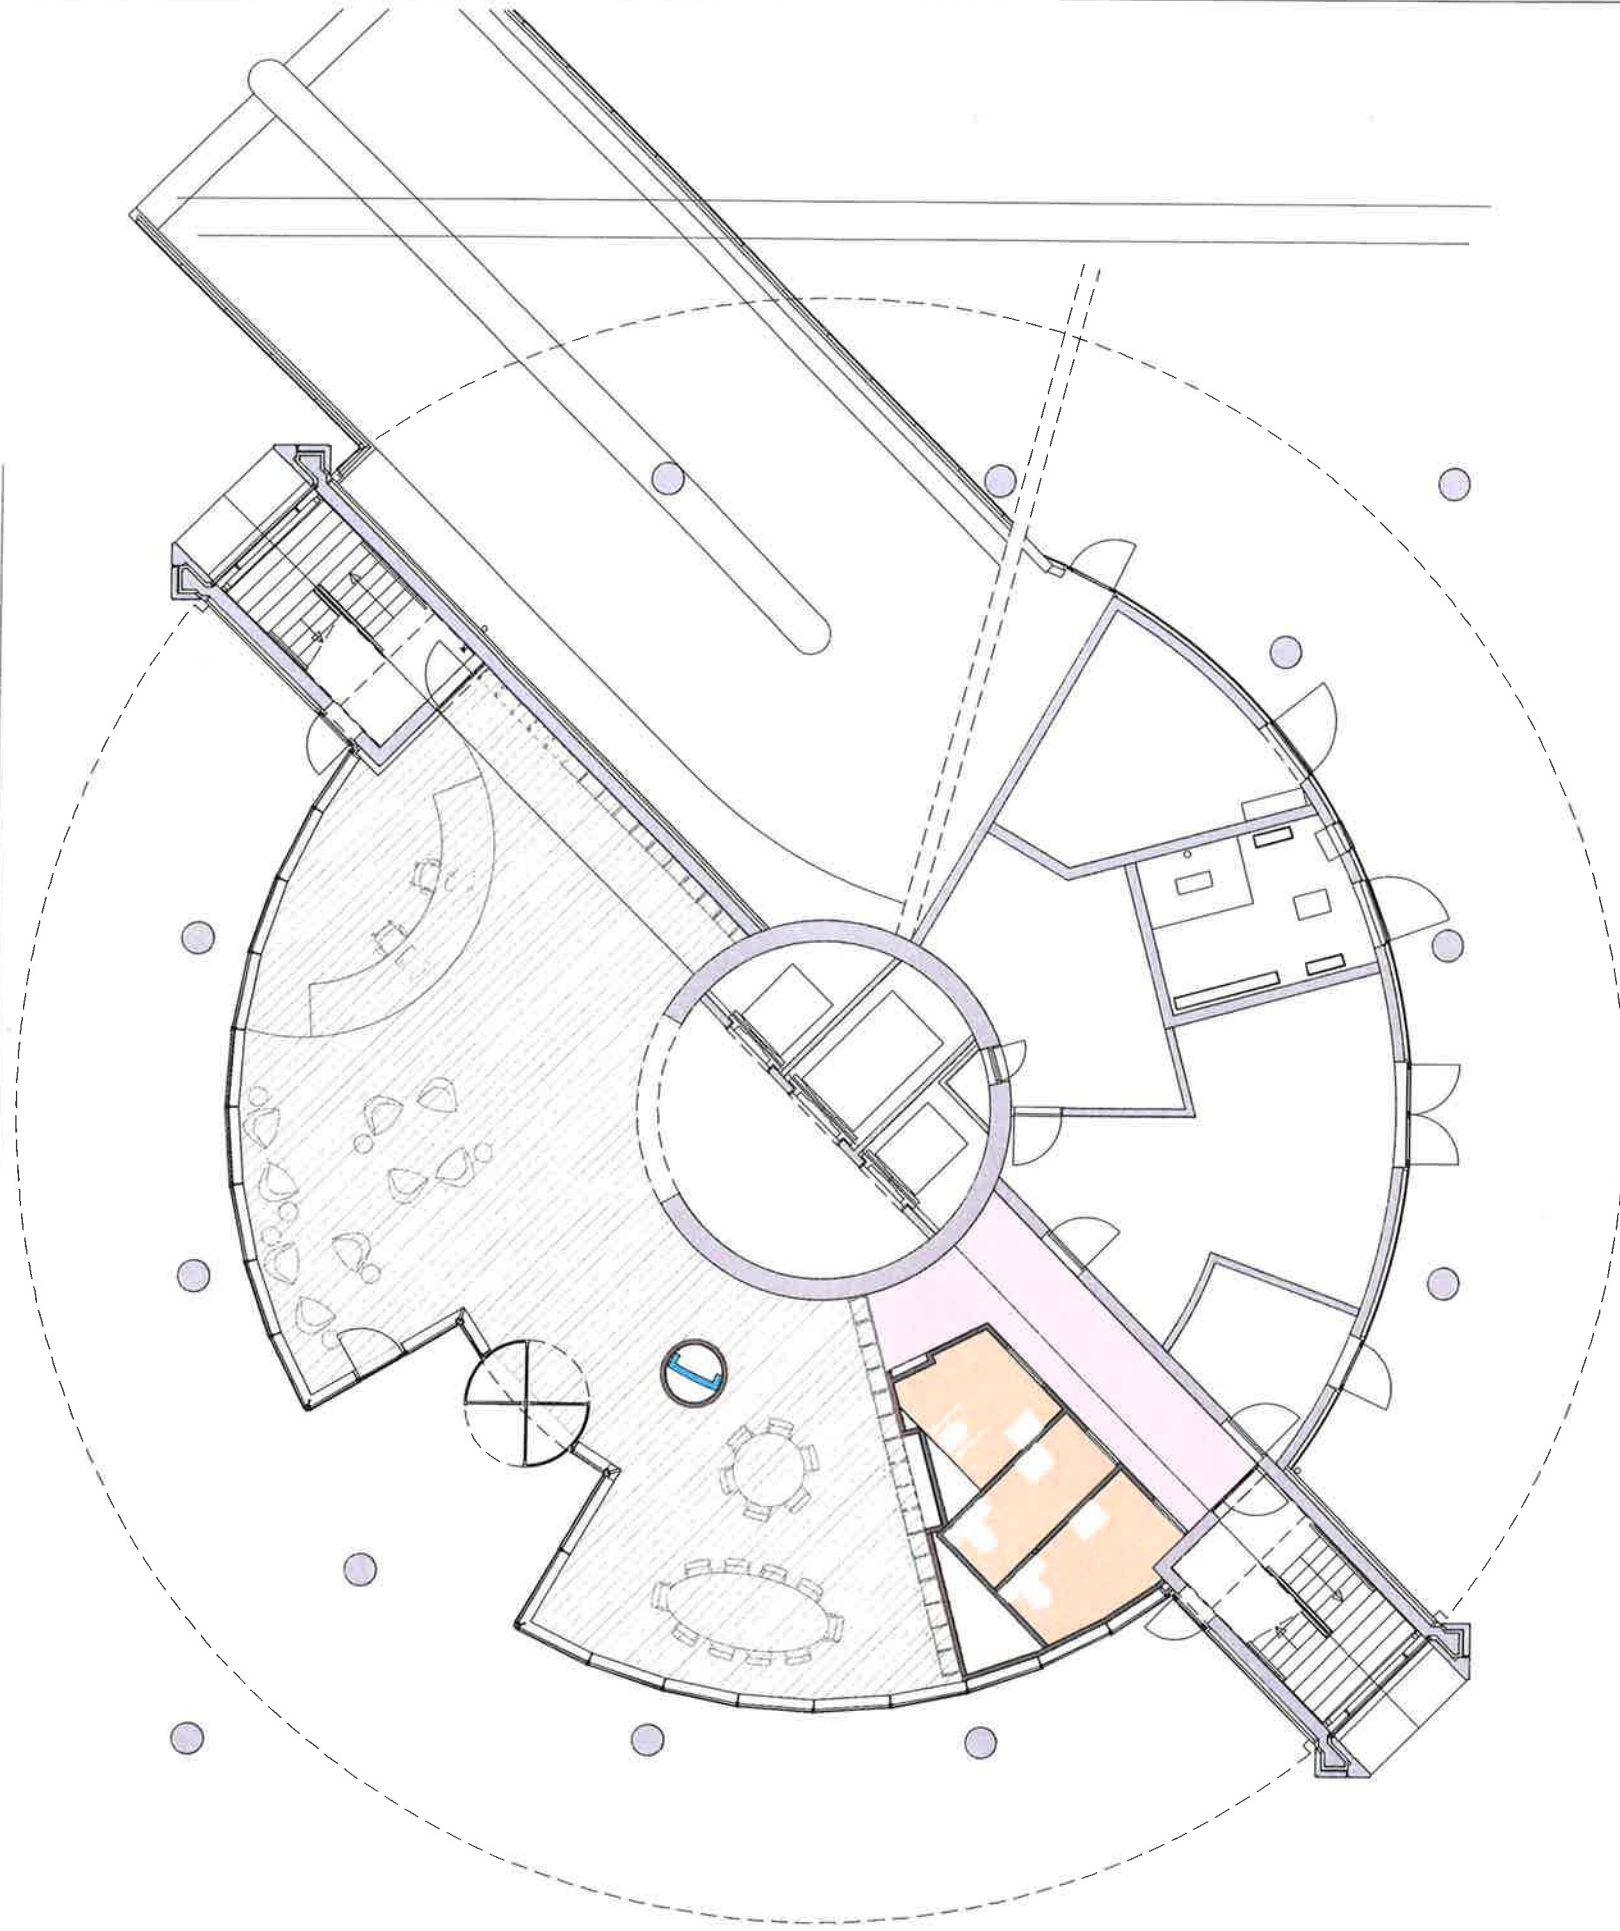


- Aantallen + locatie onbekend:
- Sturing Overdrukinstallatie
 - Sturing In-/uitrit
 - Sturing Rolhek
 - Sturing Kleefmagneten
 - Sturing Ontgrendelen vluchtdeuren
 - Sturing Luchtbehandeling
 - Sturing Liften
 - Sturing Brandweeringang ontgrendelen

Bg

LEGENDA

- Verlaagd stuc plafond
- bouwkundig plafond
akoestisch gespoten
kleur nlb
- Plafond n.t.b.

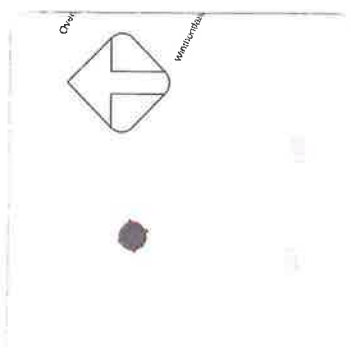

projectnaam : NWO utrecht
projectnummer : NWUTKA
tekeningsnummer : NWUTKA_3600
tekeningomschrijving : plafondplan
begane grond
DO
1:100
A2
datum getekend : 10-07-2018
getekend door : René Lemstra
datum gewijzigd :
gewijzigd door :

CONCEPT

REVER
INTERIEURPROJECTEN

Rodonweg 2-4
3542 AH Utrecht
Tel.: 030 214 22 55
Fax: 030 214 22 66
info@rever.nl

projectconsulent : Maarten Vink
interieurarchitect : Chris Hiep
opdrachtgever : NWO Utrecht
adres : Winthonlaan 2
3526 KV Utrecht

EXACTE MAATVOERING IN HET WERK IN TE METEN

12-10-2018


X X
180114

Gecontroleerd door: MH

van der Valk hotel

400 5400 6750 6750 5400 400
24300


400
5400
6750
24300
6750
5400

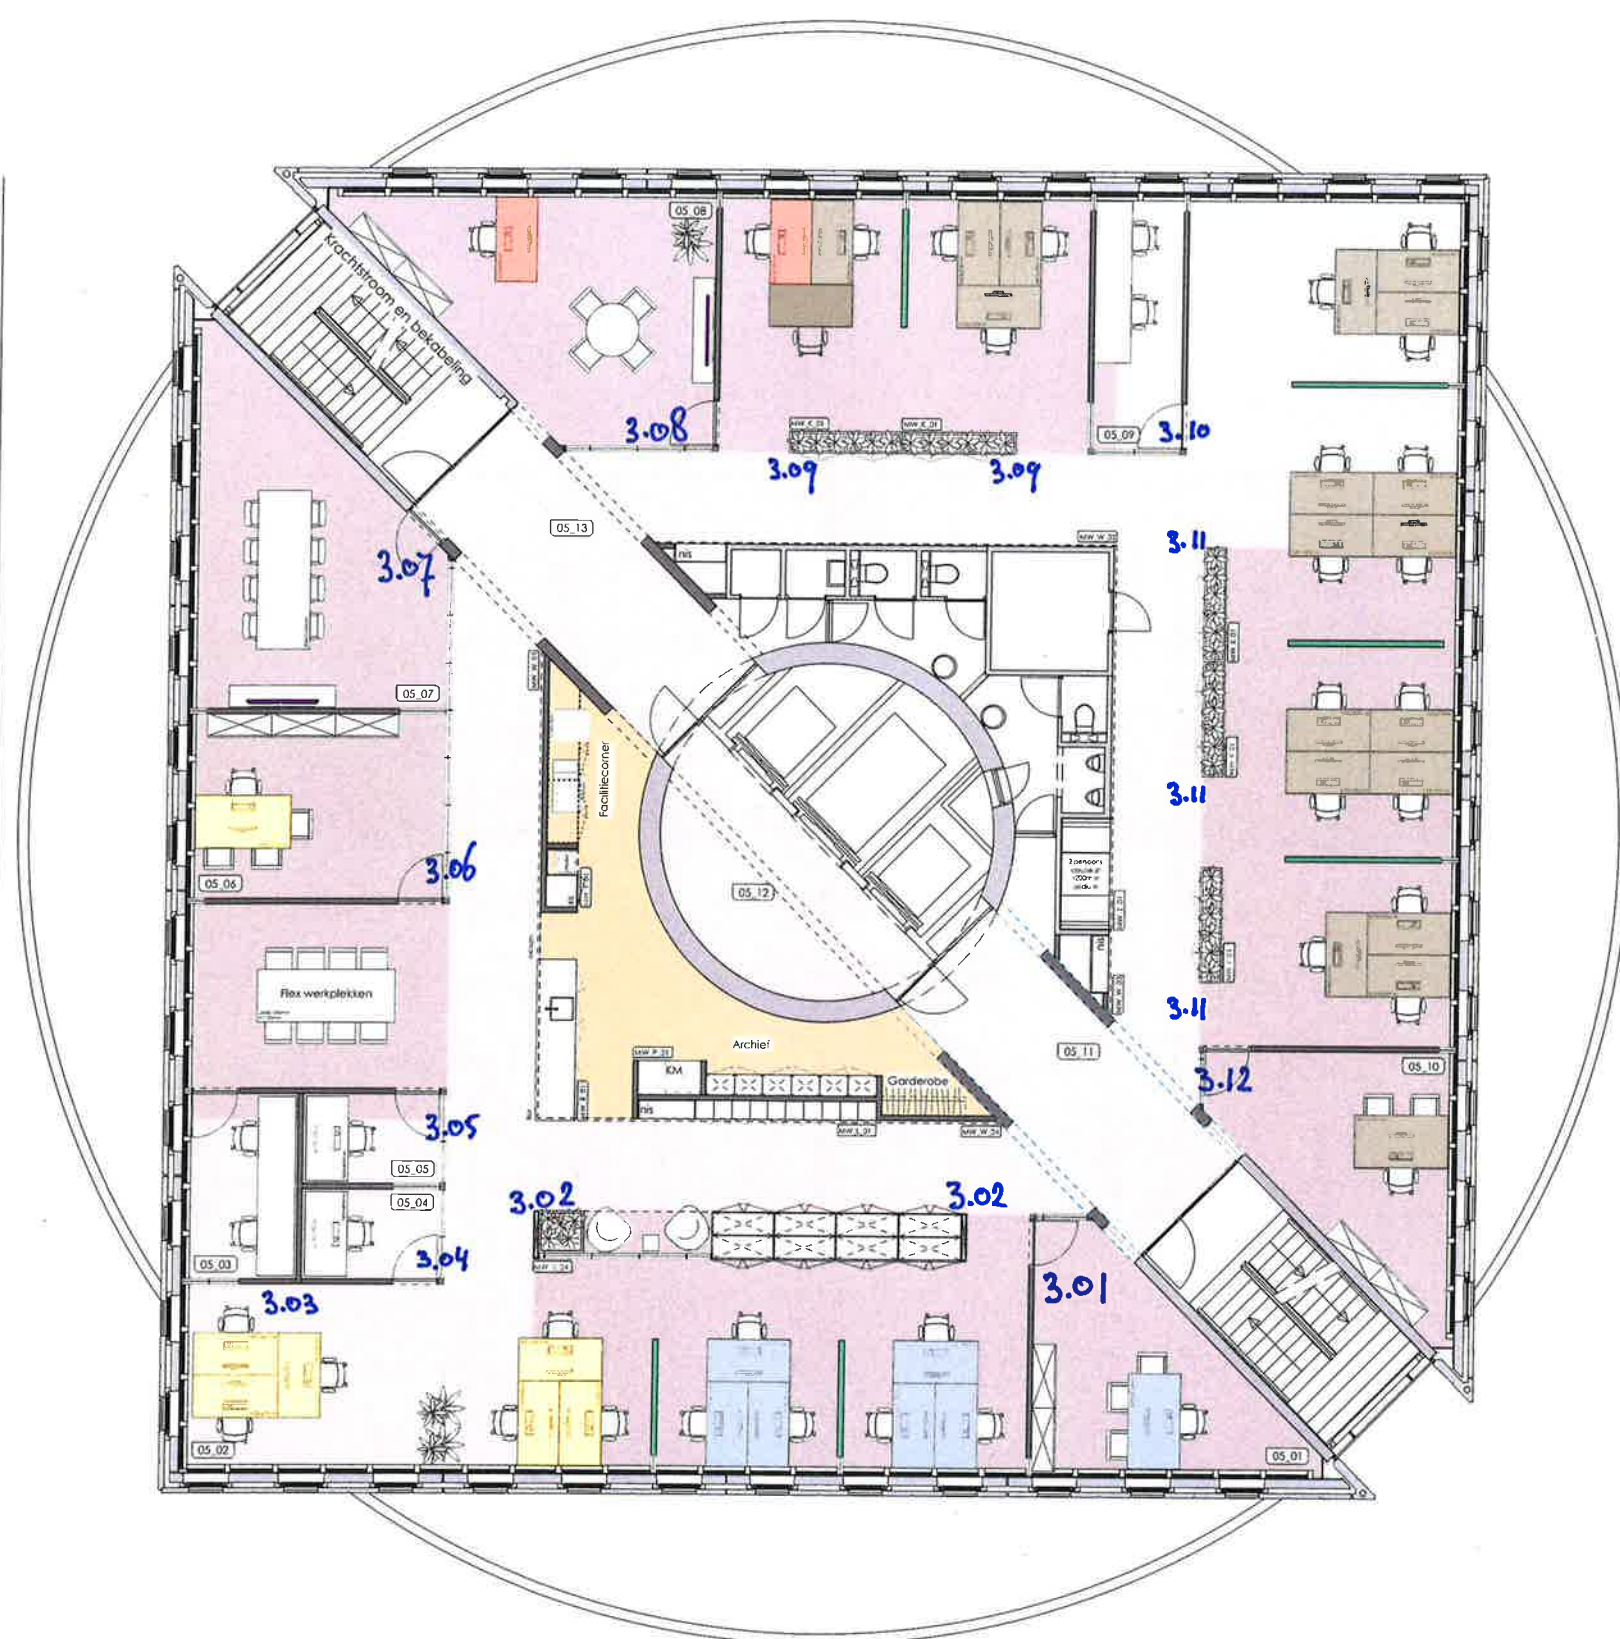

A12

3^e etage

PVE	WP	1P	2P	totaal pve	totaal in tek	mtr1 kast pve	mtr1 kast tek
MLG	21	1	-	22	-	-	-
in tek	19	1	-	20	-	-	-
JZ	6	1	-	7	-	-	-
in tek	6	1	-	7	-	-	-
FIN	6	1	-	7	-	-	-
in tek	6	1	-	7	-	-	-
DIR&SEC	1	1	-	2	-	-	-
in tek	1	1	-	2	-	-	-
totaal	38	36					
concentratieplek				6			
totaal				42			
vergaderplek				1			
totaal mtr1 kast (excl archief) 117 146							

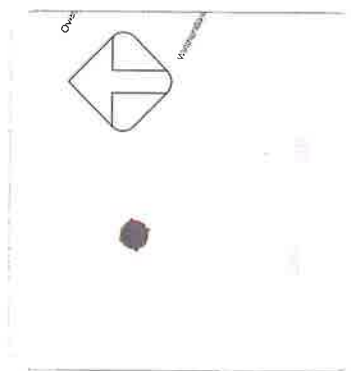

CONCEPT

projectnaam : NWO Utrecht
 projectnummer : NWUTKA
 tekeningnummer : NWUTKA_3305
 tekeningomschrijving : Inrichtingsplan
 5de verdieping
 DO : DO
 schaal : 1:100
 fase : A2
 datum getekend : 25-06-2018
 getekend door : Gabriel Boltenburg
 datum gewijzigd :
 gewijzigd door :

Rodenweg 2-4
 3542 AN Utrecht
 Tel. 030 214 22 55
 Fax. 030 214 22 66
 www.rever.nl

REVER
 INTERIEURPROJECTEN

projectconsultant : Maarten Vink
 interieurarchitect : Chris Hiep
 opdrachtgever : NWO Utrecht
 adres : Wijnthoutlaan 2
 3526 KV Utrecht

EXACTE MAATVOERING IN HET WERK IN TE METEN!

12-10-2018


X X
180114

Gecontroleerd door: MH

entree

van der Valk hotel


400mm 5400mm 6750mm 6750mm 5400mm 400mm
24300mm

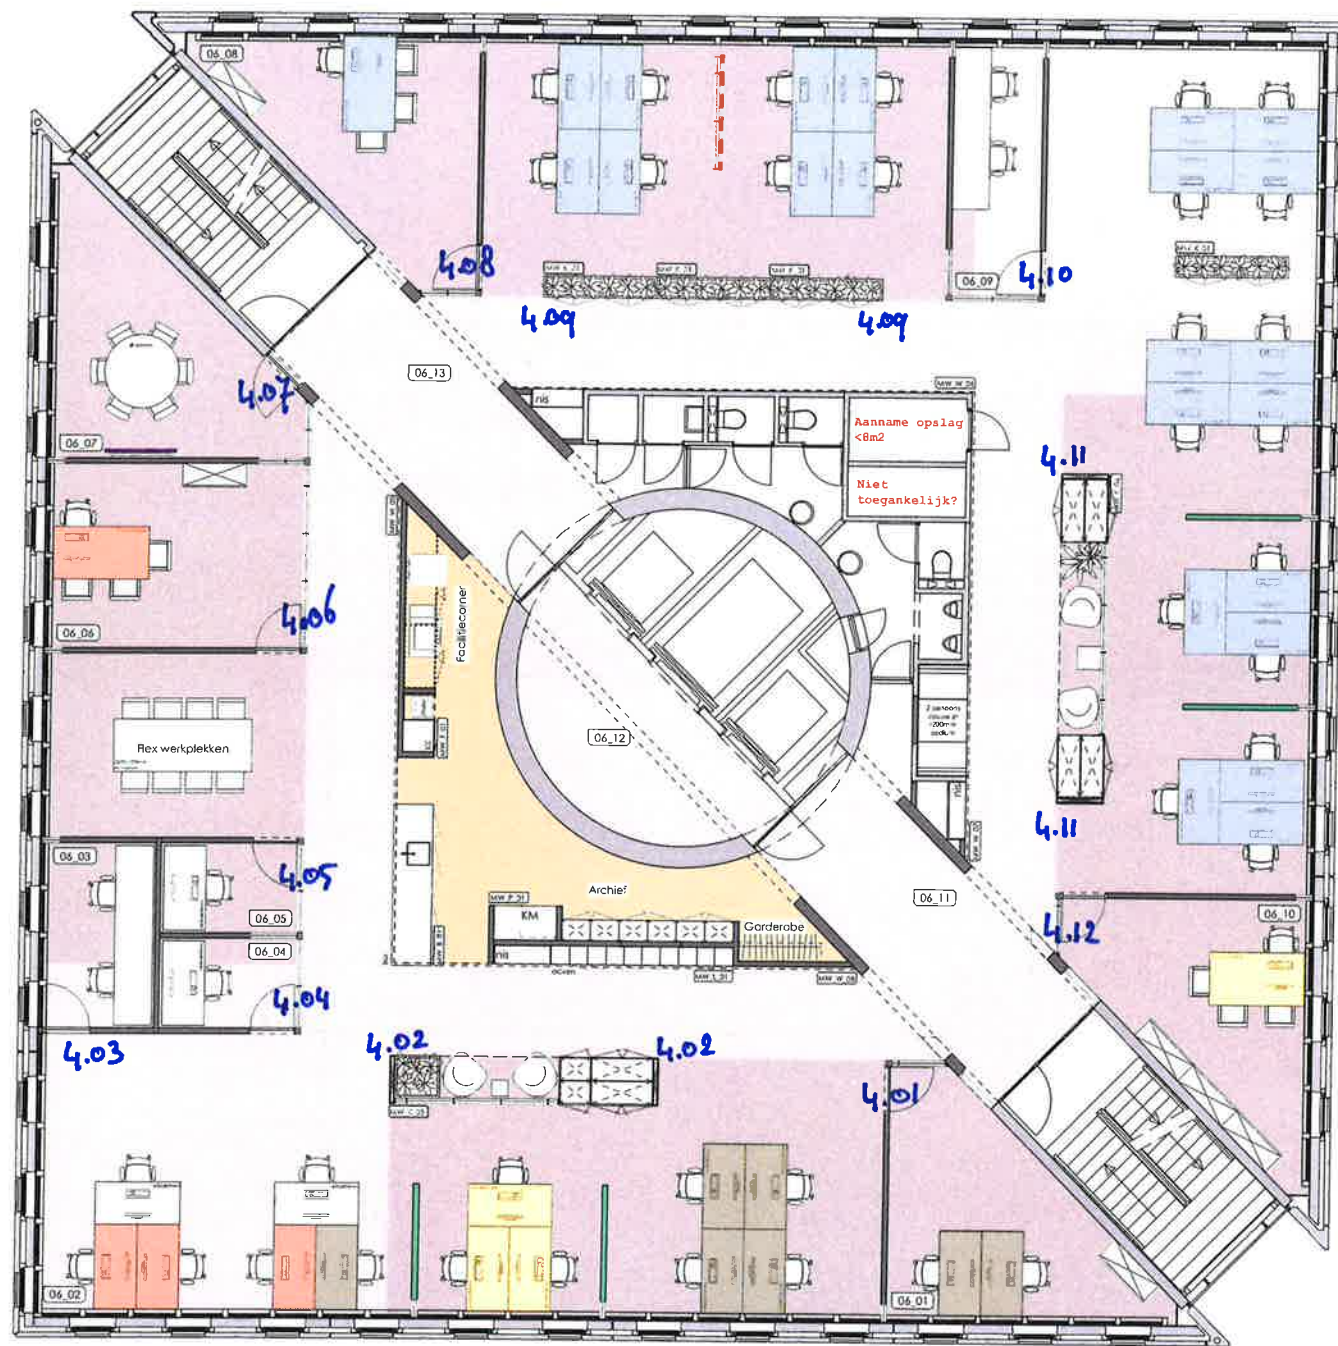

PVE	WP	1P	2P	totaal pve	totaal in tek	mtr1 kast pve	mtr1 kast tek
SID	22	1	-	23	-	-	-
in tek	22	1	-	23	-	-	-
COMM	5	-	1	7	-	-	-
in tek	5	-	1	7	-	-	-
P&K	3	1	-	4	-	-	-
in tek	3	1	-	4	-	-	-
SI	3	1	-	4	-	-	-
in tek	3	1	-	4	-	-	-
totaal	38	38					
concentratieplek				6			
totaal				44			
vergaderplek				1			
totaal mtr1 kast (excl archief) 111 104							

4^e etage

A12

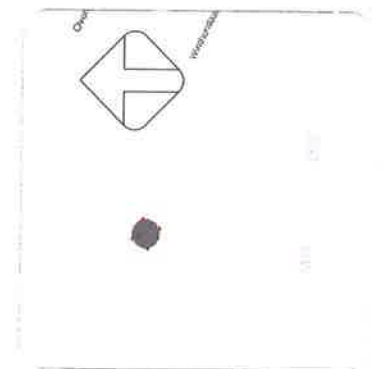

projectnaam : NWO utrecht
projectnummer : NWUTKA
tekeningnummer : NWUTKA_3306
tekeningomschrijving : Inrichtingsplan
6e verdieping
schaal : DO
formaat : A2
datum getekend : 25-06-2018
getekend door : Gabriel Bolenburg
datum gewijzigd : -
gewijzigd door : -

CONCEPT

3542 AH Utrecht
tel 030 214 22 55
fax 030 214 22 66

REVER
INTERIEURPROJECTEN

projectconsultant
interieurarchitect
opdrachtgever
adres

: Maarten Vink
: Chris Hiep
: NWO Utrecht
: Willemslaan 2
3526 KV Utrecht

EXACTE MAATVOERING IN HET WERK IN TE METEN!

12-10-2018

X

X


180114

entree

Gecontroleerd door: MH

van der Valk hotel

400mm 5400mm 6750mm 6750mm 5400mm 400mm
24300mm

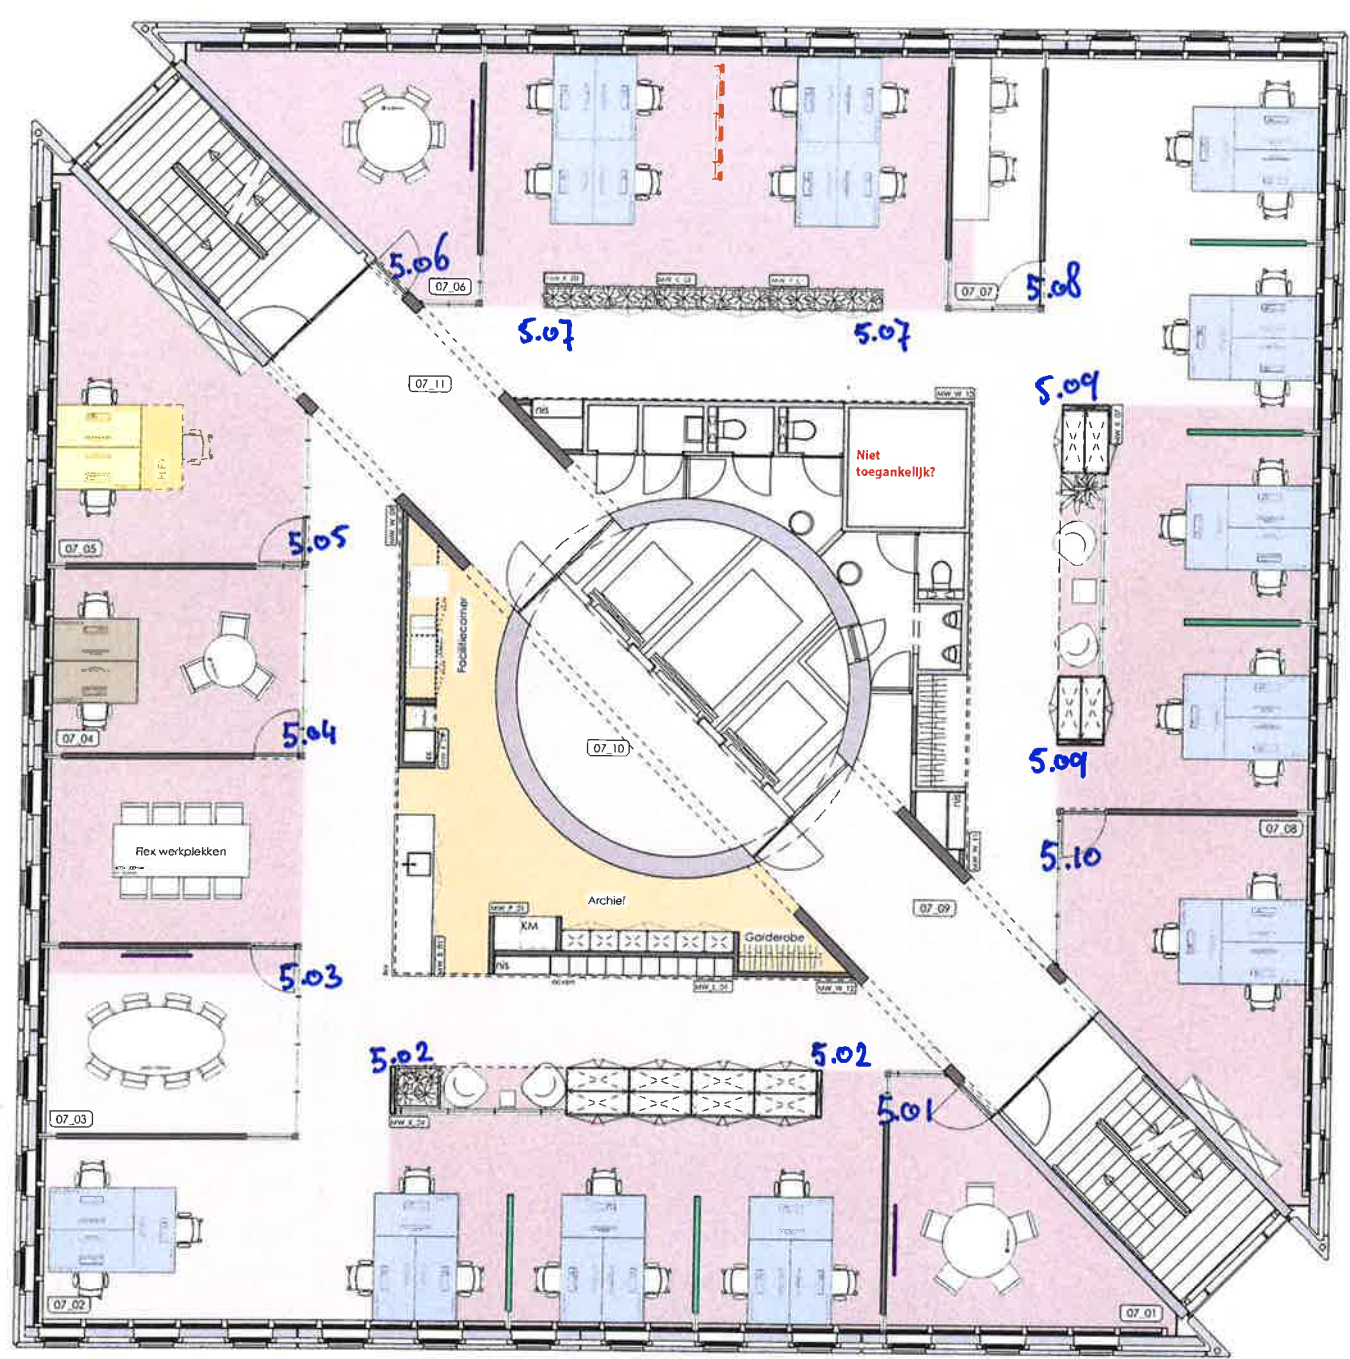

PVE


	WP	IP	2P	totaal pve	totaal in tek	mtr1 kast pve	mtr1 kast tek
SIA	35	-	-	35	-	-	-
in tek	35	-	-	35	-	-	-
TKI	1	-	-	1	-	-	-
in tek	-	-	1	2	-	-	-
LNvH	-	-	1	2	-	-	-
in tek	3	-	-	3	-	-	-
totaal	38			40			
concentratieplek				2			
totaal				42			

vergaderplek 3

totaal mtr1 kast (excl archief) 92 134

5^e etage

A12

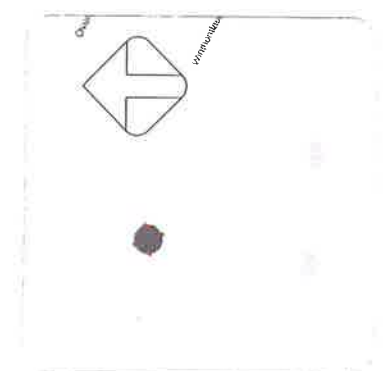

CONCEPT

projectnaam : NWO Utrecht
projectnummer : NWUTKA
tekennummer : NWUTKA_3307
tekening : Inrichtingsplan
7e verdieping
DO : DO
schaal : 1:100
formaat : A2
datum getekend : 25-06-2018
getekend door : Gabriel Bolenburg
datum gewijzigd : -
gewijzigd door : -

Rodonweg 24
3542 AX Utrecht
Tel: 030 214 22 55
Fax: 030 214 72 66
www.rever.nl

REVER
INTERIEURPROJECTEN

projectconsultant
interieurarchitect
opdrachtgever
adres

Maarten Vink
Chris Hiep
NWO Utrecht
Winthorfflaan 2
3526 KV Utrecht

EXACTE MAATVOERING IN HET WERK IN TE METEN!

12-10-2018


x x
180114

entree

Gecontroleerd door: MH

van der Valk hotel

400 5400 6750 6750 5400 400
24300

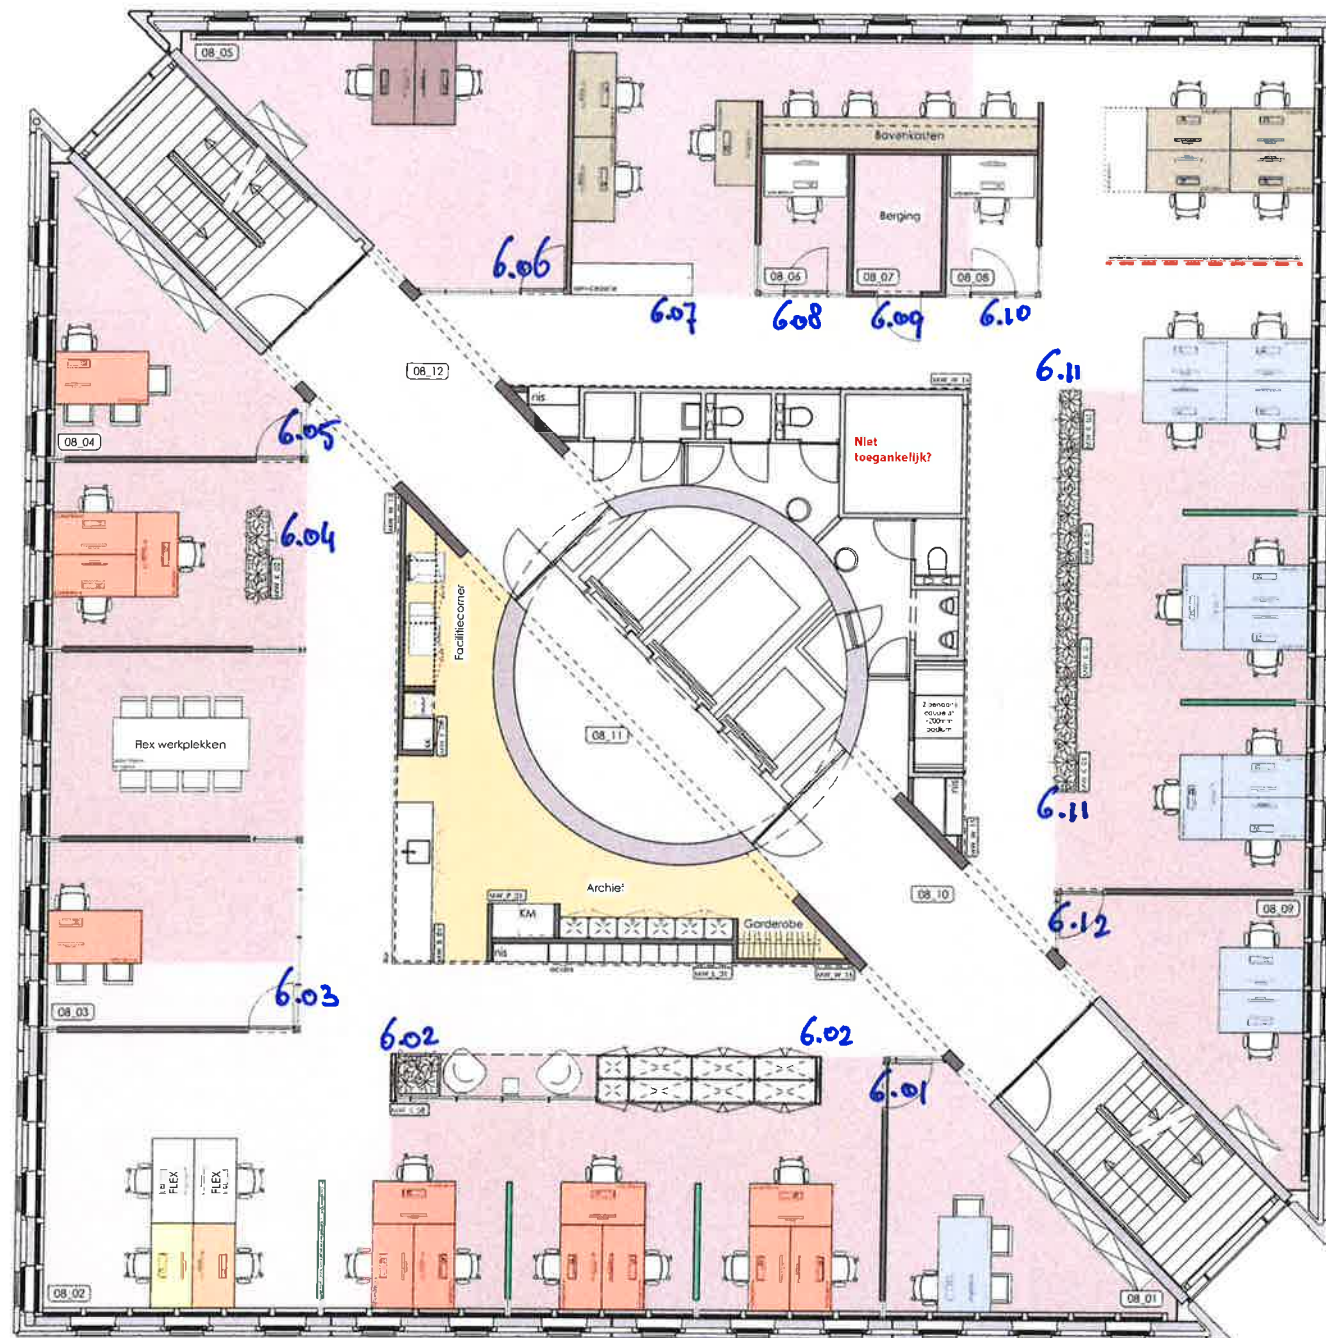


6^e etage

A12

PVE	WP	1P	2P	totaal pve	totaal in tek	mtr1 kast pve	mtr1 kast tek
FZ	10	3	-	13	-	-	-
in tek	10	1	1	13	-	-	-
P&O	12	2	-	14	-	-	-
in tek	12	2	-	14	-	-	-
JUR	1	-	-	1	-	-	-
in tek	1	-	-	1	-	-	-
VASTG	1	-	-	1	-	-	-
in tek	1	-	-	1	-	-	-
I&A	3	-	-	3	-	-	-
in tek	3	-	-	3	-	-	-
SYSTB	5	-	-	5	-	-	-
in tek	4	-	-	4	-	-	-
RVB	2	-	1	2	-	-	-
in tek	2	-	1	2	-	-	-
totaal	39	38					
concentratieplek				2			
Flexplek				2			
totaal				42			

vergaderplek 0

totaal mtr1 kast (excl archief) 123 119

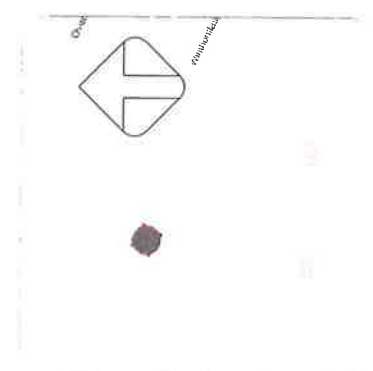

projectnaam : NWO utrecht
projectnummer : NWUTKA
tekennummer : NWUTKA_3308
tekening : Inrichtingsplan
verdieping : 8e verdieping
schaal : DO
schaal : 1:100
teken : A2
datum getekend : 25-06-2018
getekend door : Gabriel Batenburg
datum gewijzigd :
gewijzigd door :

CONCEPT


REVER
INTERIEURPROJECTEN

projectconsultant : Maarten Vink
interieurarchitect : Chris Hiep
opdrachtgever : NWO Utrecht
adres : Willemslaan 2
3526 KV Utrecht

EXACTE MAATVOERING IN HET WERK IN TE METEN

12-10-2018


X X
180114

entree

Gecontroleerd door: MH

van der Valk hotel

400 5400 6750 6750 5400 400
24300

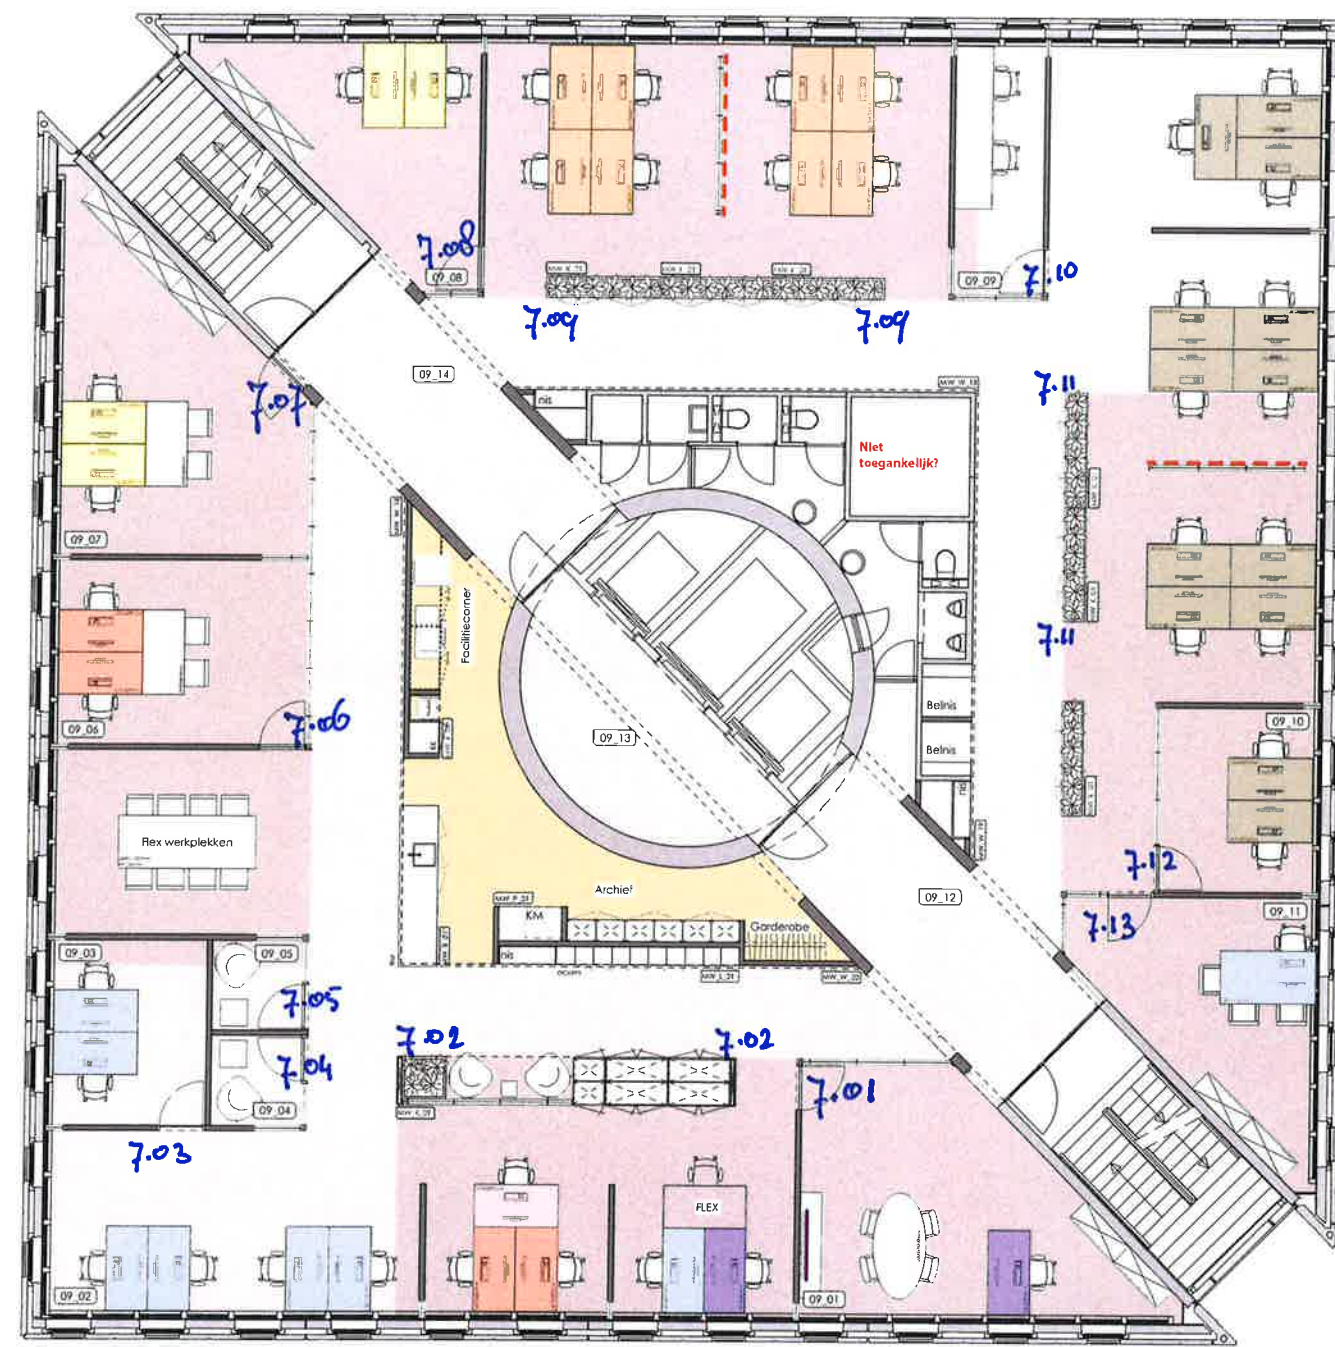


7e etage.

A12

PVE	WP	IP	2P	totaal pve	totaal in tek	mtr1 kast pve	mtr1 kast tek
ENW-S	6	-	-	6	-	-	-
in tek	6	-	-	6	-	-	-
ENW-B	6	-	1	8	-	-	-
in tek	5	-	1	7	-	-	-
ENW-MT	-	-	2	6	-	-	-
in tek	-	-	2	4	-	-	-
C&N	8	-	-	8	-	-	-
in tek	8	-	-	8	-	-	-
SO	7	1	-	8	-	-	-
in tek	5	1	1	8	-	-	-
COMM	3	1	-	4	-	-	-
in tek	1	-	1	4	-	-	-
GENE	1	-	-	1	-	-	-
in tek	1	-	-	1	-	-	-
DIR&SEC	1	1	-	2	-	-	-
in tek	1	1	-	2	-	-	-
totaal	43	40					
concentratieplek	2						
flexplek	1						
totaal	43						
vergaderplek	-						

totaal mtr1 kast (excl archief) 85 125

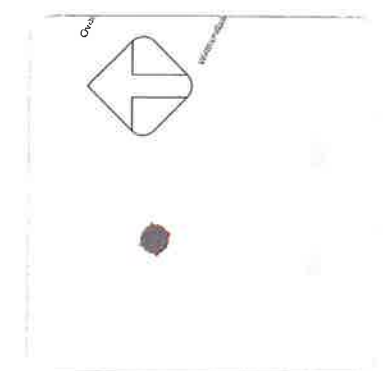

CONCEPT

projectnaam : NWO utrecht
projectnummer : NWUTKA
tekeningnummer : NWUTKA_3309
tekeningomschrijving : Inrichtingsplan
verdieping : 7e verdieping
schaal : DO
schaal : 1:100
formaat : A2
datum getekend : 25-06-2017
getekend door : Gabriel Batenburg
datum gewijzigd :
gewijzigd door : *

REVER
INTERIEURPROJECTEN

Radsloeweg 2.4
3542 AM Utrecht
tel. 030 214 22 55
fax 030 214 22 66
www.rever.nl

projectconsultant
interieurarchitect
opdrachtgever
adres

Maarten Vink
Chris Hiep
NWO Utrecht
Winthonillaan 2
3526 KV Utrecht

EXACTE MAATVOERING IN HET WERK IN TE METEN


12-10-2018

X X

180114

entree


Gecontroleerd door: MH

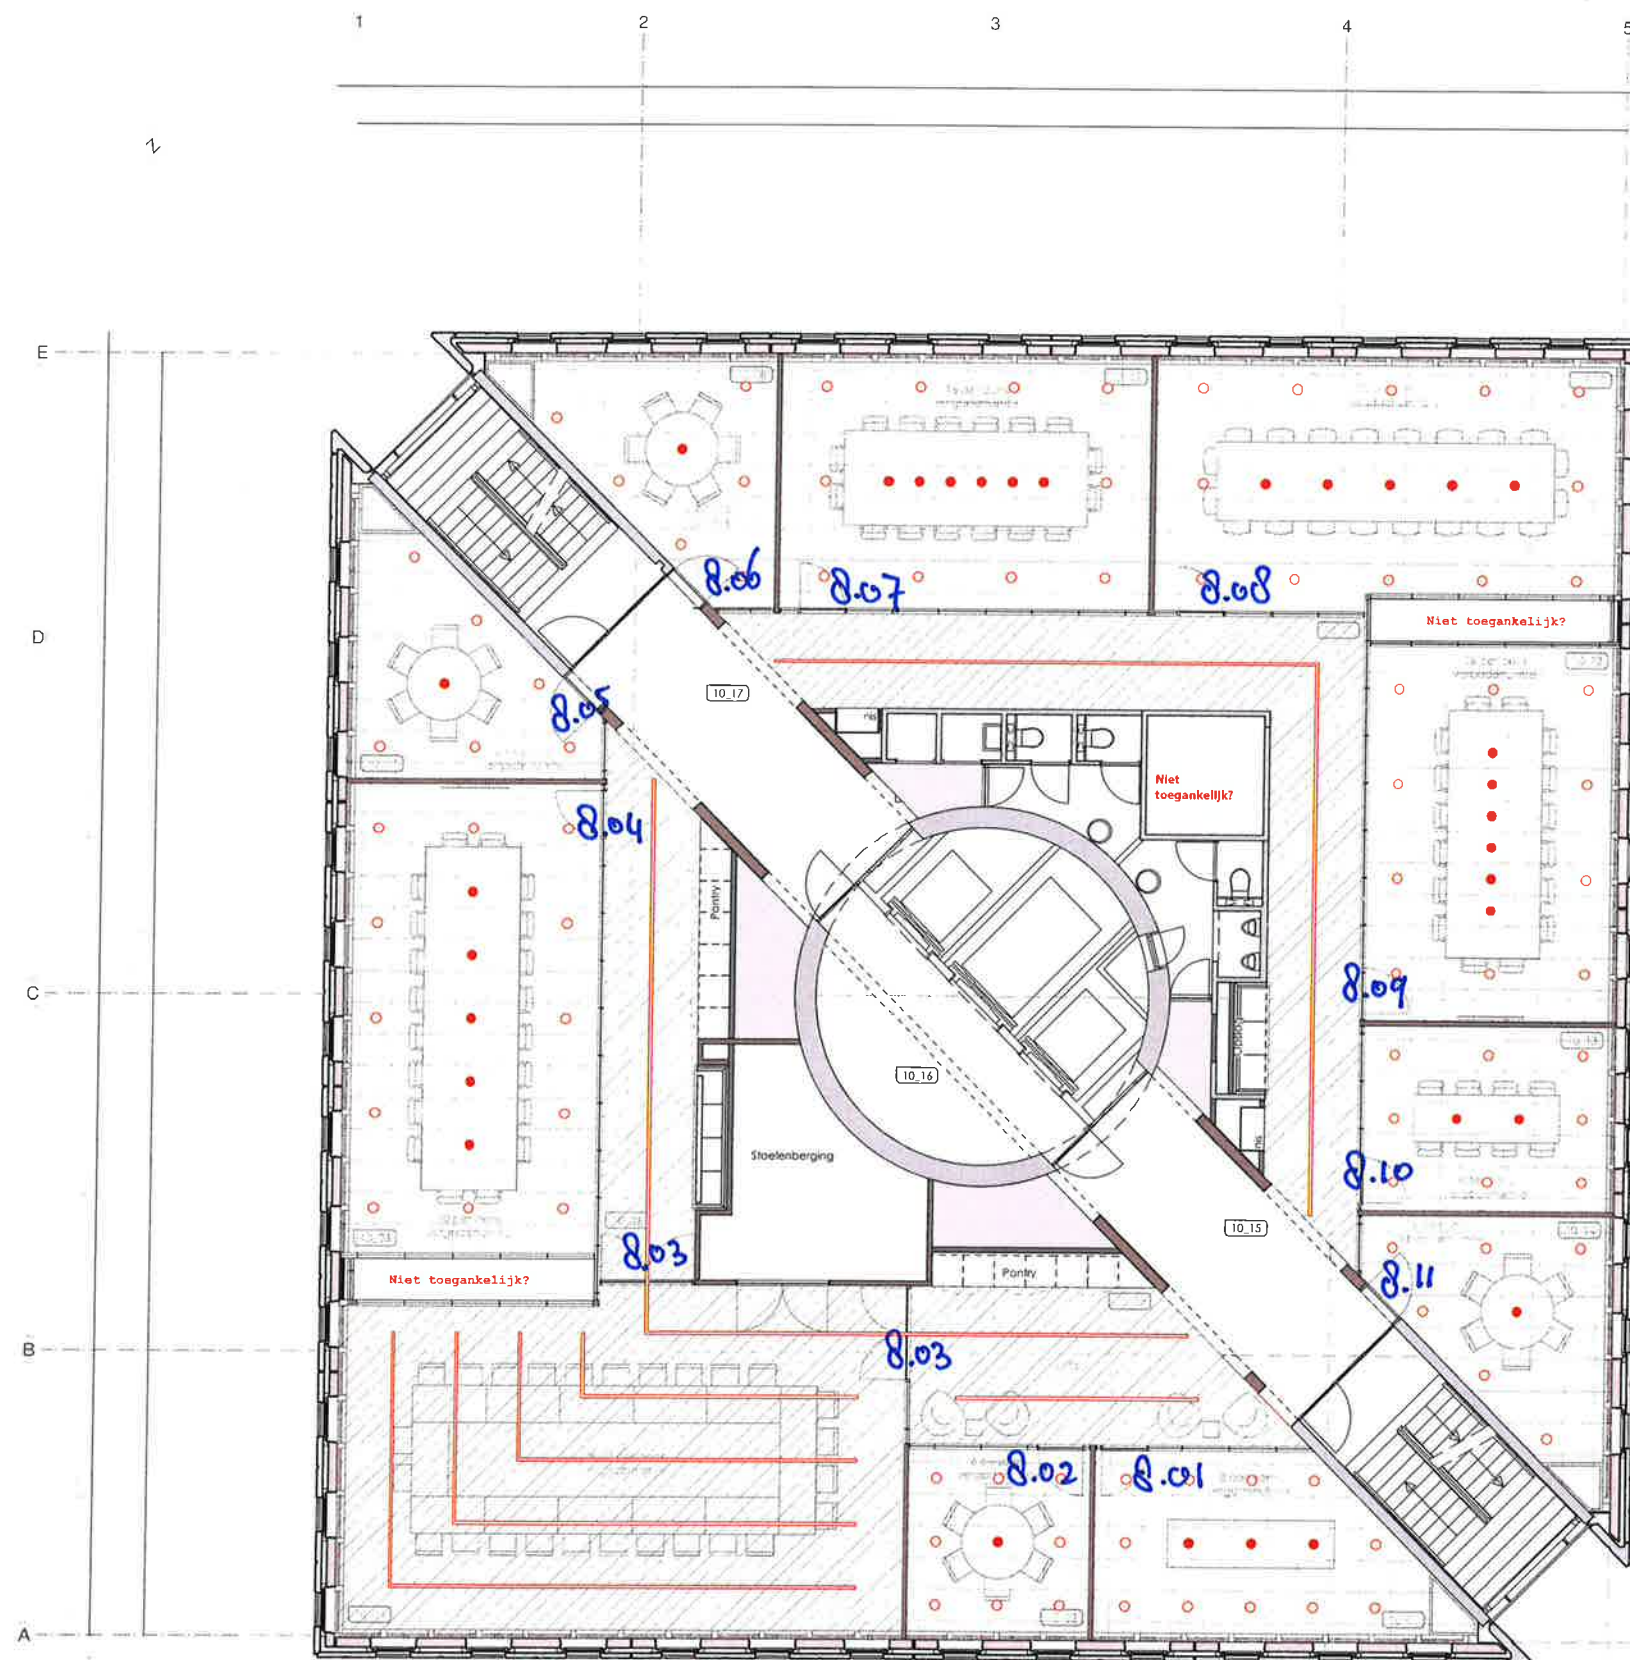

8e stage

LEGENDA

-  plafondtegel ntb
-  bouwkundig plafond
akoestisch gespoten
kleur ntb
-  Verlaagd stuc plafond

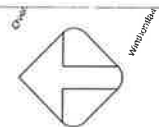

projectnaam : NWO utrecht
projectnummer : NWWUTKA
tekeningennummer : NWWUTKA_3610
toe omschrijving : Plafond/verlichtingsplan
10e verdieping
type : DO
schaal : 1:100
locatie : A2
datum getekend : 10-07-2018
getekend door : Gabeël Salenburg
datum gewijzigd :
gewijzigd door :

CONCEPT

Radonweg 24
3342 APJ Ulsrecht
Tel. 030 214 22 55
Fax 030 214 22 66
www.rv.nl


projectconsulant
interieurarchitect
opdrachtgever
adres

REVER
INTERIEURPROJECTEN

Maarten Vink
Chris Hiep
NWO Utrecht
Winthonlaan 2
3526 KV Utrecht

EXACTE MAATVOERING IN HET WERK IN TE METEN!

1 2 3 4 5

 


X

X

180114

Gecontroleerd door: MH

plafondtegels ntb
'harde' akoestische
panelen
Verlaagd plafond
2800mm x vl.

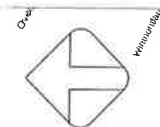

projectnaam : NWO utrecht
projectnummer : NWWUKA
tekeningsnummer : NWWUKA_3611
tussenomschrijving : Plafondplan
11e Verdieping
verdieping : DO
schaal : 1:100
formaat : A2
datum getekend : 10-07-2018
getekend door : Gabriël Balenburg
datum gewijzigd : - - -
gewijzigd door : - - -

Radonweg 24
3542 AN Utrecht
Tel. 030 214 22 55
Fax 030 214 22 66
www.rever.nl


projectconsultant
interieurarchitect
opdrachtgever
adres

REVER
INTERIEURPROJECTEN

Maarten Vink
Chris Hiep
NWO Utrecht
Winthonlaan 2
3526 KV Utrecht


EXACTE MAATVOERING IN HET WERK IN TE METEN!

van der Valk hotel

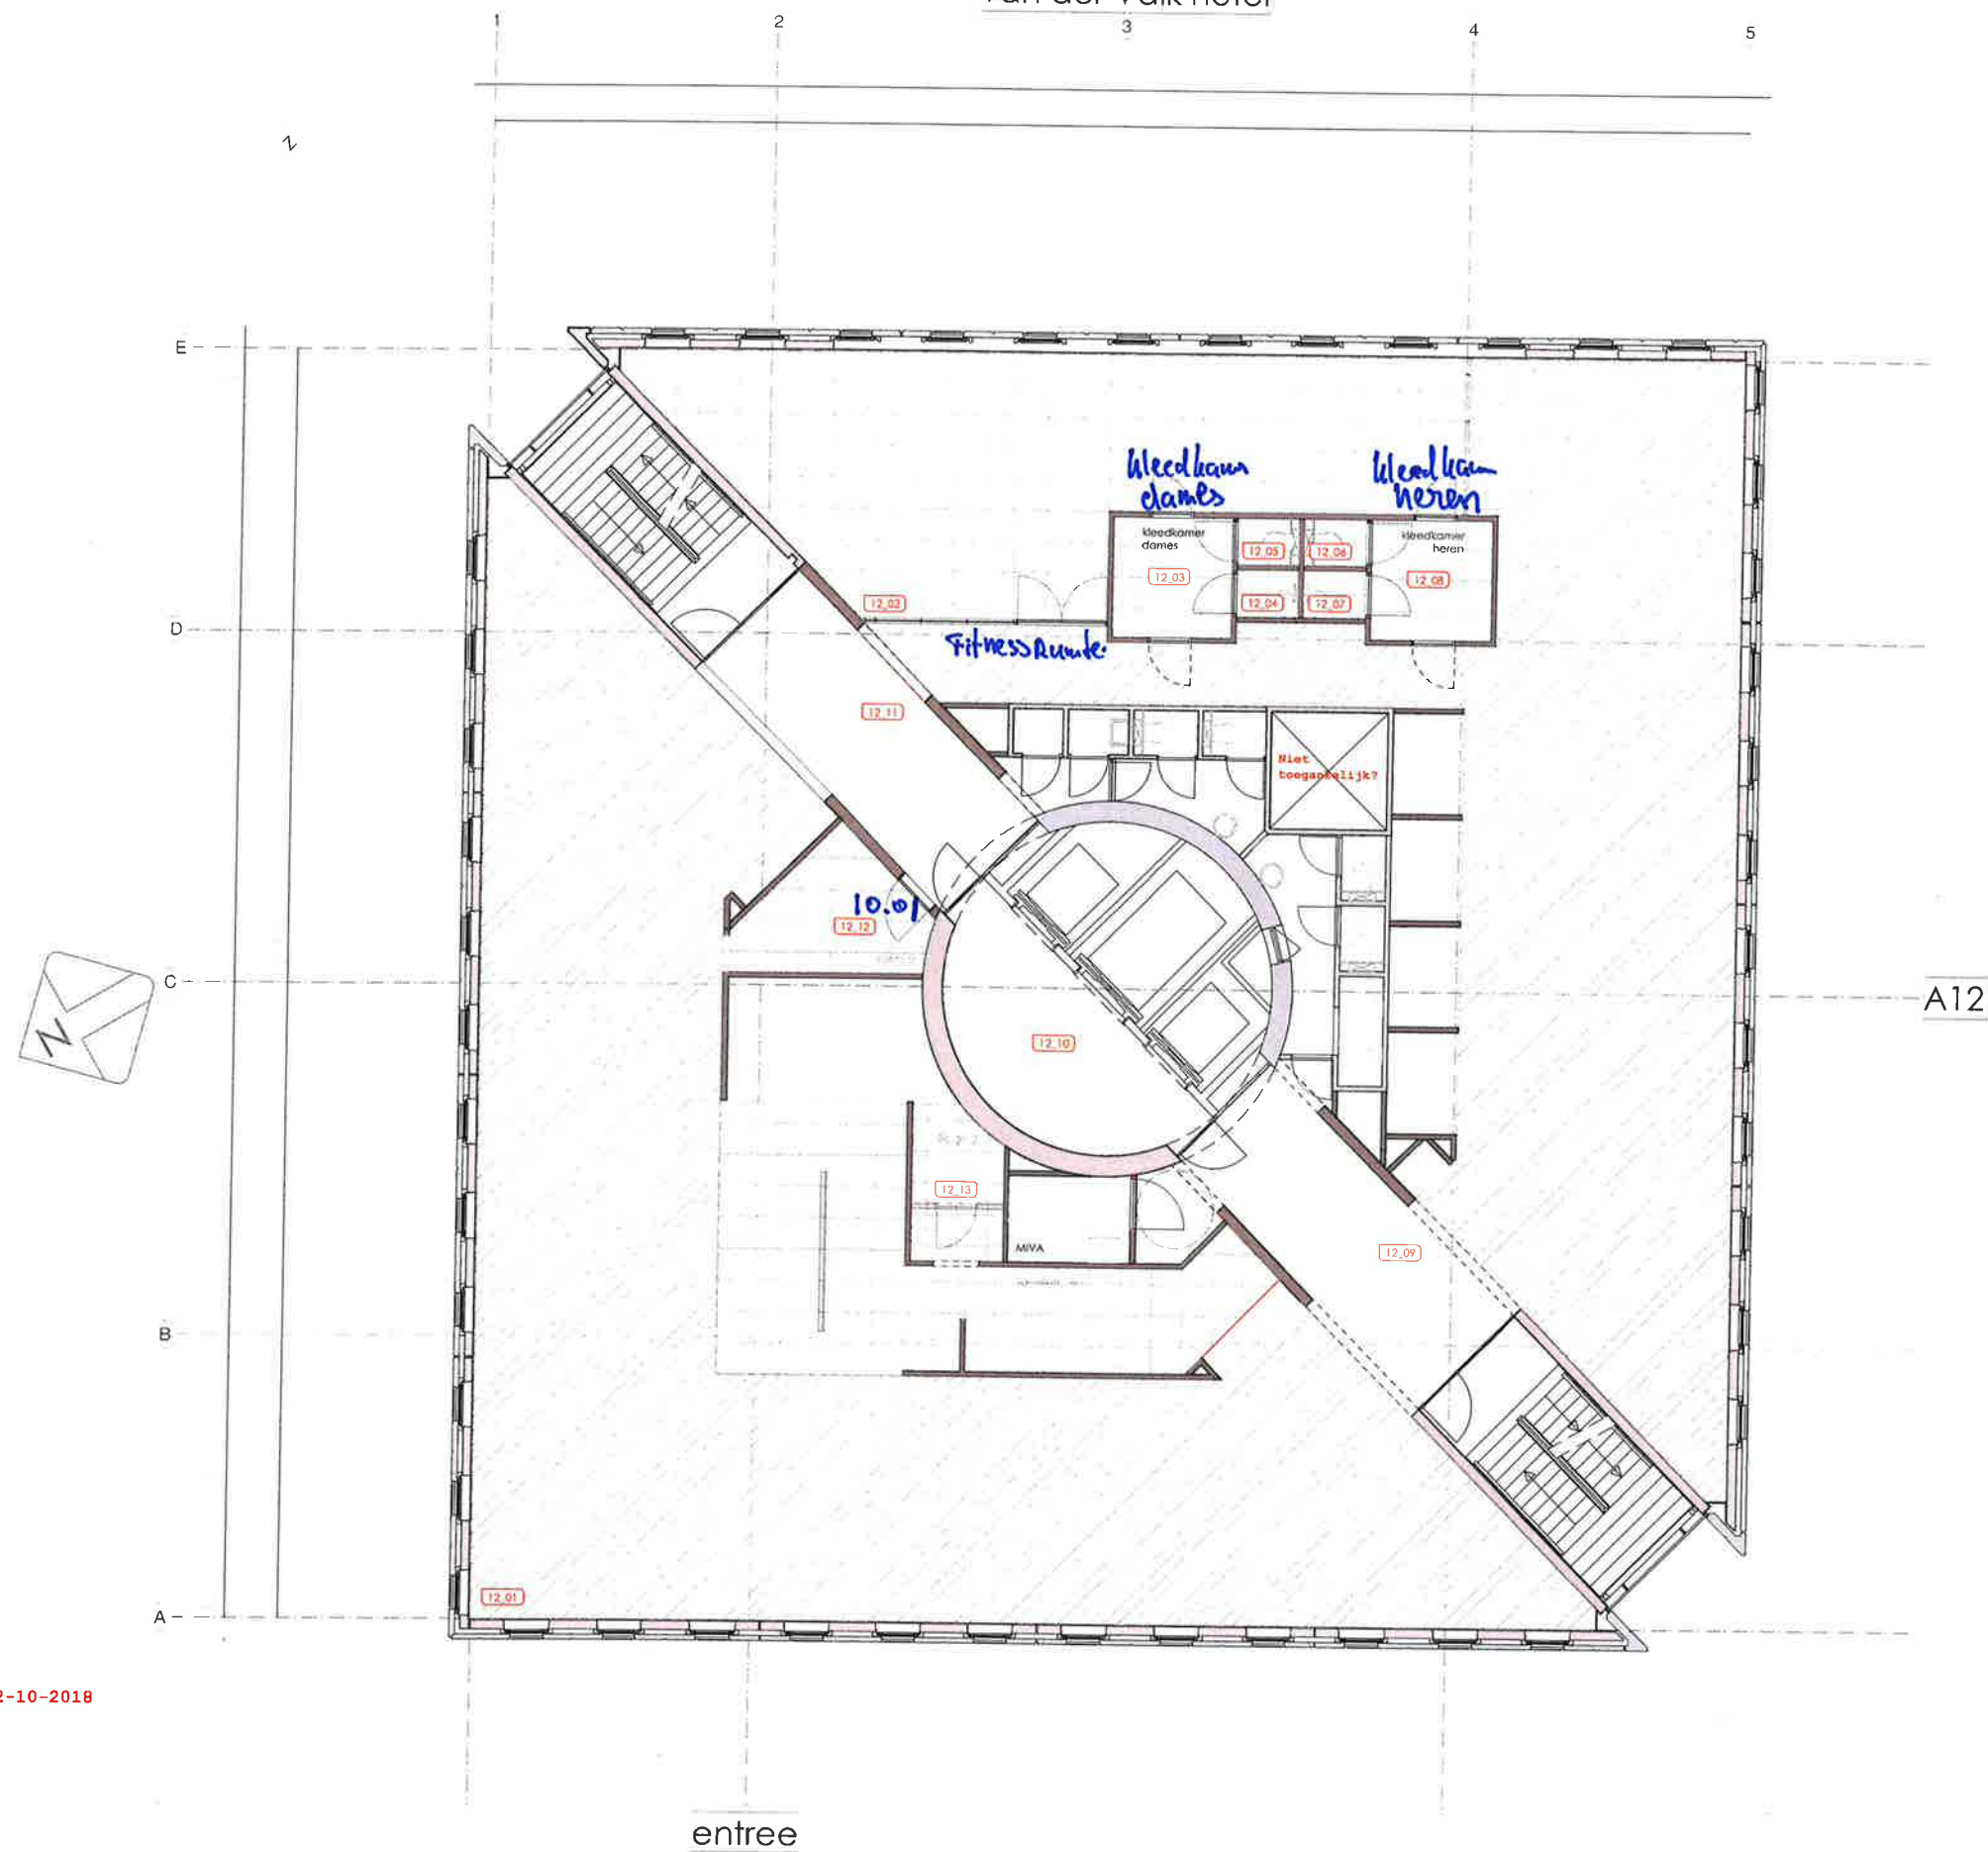

LEGENDA

- plafondtegels ntb
- bouwkundig plafond
- akoestisch gespoten
- kleur ntb

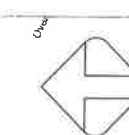

projectnaam : NWO utrecht
 projectnummer : NWUTKA
 tekeningsnummer : NWUTKA_3612
 tekening : Plafondplan
 verdieping : 12e verdieping
 schaal : 1:100
 formaat : A2
 datum getekend : 26-06-2018
 getekend door : Gabriel Batenburg
 datum gewijzigd :
 gewijzigd door :

REV3R
 INTERIEURPROJECTEN

Radenweg 2.4
 3542 AX Utrecht
 Tel. 030 214 22 55
 Fax 030 214 22 66
 www.rev3r.nl

projectconsultant
 interieurarchitect
 opdrachtgever
 adres

: Maarten Vink
 : Chris Hiep
 : NWO Utrecht
 : Wijnthoutlaan 2
 : 3526 KV Utrecht

EXACTE MAATVOERING IN HET WERK IN TE METEN!


12-10-2018

X

X

180114

Gecontroleerd door: MH

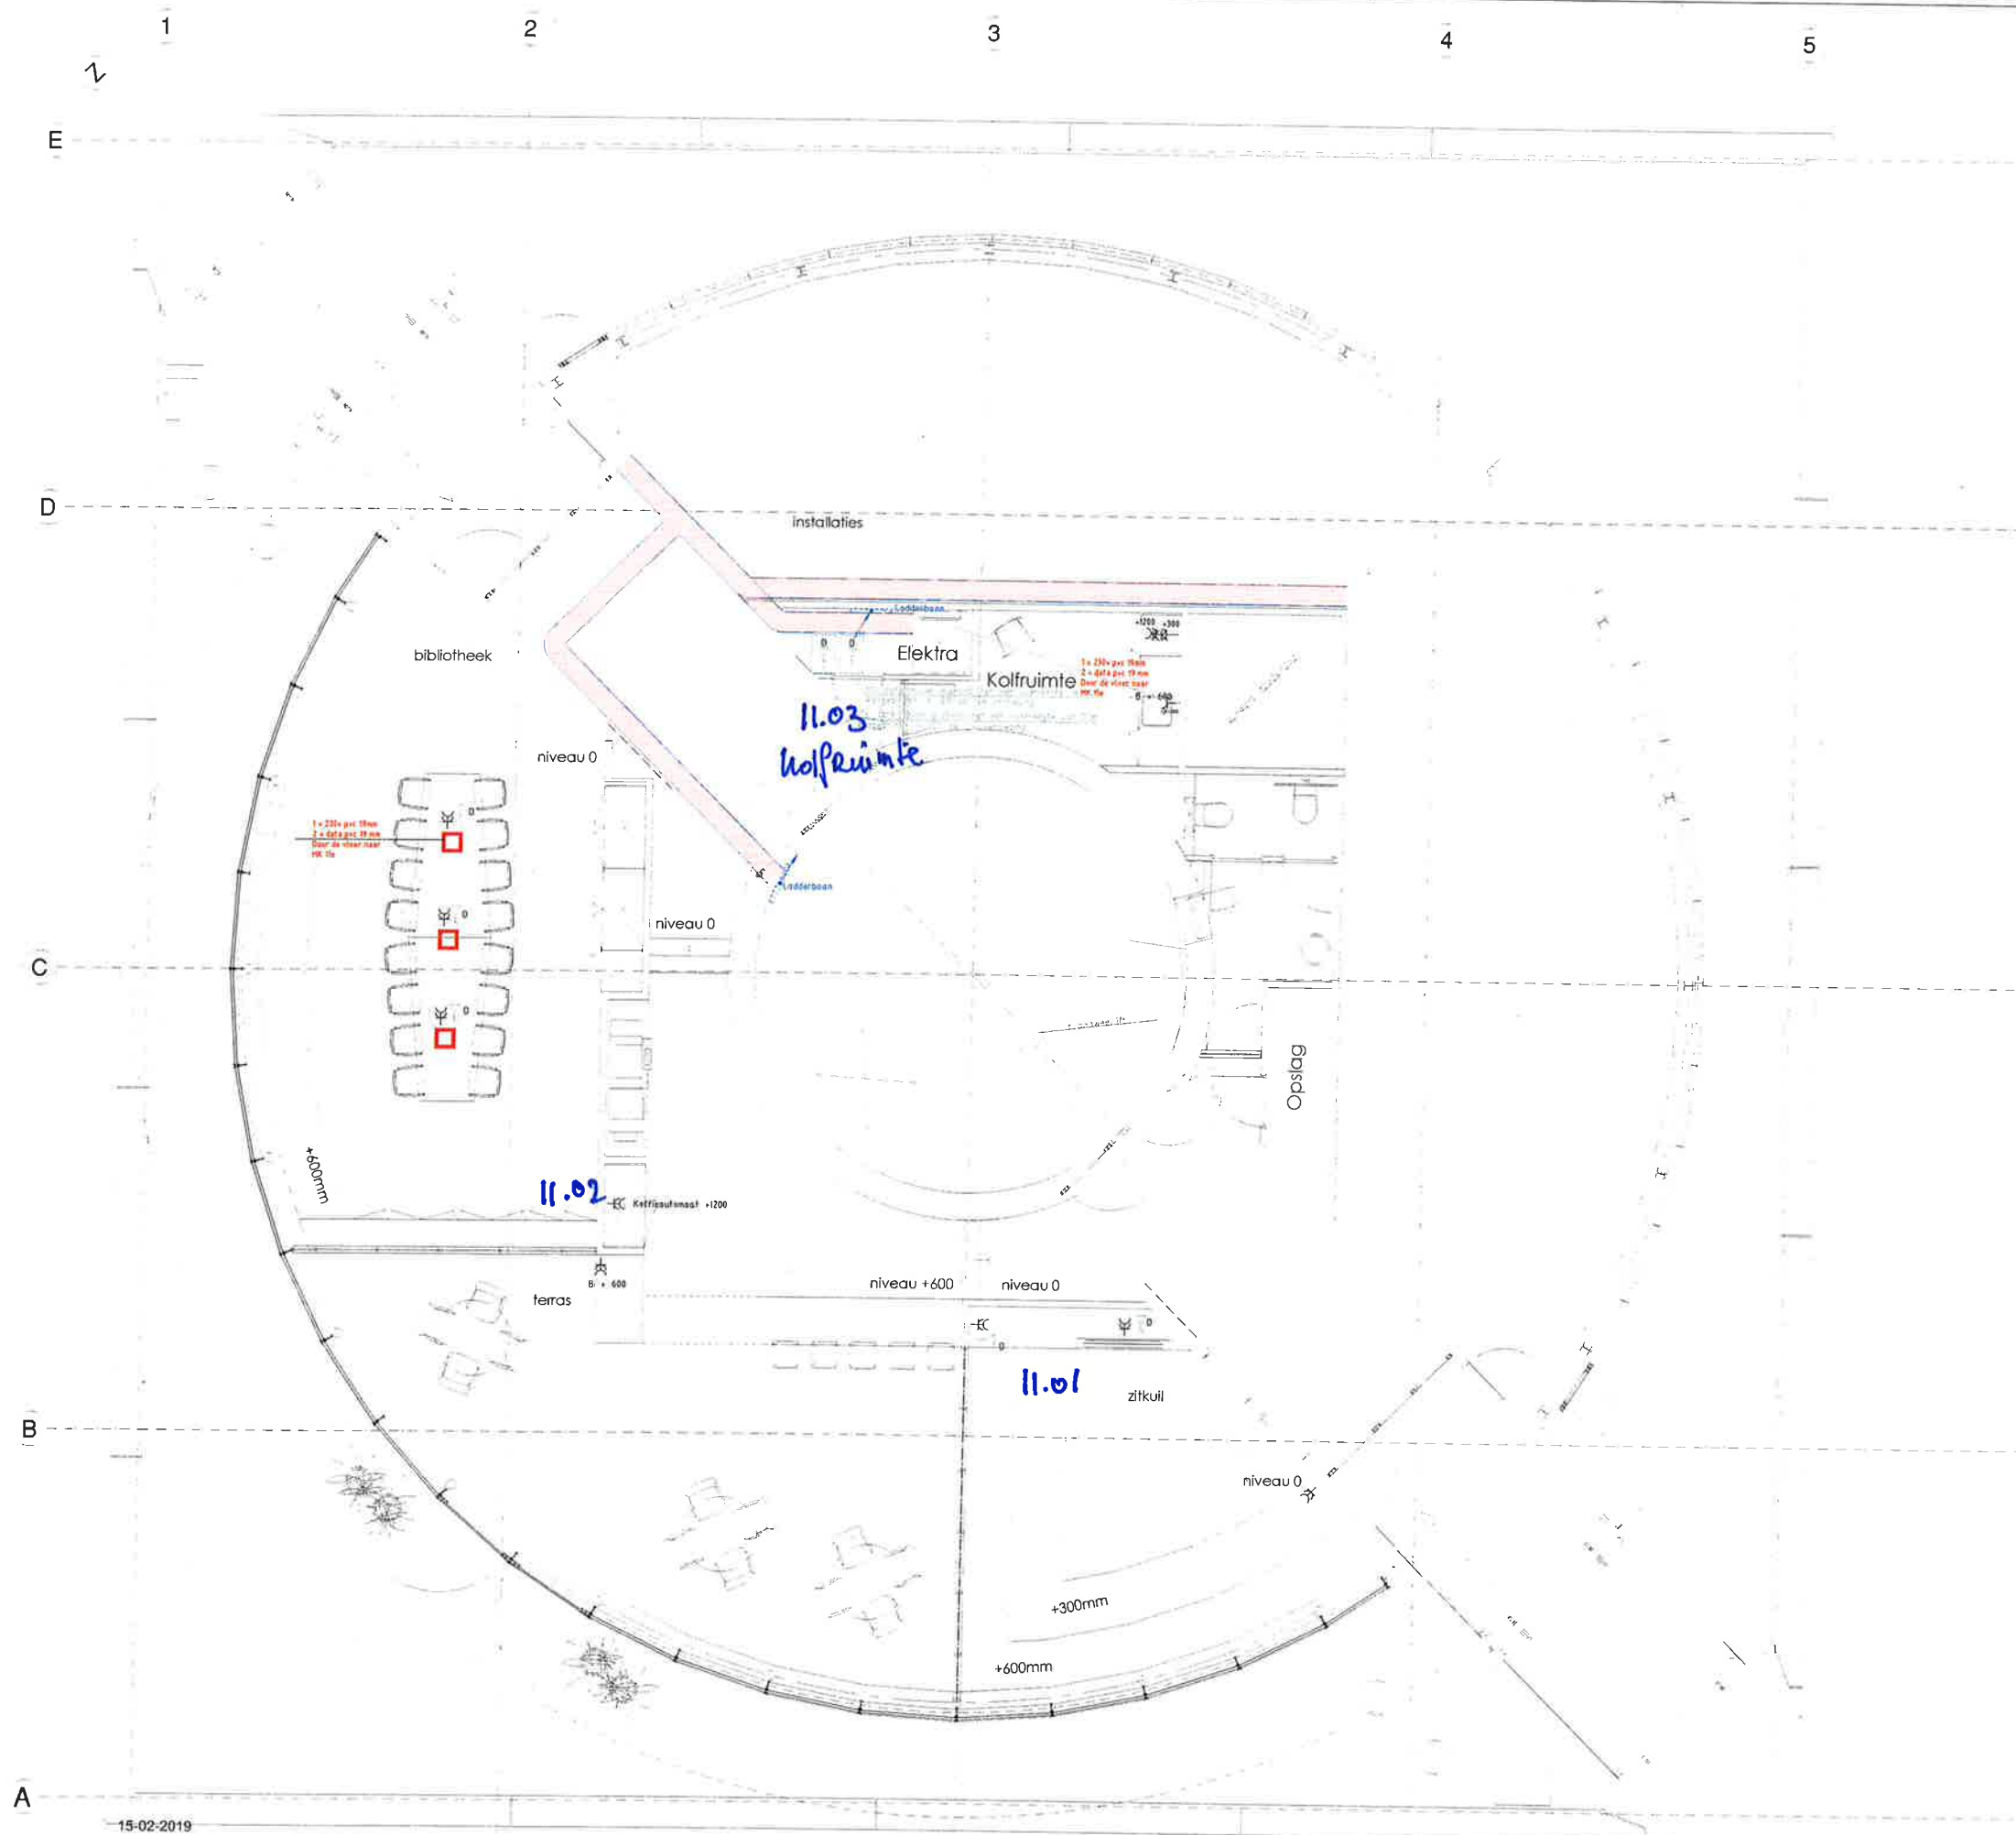

